

COSTRUZIONI N° 102-104-195 & 100

„ROSSINI“ „PICCINI“ „DONIZETTI“

PER L'ADRIA SOCIETÀ ANONIMA DI NAVIGAZIONE MARITTIMA
FIUME


MOTONAVI DA CARICO E PASSEGGERI

Scala 1/8" = 1'


DIMENSIONI PRINCIPALI

LUNGHEZZA FUORI TUTTO 89.611
LUNGHEZZA FRA LE PERPENDICOLARI 85.344
LARGHEZZA MASSIMA FUORI CORBE 12.192
PUNTALE IN FIANCO ALLA COP. SUP 7.112
MOTORE BURMEISTER & WAIN 1300 C.V./145g


Coperta Superiore

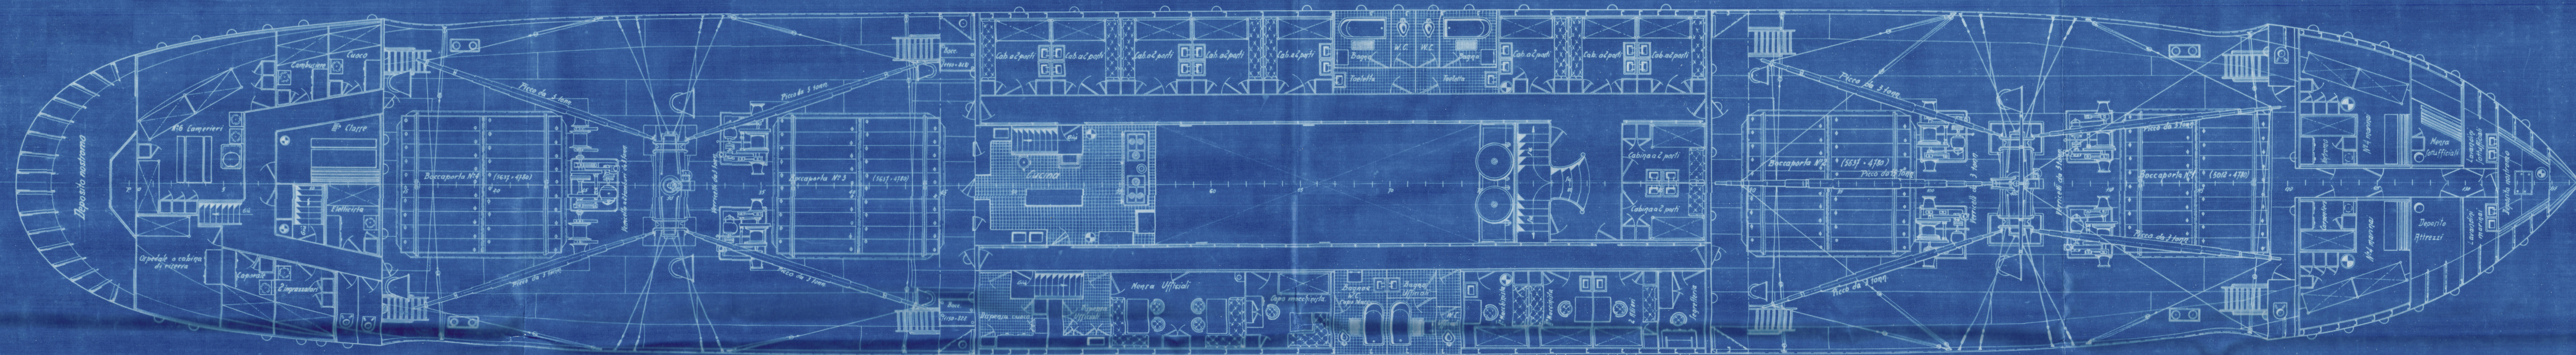

Coperta Inferiore

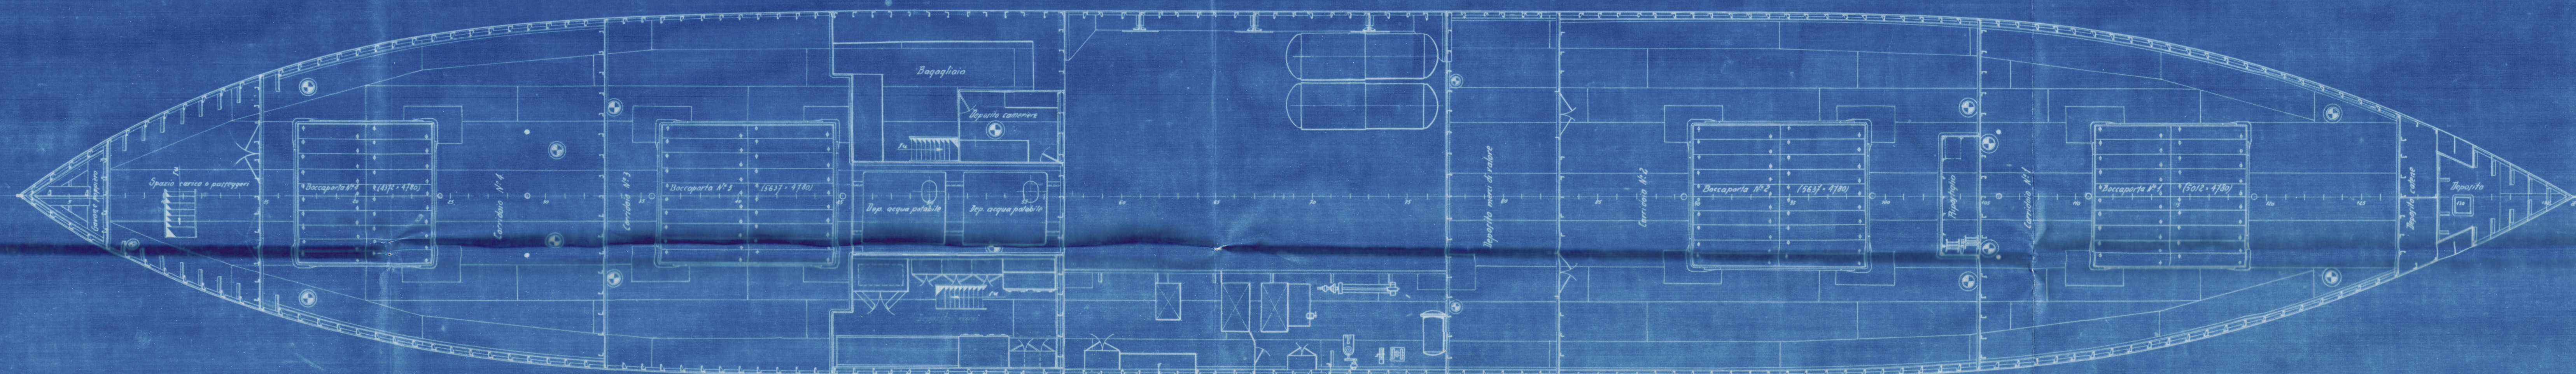

Doppiofondo

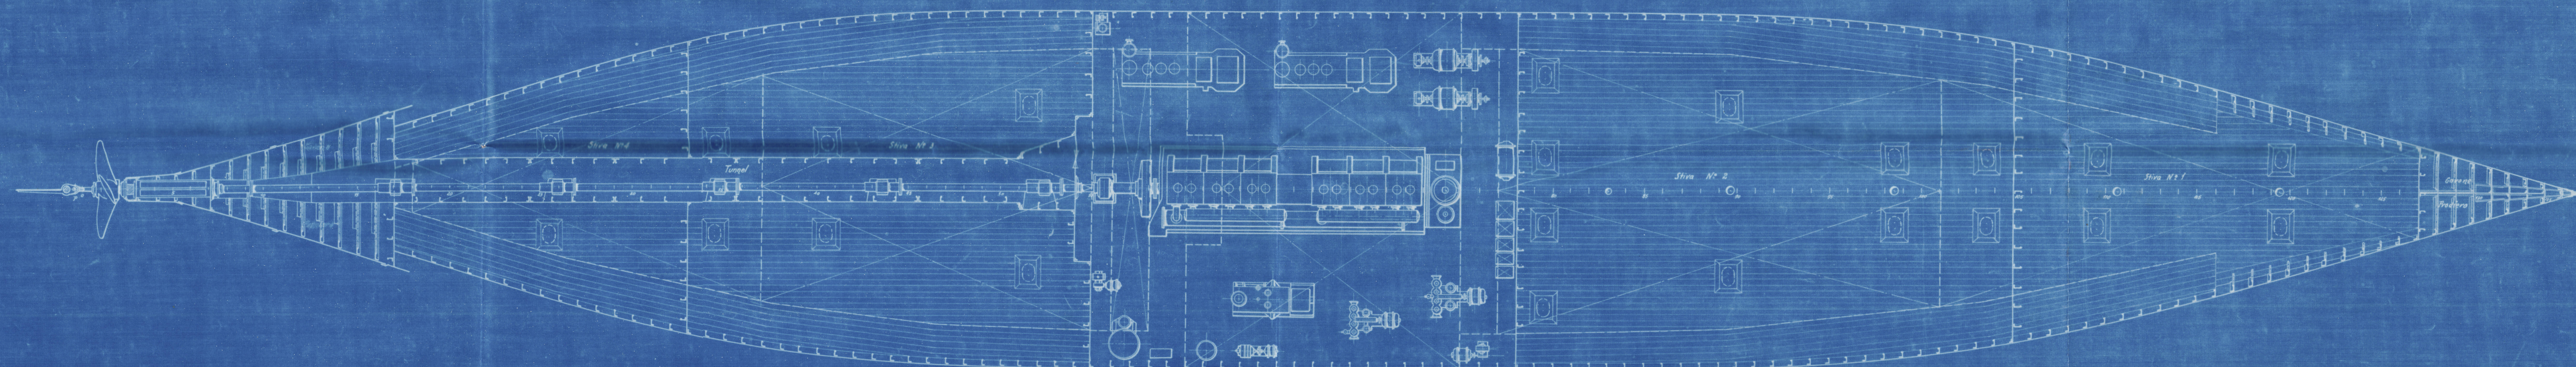

C. N. T. 195 (Mr. "Gouizetti")

General arrangement.

Upper Deck, Quad Deck & Double Bottom.

(as built.)

Queste Rpt No 8202



© 2020

Lloyd's Register
Foundation