




Coperchio fuga Timoneria

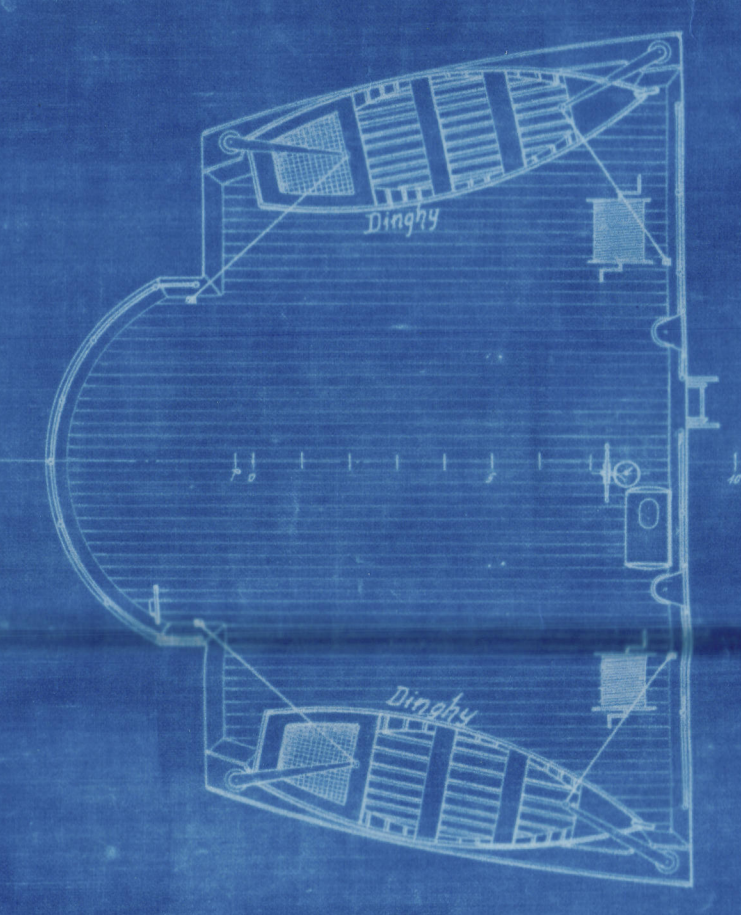


Coperchio fuga radiotelegrafisti

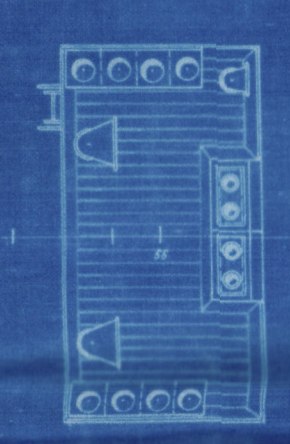


Coperia Imbarcazioni

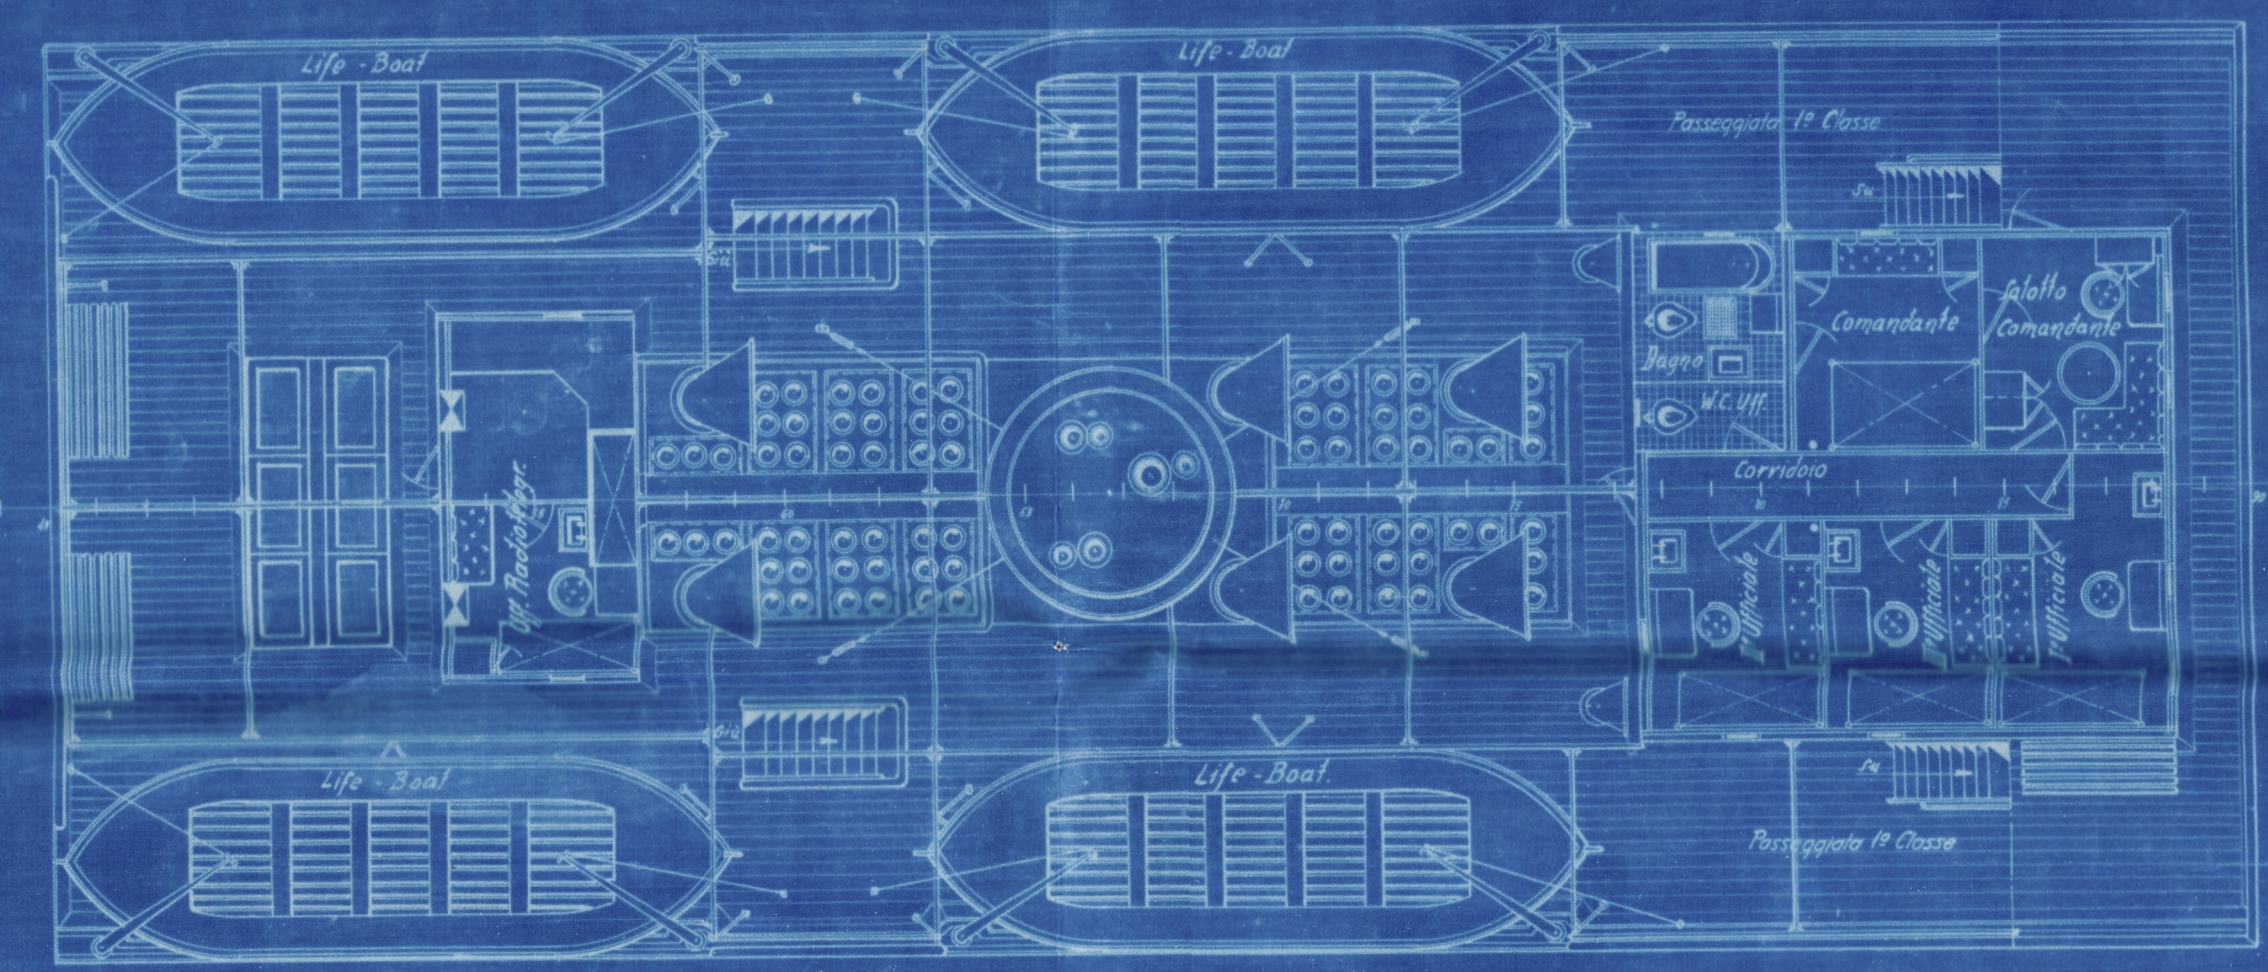

Ponte di Comando

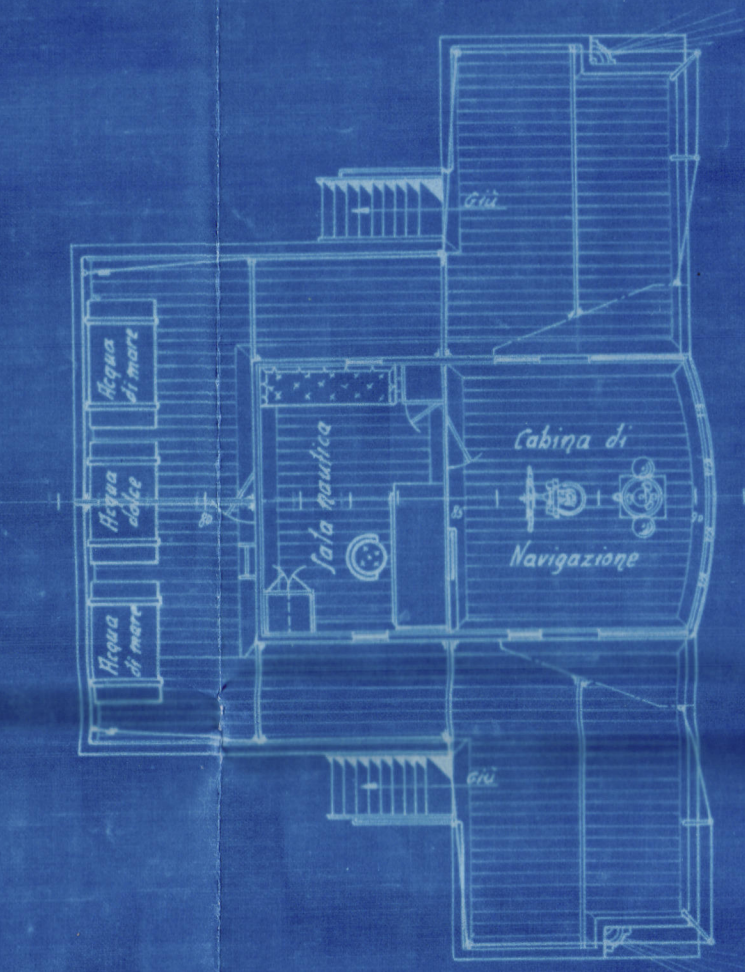

Coperchio fuga pilotaggio

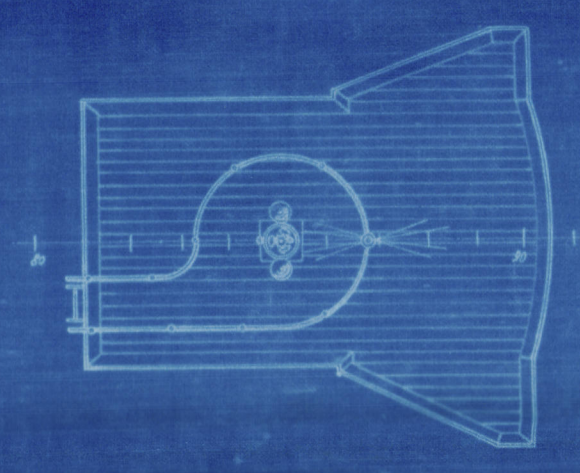

DIMENSIONI PRINCIPALI

LUNGHEZZA FUORI TUTTO	89.61
LUNGHEZZA FRA LE PERPENDICOLARI	85.344
LARGHEZZA MASS. FUORI CORBE	12.192
PUNTALE IN FIANCO ALLA COP SUP	7.112
MOTORE BURMEISTER & WAIN	1300 C.A. / 115 g.

COSTRUZIONI N° 132-134-135 & 139


~~"ROSSINI"~~ ~~"PAGANINI"~~ **"DONIZETTI"**

PER L'ADRIA SOCIETÀ ANONIMA DI NAVIGAZIONE MARITTIMA
FIUME


MOTONAVI DA CARICO E PASSEGGERI

Scala 1/300


Sezione longitudinale

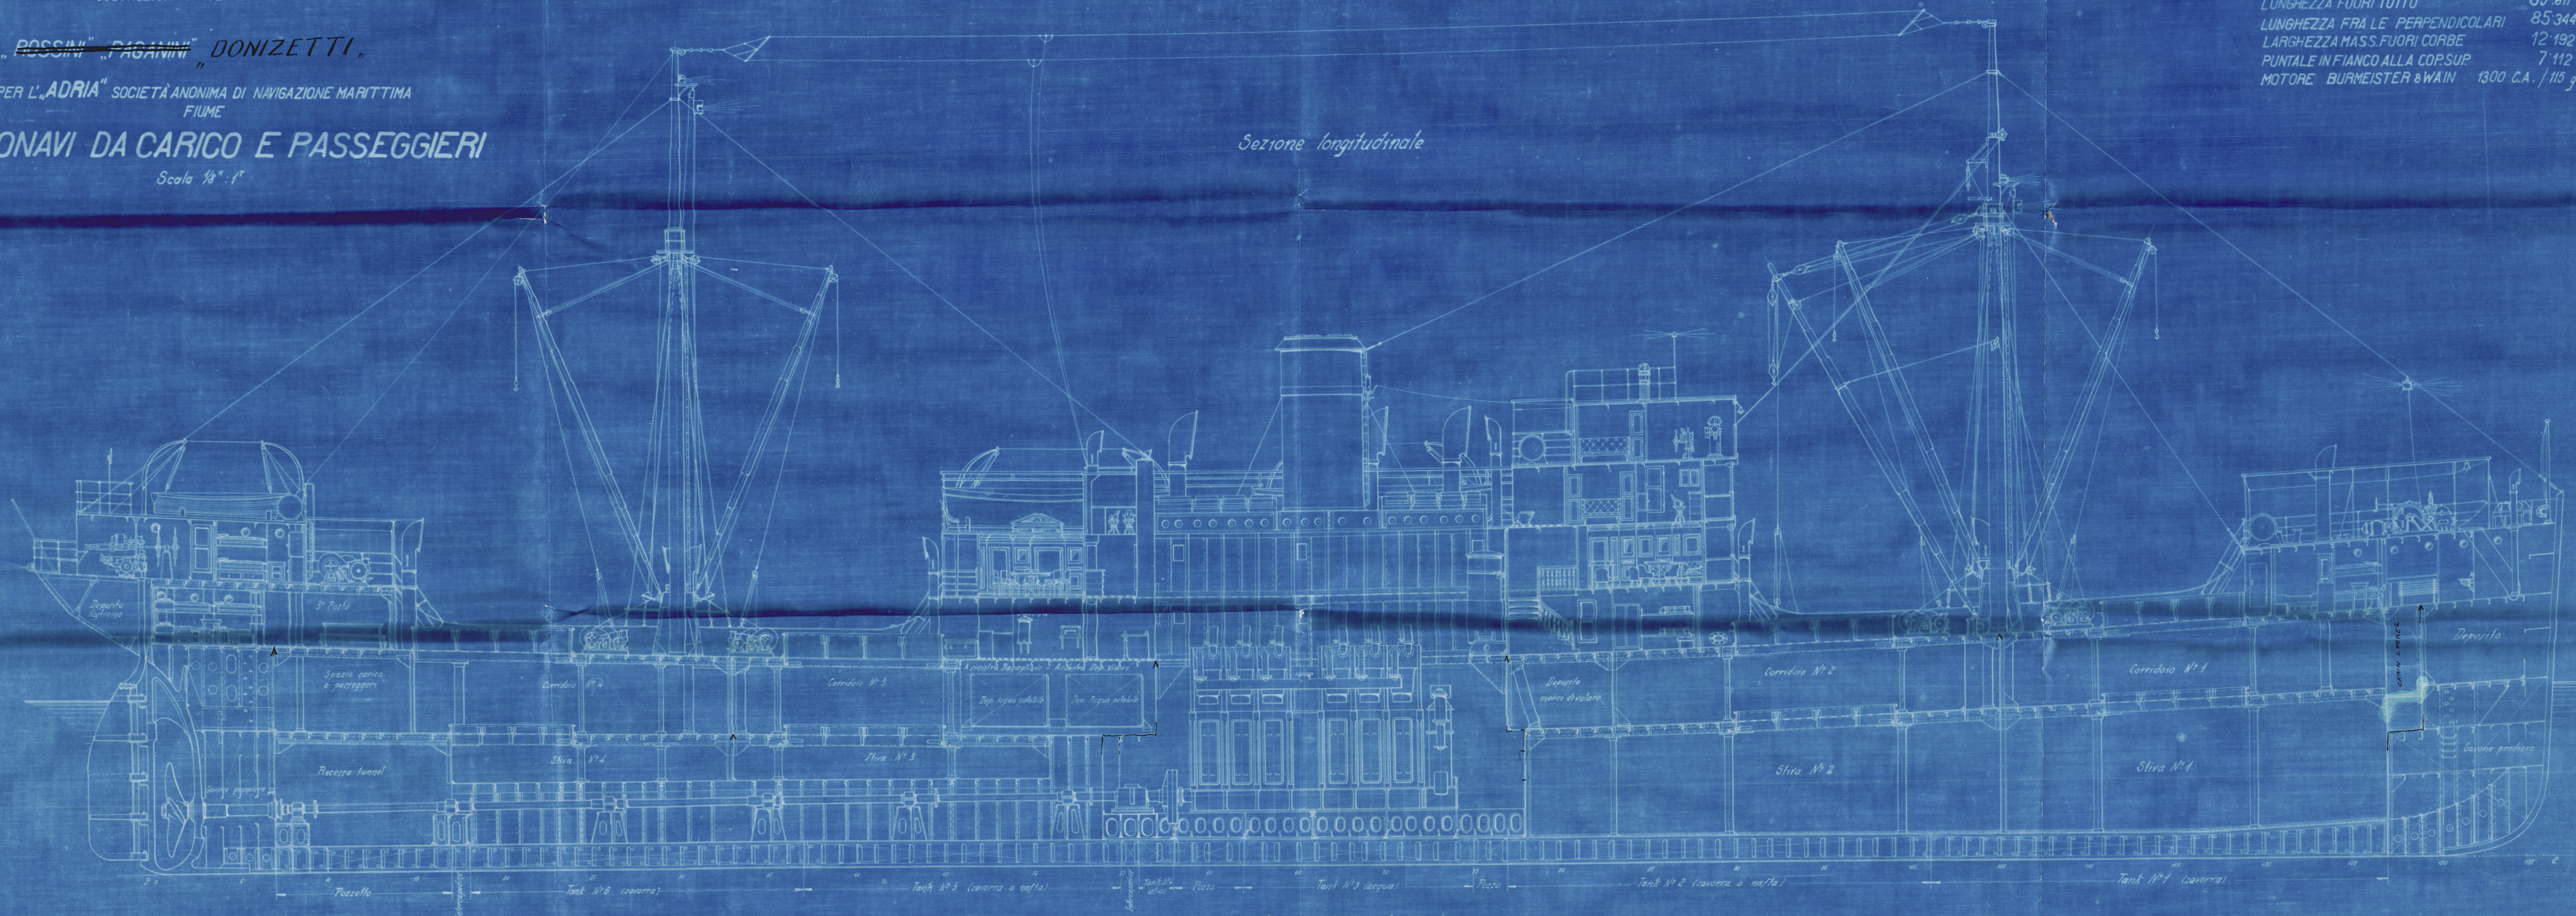


Coperia Caffera Poppiera

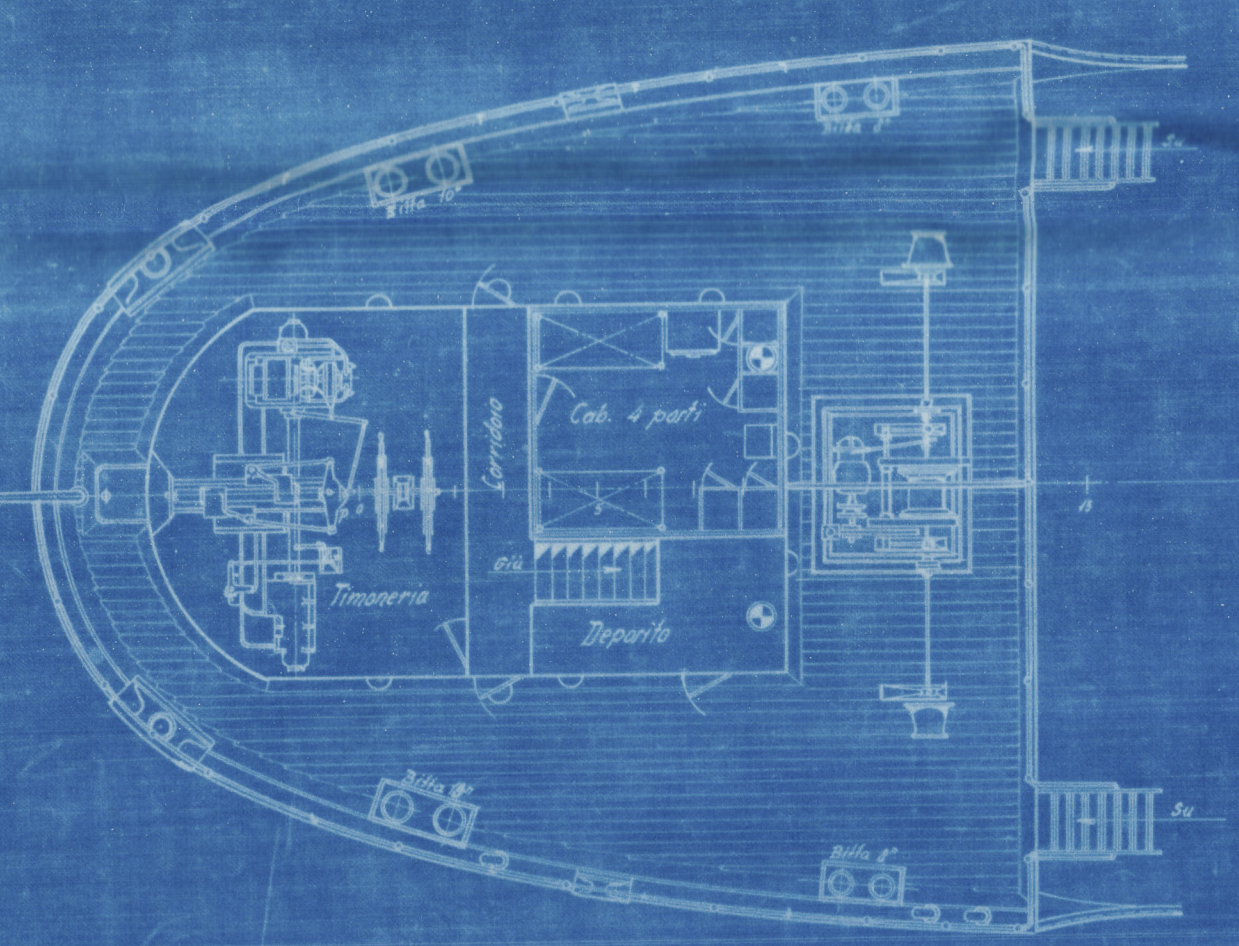

Coperia Caffera Centrale

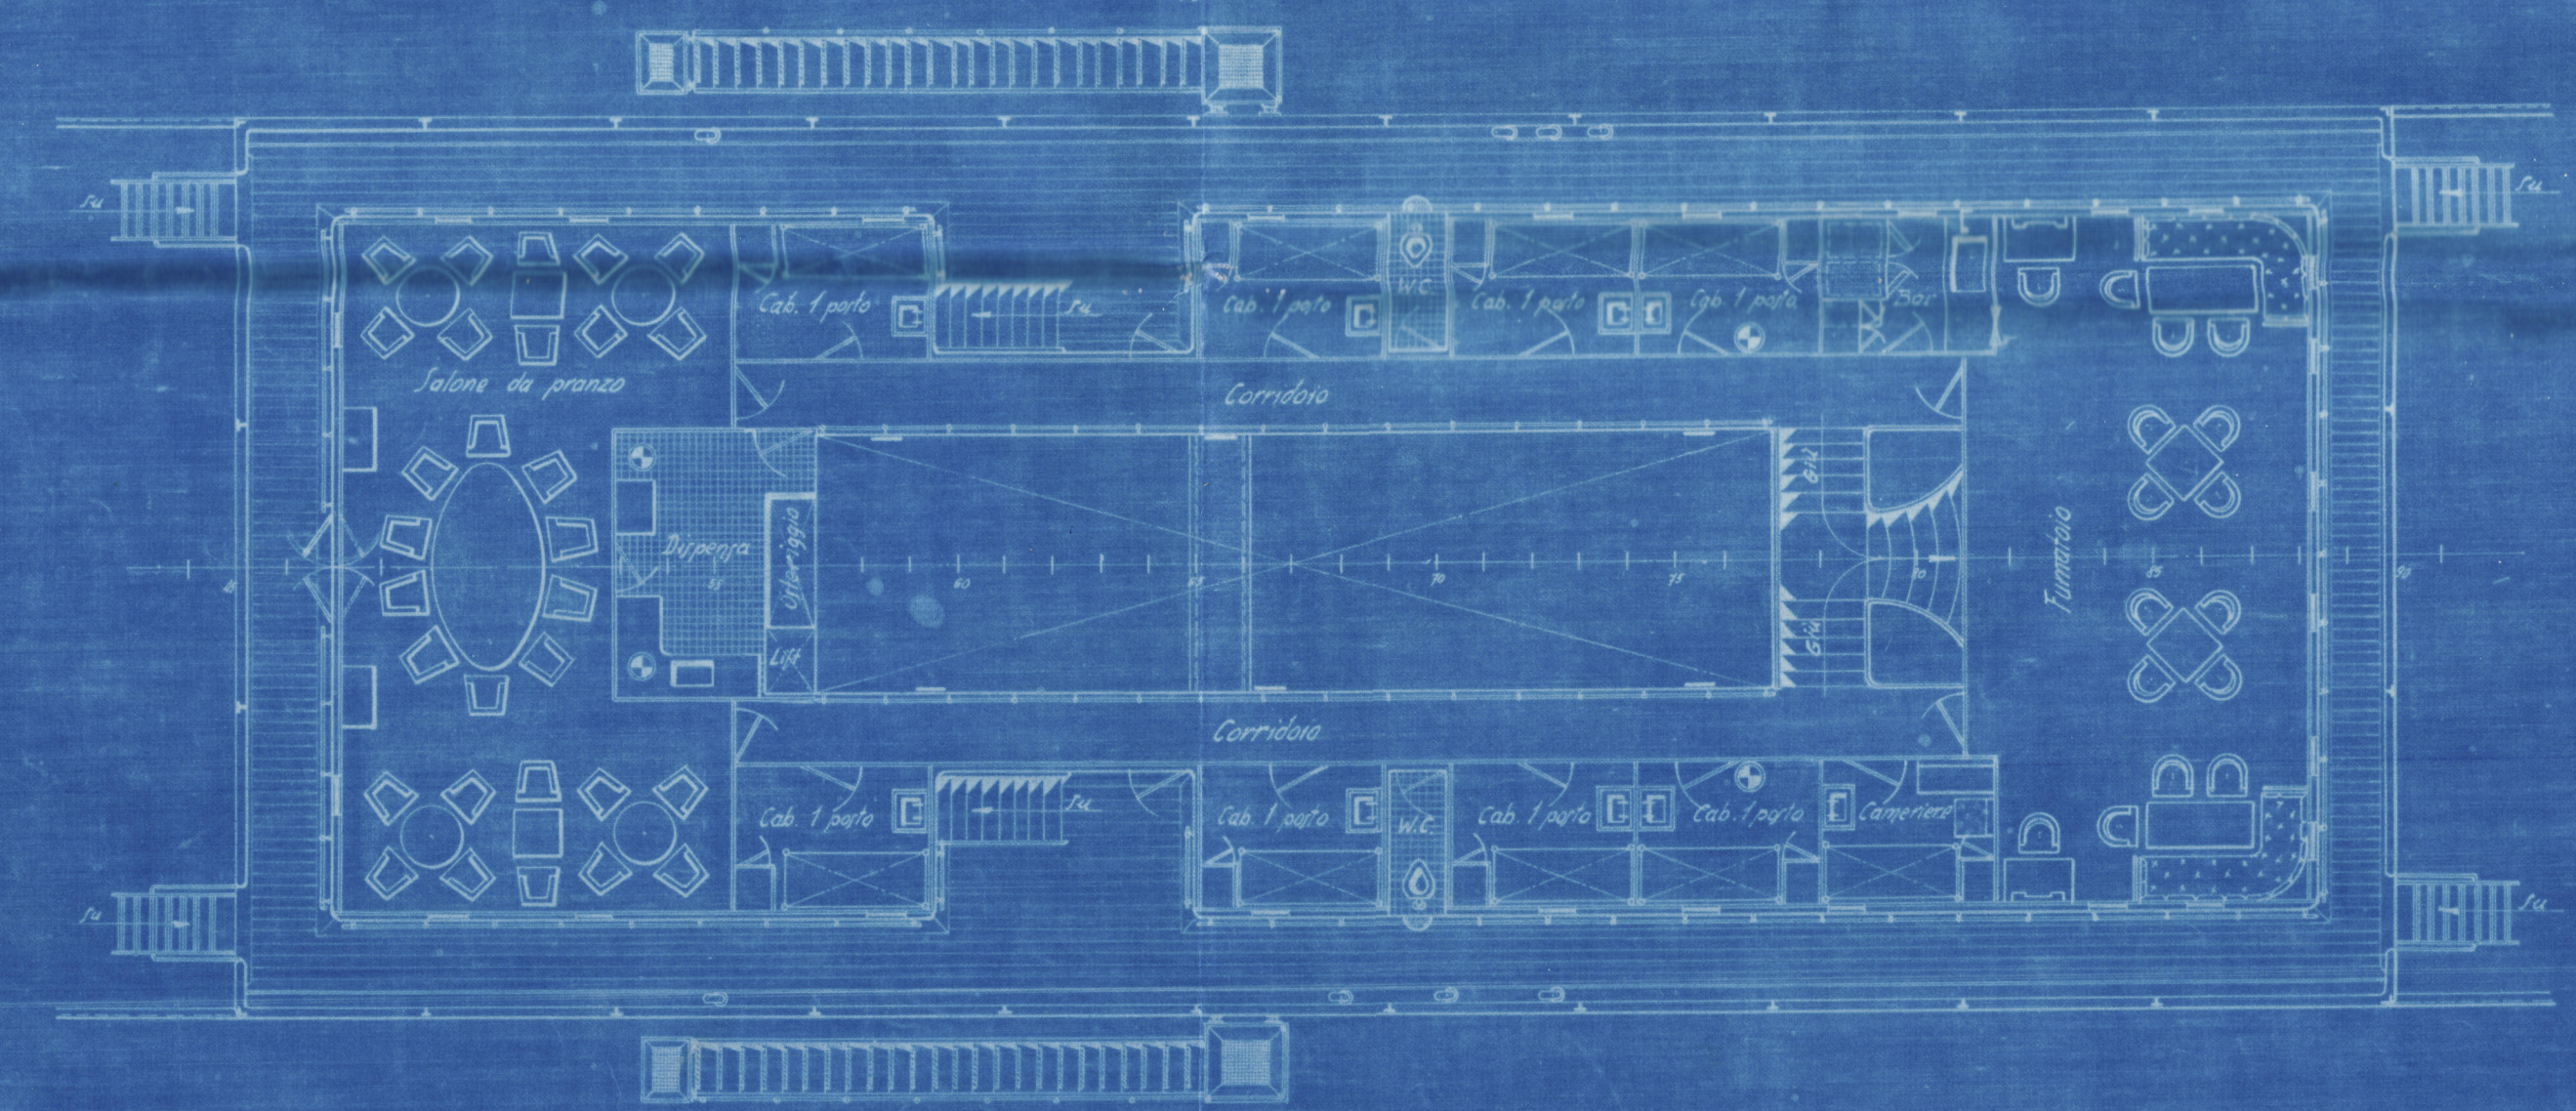

Coperia Cartello

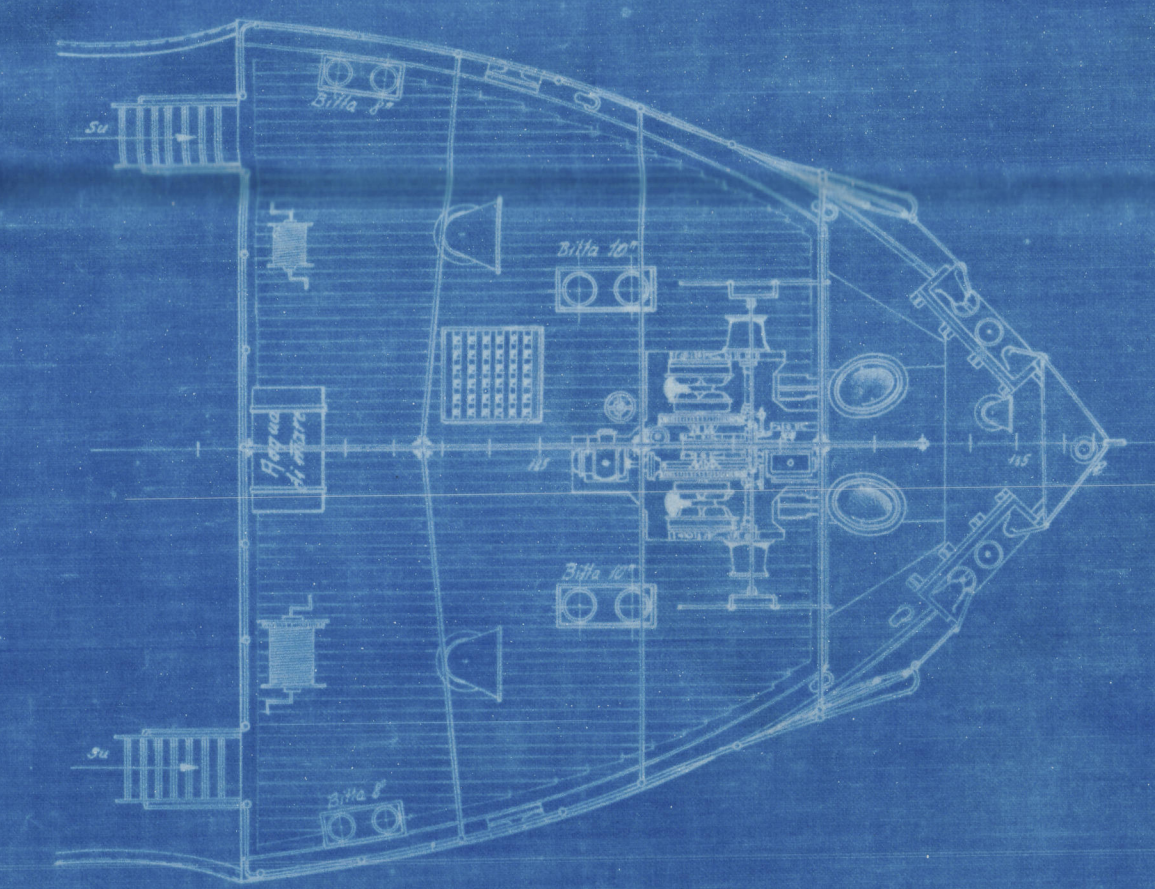

C.N.T. 195 (A.V. "Jonizetti")

General arrangement.
Profile & Superstructure decks
(as built.)

Frèste Report N° 8202



© 2020

Lloyd's Register
Foundation

007794-007805-0196