

16/1/55

COSTRUZIONI N° 160-161.


PIANO DEI PONTI

Scala 1:100

Note: The route through beams & deck plating
shows of 425 lbs opening on to be opened
& closed again


PONTE IMBARCAZIONI

Angolare Trincarino tutto 75.75x9

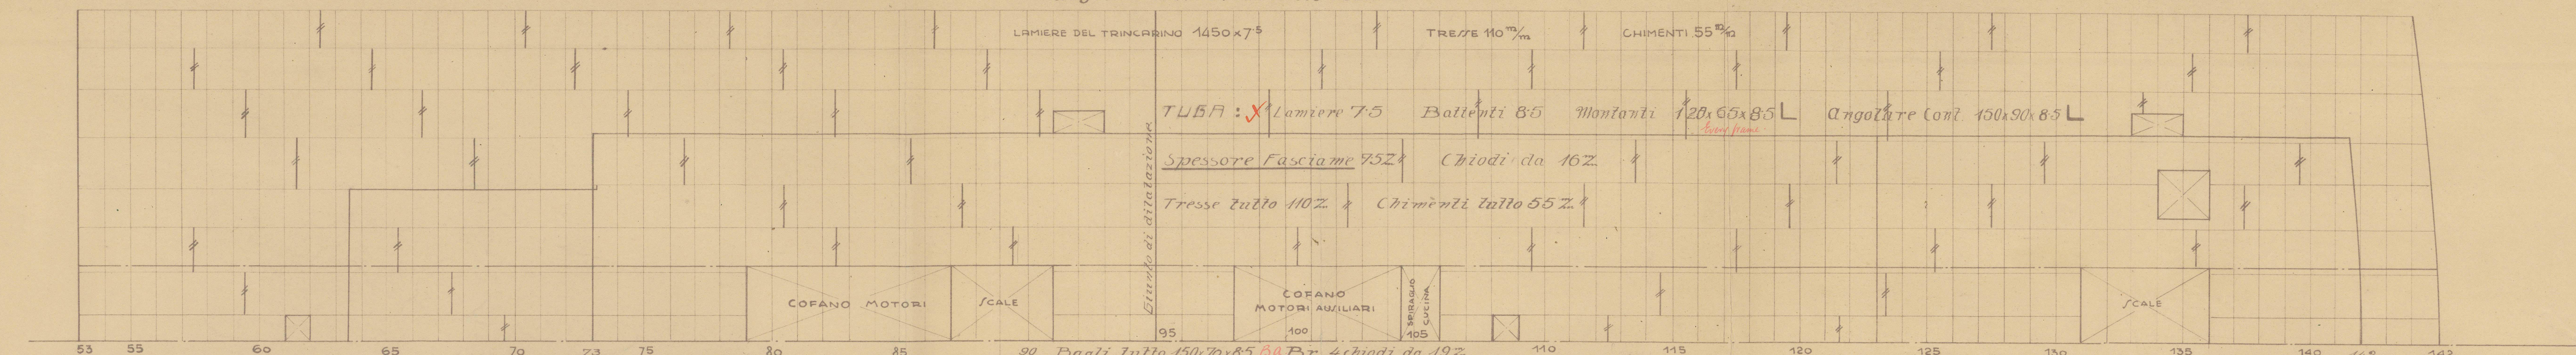


PONTE A

Angolare Trincarino tutto 75.75x9

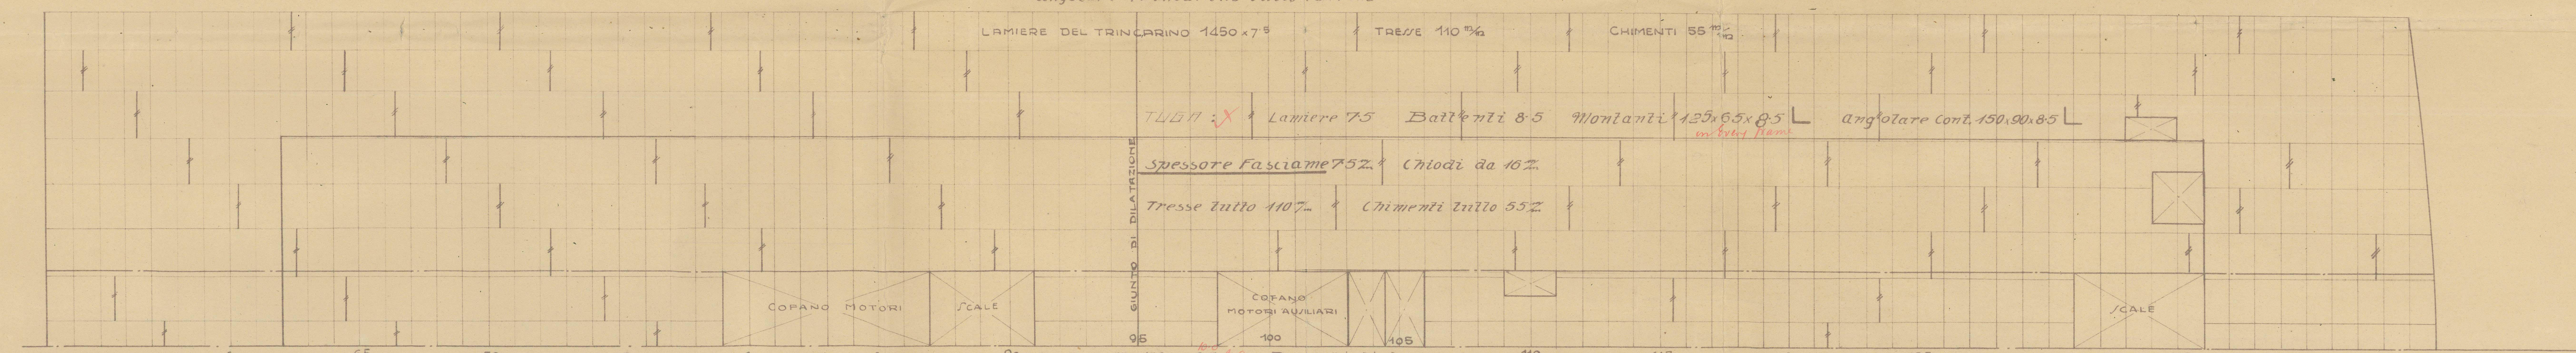


PONTE B

Angolare Trincarino tutto 75.75x9

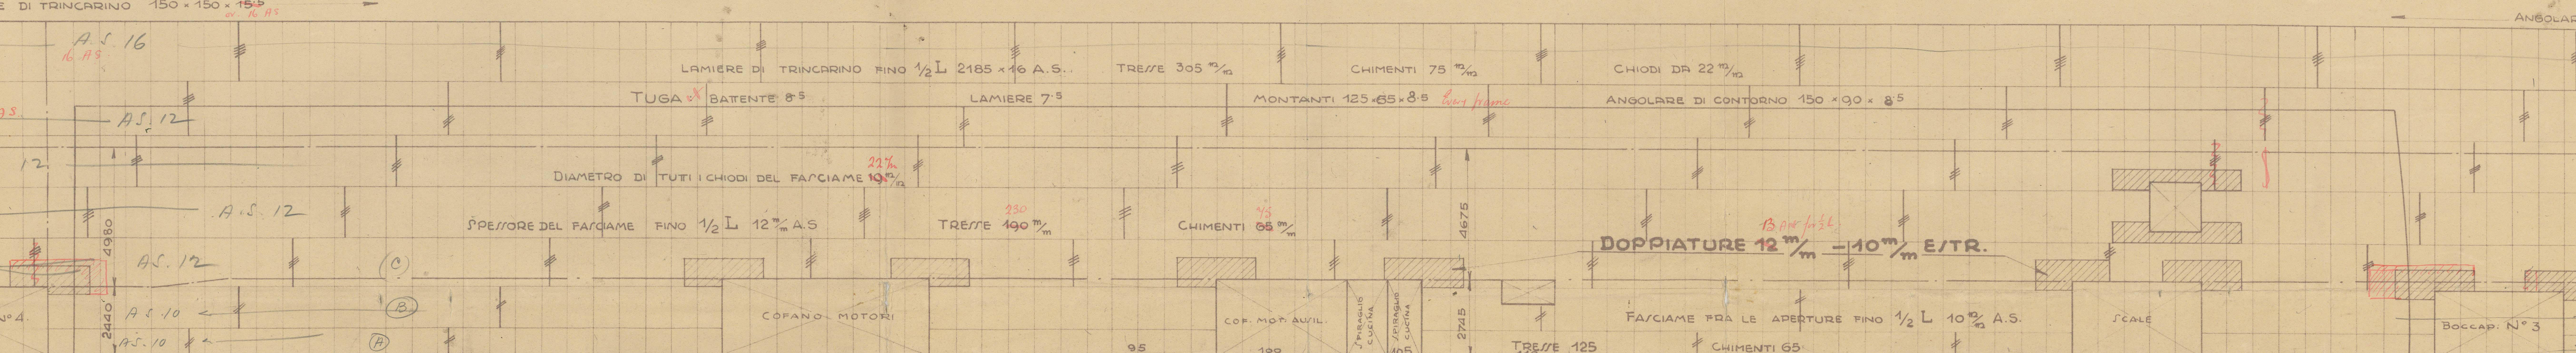





PONTE C

Angolare Trincarino tutto 75.75x9

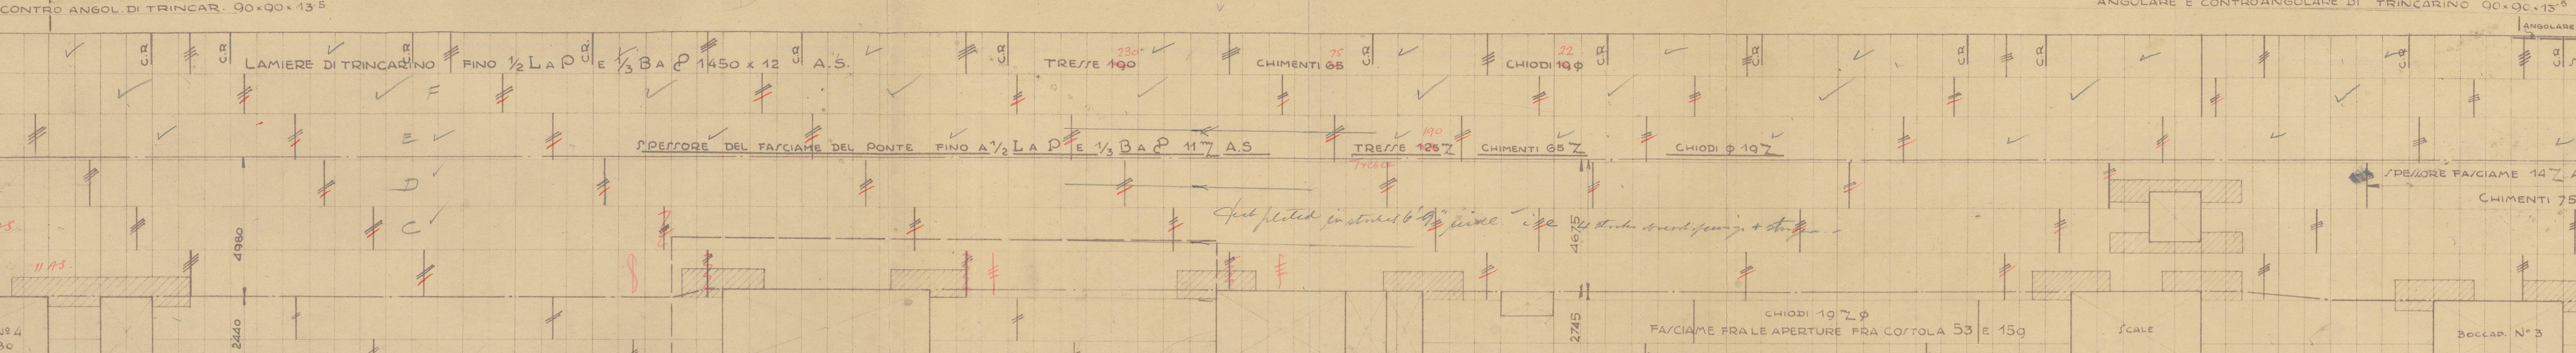

PONTE D

Angolare Trincarino tutto 75.75x9

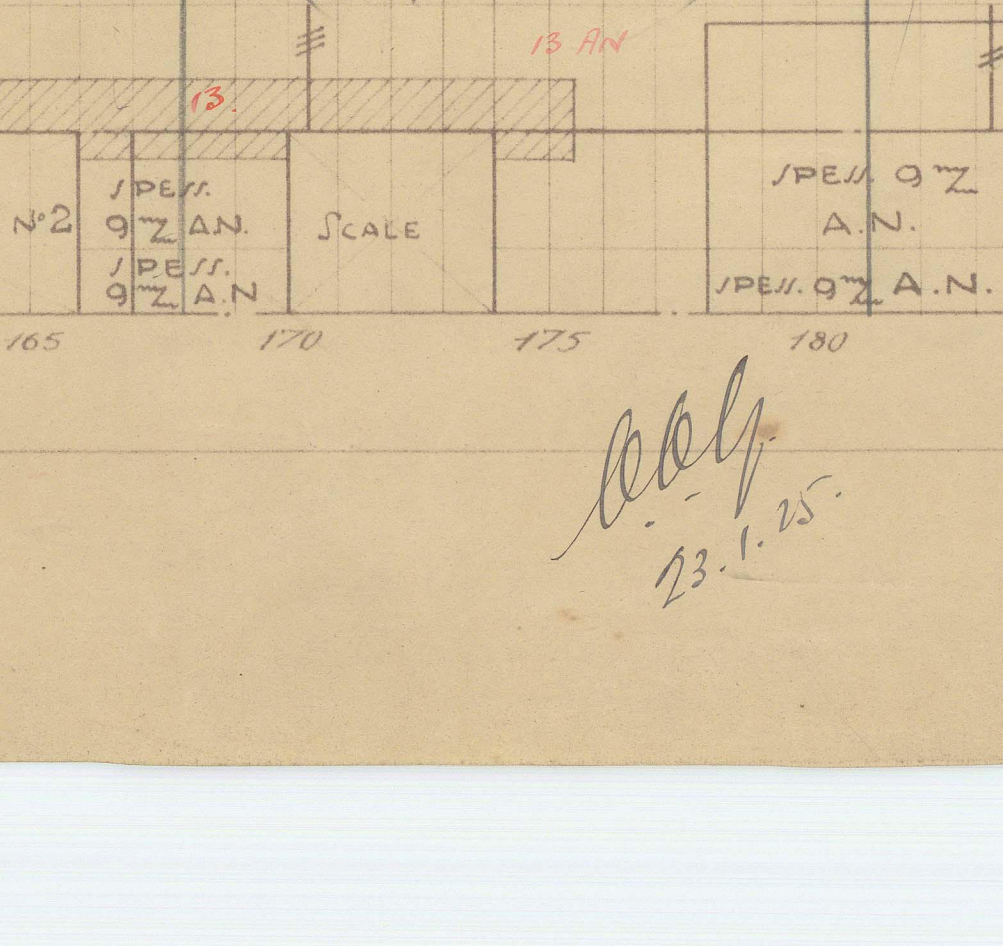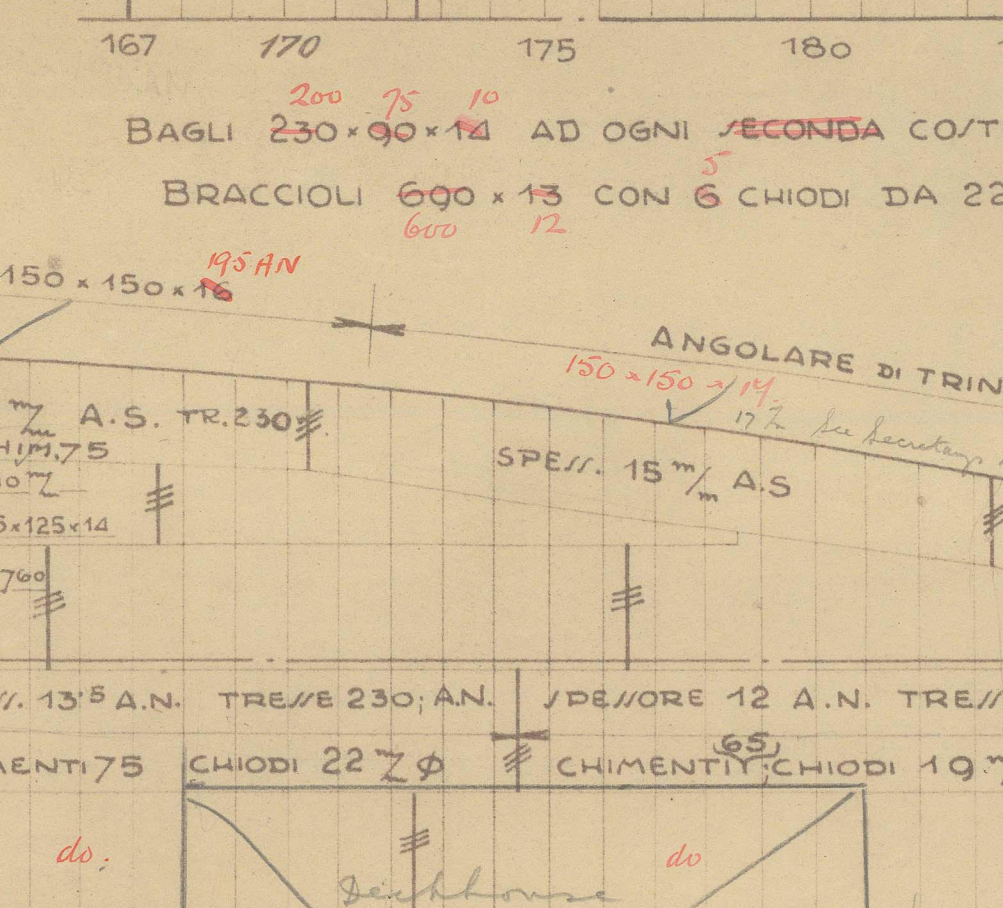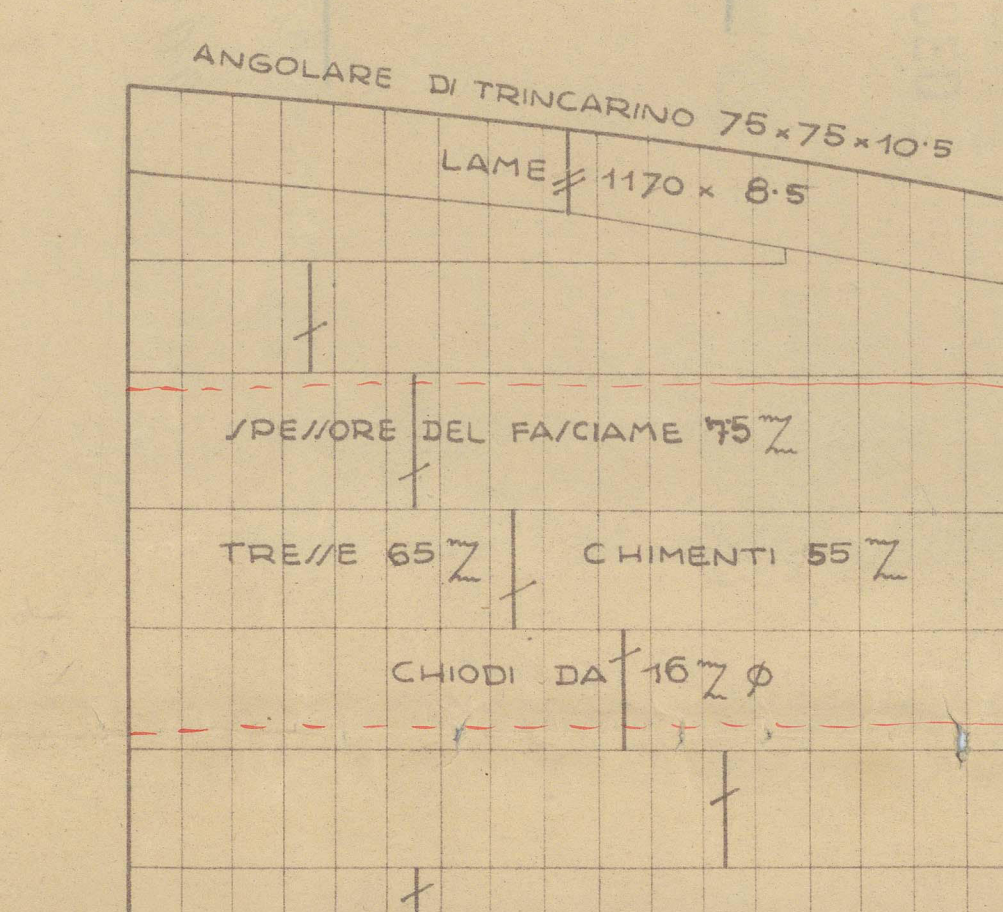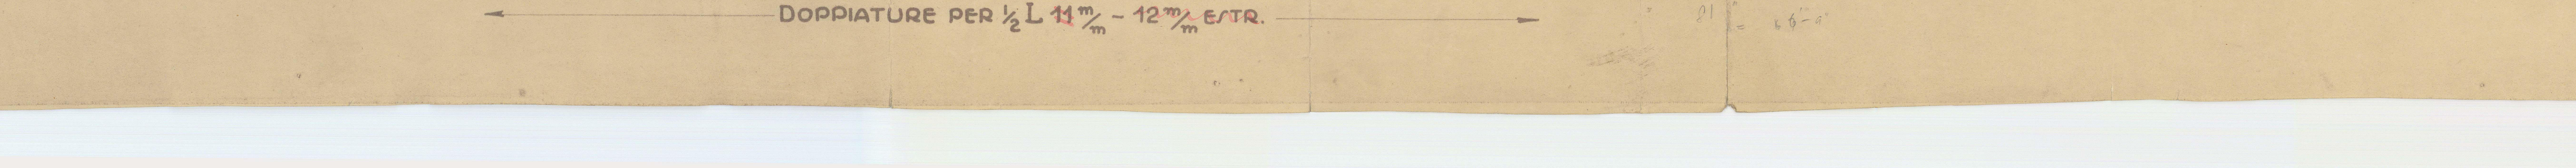

16
C. N. T. Mafalcoue Nos 160, 161

Approved plan of Upper decks, Boat, A, B & C.

Trieste Rpt. 7706


~~M. V. ^u Saturnia ^u~~

C. N. T. 160

~~M. V. Vulkania Rpt 8225~~

PLANS TRANSFERRED
TO SISTER VESSEL

CARIBIA ★

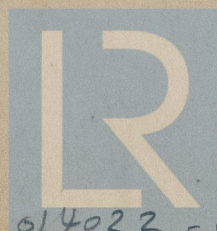

© 2021

Lloyd's Register
Foundation

014015-014022-0073