

COSTRUZIONE N° 783
PIROSCAFO A TURBINE E 4 ELICHE.

DIMENSIONI PRINCIPALI:					
LUNGHEZZA AL GALLEGGIAMENTO (9,25 m IMMERSIONE)	244,10 m	80° 05'	PUNTALE AL PONTE DELLE PARATIE (PONTE "D")	13,75 m	45° 11'
LARGHEZZA AL GALLEGGIAMENTO	29,20 m	95° 30'	PUNTALE AL PONTE PORTANTE SUP. (PONTE PASS.)	24,35 m	79° 39'
LARGHEZZA AL PONTE "B"	29,20 m	95° 30'	IMMERSIONE SUL TRACCIATO	9,25 m	30° 35'


SEZIONE MAESTRA
DI CLASSIFICA
SCALA 1:50

CLASSE: ~~R.I. 100 A~~ ~~1-L~~ ~~★~~ ~~CON BORDO LIBERO ASSEGNATO~~
~~L.R. 100 A~~ ~~✱~~ ~~WITH FREEBOARD~~
~~B.C. B.S.~~ ~~★~~ ~~WITH FREEBOARD~~

DOPPIO FONDO									



		GIUNTI DI TESTA						CRLI LONGITUDINALI					
		PER 4/2 AL MEZZO			ESTREMITÀ			PER 4/2 AL MEZZO			ESTREMITÀ		
		CHIODI	g CH.	PASSO	CHIODI	g CH.	PASSO	CHIODI	g CH.	PASSO	CHIODI	g CH.	PASSO
Fasciame Esterno	Chiglia	25 ¹⁾	4 d	25 ¹⁾	4 d	25 ¹⁾	9	25 ¹⁾	5	600	25 ¹⁾	5	600
	Corso A, B, C	25	4 1/2 d	25	4 d	25	9	25	5	600	25	5	600
	Corso D-H	25	4 1/2 d	22	3 1/2 d	25	9	25	5	600	22	6	600
	Corso I	25	4 d	22	3 1/2 d	25	9	25	5	600	22	7	600
	Corso K-R	25	4 d	22	3 1/2 d	25	9	25	5	600	22	8	600
	Corso S	25	4 d	22	3 1/2 d	25	9	25	5	600	22	8	600
	Corso T-U ²⁾	25	4 1/2 d	22	3 1/2 d	25	10	25	10	950	22	8	600
	Corso V ³⁾	25	4 1/2 d	22	3 1/2 d	25	10	25	10	950	22	8	600
	Ringrassi Elicho	22	4 d	22	4 d	22	10	22	10	950	22	4 d	
	Corso Centrale	22	4 d	22	4 d	22	10	22	10	950	22	6	600
Fasciame Interno	Corso da 15% e più	22	4 d	22	4 d	22	10	22	10	950	22	7	600
	Corso da 12-15%	22	4 d	22	4 d	22	10	22	10	950	22	8	600
	Corso da 10-12%	22	4 d	22	4 d	22	10	22	10	950	22	8	600
	Lam. Trass solo narate	22	4 1/2 d	22	4 1/2 d	22	10	22	10	950	22	8	600
	Lam. Margin. orient.	22	4 d	22	4 d	22	10	22	10	950	22	4 d	

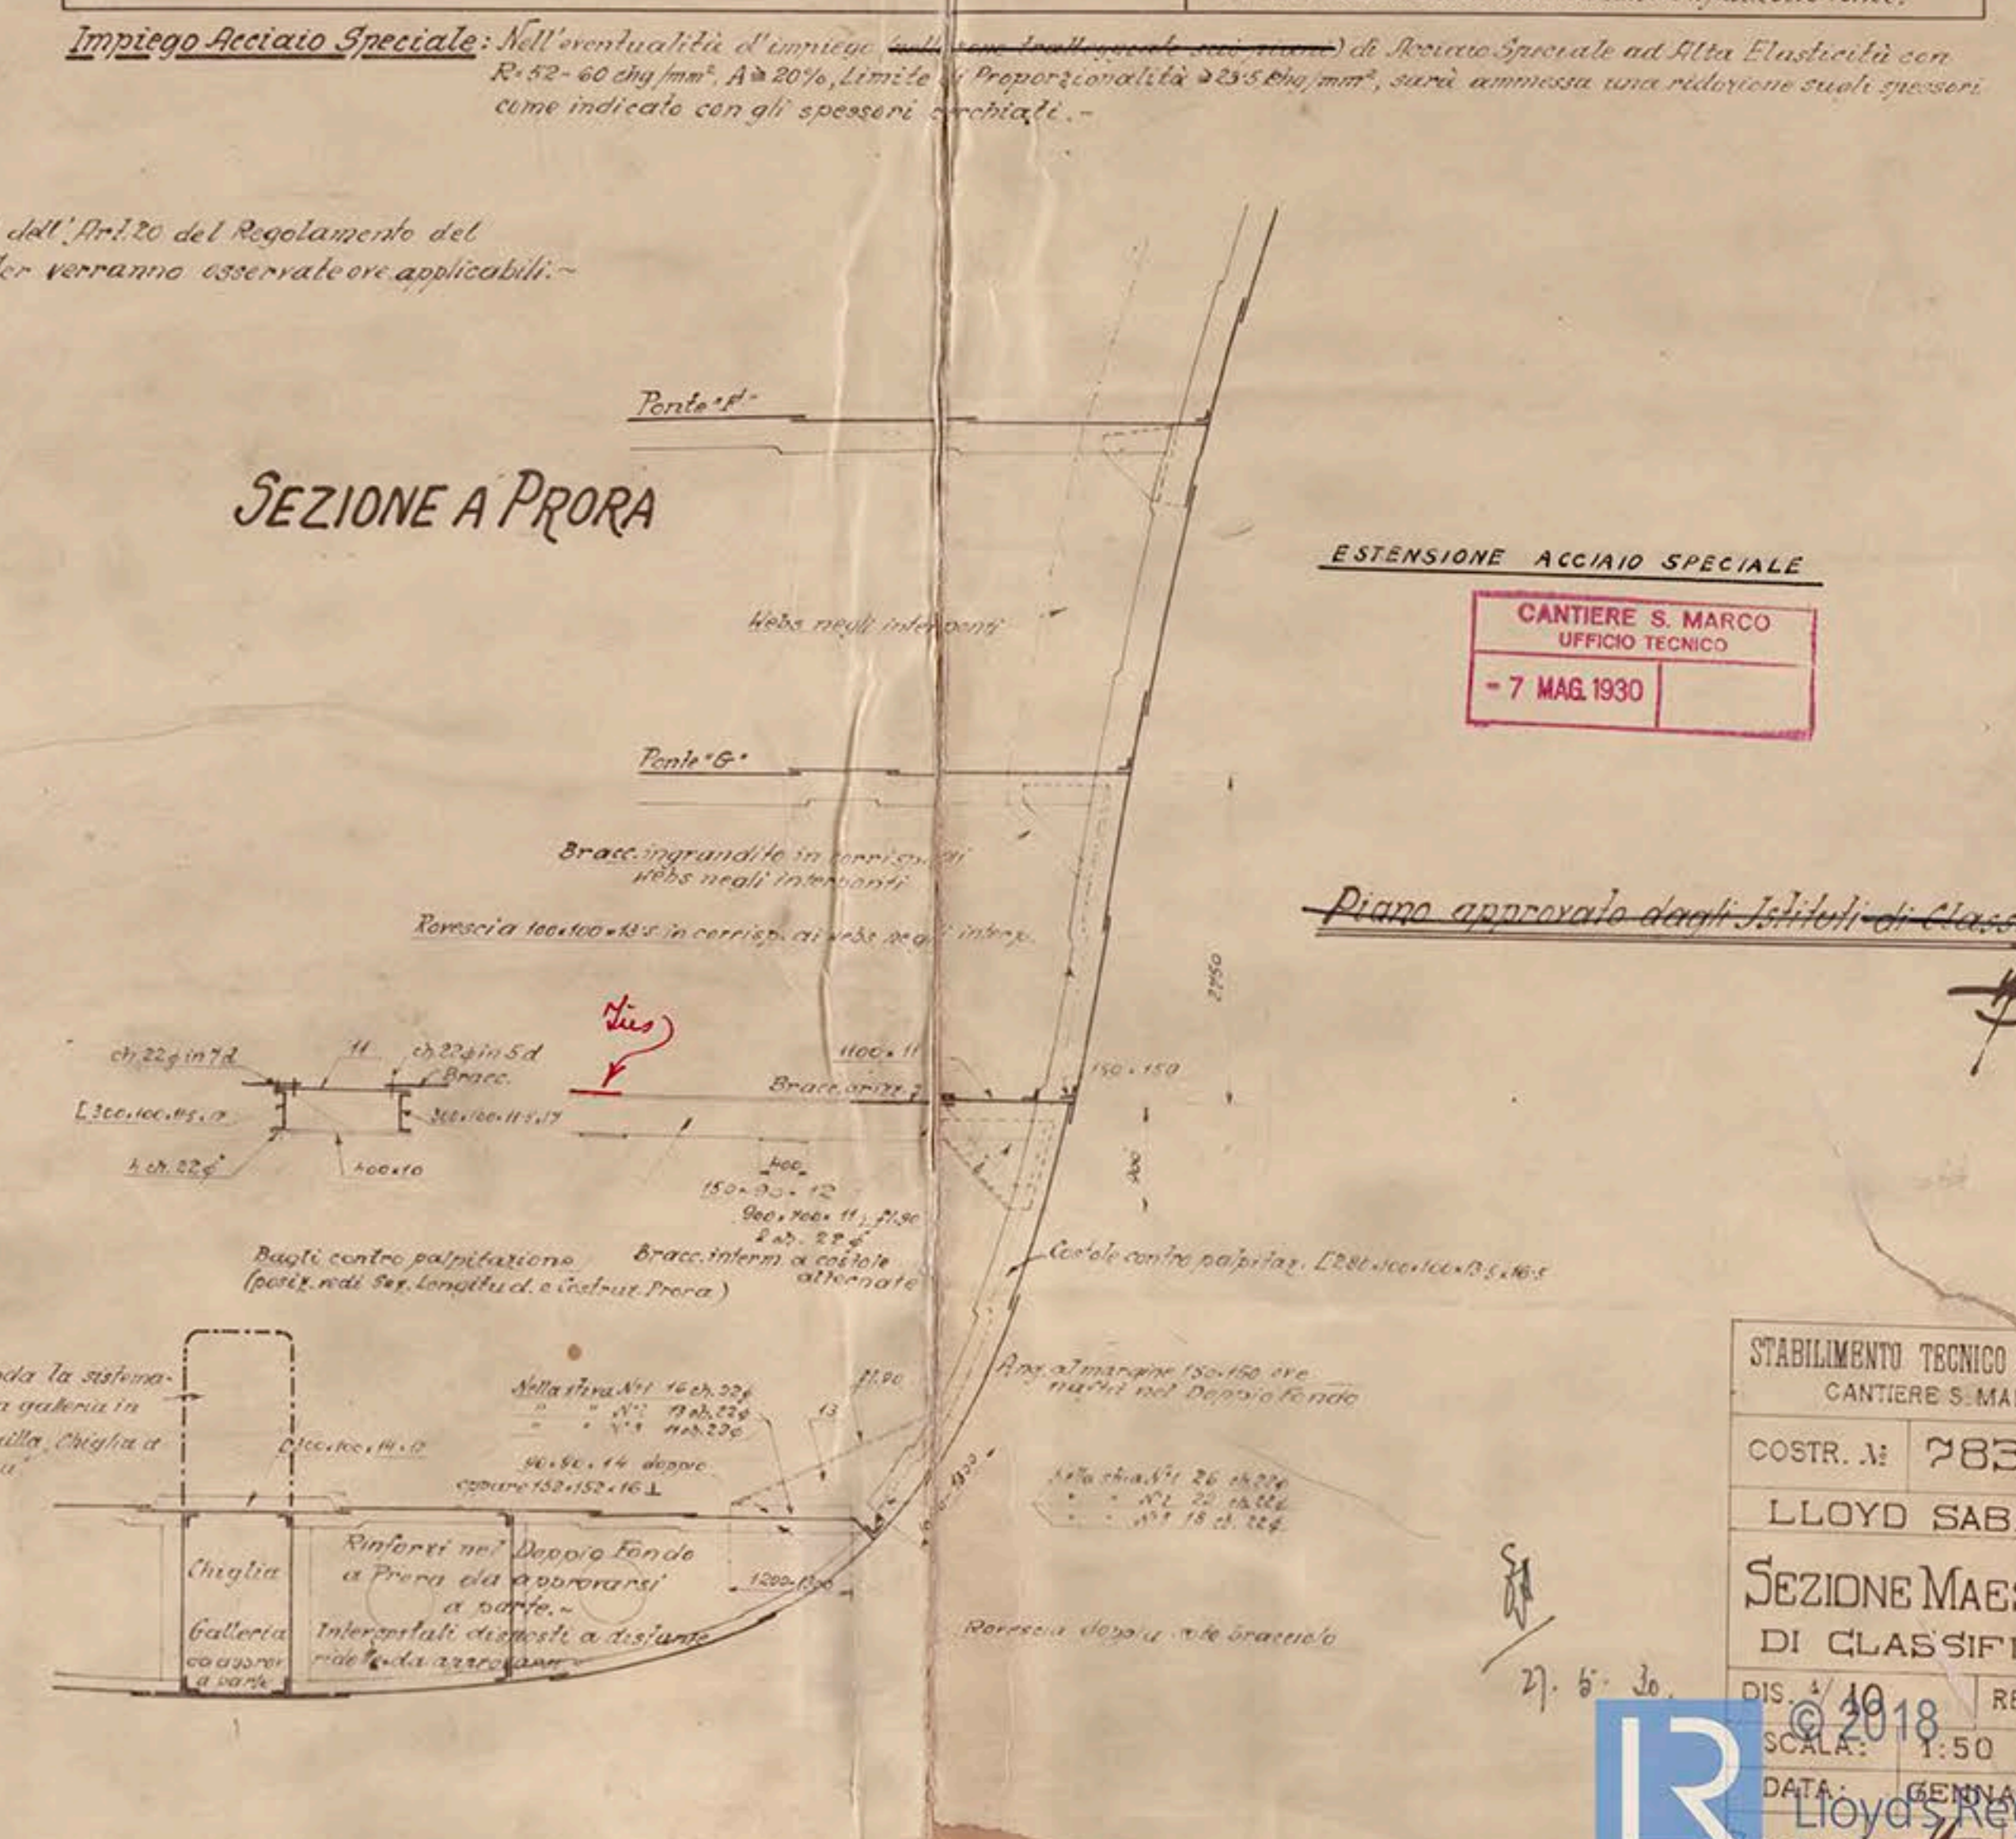

STABILIMENTO TECNICO TRIESTINO
CANTIERE S. MARCO

COSTR. N° 783

LLOYD SABAUDO

SEZIONE MAESTRA
DI CLASSIFICA

DIS. 4/18 REP.

SCALA: 1:50

DATA: GENNAIO 1930

Lloyd's Register
Foundation

"Conte di Savoia"
Mid ship Section (appd.)

③

PLAN. NO.

③

RETAIN

BOX. NO

2

W. S. 592-3



© 2018

Lloyd's Register
Foundation

LR-FAF-TB29 P. 2