

D.S.S. N° 862

LANGSDOORSNEDE EN DEKKEN

KLASSE: LLOYDS REGISTER * 100 A 1 "VOOR SLEEPDIENSTEN"


SCHAAL 1:50

N.Y. BOELE'S SCHEEPSWERVEN EN MACHINEFABRIEK
BOLNES

HOOFD AFMETINGEN

LENGTE TUSSEN DE LOODLIJNEN	31.00 M
BREEDTE OP BUITENKANT SPANTEN	6.75
HOLTE IN DE ZIJDE TOT DEK	3.35

HOOFDEK TEAKHOUT 4" x 2 1/2"
BAKDEK " " 4" x 2"
BRUGDEK " " 4" x 2"

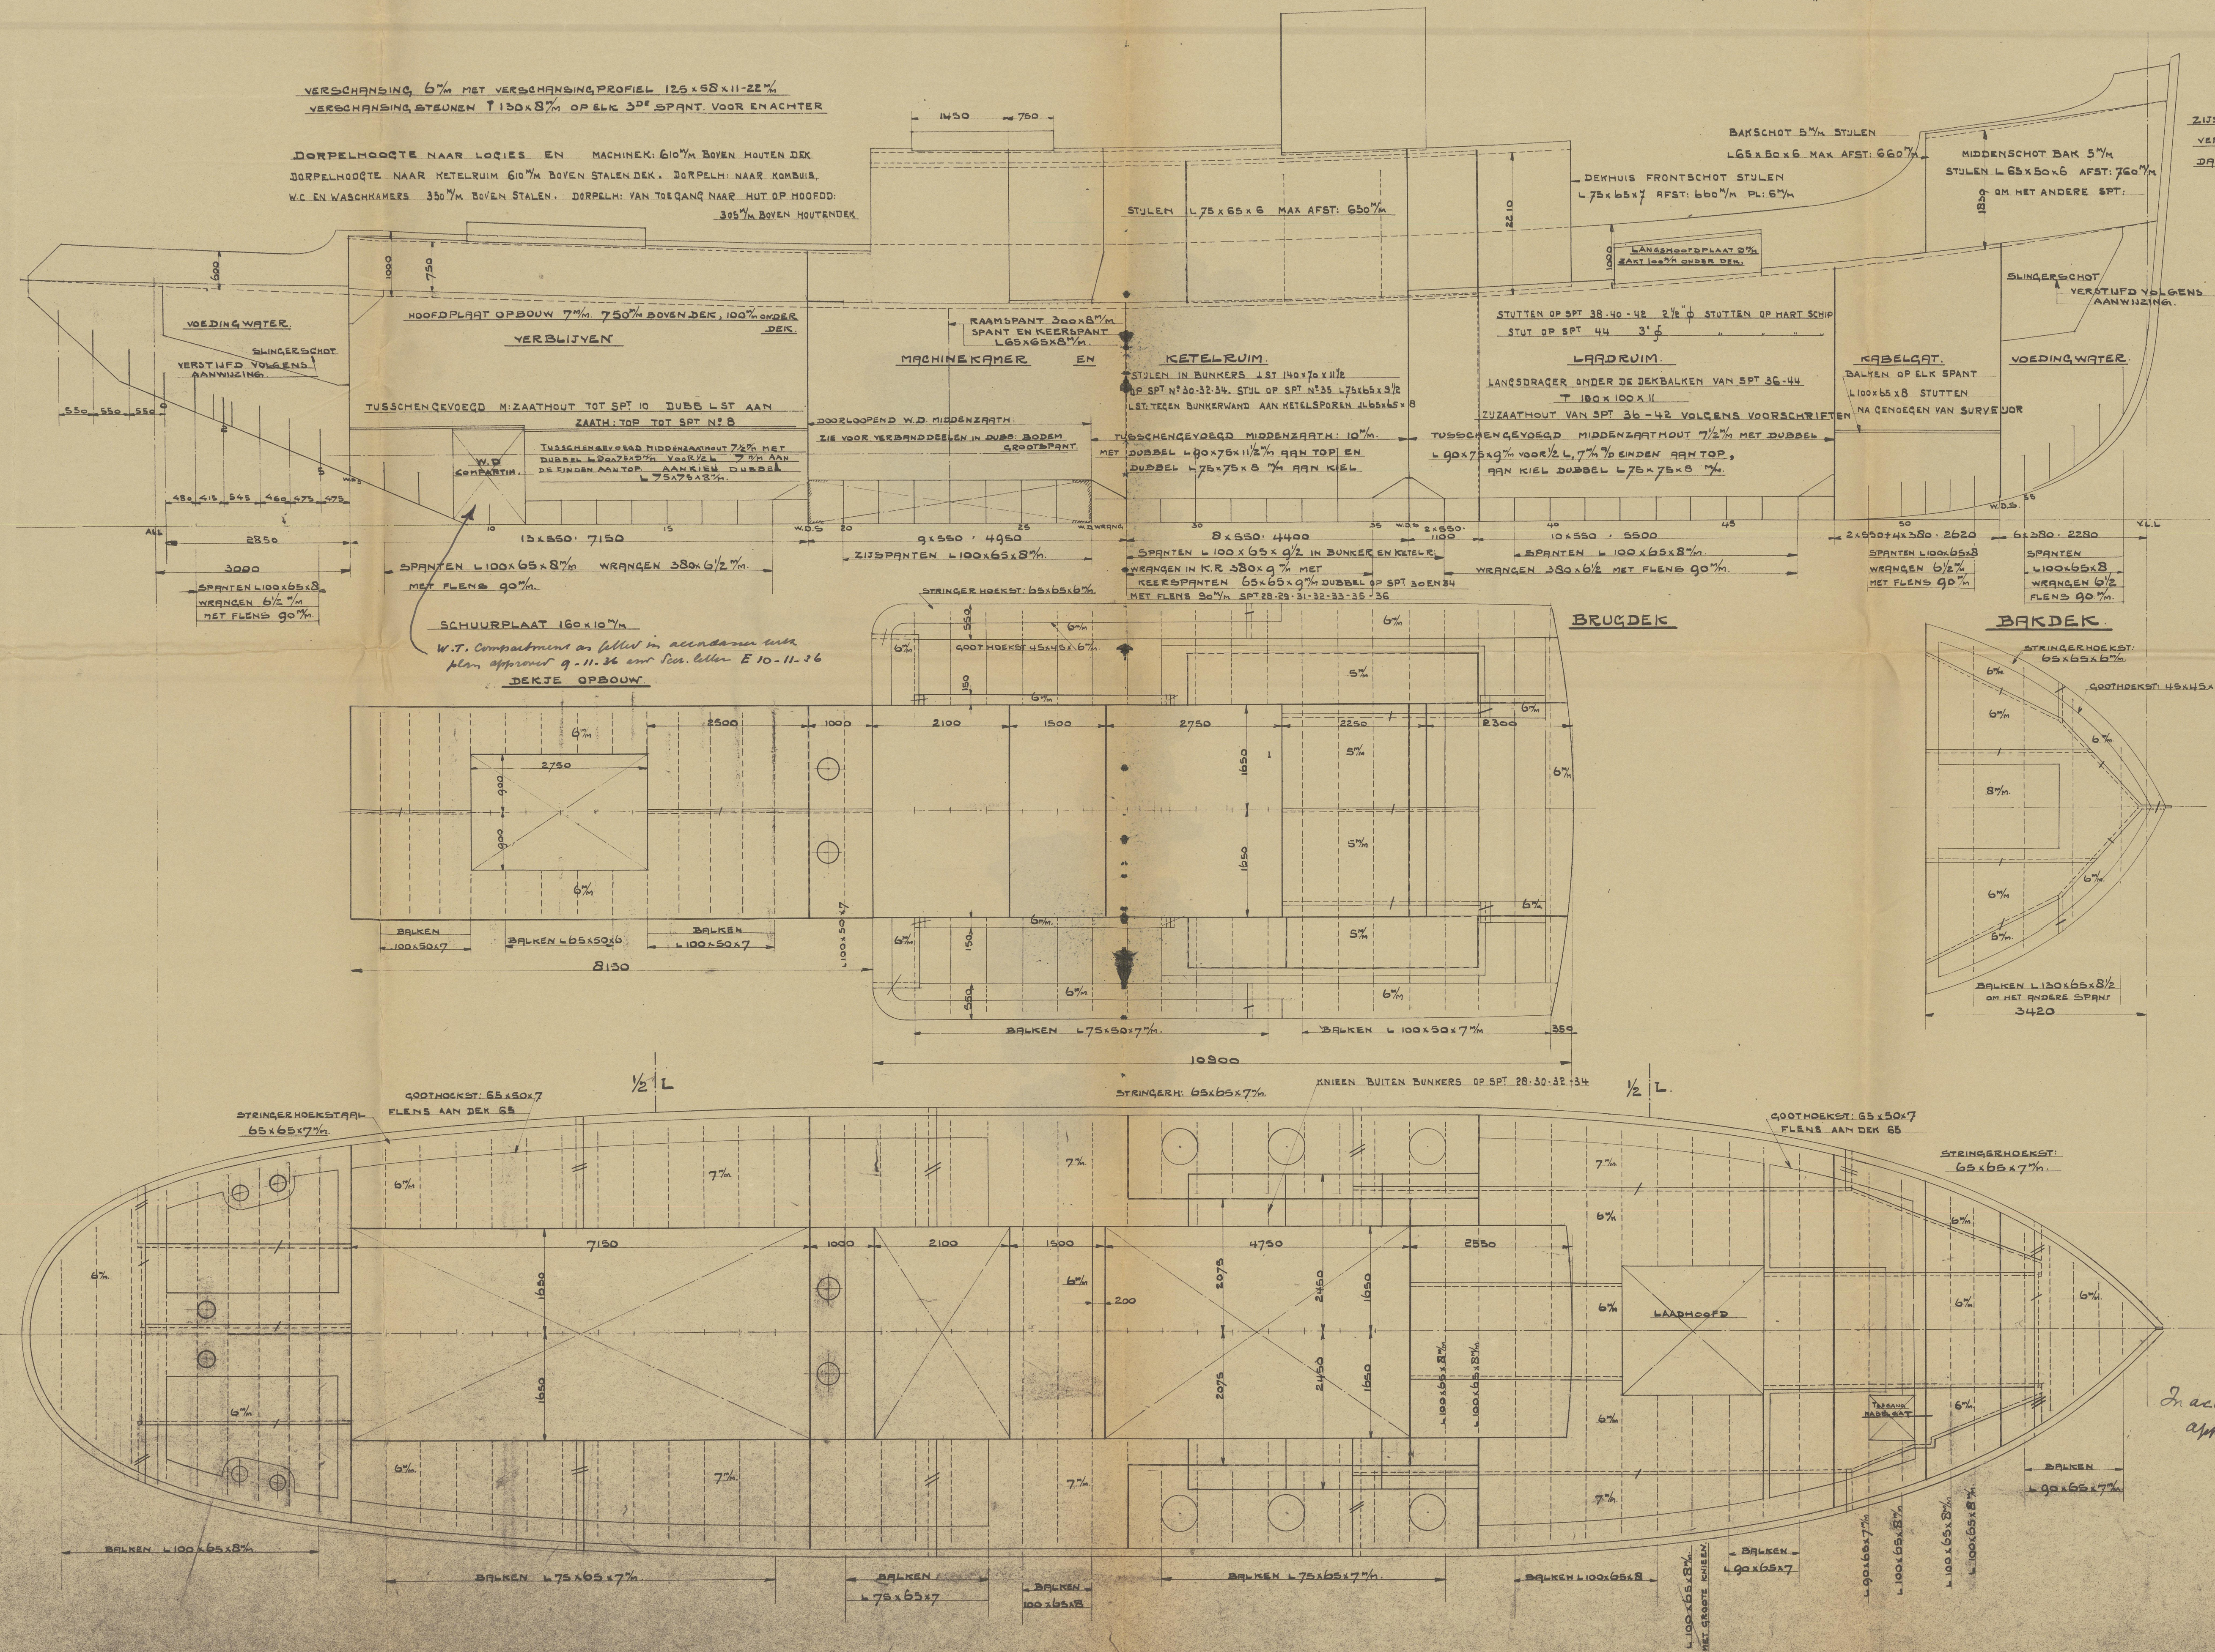

S.S. 'UPESI'

Rotterdam Report
No. 25436

Plan of Profile and decks
of the vessel as built



© 2020

Lloyd's Register
Foundation

002127-002137-0177