



# GROOTSPANT D.S.M.S. N° 322.

KLASSE ENG. LLOYD  $\pm$  100 A1.

## DOORSNEDE OVER RUIM 5.

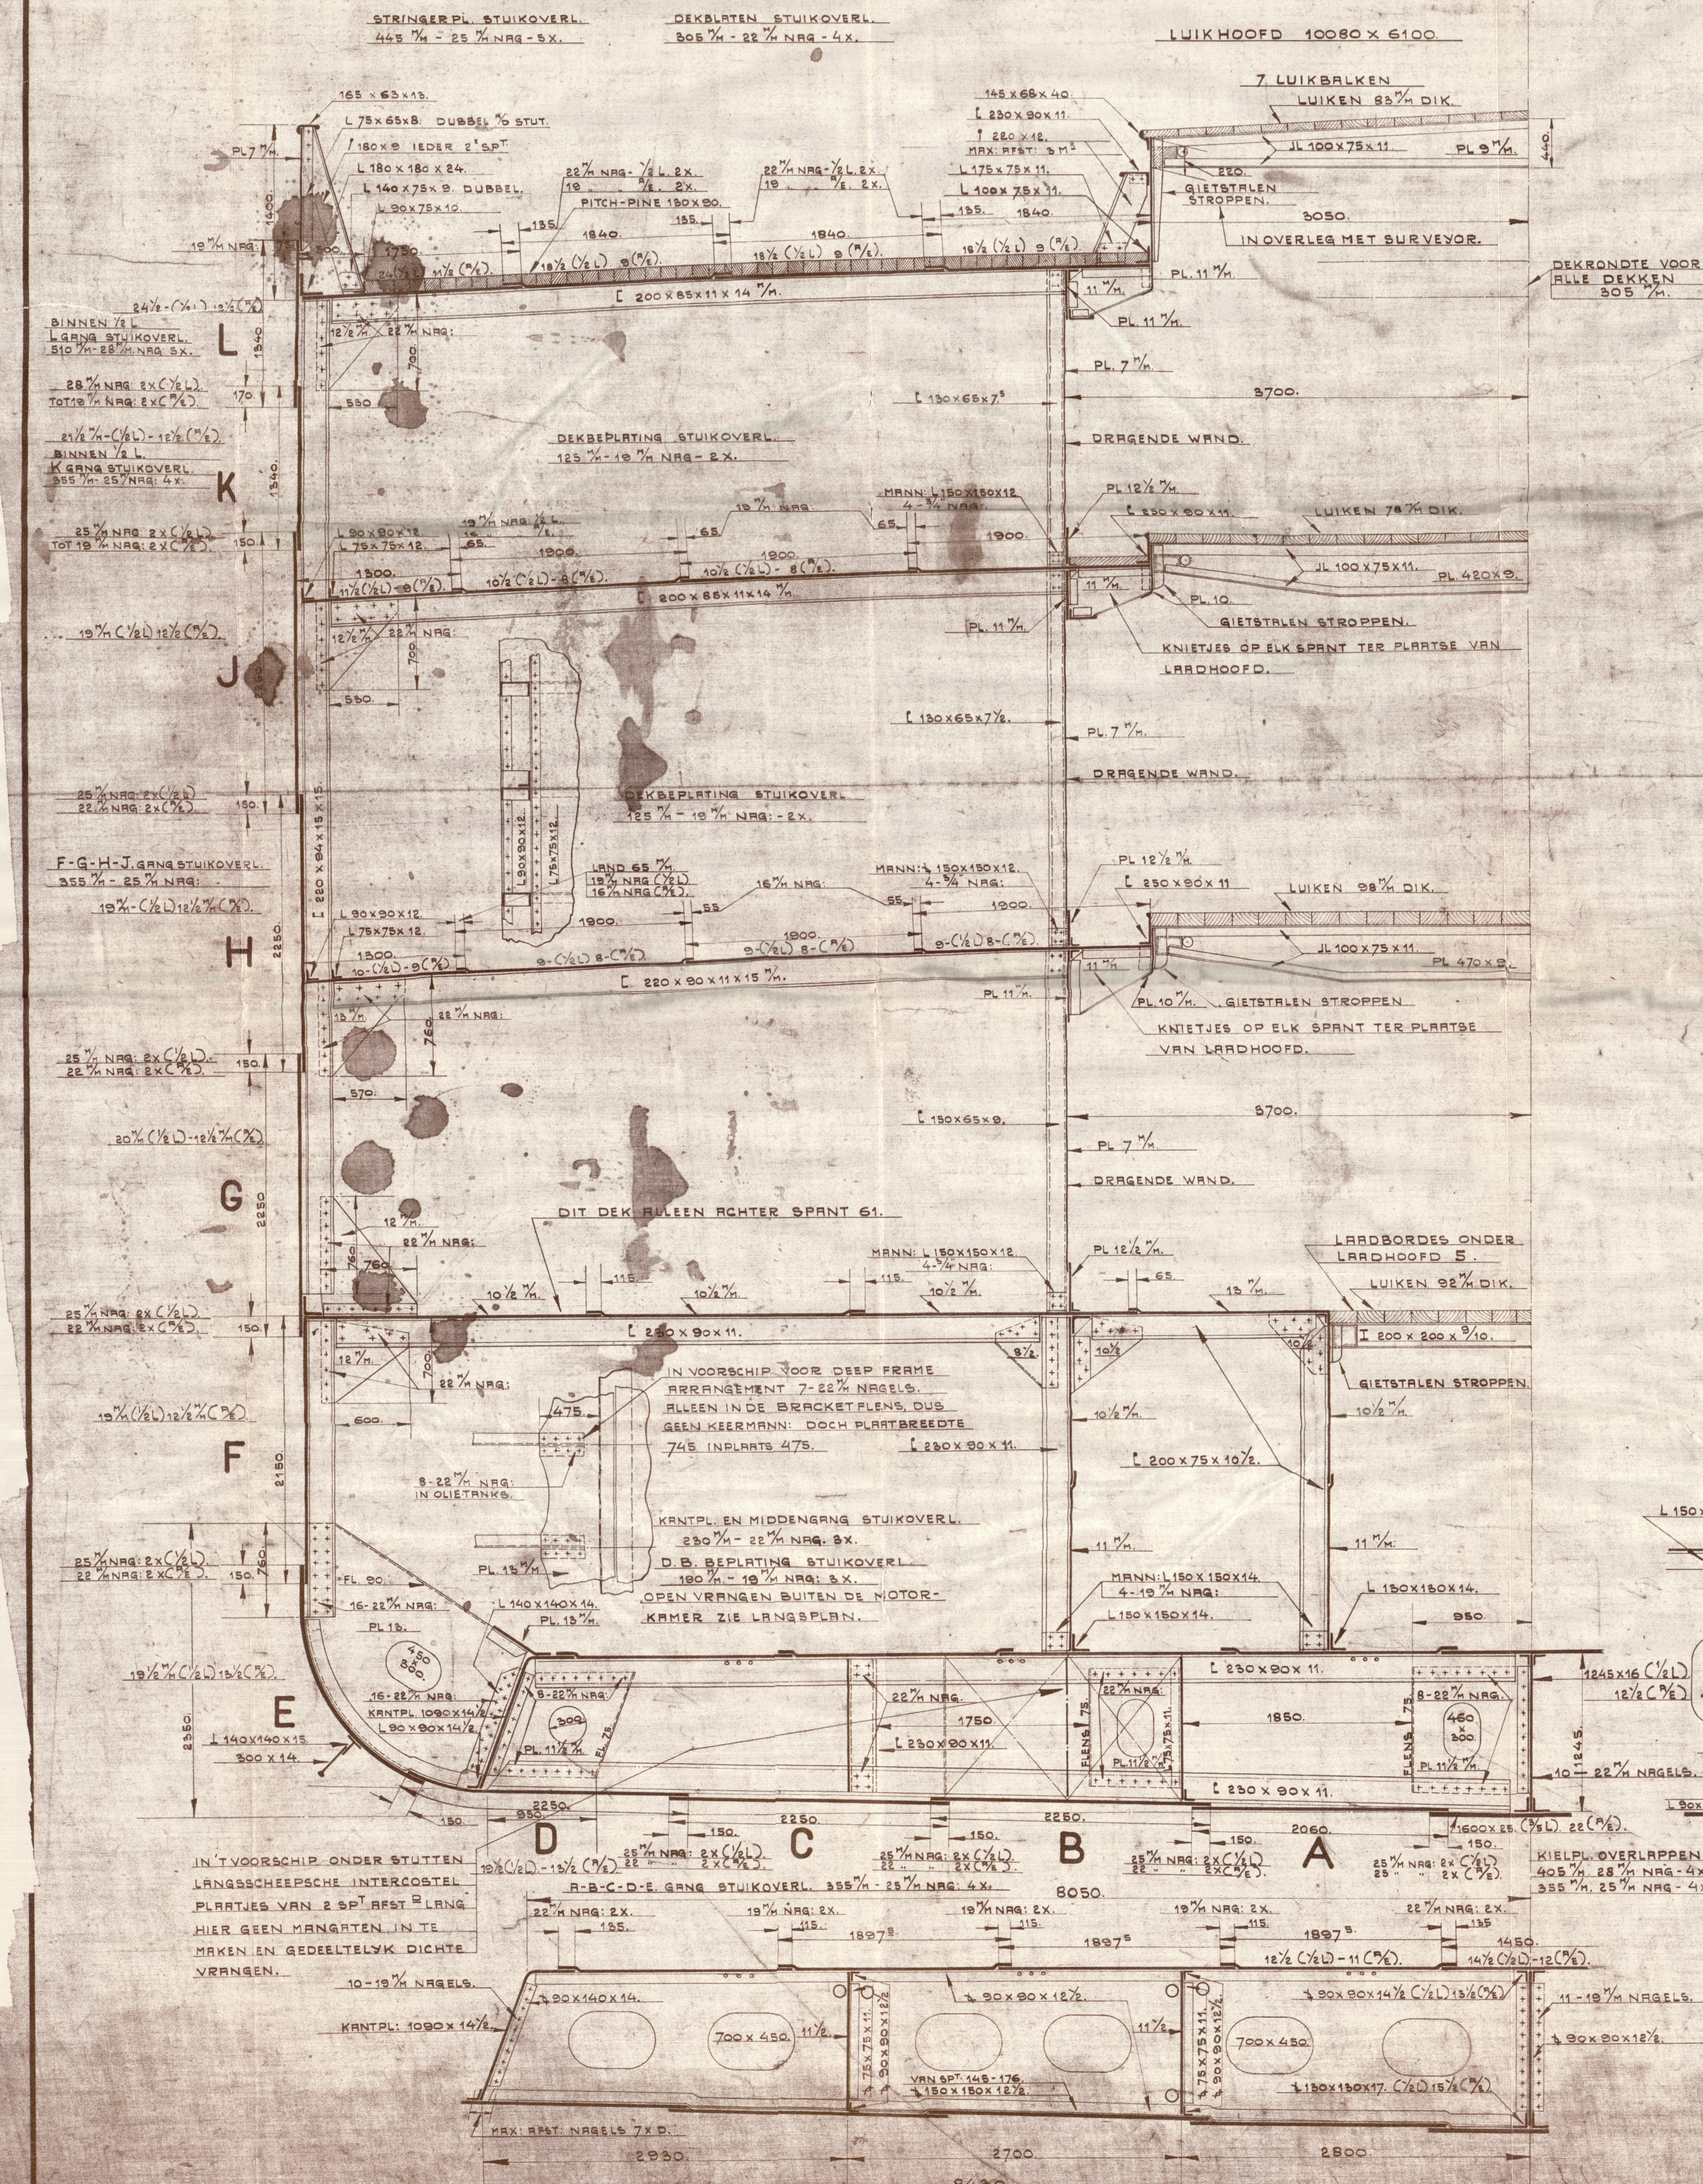

## DOORSNEDE OVER MOTORKAMER.

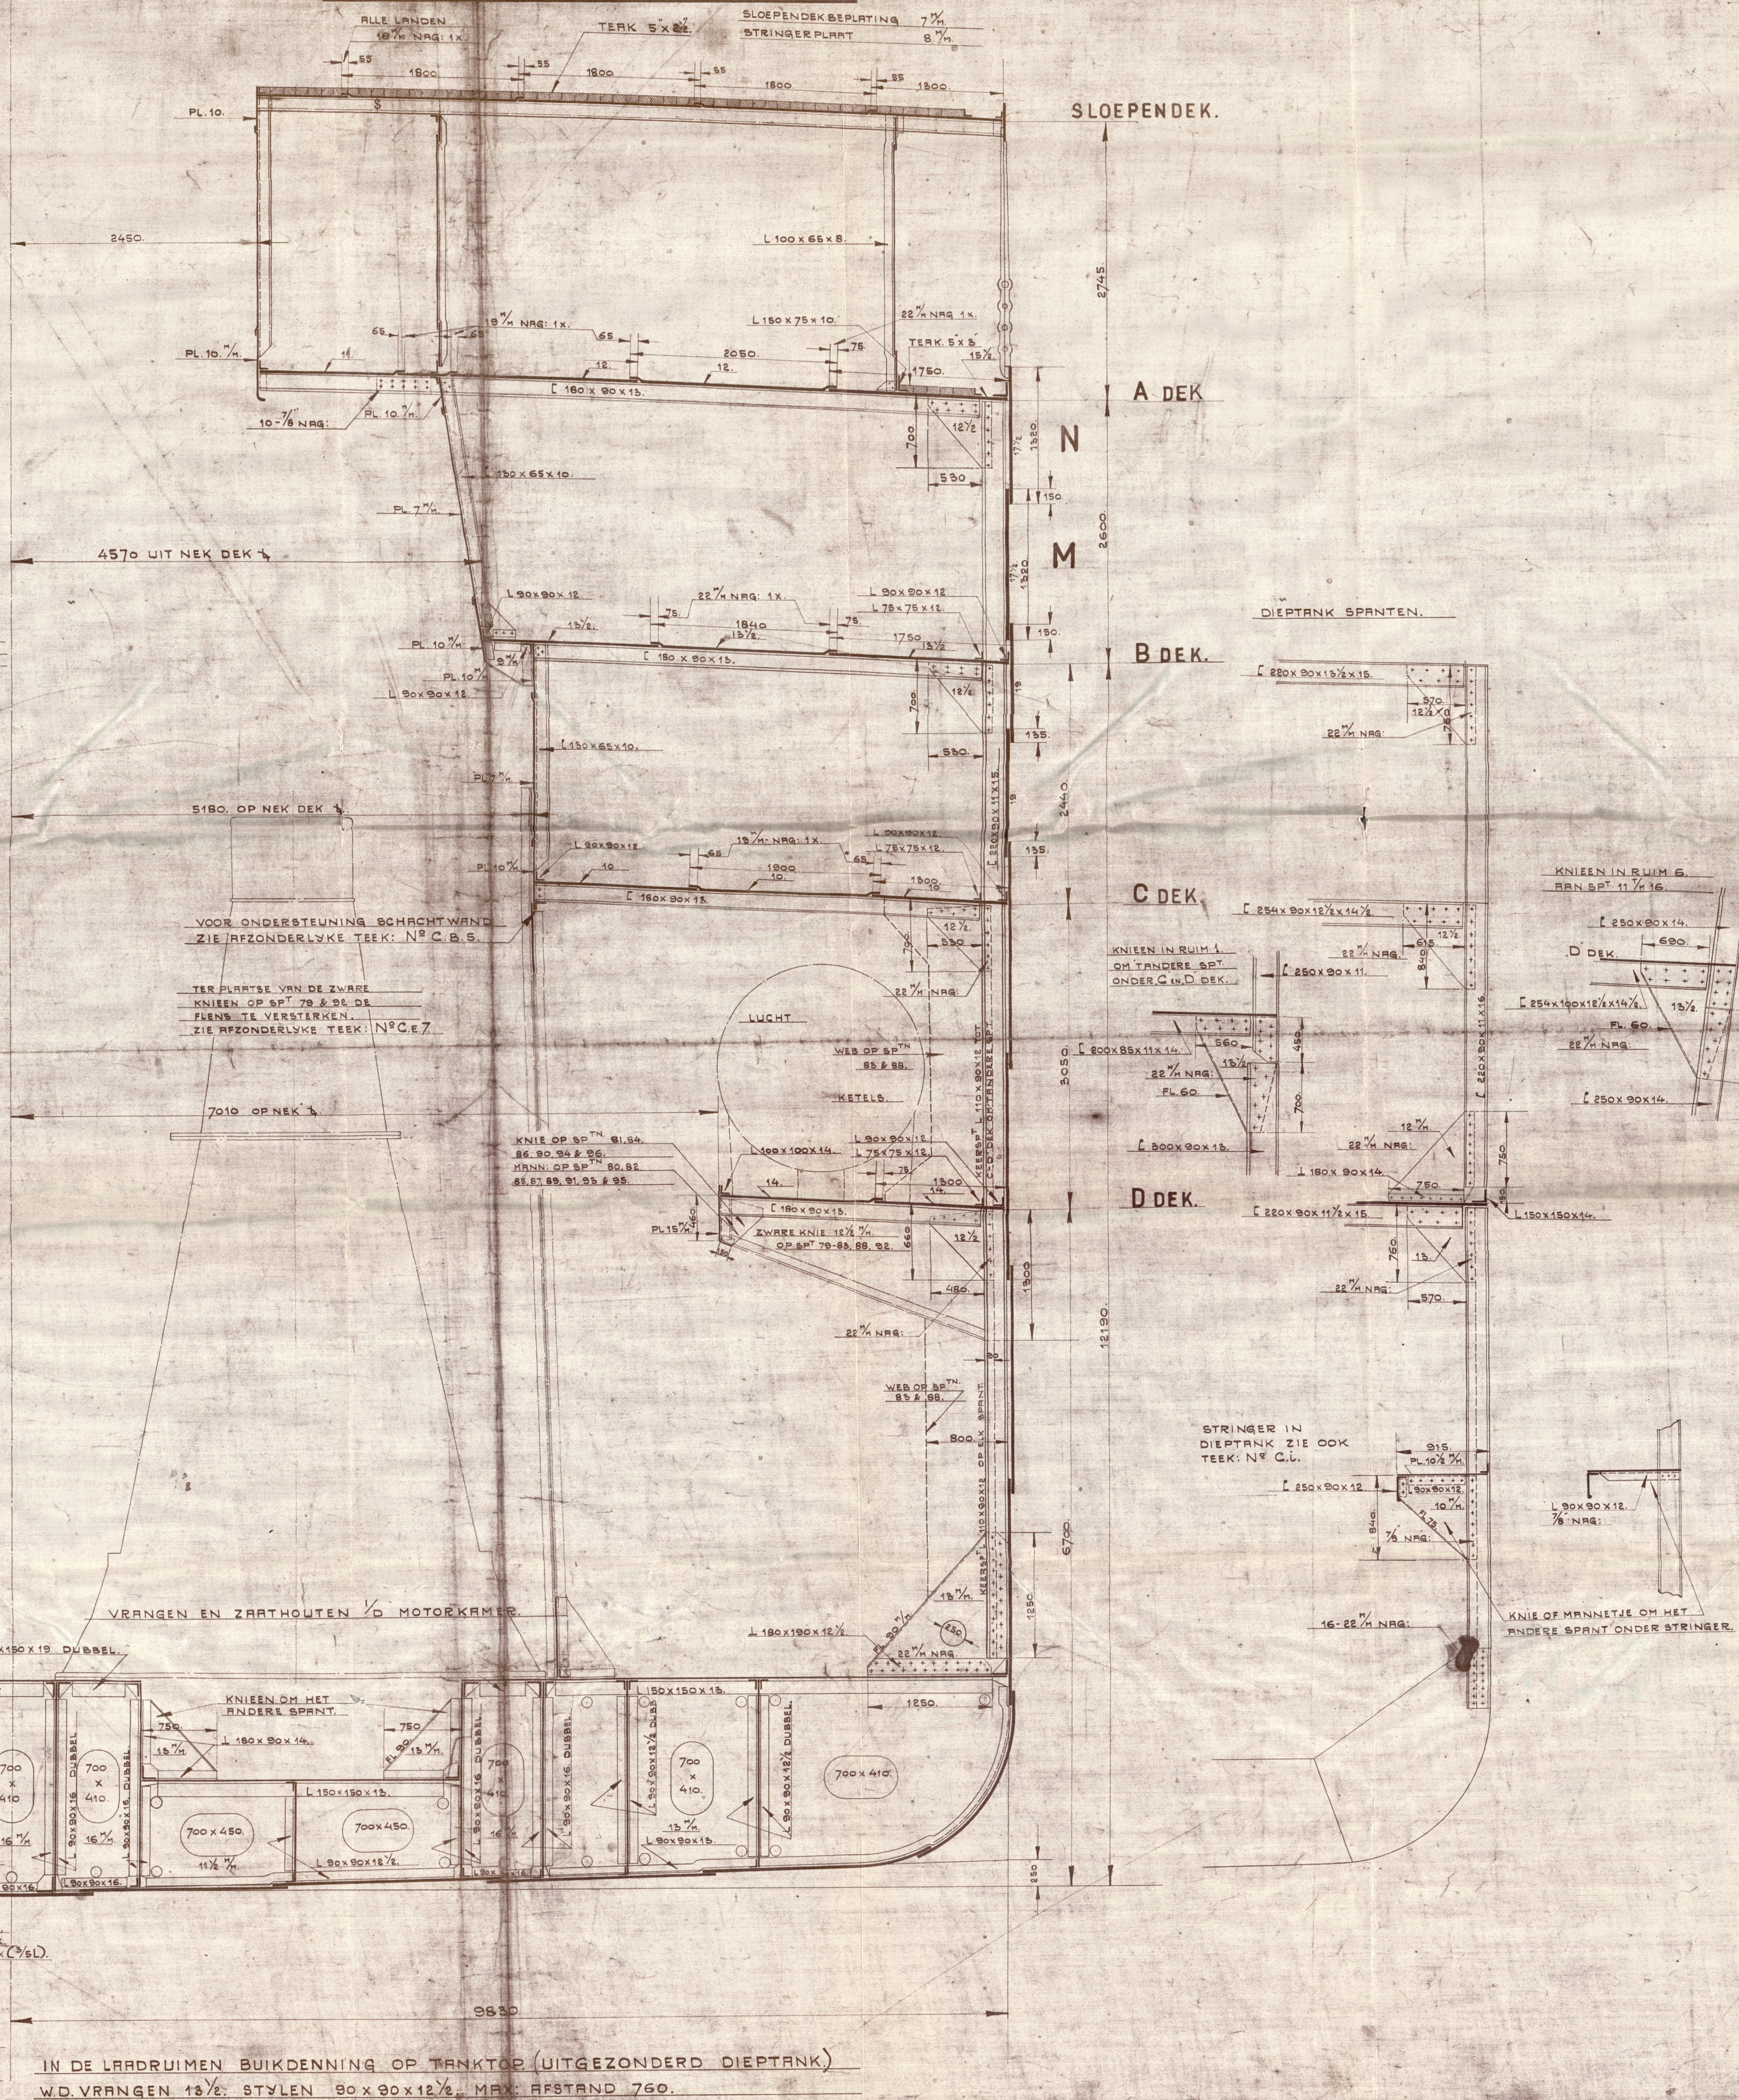

## HOOFDAFMETINGEN.

LENGTE TUSSEN DE LOODLIJNEN (LLOYD'S)	149.350 M <sup>2</sup>
BREEDTE OP BUITENKANT SPANTEN	19.660
HOLTE TOT B DEK	12.190
DIEPTANK MAX.	
SNELHEID	14.250 KN.
KLASSE ENG. LLOYD	100 A1.
LX-H 1 <sup>e</sup> NUMMER	4786.797
LX (B-H) 2 <sup>e</sup> NUMMER	13.25
LX (TOT B DEK)	10.00
LX (TOT A DEK)	5.440

UITRUSTING NUMMER LETTER	4978
--------------------------	------

## AFMETINGEN.

VOORSTEVEN	280 X 74.
ALTEERSTEVEN (ZIE DETAILTEK N° D.B.4)	
SPANTEN RUIM 6 TOT KAMPAJNE 8 B DEK	L 250 X 90 X 11
OP ELK 3 <sup>e</sup> SPANT EEN KEERSPANT TOT C DEK	L 110 X 110 X 11
SPANTEN RUIM 8 TOT B DEK	L 250 X 90 X 11
SPANTEN RUIM 4 OM HET ANDERE TOT C & D DEK	L 300 X 90 X 11
KEERSPANTEN RUIM 1 VANAF SP 156 TOT EN MET SP 176	
OP ELK SPANT TOT D DEK	L 170 X 90 X 11
OP SPANTEN RUIM 1 VAN C & D DEK TOT BAK 8 B DEK	L 250 X 90 X 11
SPANTEN RUIM 5 OPELK SPANT TOT B DEK	L 250 X 90 X 11
SPANTEN RUIM 3 OPELK SPANT TOT A DEK	L 250 X 90 X 11
KEERSPANTEN RUIM 2 & 3 OM HET ANDERE TOT C & D DEK	L 110 X 90 X 11
SPANTEN IN MOTORKAMER VAN SP 78 TOT EN MET SP 82 OPELK SPANT	
TOT A DEK L 250 X 90 X 11 MET KNIJEN OP C DEK OVERIGE	L 250 X 90 X 11
SPANTEN IN MOTORKAMER OP ELK SPANT TOT A DEK	L 250 X 90 X 11
KEERSPANTEN IN DE GEHEELE MOTORKAMER OM HET ANDERE	
TOT C & D DEK	L 110 X 90 X 11
SPANTEN IN DIEPTANK OPELK SPANT TOT D DEK	L 250 X 90 X 11
SPANTEN BOVEN DIEPTANK OPELK SPANT VAN D DEK TOT B DEK	L 250 X 90 X 11
KEERSPANTEN IN DIEPTANK OPELK SPANT TOT D DEK	L 110 X 90 X 11
SPANTEN IN VOORDEK OPELK SPANT TOT D DEK	L 250 X 90 X 11
SPANTEN IN VOORDEK OPELK SPANT TOT C DEK	L 250 X 90 X 11
SPANTEN BOVEN VOORDEK OPELK SPANT TOT C DEK	L 250 X 90 X 11
SPANTEN BOVEN VOORDEK OPELK SPANT TOT C DEK	L 250 X 90 X 11

## UITRUSTING.

3 BORGANKERS [STOKLOOS] 1 ST. 3540 K.G.	TOTAAL 10380 K.G.
1 STROGMANKER	1345 K.G. EX STOK
550 M <sup>2</sup> ANKERWETTING 66 1/2 %	32390 K.G.
220 M <sup>2</sup> STROGMANKER STALDRAD 440 1/2 %	
240 M <sup>2</sup> STALDRAD 182 1/2 %	
4 X 185 M <sup>2</sup> STALDRAD 70 1/2 %	

IN DE LAADRUIMEN BUIKDENNING OP TANKTOP (UITGEZONDERD DIEPTANK)  
WD VRANGEN 18 1/2 STYLEN 80 X 90 X 12 1/2. MAX AFSTAND 750.

DELFTDUK

WILTON'S

MACHINEFABRIEK & SCHAPEWERF

ROTTERDAM

BOUY N° 322

CA

GROOTSPANT

1-25



RETAIN

T. S. M. S. "DELFTDYK"

NN "Dongedyk"

Ref. 34770

MIDSHIP SECTION

(AS BUILT).

ROTT. LETTER M. 23.8.50.

RECORDS DEPT.  
LONDON



© 2020

Lloyd's Register  
Foundation

004541604547-0096