



Hauptabmessungen:

Länge zw. d. Loten	480' - 0"	=	146,300 m
Breite auf Sp.	65' - 3"	=	19,888 "
Seitenhöhe	35' - 10"	=	10,922 "
Tiefgang	28' - 1/2"	=	8,547 "



Vernietung der Doppelungen mit Hauptdeck
1:25

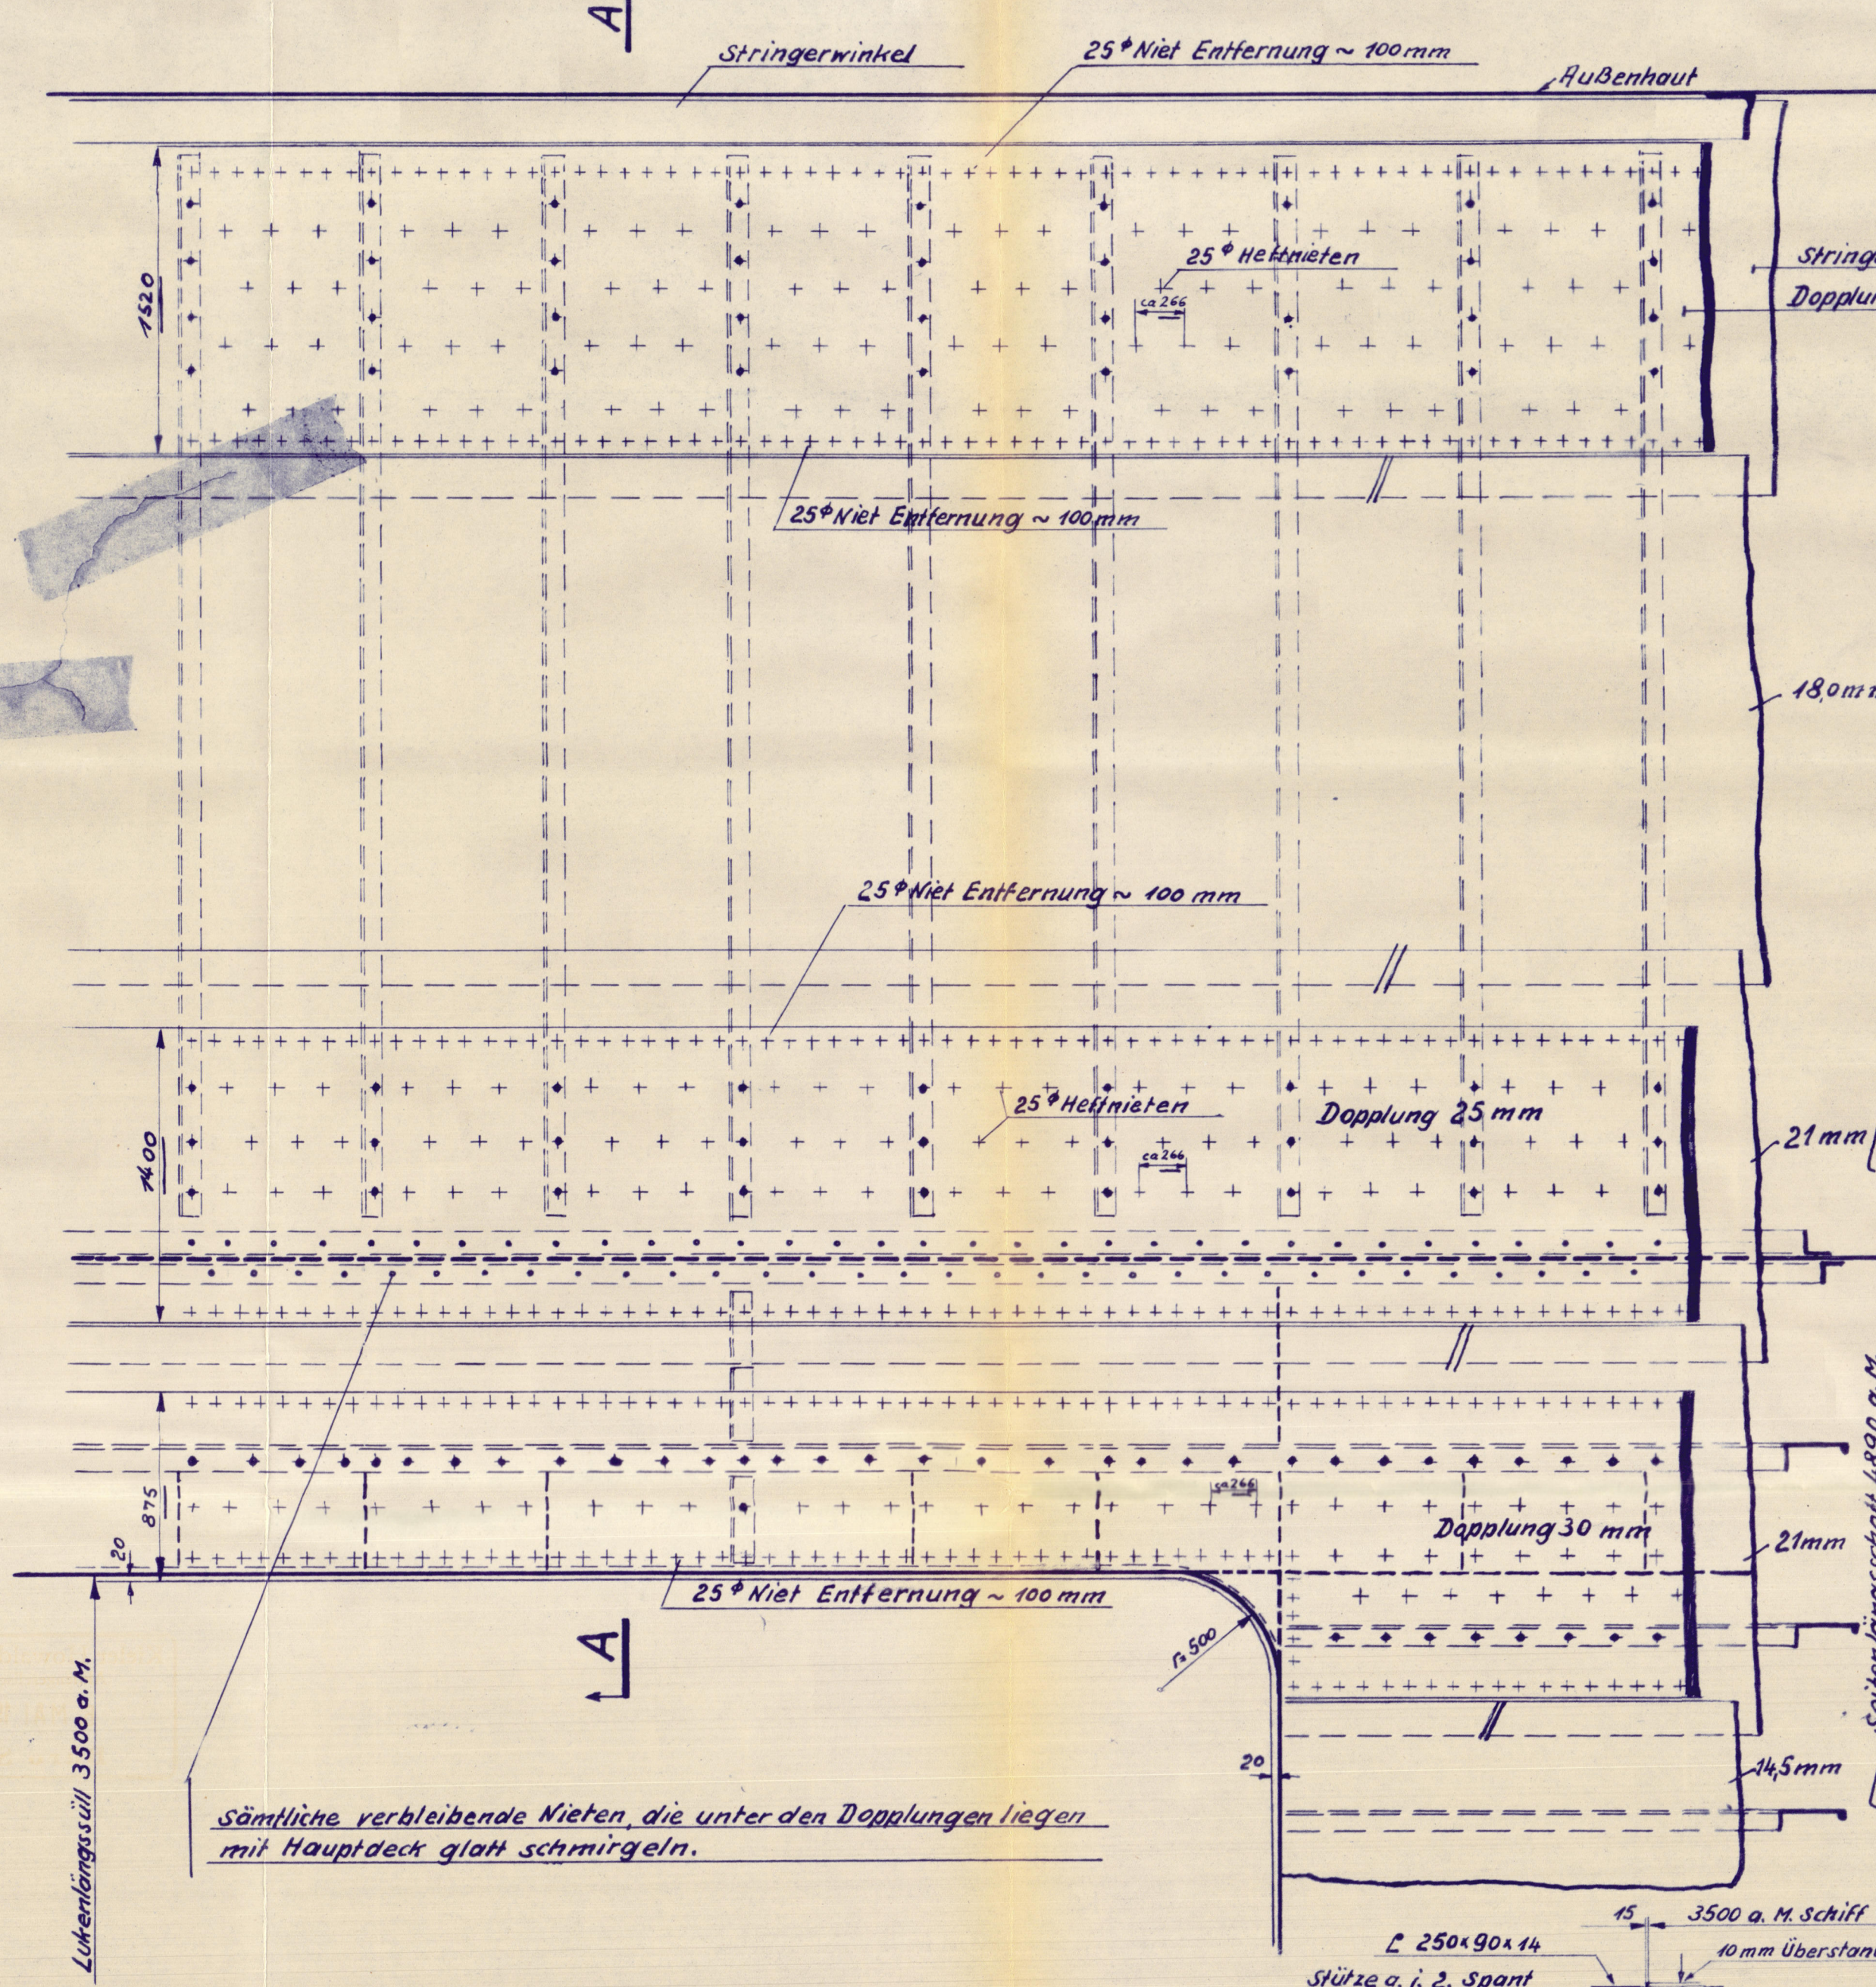

Punkt „a“

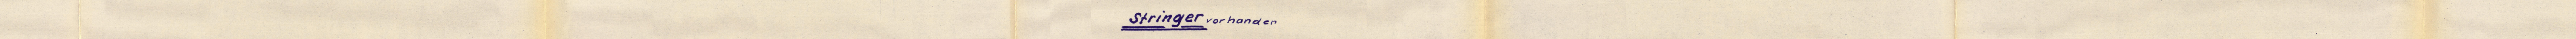

Längsträger nach besonderer Zeichnung

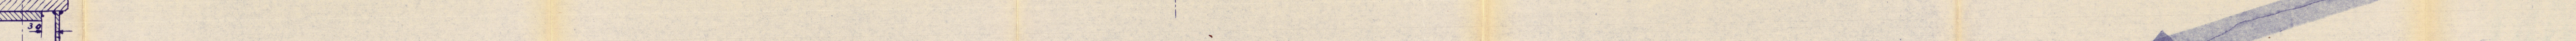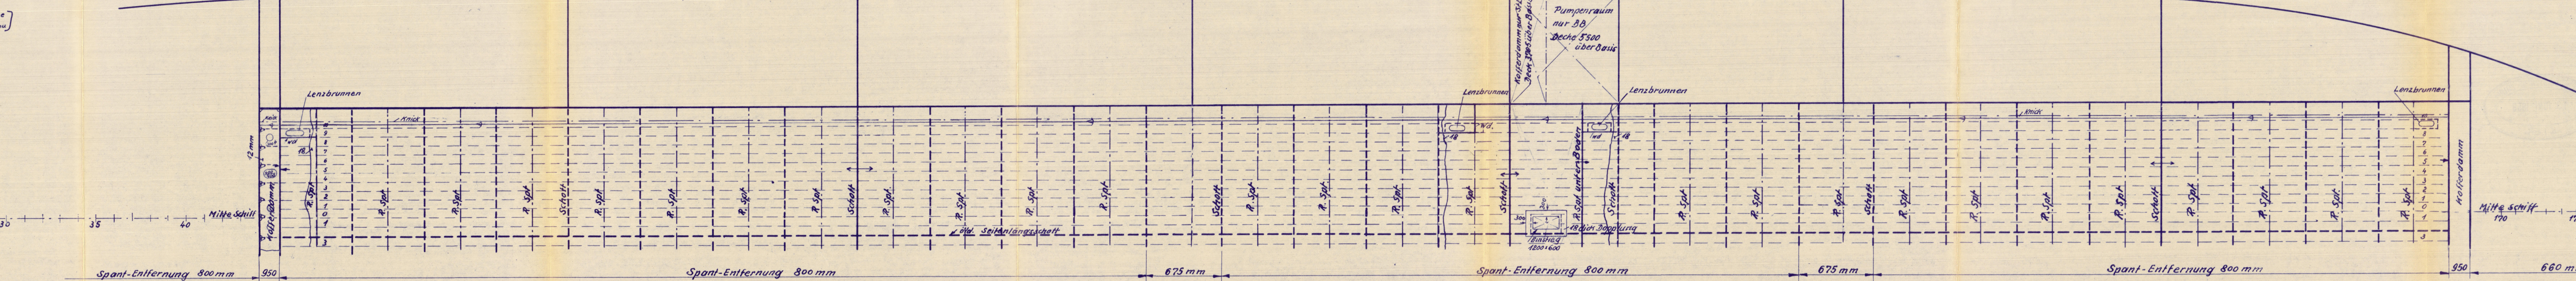

<u>Datum:</u> 23.10.58 <i>Stamm</i>	<u>Kieler Howaldtswerke A-G</u>
<u>Maßstab:</u> 1:700, 1:25 7:5	<u>Umbau zum Erzöllanker</u> <u>MS.Tosterö</u> ex „Inge Mørsk“ <u>Eisenlängsschnitt u Decke</u> (Deckblatt)
<u>Büro</u> SKE 4/1/58 <i>Aliso</i>	<u>MS.Tosterö</u> ex „Inge Mørsk“ <u>Zeichn. Nr</u> <u>SKR8</u>
58	<u>Hauptdeck-Verständigung</u> <i>Fl. < 55 m²</i>

004513-004578-0056 Lloyd's Register Foundation

As Built!

Ore/Tanker m.s. TOSTERO's
converted by Kieler Howalatswerke A.G., Kiel
SS/MS Profile and Decks
TO COMPANY Kiel Rpt. No 2002
Dated 13. JUNI 1958
SUBJECT: Kiel Rpt. No 2002



2850 / 101

RECORDS DEPT.,
LONDON.

29

RETAIN

004573-004578-0056



© 2021

Lloyd's Register
Foundation