

COSTRUZIONE N° 74

Ing. Carlo Delgado Trieste Report 9387

RIMORCHIATORE DI 900 C.I.

Rudder  
**TIMONE**





SCALE 1:10 - 1:5

Speed not to exceed 12 knots

293  
18.II.1930

PARTE	DENOMINAZIONE	MATERIALE	N° PEZZI	PESI			NOTE
				UNIT.	TOTALE	OFFIC.	
1	LAMIERA TIMONE 1/4" 23	FERRO	1				
2	ASSE " φ 140 - 110	"	1				
3	BRACCI	A. RUSSO	4				
4	AGUGLIOTTO SUP. CON FILETT.	F. OM.	1				
5	AGUGLIOTTO INTERMEDI	"	2				
6	AGUGLIOTTO INFERIORE	"	1				
7	DADO PER AGUGL. DI 1 7/8"	"	4				
8	ROSETTE	FERRO	4				
9	PIASTRINE ARRESTO BUSSOLE	"	3				
10	BUSSOLE	BRONZO	4				
11	LENTE	A. DURO	1				
12	COPIGLIE	FERRO	4				
13	PIUOLO ARRESTO LENTE	"	1				
14	CHIAVETTE 30.15	"	4				

Plan of quadrant as fitted  
to be submitted

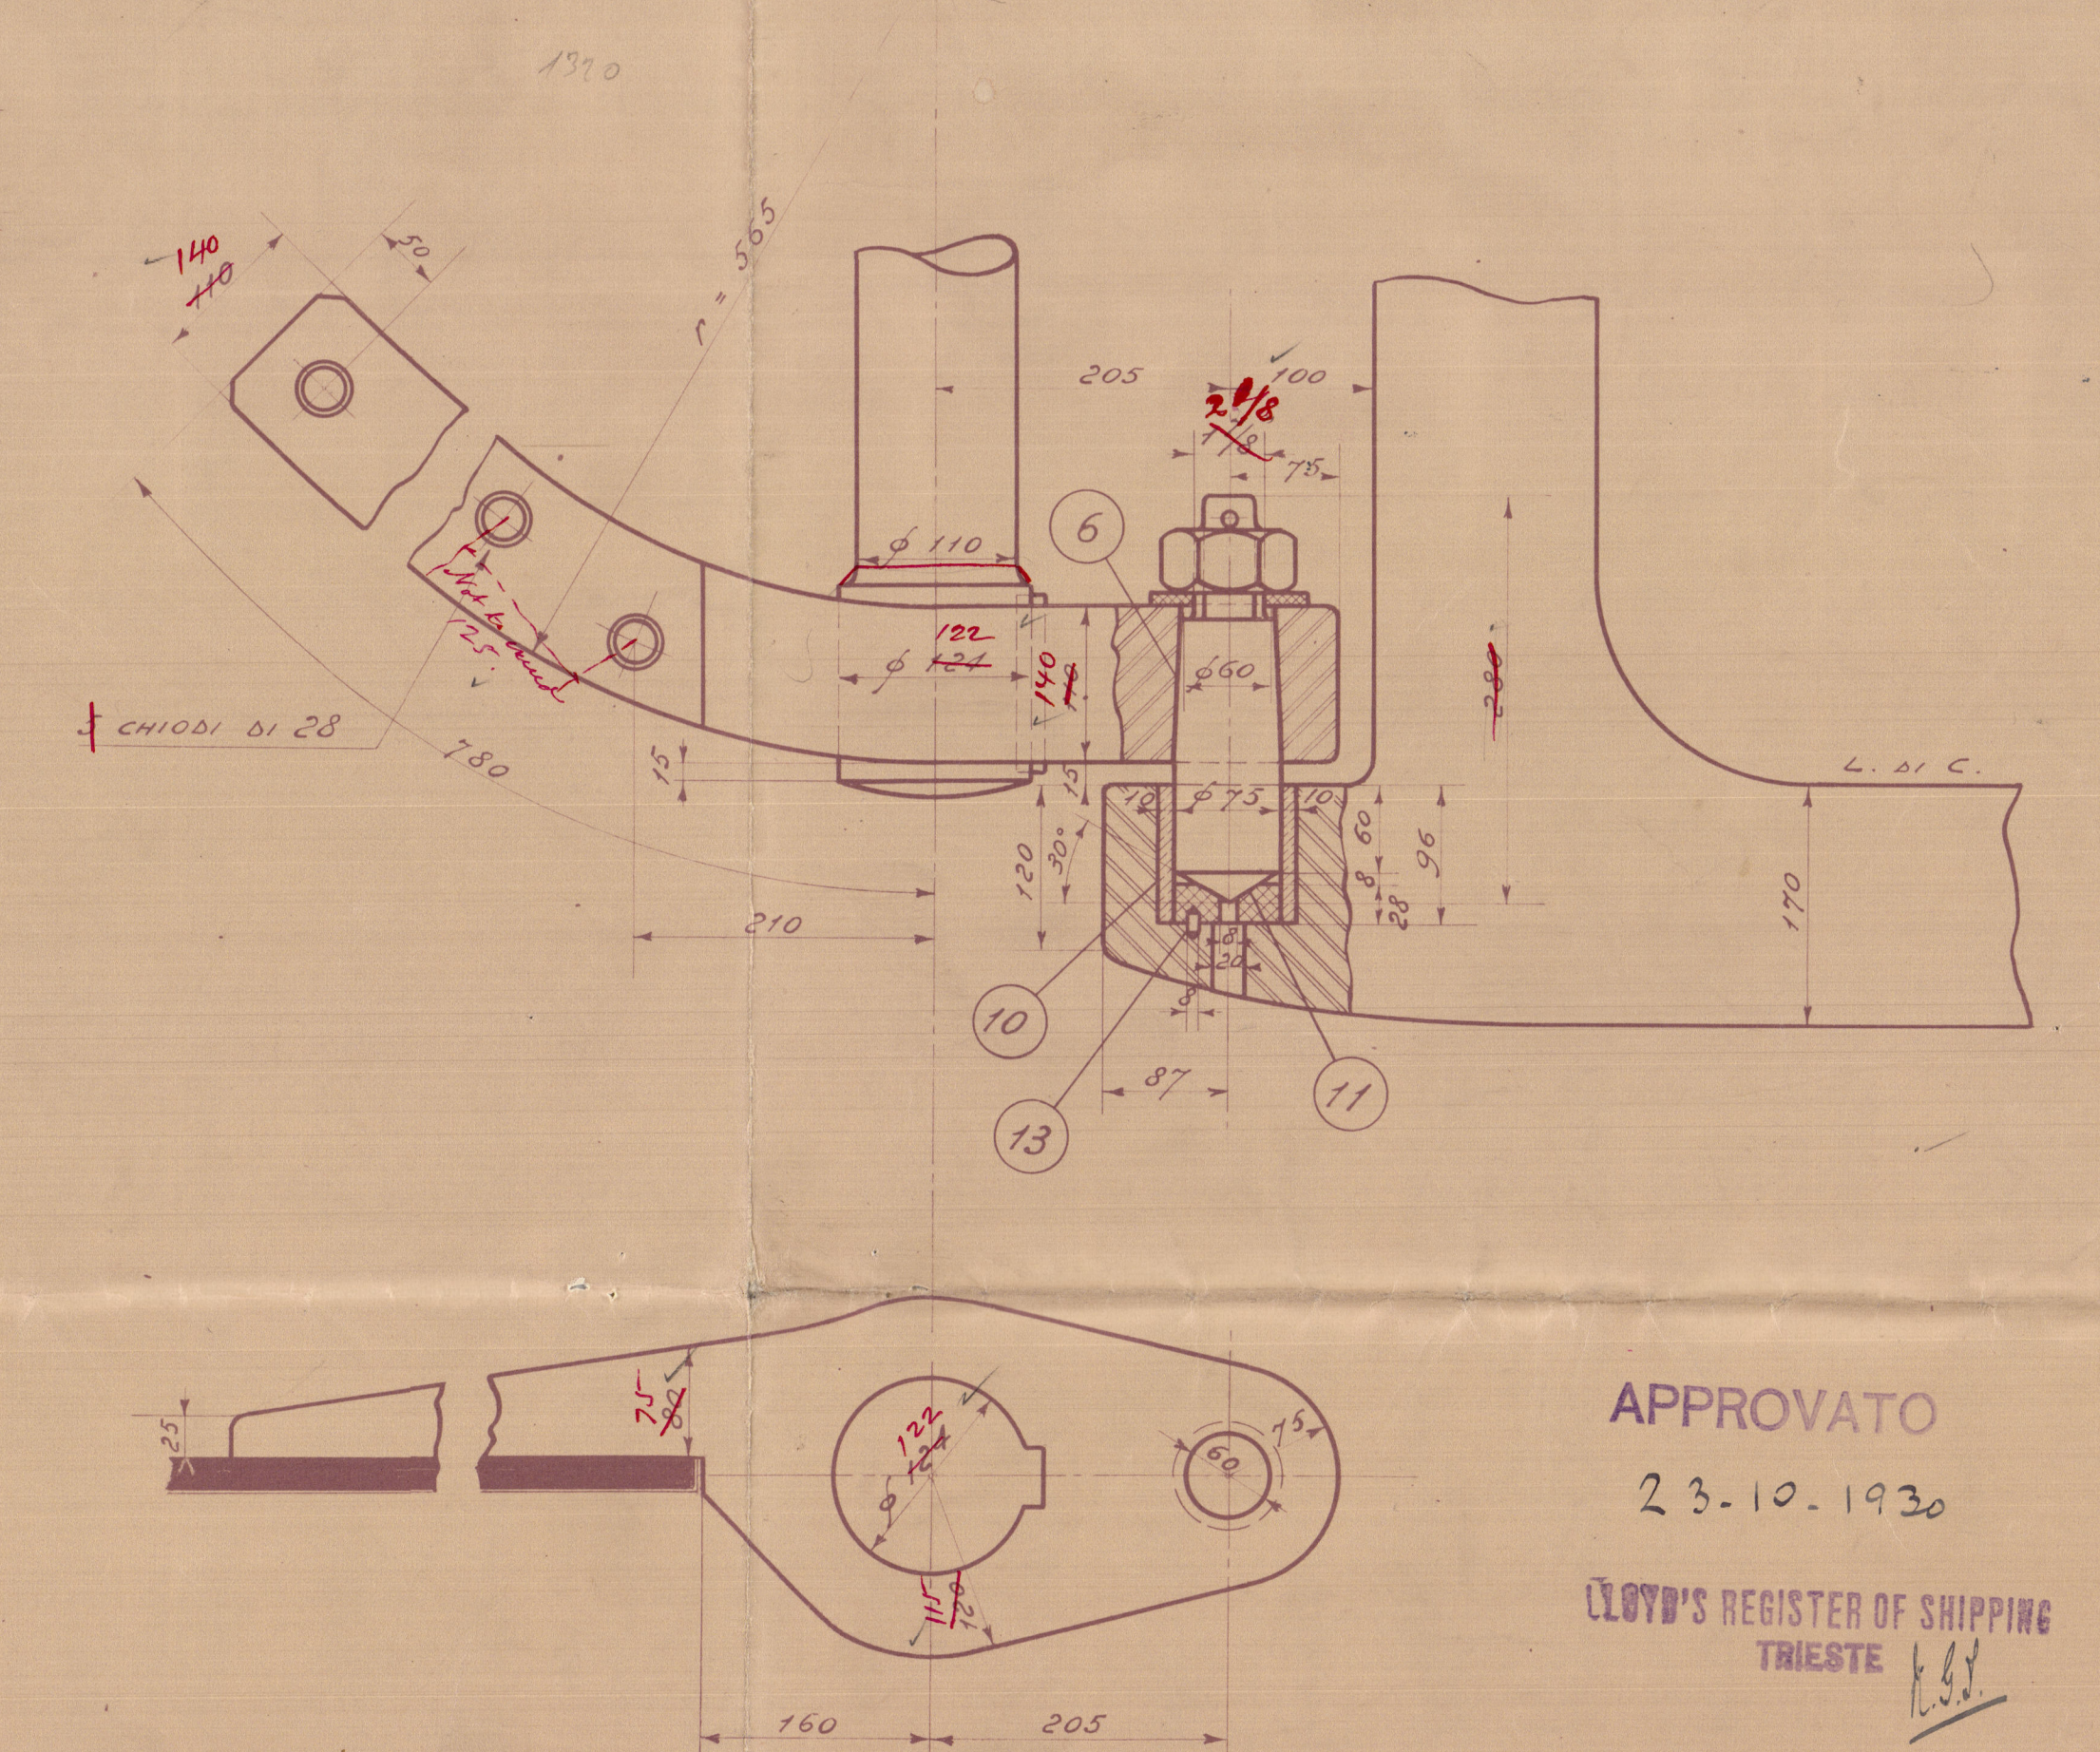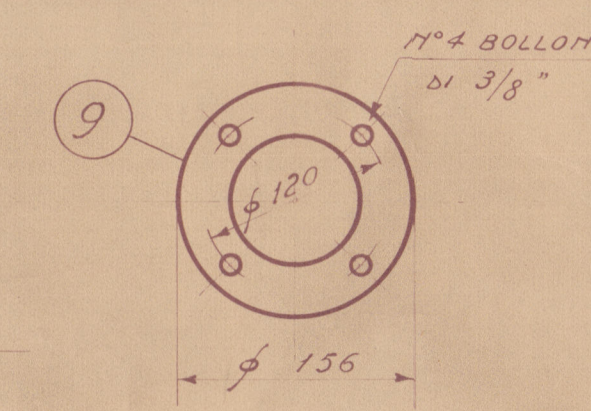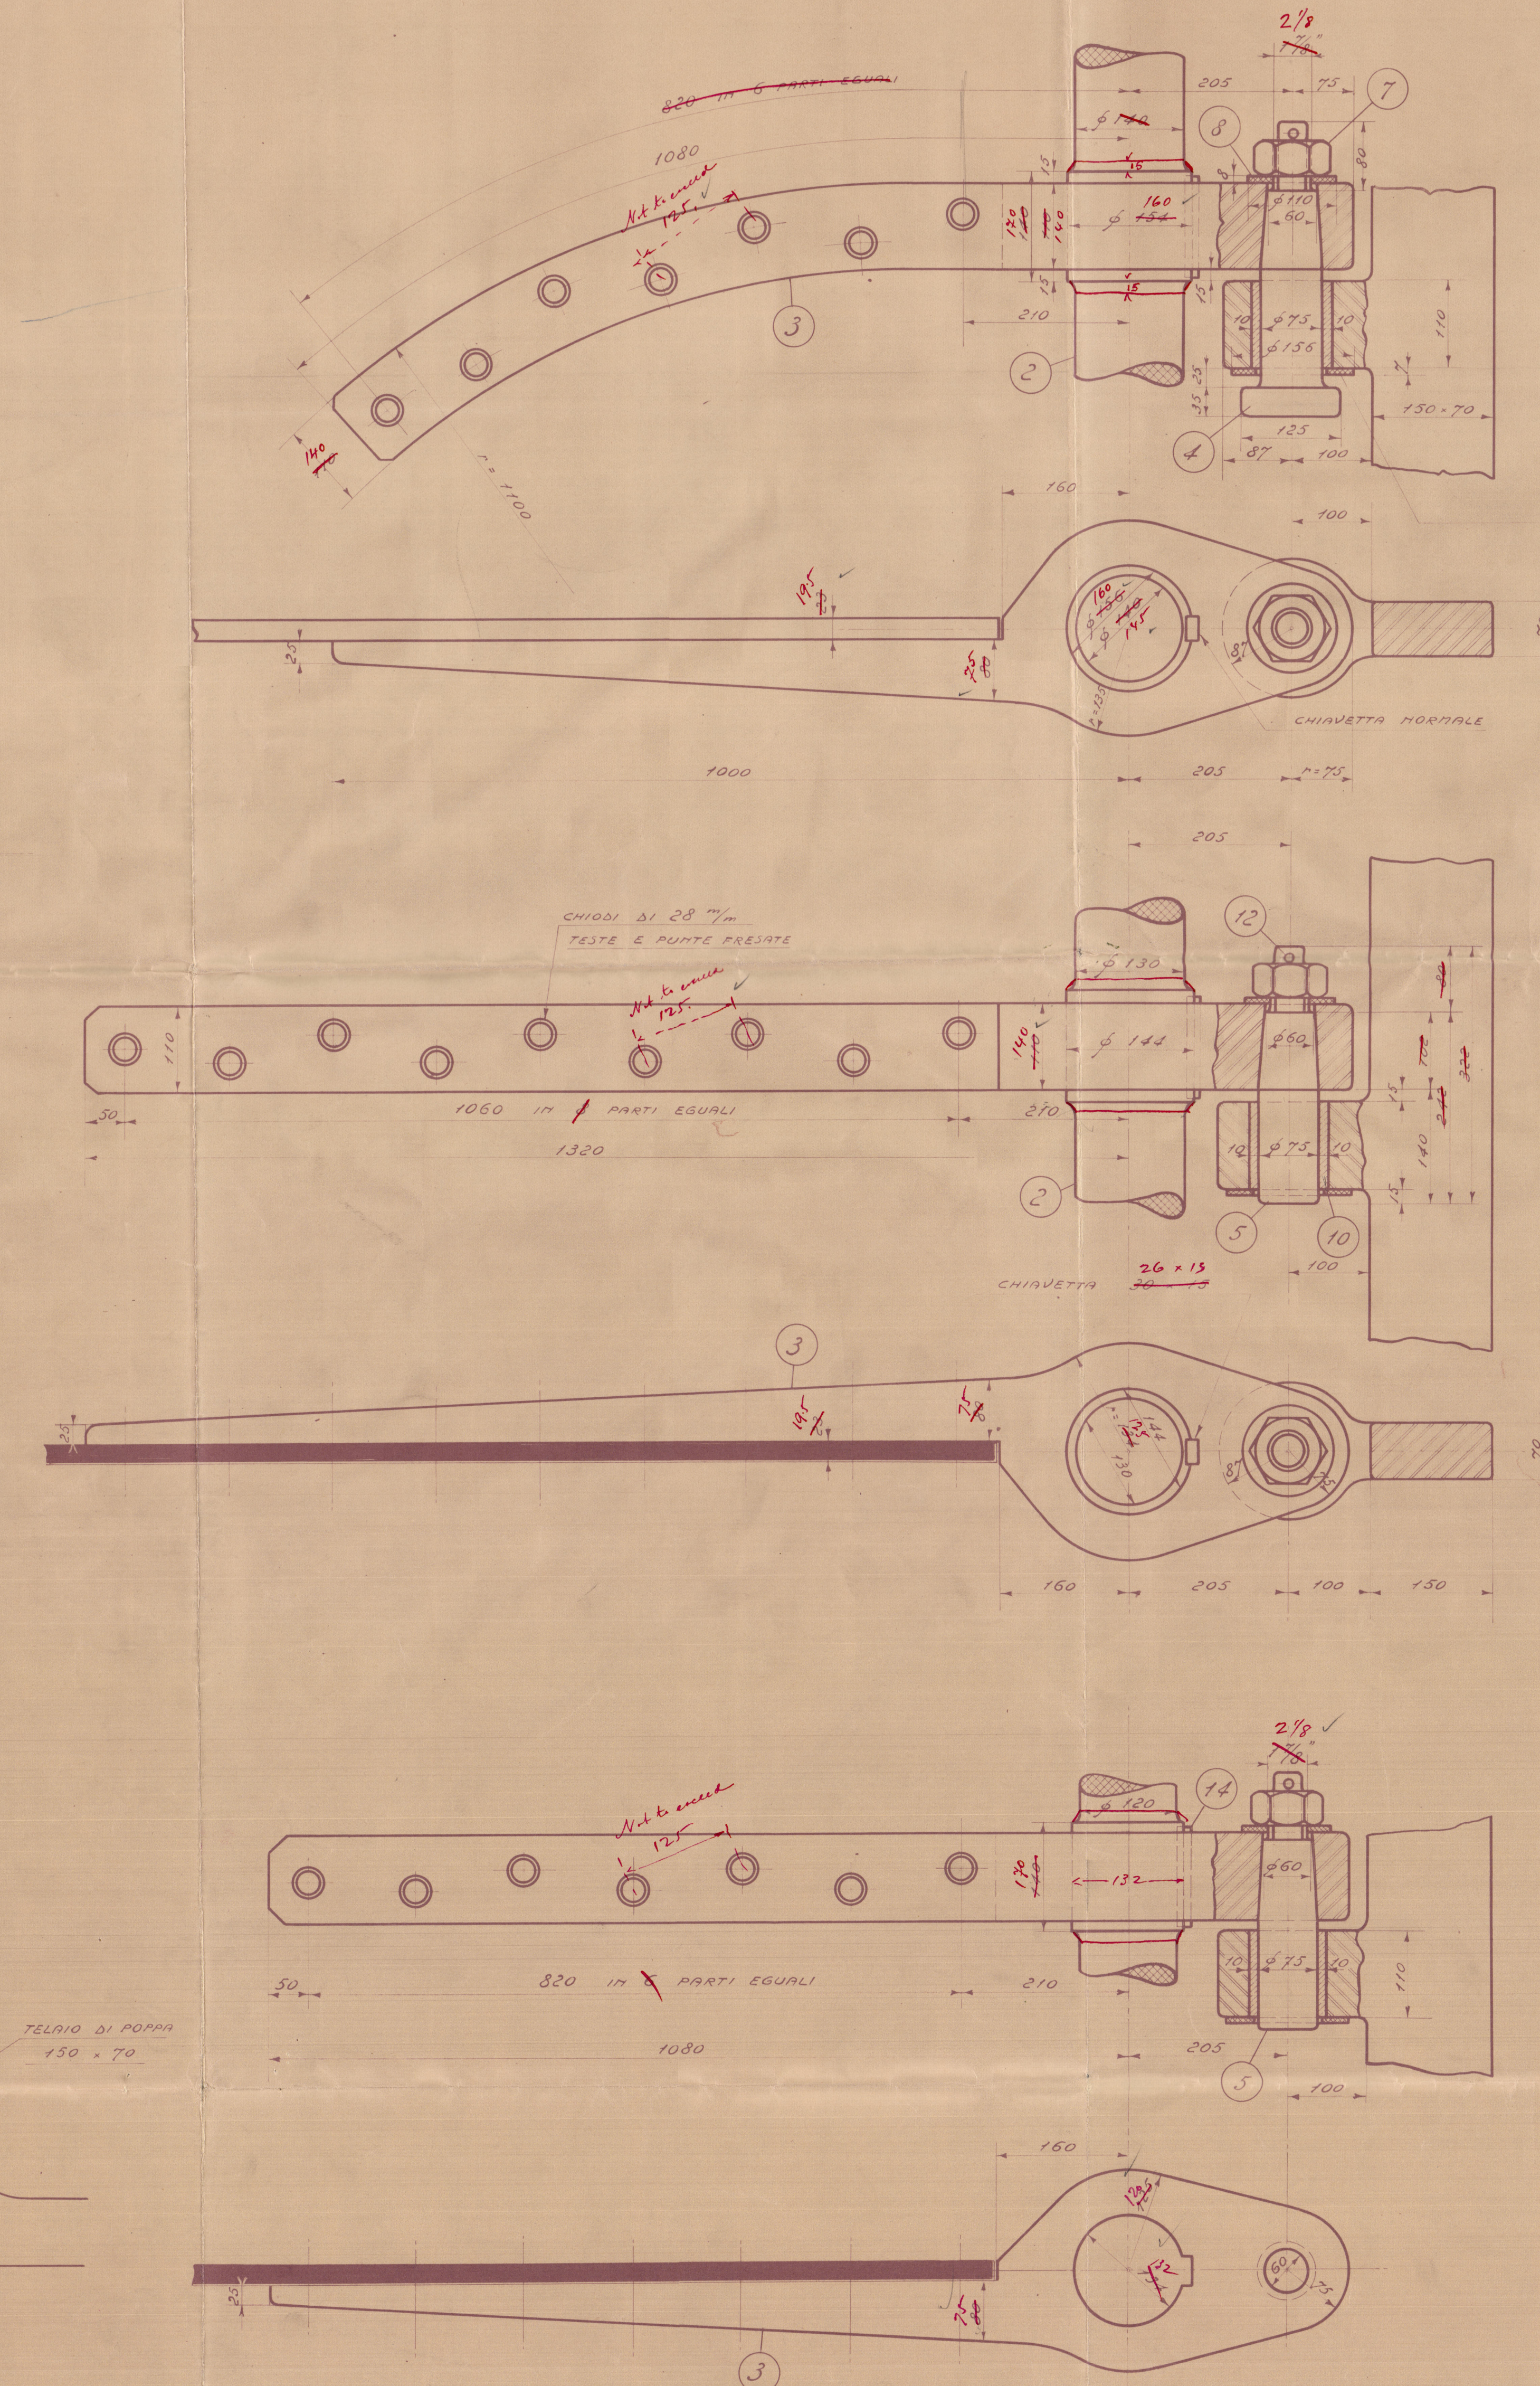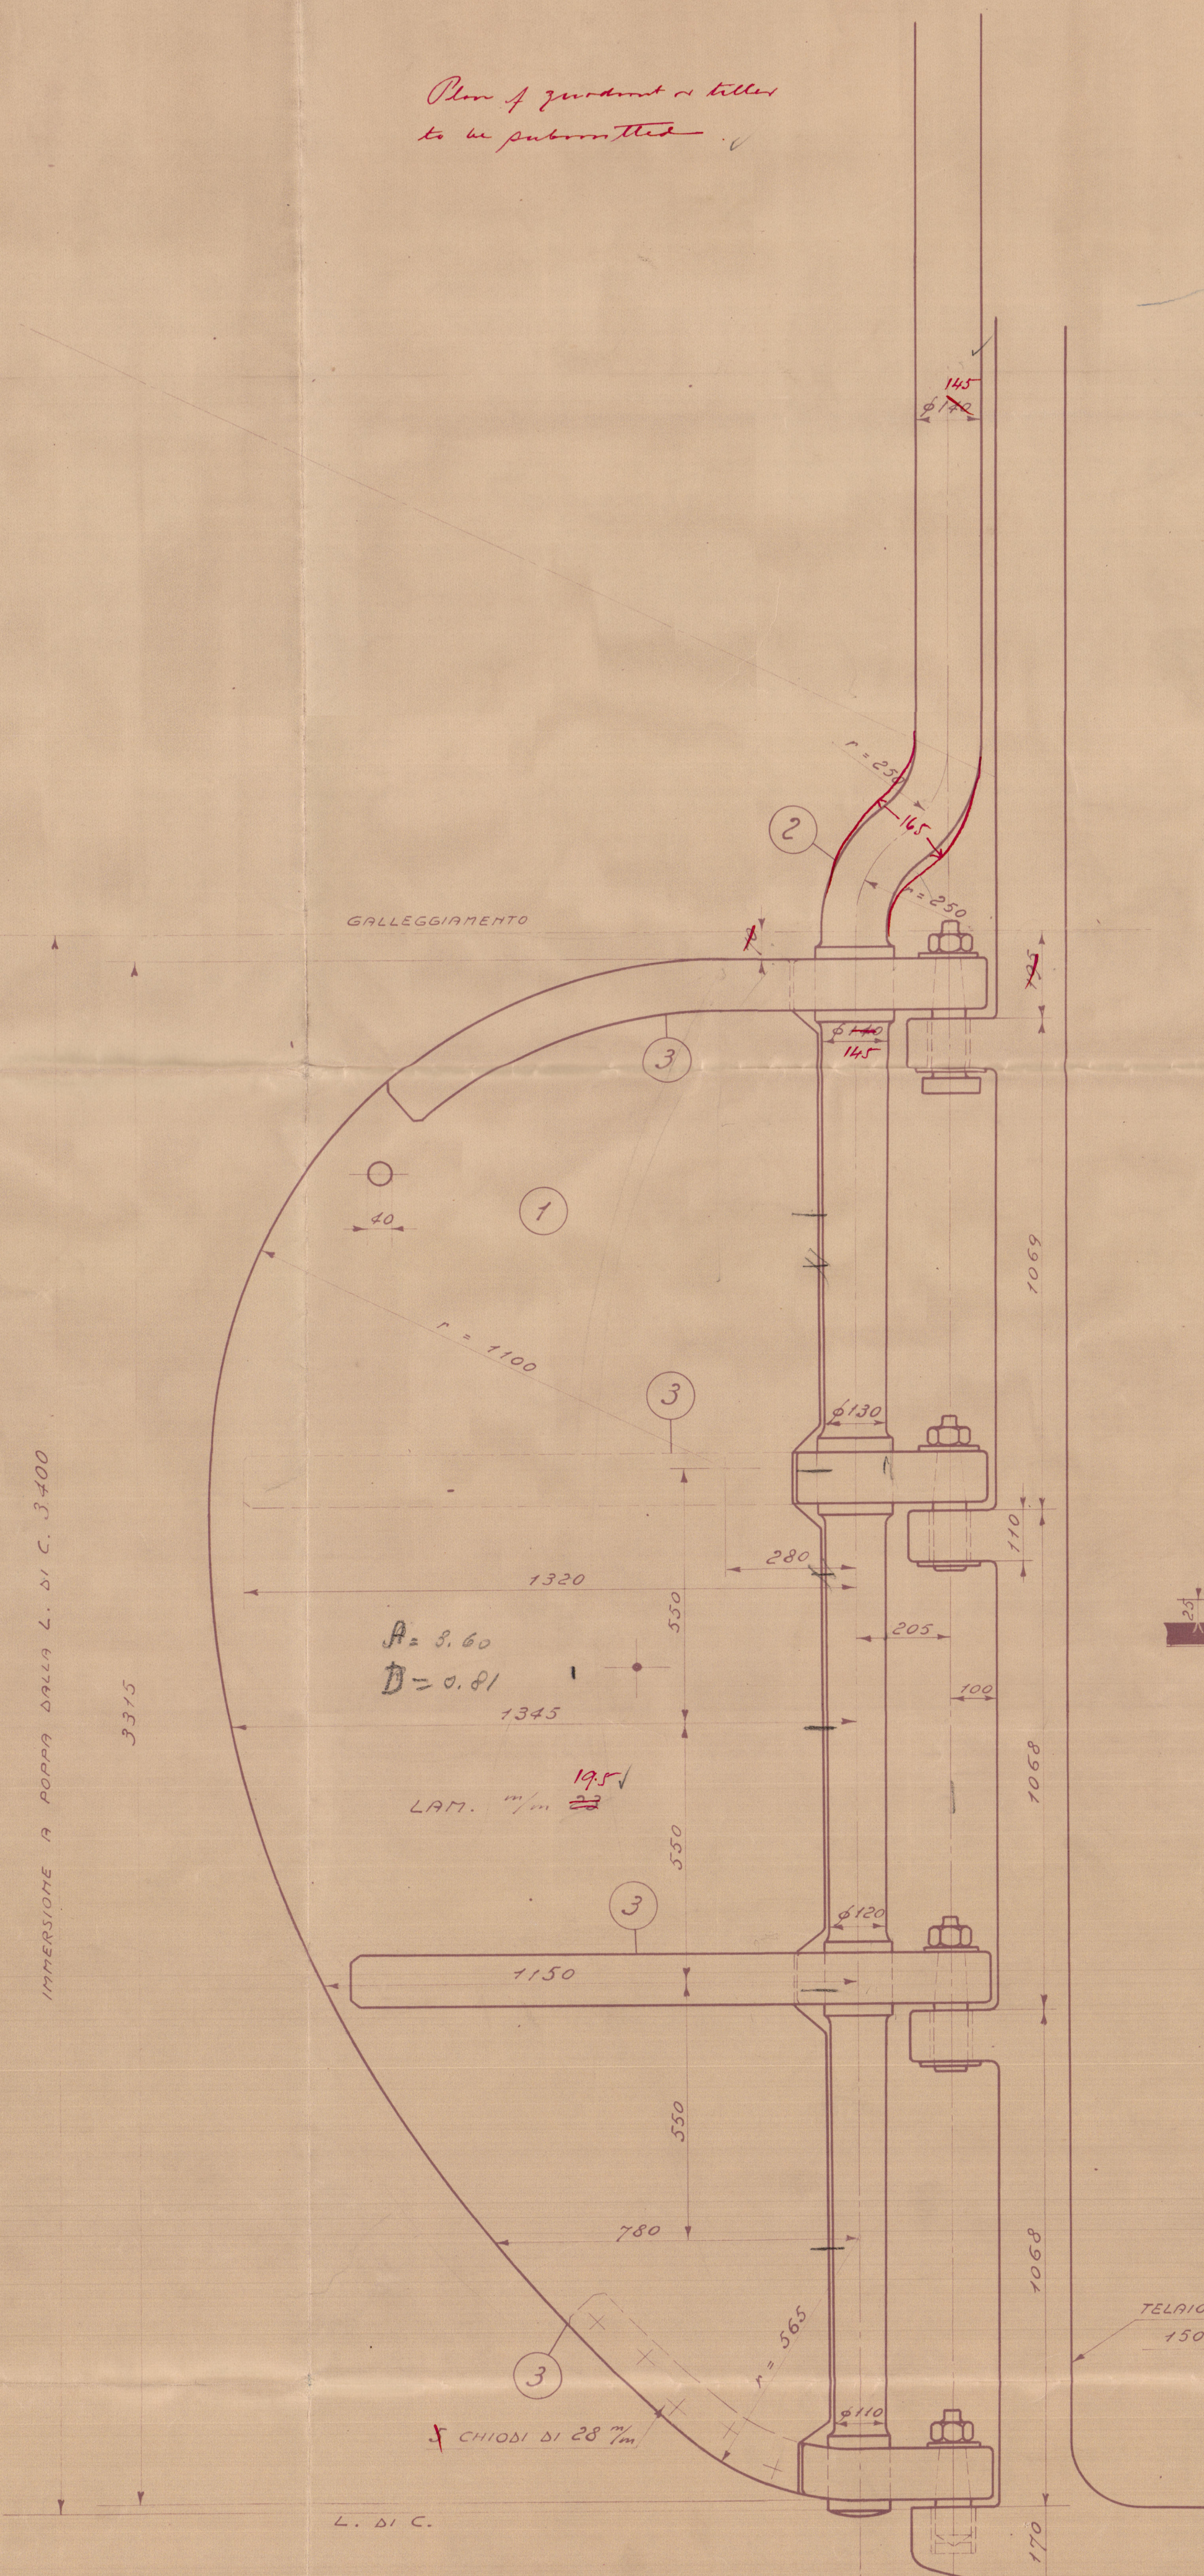

APPROVATO

23.10.1930

LOYD'S REGISTER OF SHIPPING  
TRIESTE



© 2020  
Lloyd's Register  
Foundation

005118-005131-0249



*[Faint, illegible handwriting in red ink, possibly bleed-through from the reverse side of the page]*

005118-005151-0249