


S.S. "ATHELTARN"

MAIN DECK (AFT)

SCALE 1/4" = 1'-0"

ALTERATIONS SHOWN IN RED


NOTE :- NO COMPENSATIONS FOR NEW CUTTING HOLES

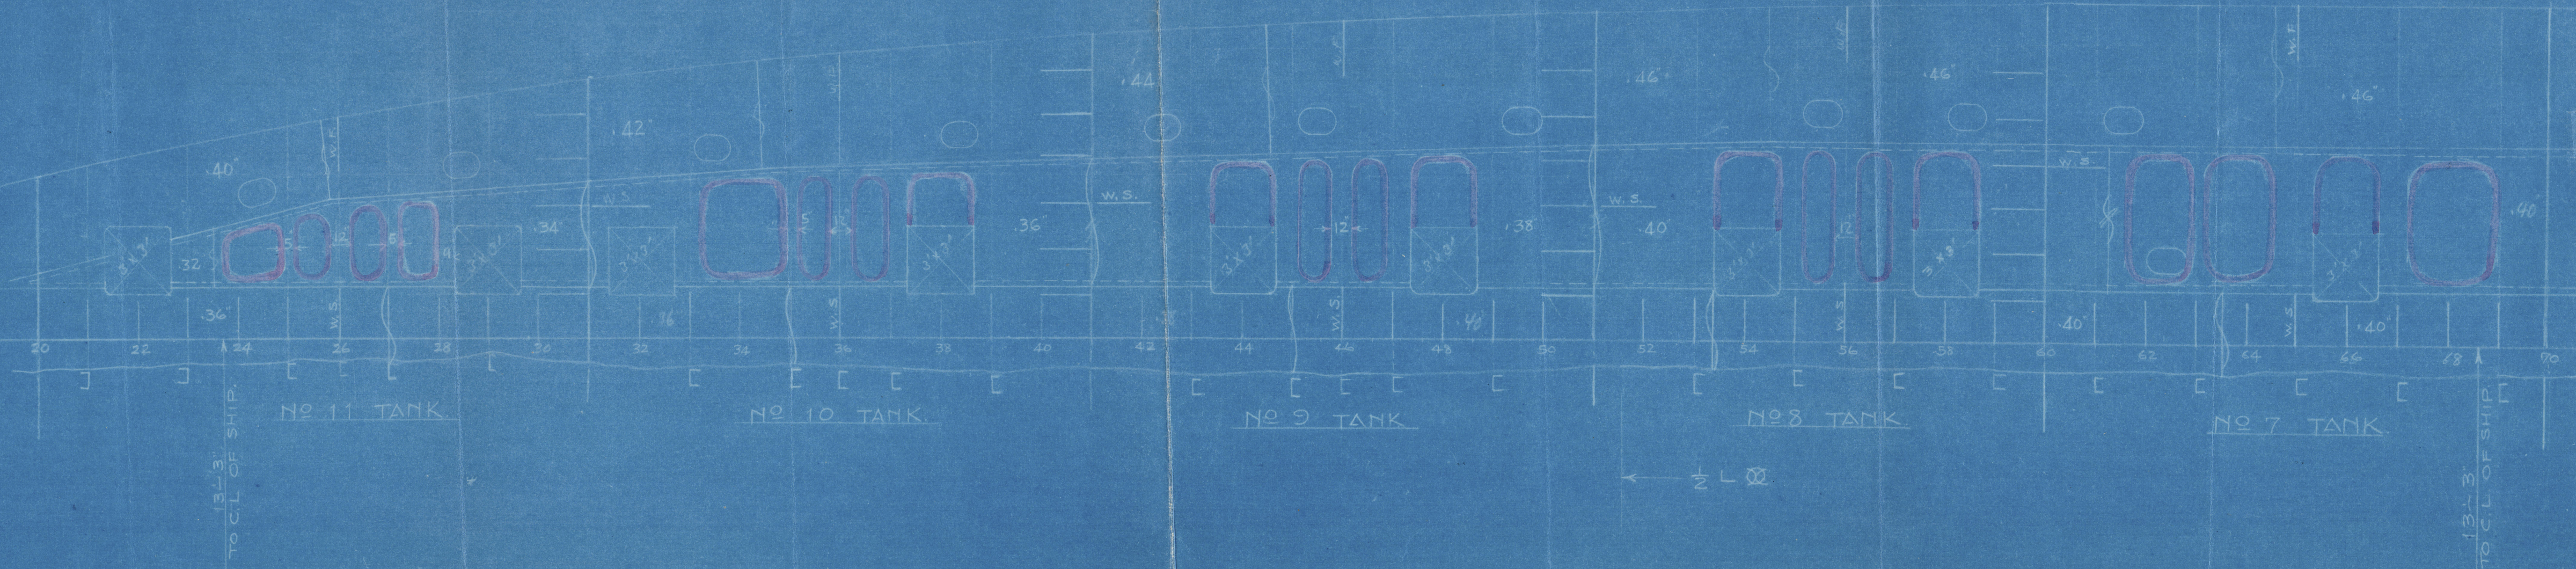


メ
ー
ン
デ
ッキ
(後部)

ア
ー
ル
タ
ー
ン
船
尺
寸
分
寸
書
御
承
認
用

D. No. R. 200.

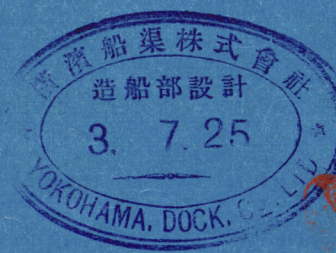

APPROVED

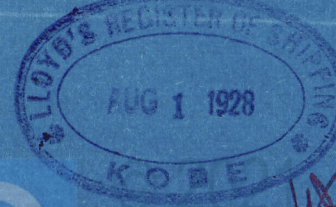

009004-009007-0071

009004-009007-0071

メ
ー
ン
デ
ツ
キ

(後部)

D. NO. R. 200.



御承認用

APPROVED



Handwritten signature

009004-009007-0071



© 2021

Lloyd's Register
Foundation