


## STERN FRAME





横濱  
ロイド  
シッピング  
レヂスター

M.V. KENWA MARU  
as Built

YKA. FE. Rpt. NO. 1683  
Certified copy of  
Approved plan

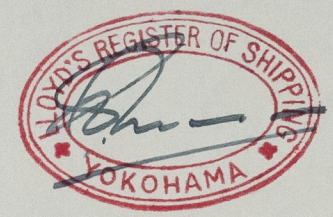


RECORDS DEPT..  
LONDON.

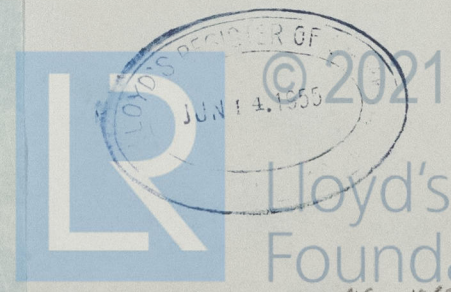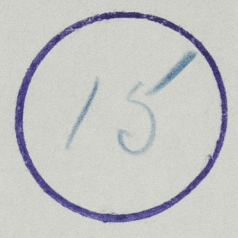

Lloyd's Register  
Foundation 8  
010615-010623-0137

NO 6-7-3

建 和 丸

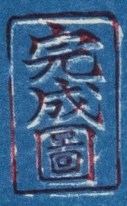

STERN FRAME

FINISHED PLAN

船尾骨材

改訂	29-10-2			
尺 度	1/25	1/15	1/10	1/5
工事番号	100-673-0			
工事区分	S-041			
浦賀造船所 株 式 会 社 浦賀船渠	設 計 部			
	部 長			
	造船設計課	課 長		
		係 長		
製 図	製 図 S. Kurei			
出 図	June 3, 1955			
類別番号	完成-22			
図面番号				

1.430 1760

010615-010623-0137