



Querschnitt M. 1:30





Schnitt auf Mitte-Welle der Lin.

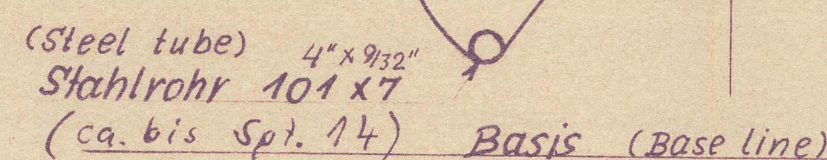


Schnitt auf Mitte Schiff

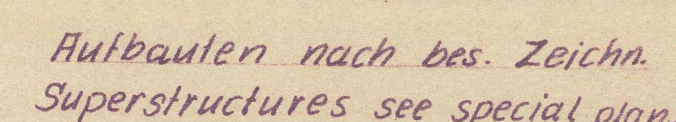


Querschnitt M 1:30 T

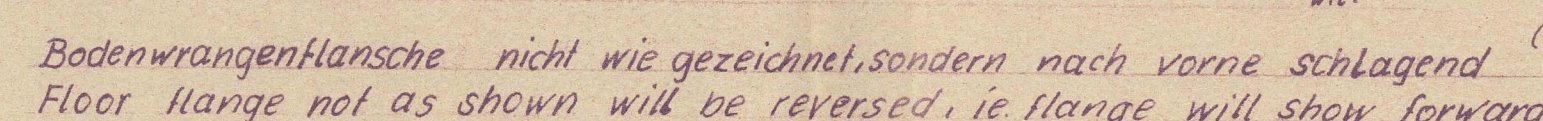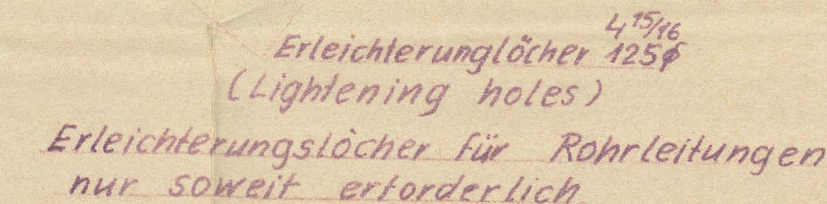

Section parallel to & distance
Schnill 2000 m from Mill 21

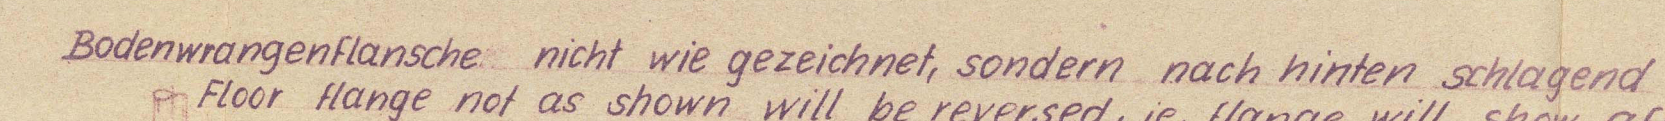

Draufsicht Top View

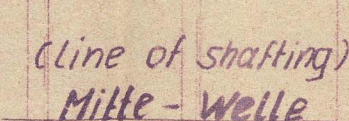

(Frames continuous)

Bodenwännen im Bereich

Electr. welding according to Handi ¹ p. 10


Genehmigt von Lloyd-Register of Great Britain

Bayplan (Construction = 170)

Bau Nr. 5892/934.94 Passagier und Wagen-Führer

011544 - 011550 - 005

RECORDS DEPT.,
LONDON.

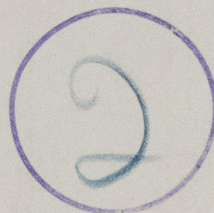

Title of Plan Construction plan

Builders Abeeking & Rasmussen


Yard No. 5894

Engine or Boiler No. "IWTA FARIDPUR"

Name of Ship "IWTA FARIDPUR" ★

BREMEN Report No. 7189

AS BUILT

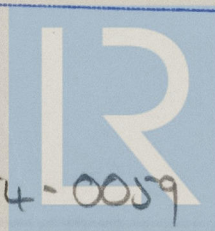

© 2021

Lloyd's Register
Foundation

011544-011554-0059