
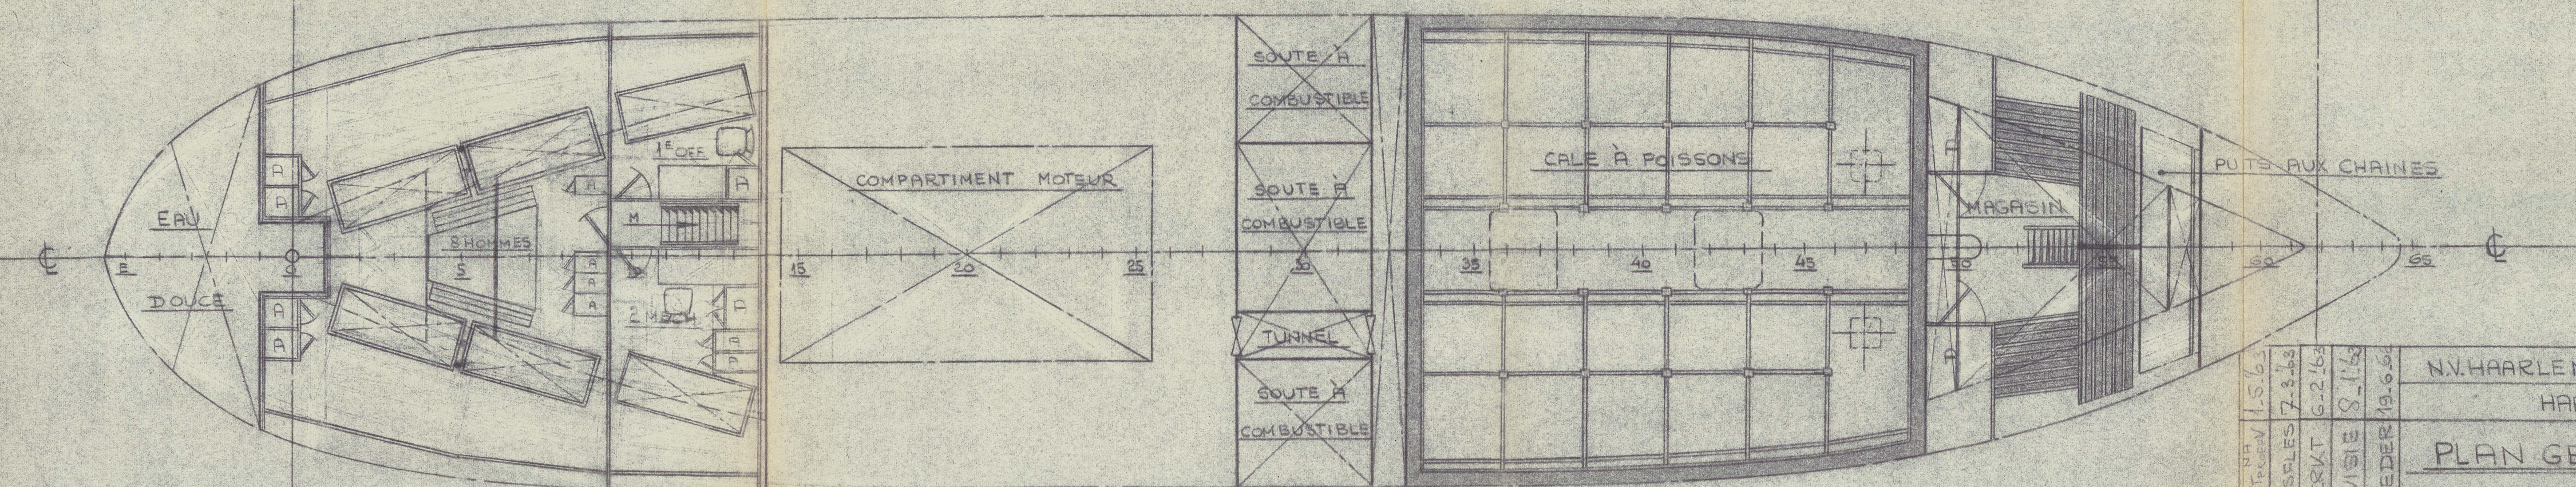
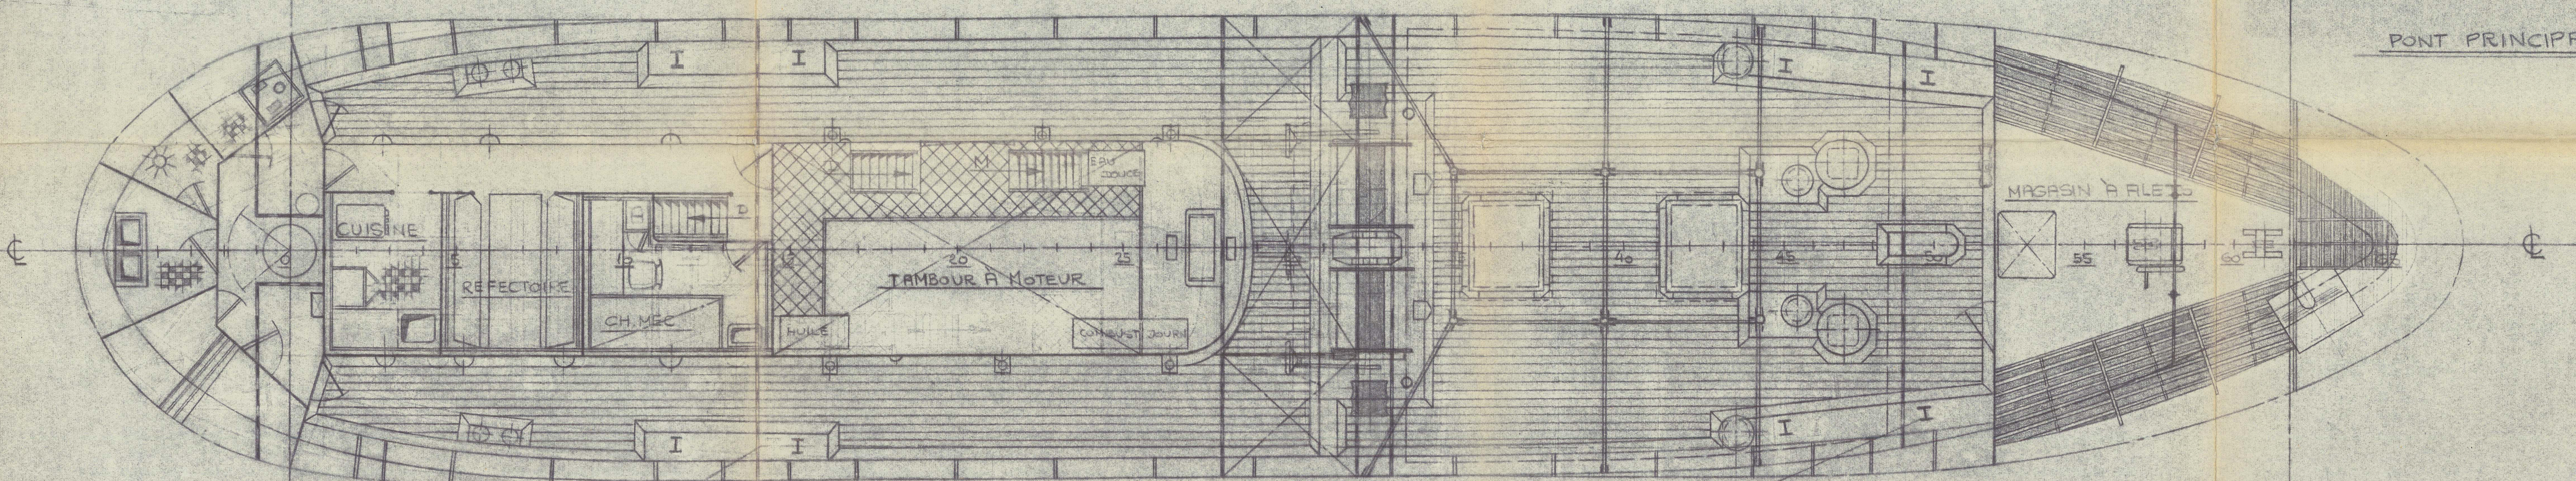
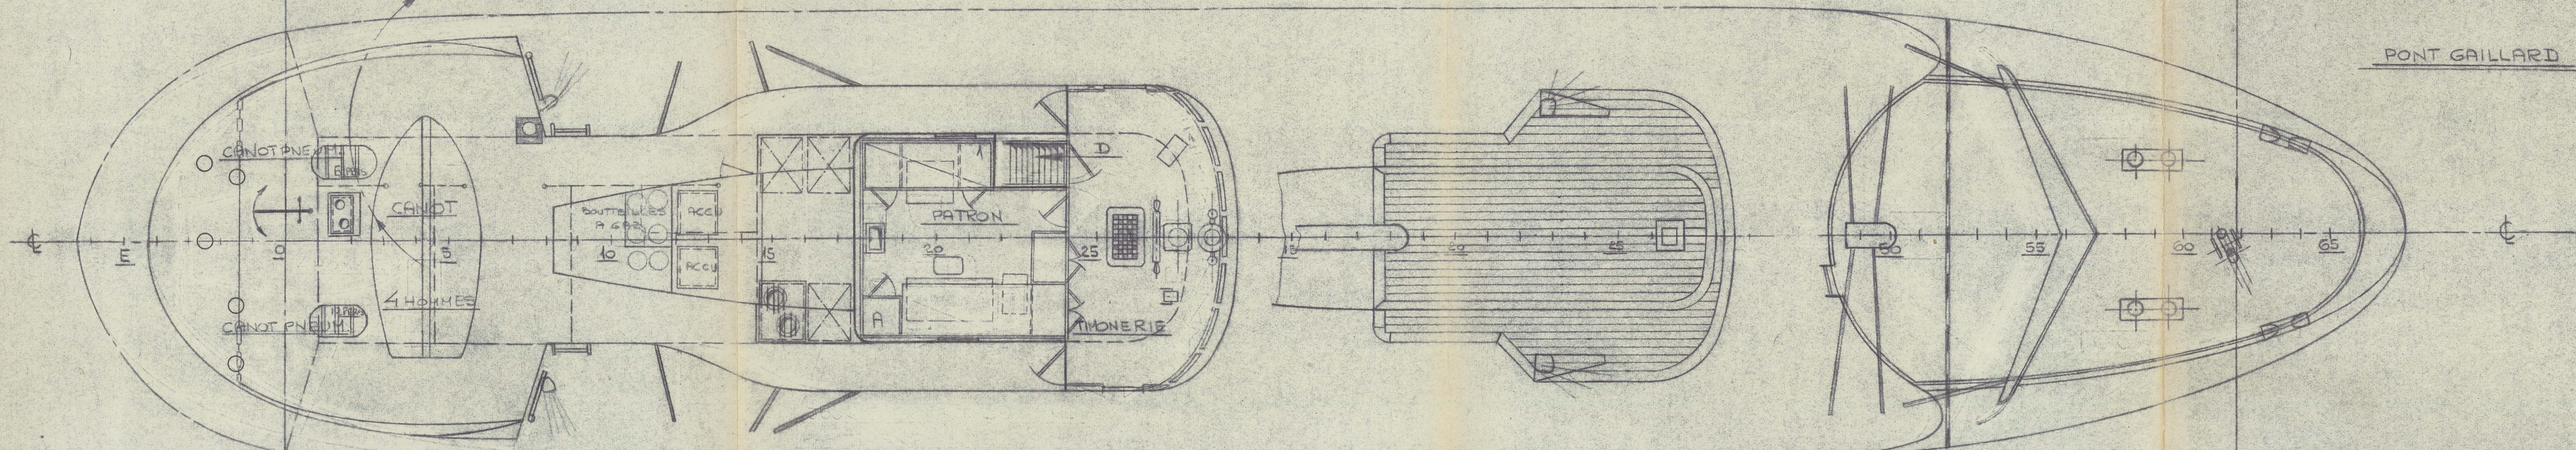


DIMENSIONS PRINCIPALES

LONGUEUR H.T. 35.80 M.
 LONGUEUR E.P.P. 30.00 M.
 LARGEUR 7.00 M.
 CREUX 4.00 M.
 TIRANT D'EAU MOYEN \pm 3.40 M.
 TIRANT D'EAU AR. \pm 3.20 M.
 MOTEUR PRINCIPAL 580 C.V.
 375 T/M. WERKSPOR TMAS 278
 ECART. DES MEMBR. 0-43 = 500 m.m.
 ECART. DES MEMBR. 44-65 = 450 m.m.

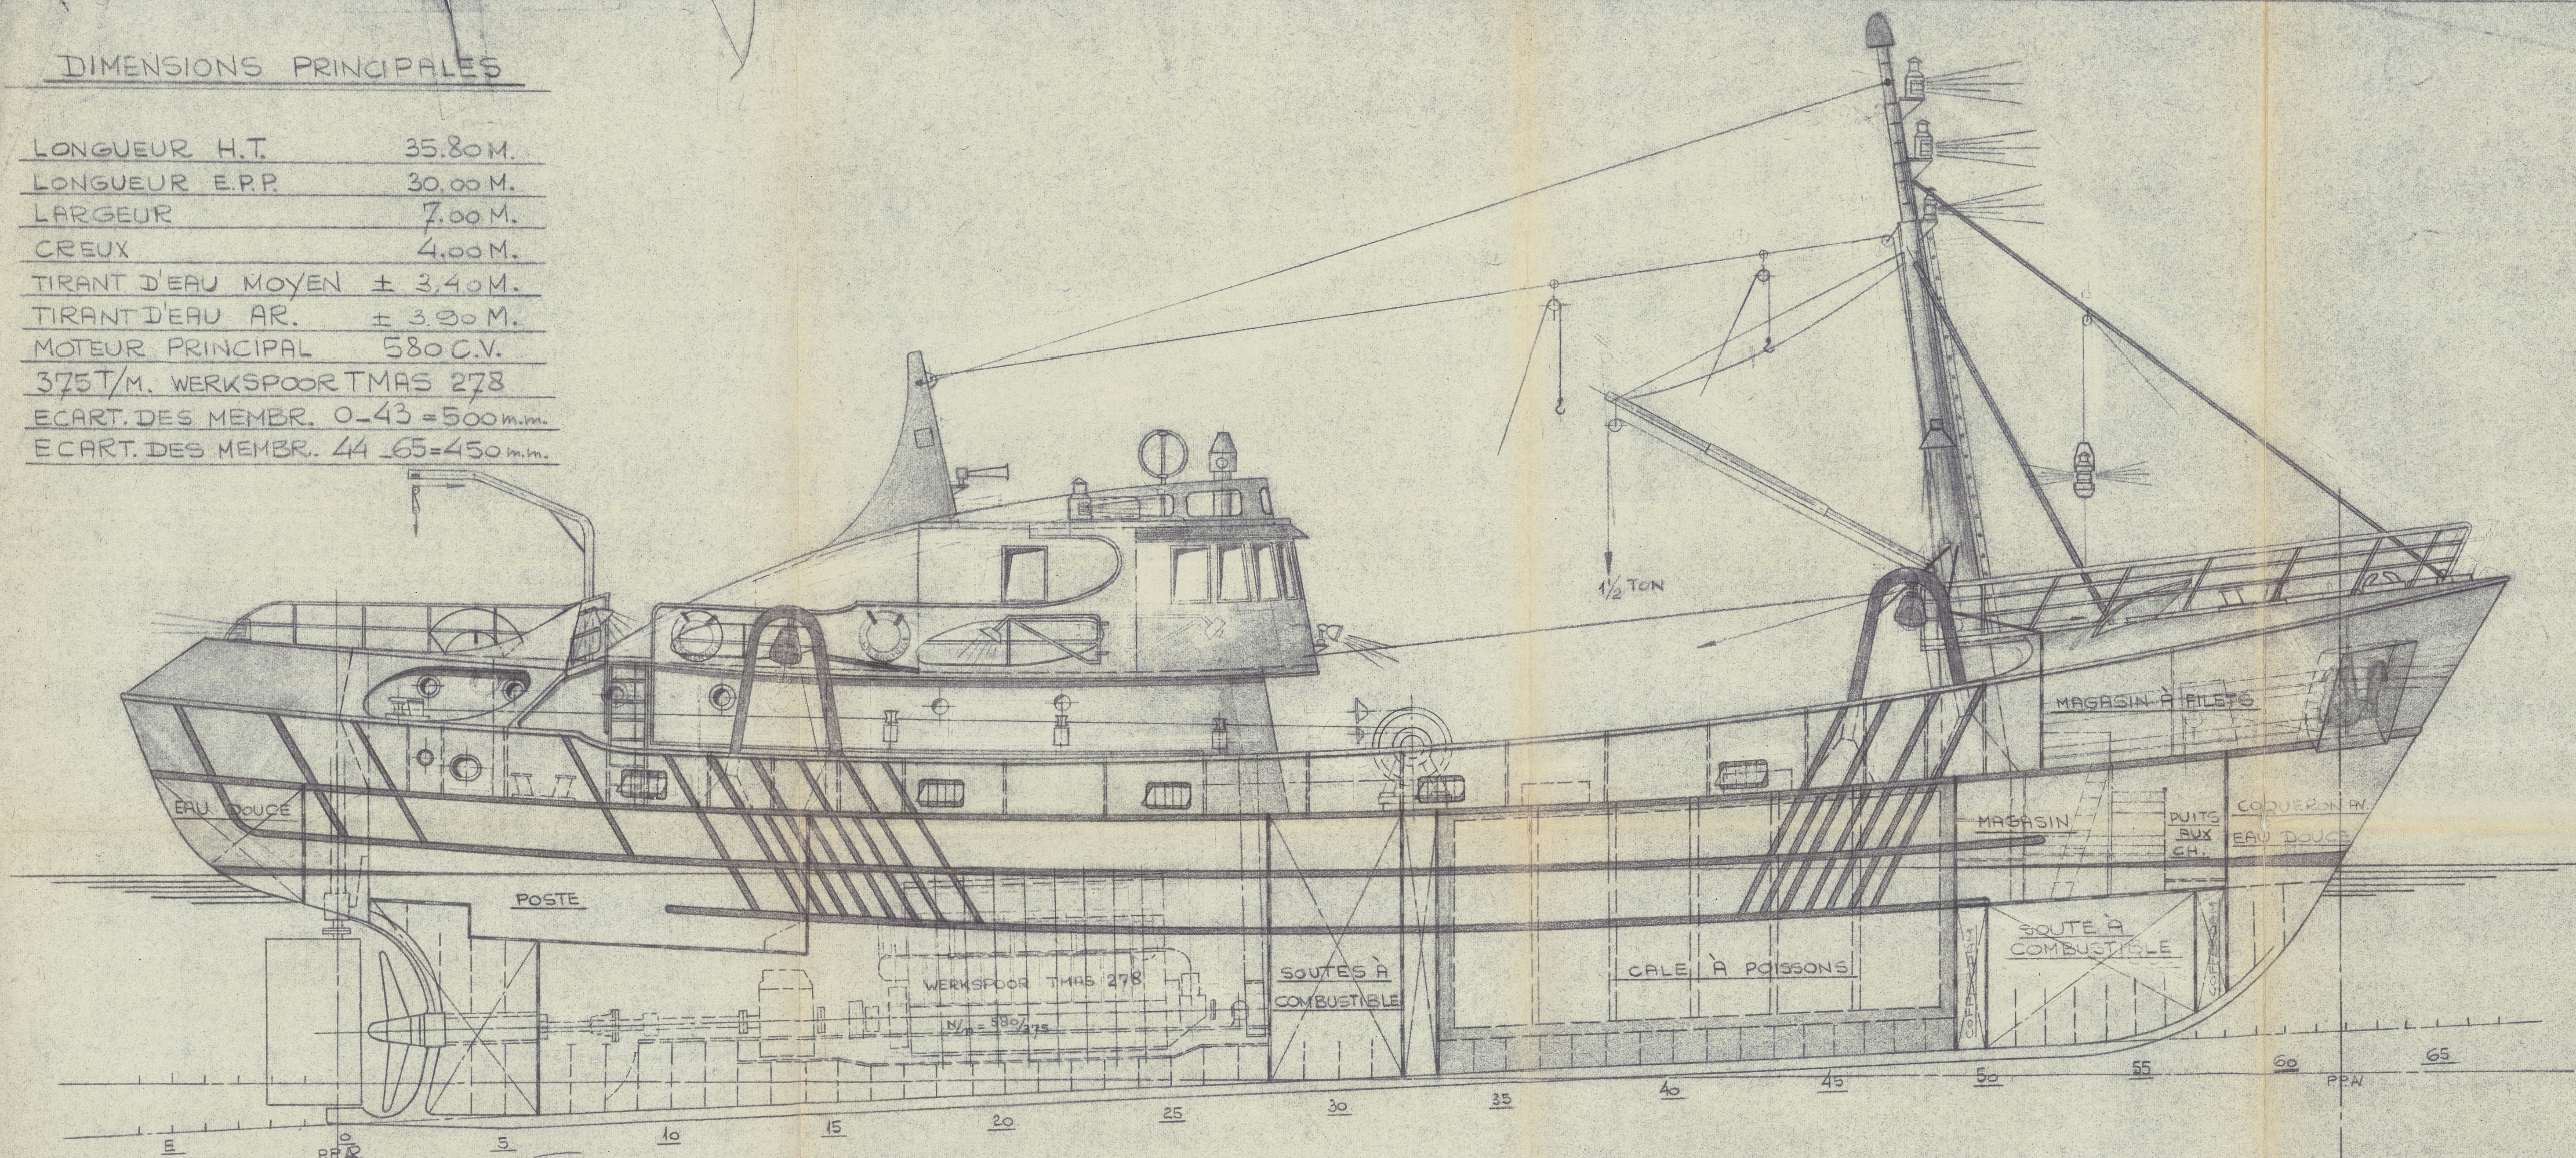

Plan as built

N.V. HAARLEMSCHE SCHEEPSBOUW MIJ		HAARLEM-HOLLAND	
PLAN GENERAL		CHALUTIER A MOTEUR	
ECHELLE 1:50		COM 581/532	
GET. HYDB 16.5.62		TEK. N° 581-001	
GEC. J.		VAK N° A-1	


012042-012046-0152

3 + 3'

PORT OF AMSTERDAM.
Report Number: 25577 - 25578
Builders' Name: *Karel. de Waard-ldij*
Yard Numbers: 581 - 582
Name of Ship: *Gastouyne Bijzette*
Title of Plan: *General arrangement plan*

M.M. 12046

RECORDS DEPT.
LONDON.

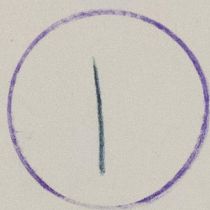

012042-012046-0152



© 2021

Lloyd's Register
Foundation