

HOOFDAFMETINGEN.

L = LENGTE LOODL.	52.30 m	=	171.60 feet.
B = BREEDTE OF SPANTEN	9.70 "	=	31.82 "
D = HOLTE VRIJBOORDDEK	2.958 "	=	9.71 "
" R.Q. DEK	4.158 "	=	13.64 "
" SHELTERDEK	5.108 "	=	16.76 "
d = DIEPGANG <u>UIT BOWENK</u> KIEL	2.915 "	=	9.56 "
h = HOOGTE D.B. - VRIJBOORDDEK	2.20 "	=	7.22 "
" D.B. R.Q. DEK	3.40 "	=	11.16 "
SECTION 9 clause 3	4.15 "	=	13.6 "

UITRUSTING.

EN = 17169 (31.82 + 13.64) = 7805 ft²

ERRECTIONS AND HOUSES = 972

TOTAL 8777 ft²

LETTER J.

3 BOLGANKERS RESP 16 3/4 - 16 3/4 EN 1 1/2 CWTs.
1 STROOMANKER 4 3/4 CWTs (EX STOCK)
210 VADEM ANKERKETTING 1 1/4" DANKETT, M 168 CWTs.
60 fms. 3" STAALDRAAD 6 x 12 STROOMANKERDRAAD
75 " 2 1/4" " " 6 x 12 SLEPSTROS.
90 " 2 1/4" " " 6 x 12 KABELTROS.
90 " 4" " " FIORE VERHAALTROS.

KLASSE LLOYDS ✕ 100 A 1.


KLINKWERK.

LANDE VAN KIM-VLAK-ENZUGANGEN TEKLINKEN MET $7\frac{1}{8}"$ NAG.
 ENKELE BREED 56, TER PLAAATSE VAN BREAKS ZIE HUIDTEKENING.
 LANDE VAN VLAK GANGEN VOOR TE KLINKEN MET $7\frac{1}{8}"$ NAG. DUBBEL
 (6- $\frac{3}{4}$ IN BOTTOM FOR)
 114 BREED. OVERAL 7 NAGELS PER VAK BEHALVE DE DRIEDIKKER MAX SPACING
 ATTENDS $4\frac{1}{2}$ d.
 ALLE SPANTEN UITGENOMEN IN TUSSENDEKEN EN IN KAMPANJE
 VOOR GEKLOKKEN $5\frac{1}{8}"$ NAG. APT 7d. BEHALVE IN PEAKS, BUNKER
 DIEPTANK ENVOOR SFT 80 WAAR $5\frac{1}{4}$ d.
 IN BODEMSPANTEN 71 $\frac{1}{4}$ M. 83 2 RYEN ZIG-ZAG $3\frac{1}{4}"$ - $5\frac{1}{4}$ d.
 VRAGEN AAN SPANTEN 71 $\frac{1}{4}$ M. 83 $5\frac{1}{8}"$ - $5\frac{1}{4}$ d. OF LAZEN
 " " " VOORPIEK $5\frac{1}{8}"$ - 6d IN ACHTERPIEK $5\frac{1}{8}"$ - $5\frac{1}{4}$ d. 5d.
 " " " OVERAL ELDERS $7\frac{1}{8}"$ - 7d
 STRINGERHOEKSTAAL DOORGAAND $\frac{1}{4}$ OF $5\frac{1}{8}"$ - $4\frac{1}{2}$ d.
 " " " MANNETJES 4 NAG $3\frac{1}{4}"$ OF 5 NAG $7\frac{1}{8}"$
 NAGELS IN REELING PROFIEL VERSCHANSING $7\frac{1}{8}"$ - 7d.

LAS WERK.

ALLE STUIKEN VAN HUID- EN DEKPLATEN VAN BINNEN- RESP.
ONDERZIJDE V. GELAST. REEZZIJDE UITGEHAKT EN TEGENLAZ.

3) HOEKLAS VERBINDINGEN : DOORLOPEND

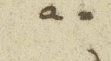
MIDDEENZAATHOUT AAN KIELPLAAT	40	a = 4.
" " AAN TOPPLAAT D.M.	40	a = 4.
W.D. EN Q.D. VRANGEN RONDOM	40	a = 5
PIEK, BUNKER EN DIEPTANKSCHOTTEN AAN BODEN, TANKTOP EN KIM	40	a = ZIELTERENING.
DEZE SCHOTTELEN AAN ZUDE EN DEK	40	a = 3½.
GEWONE W.D. SCHOTTEN RONDOM	40	a = ZIELEN SCHOTTEN
VRANGEN AAN M.ZH EN KANTPLAAT	40	a = 3½.
KIMKNIEEN AAN KANTPLAAT	40	a = 3½.
KIMKNIEEN EN VRANGEN AAN K.P. VOOR 577	40	a = 4½.
DEK AAN HUID EN LUKCOMING		

UNDERBROKEN :

VRAGEN AAN TANKTOP DEPLATING	ZIGZAG	$\frac{180}{75}$	$a = 4\%$
KEERSPANTEN OPEN VRAGEN AANT.T.	"	$\frac{180}{75}$	$a = 4\%$
TUSSENDERSPANTEN AAN HUID.	"	$\frac{180}{75}$	$a = 4$
DEKBALKEN AAN DEKPLATEN.	"	$\frac{180}{75}$	$a = 4 \text{ EN } 1$
"	PEAKS DEPTANKEN	$\frac{180}{75}$	$a = 4\%$
"	BUNKER	$\frac{180}{75}$	
SCHOTSTIJLEN AAN DEPLATING	ZIG-ZAG	$\frac{180}{75}$	ZIE TEK. SCHOTEN
LUIKSCHILDEN	"	$\frac{180}{75}$	$a = 5\%$

The scantlings as shown and amended
are suitable for a summer moulded
draught of ABOUT 2.915 M. (95')

DOORSNEDE VOORSCHIP. SF. 73

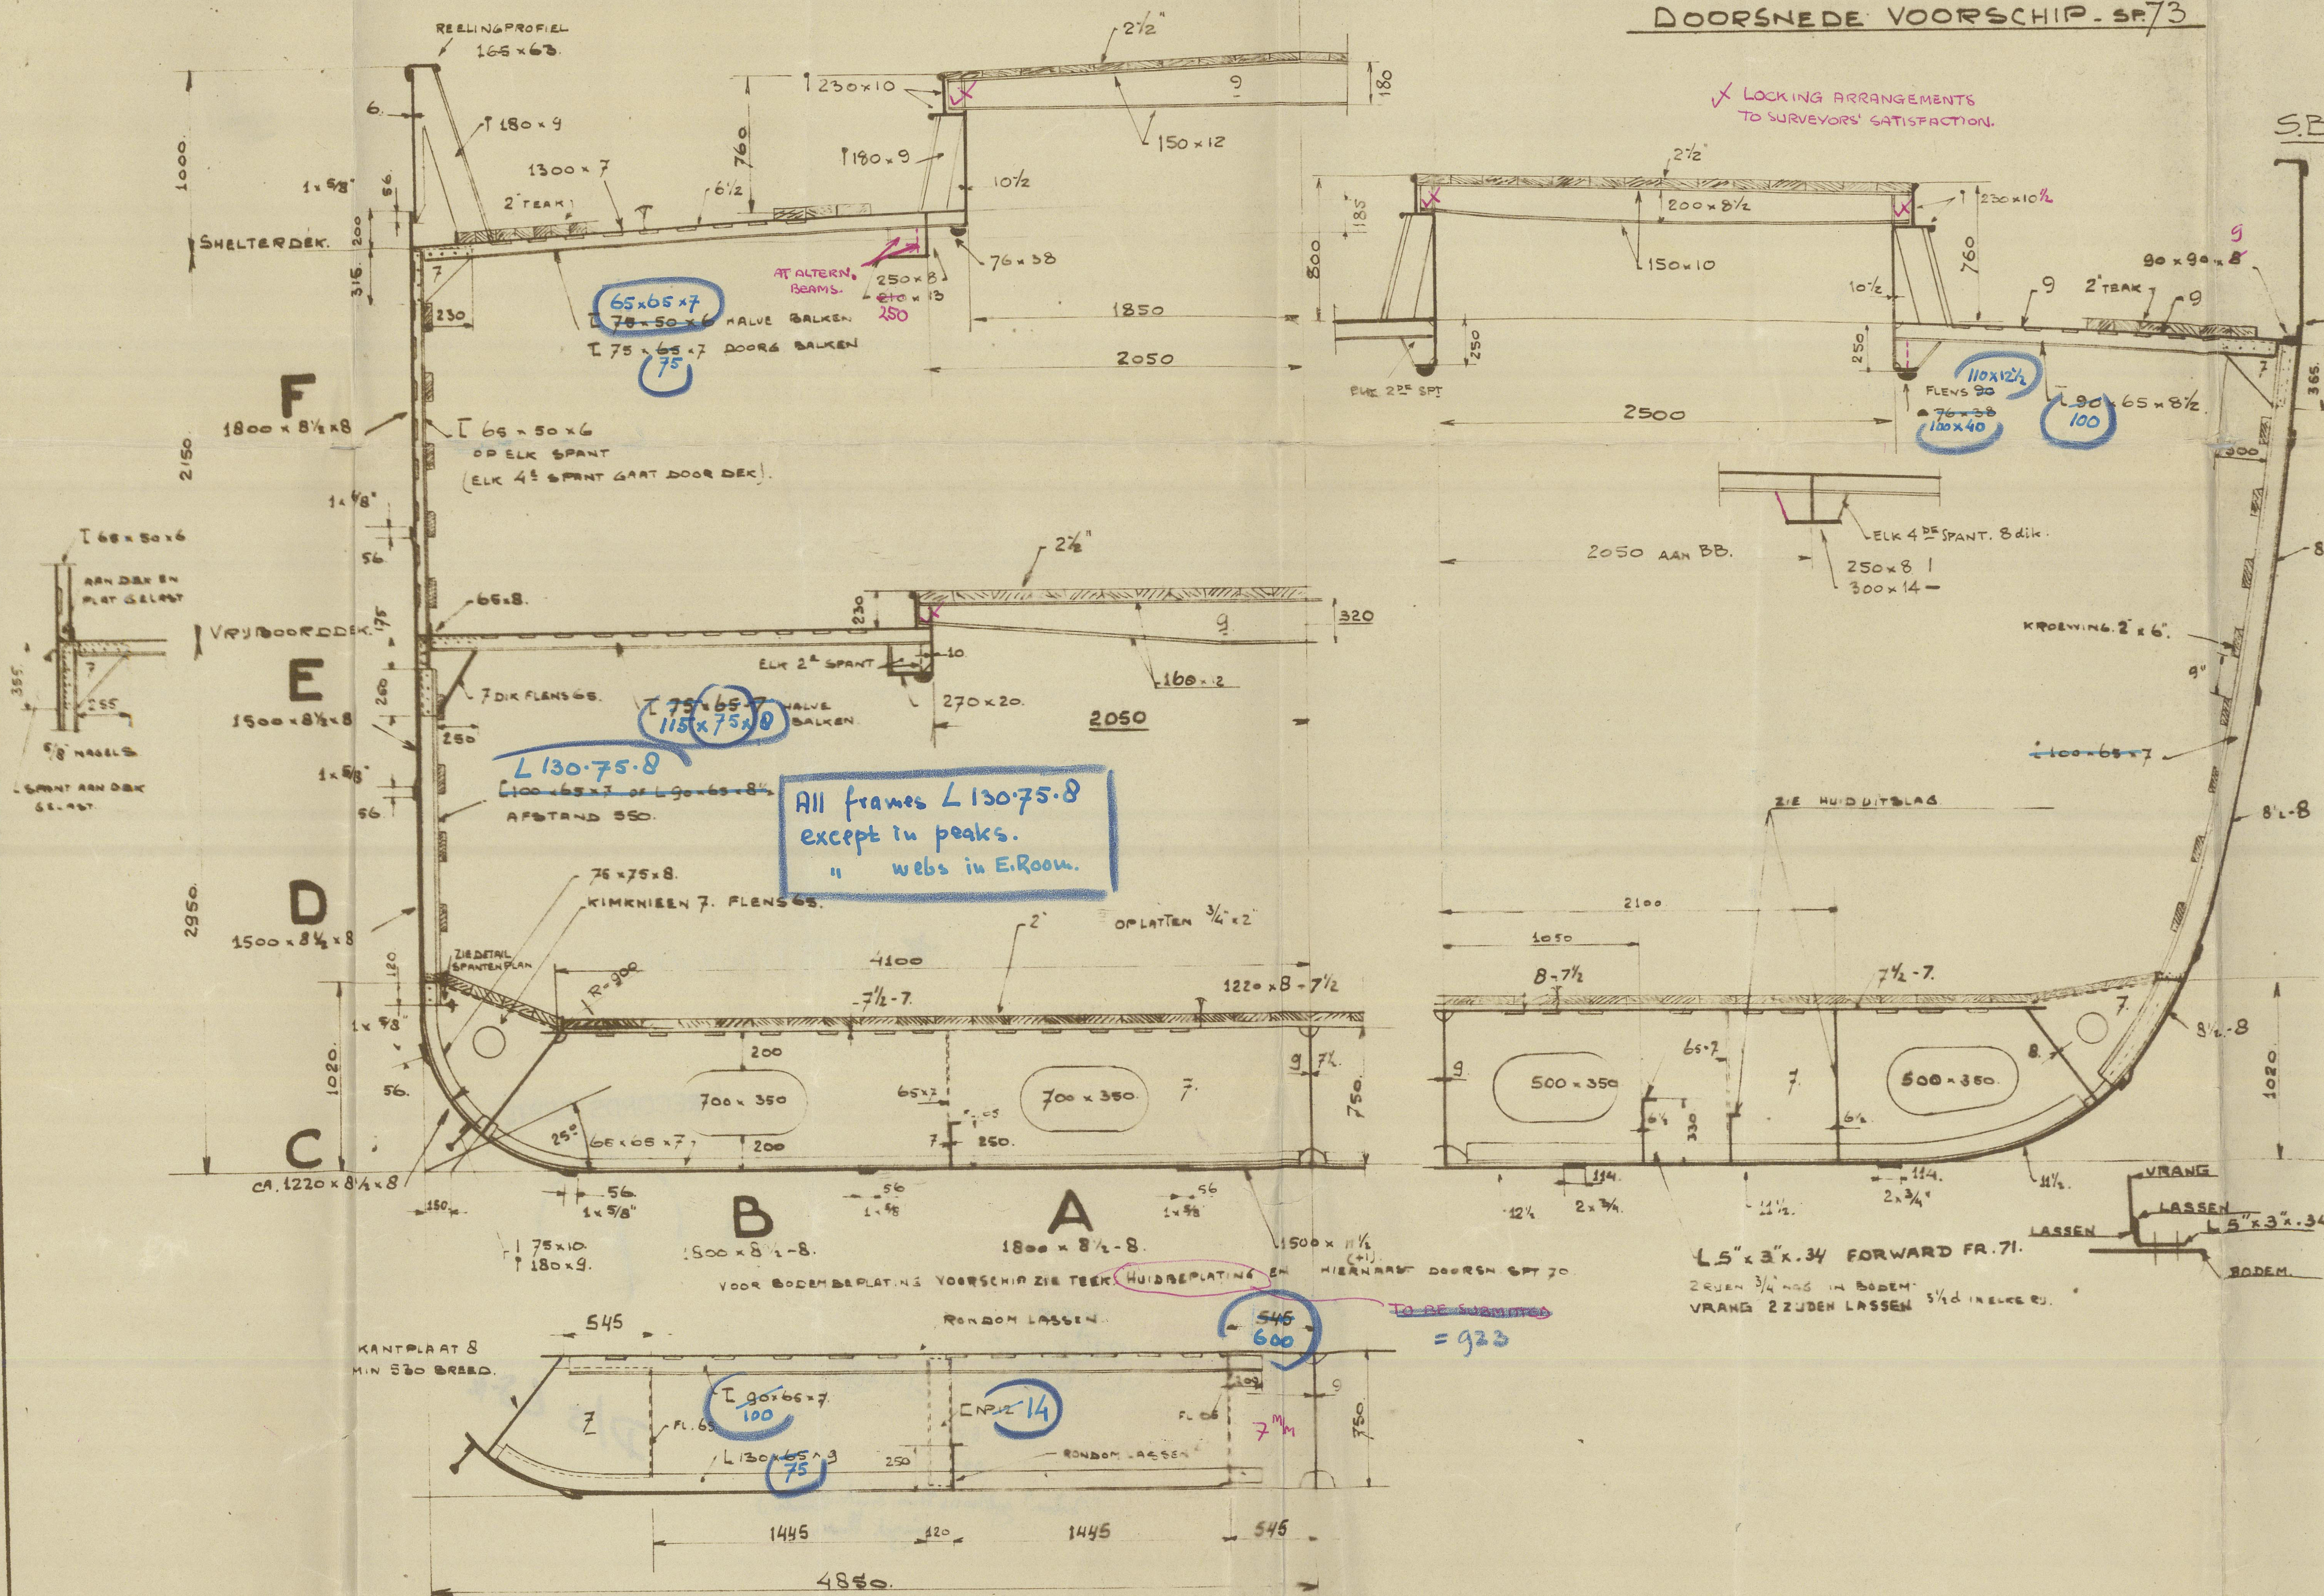

3. W. BEHOORENDE TEKENINGEN

72703 STRINGERPLAN.
6 SPANTEN PLAN
6 HUIDDEPLAT
7 DURABLE BODEM.
8 O. DEN W.D. SCHOTEN.
9 VOORPIEK EN VOORSTEVEN
10 MOTEFUNDATIE.
11 ^A SCHROEFRAAM EN ROER.
16. ZEEBPLAN.



BELONGS TO GRONINGEN Rpt No. 855 2856
 VESSEL'S NAME, "Bussongam" 7

WIJZIGINGEN.	LETTER	DATUM	PARRAF
--------------	--------	-------	--------

N. V. E. J. SMIT & ZOON'S
SCHEEPSWERVEN
WESTERBROEK (GR) HOLLAND.

GROOTSPANT.

SCHAAL 1: 25


NV. FERUS MIT ~~"BEDAKEN"~~ 116
 NV. PATTJE ~~YAARTUIG~~ 217
 "PIUSPARAGAM"
 BOUWNS
 72704^B

14-1-59

Midship section

★ 'P US PARAGAM'

RECORDS DEPT.
LONDON

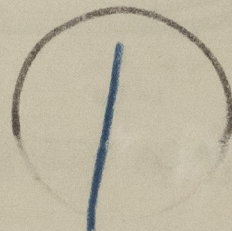

GRONINGEN: 17.11.53.
SHIP: "Snorgemagum"
YARD: Schm. "Watershuizen" J.P. Pattie.
YARD NUMBER: 217. 855.
NUMBER FIRST ENTRY R. 007.
SHIP & VESSEL: "Anten" 121116 Tmsa Sint. (under note)
ringed line.

D/S 684



© 2021

Lloyd's Register
Foundation

012522-012626-0173