



PARATIA LONGITUD. STAGNA

VISTA GUARD. MURATA

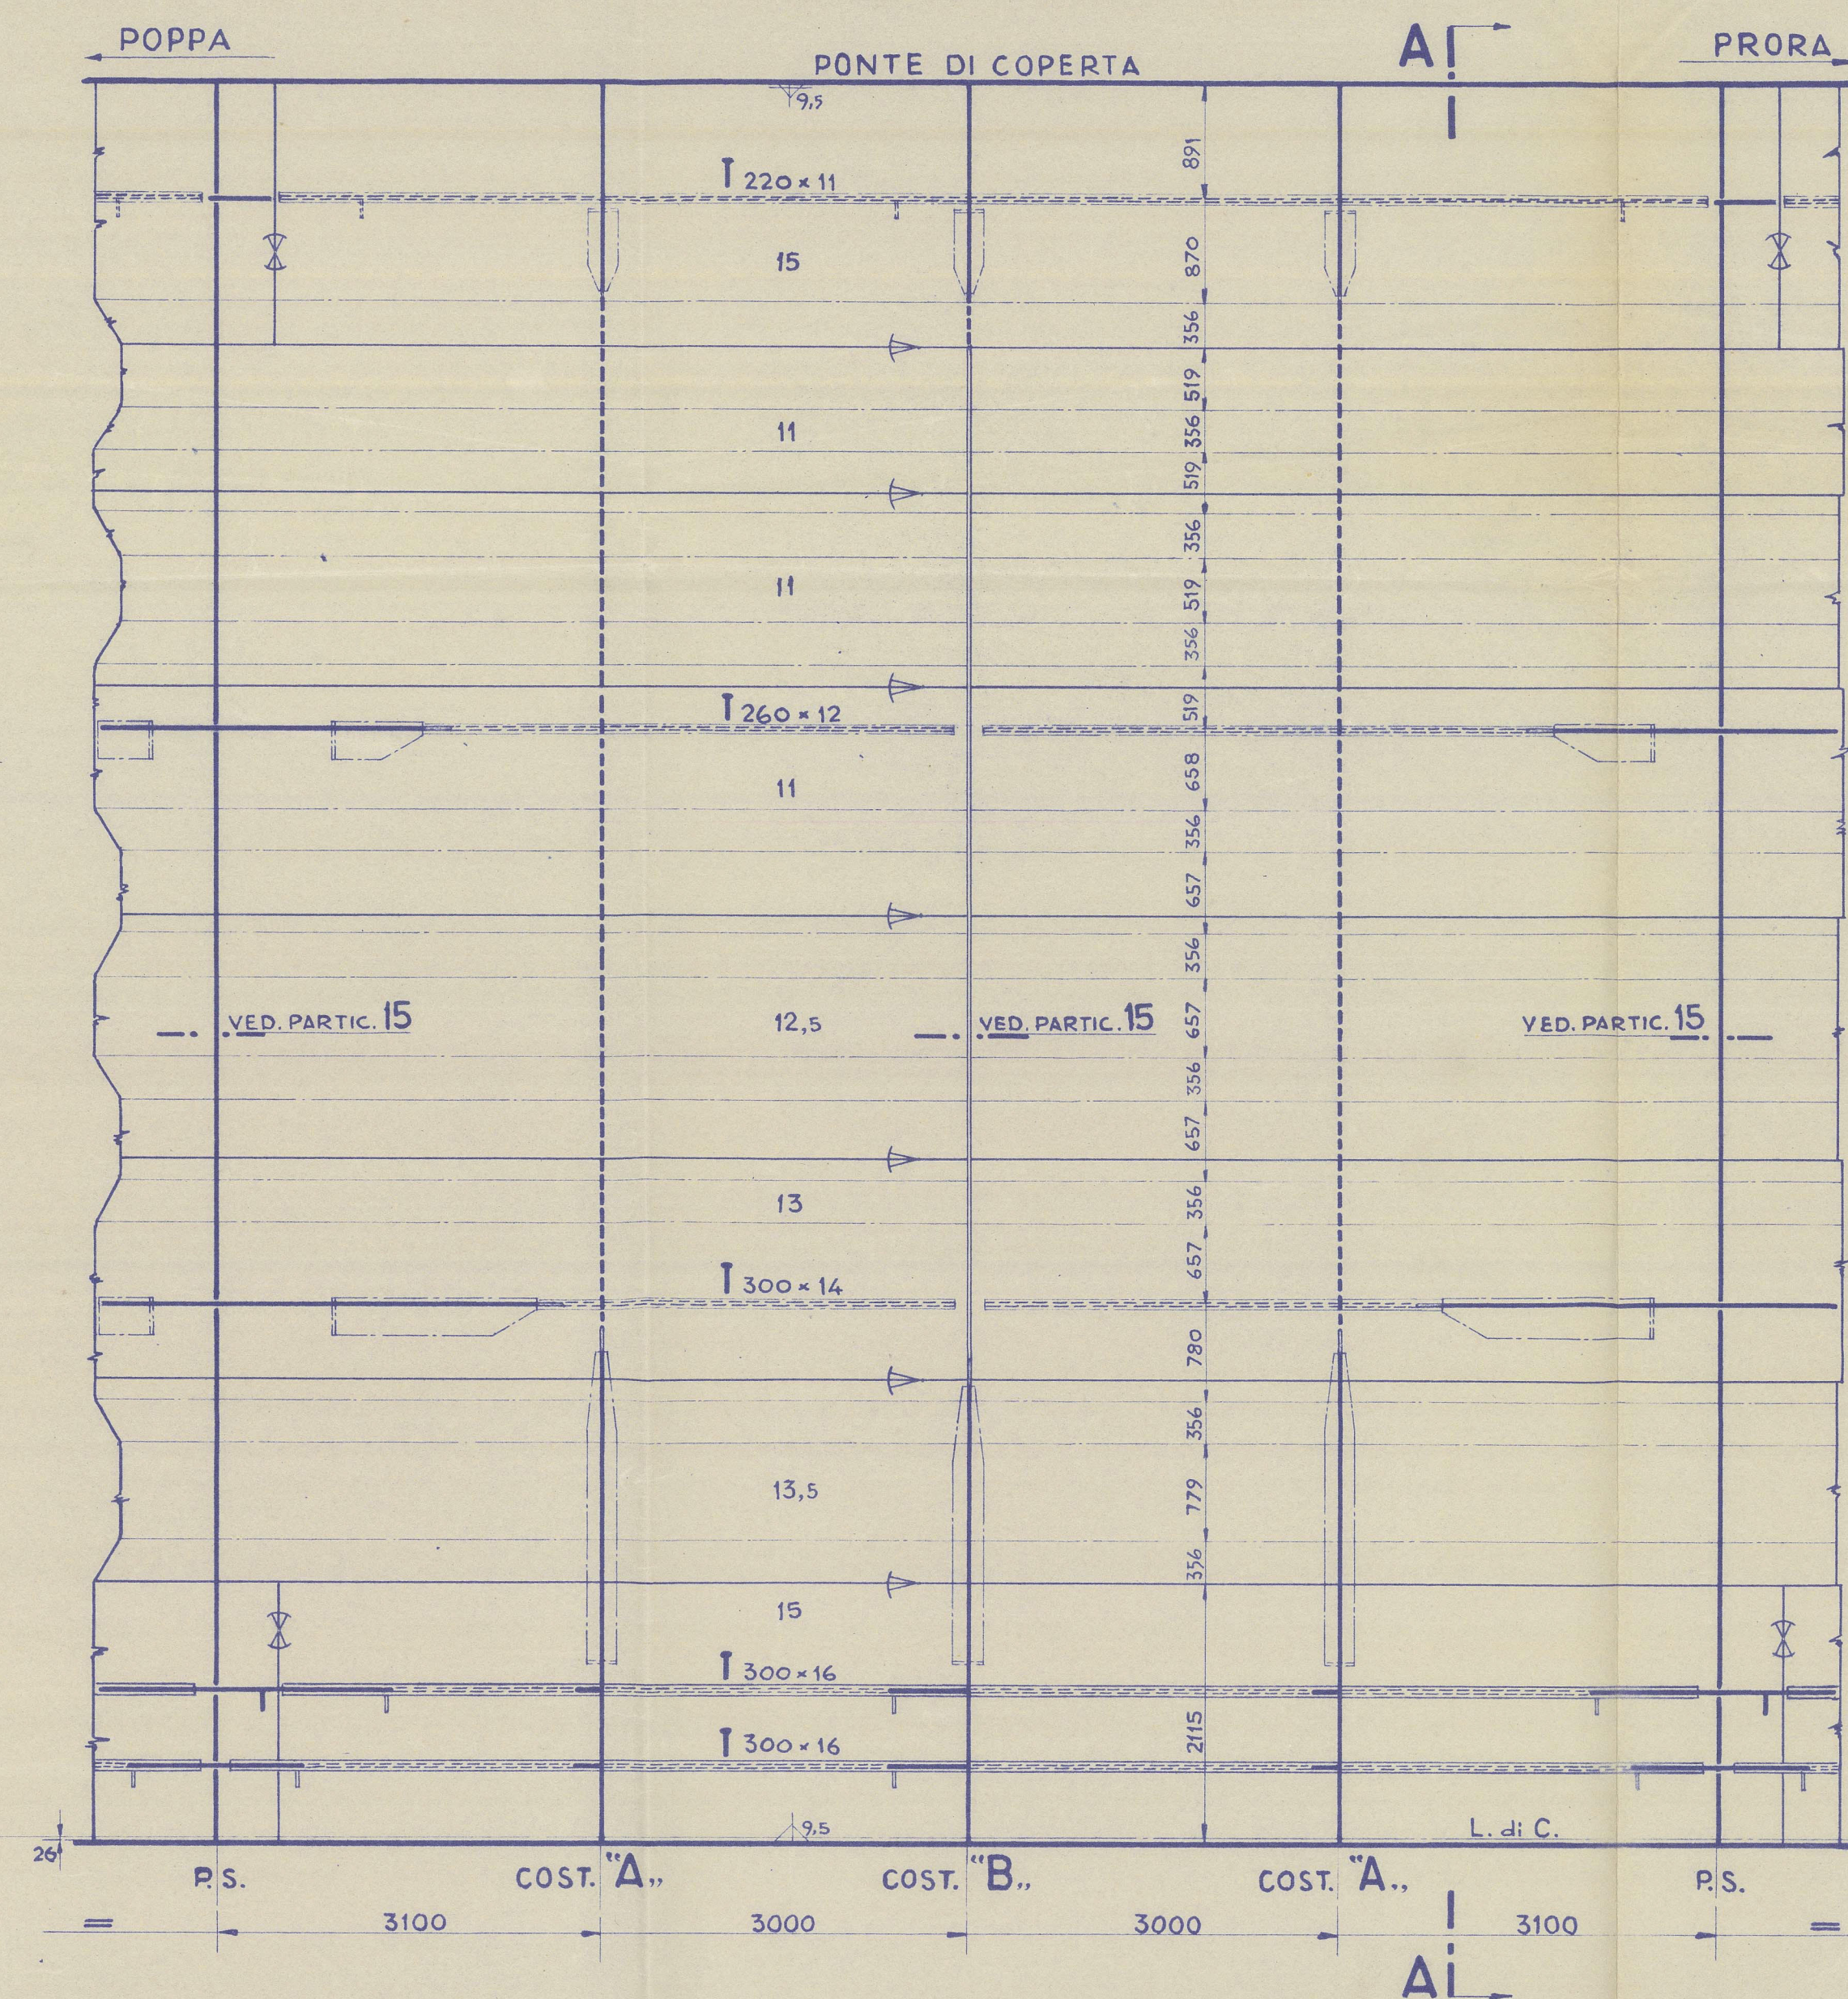


SEZIONE LONGITUDINALE

SULLA 1/2 V. NAVE

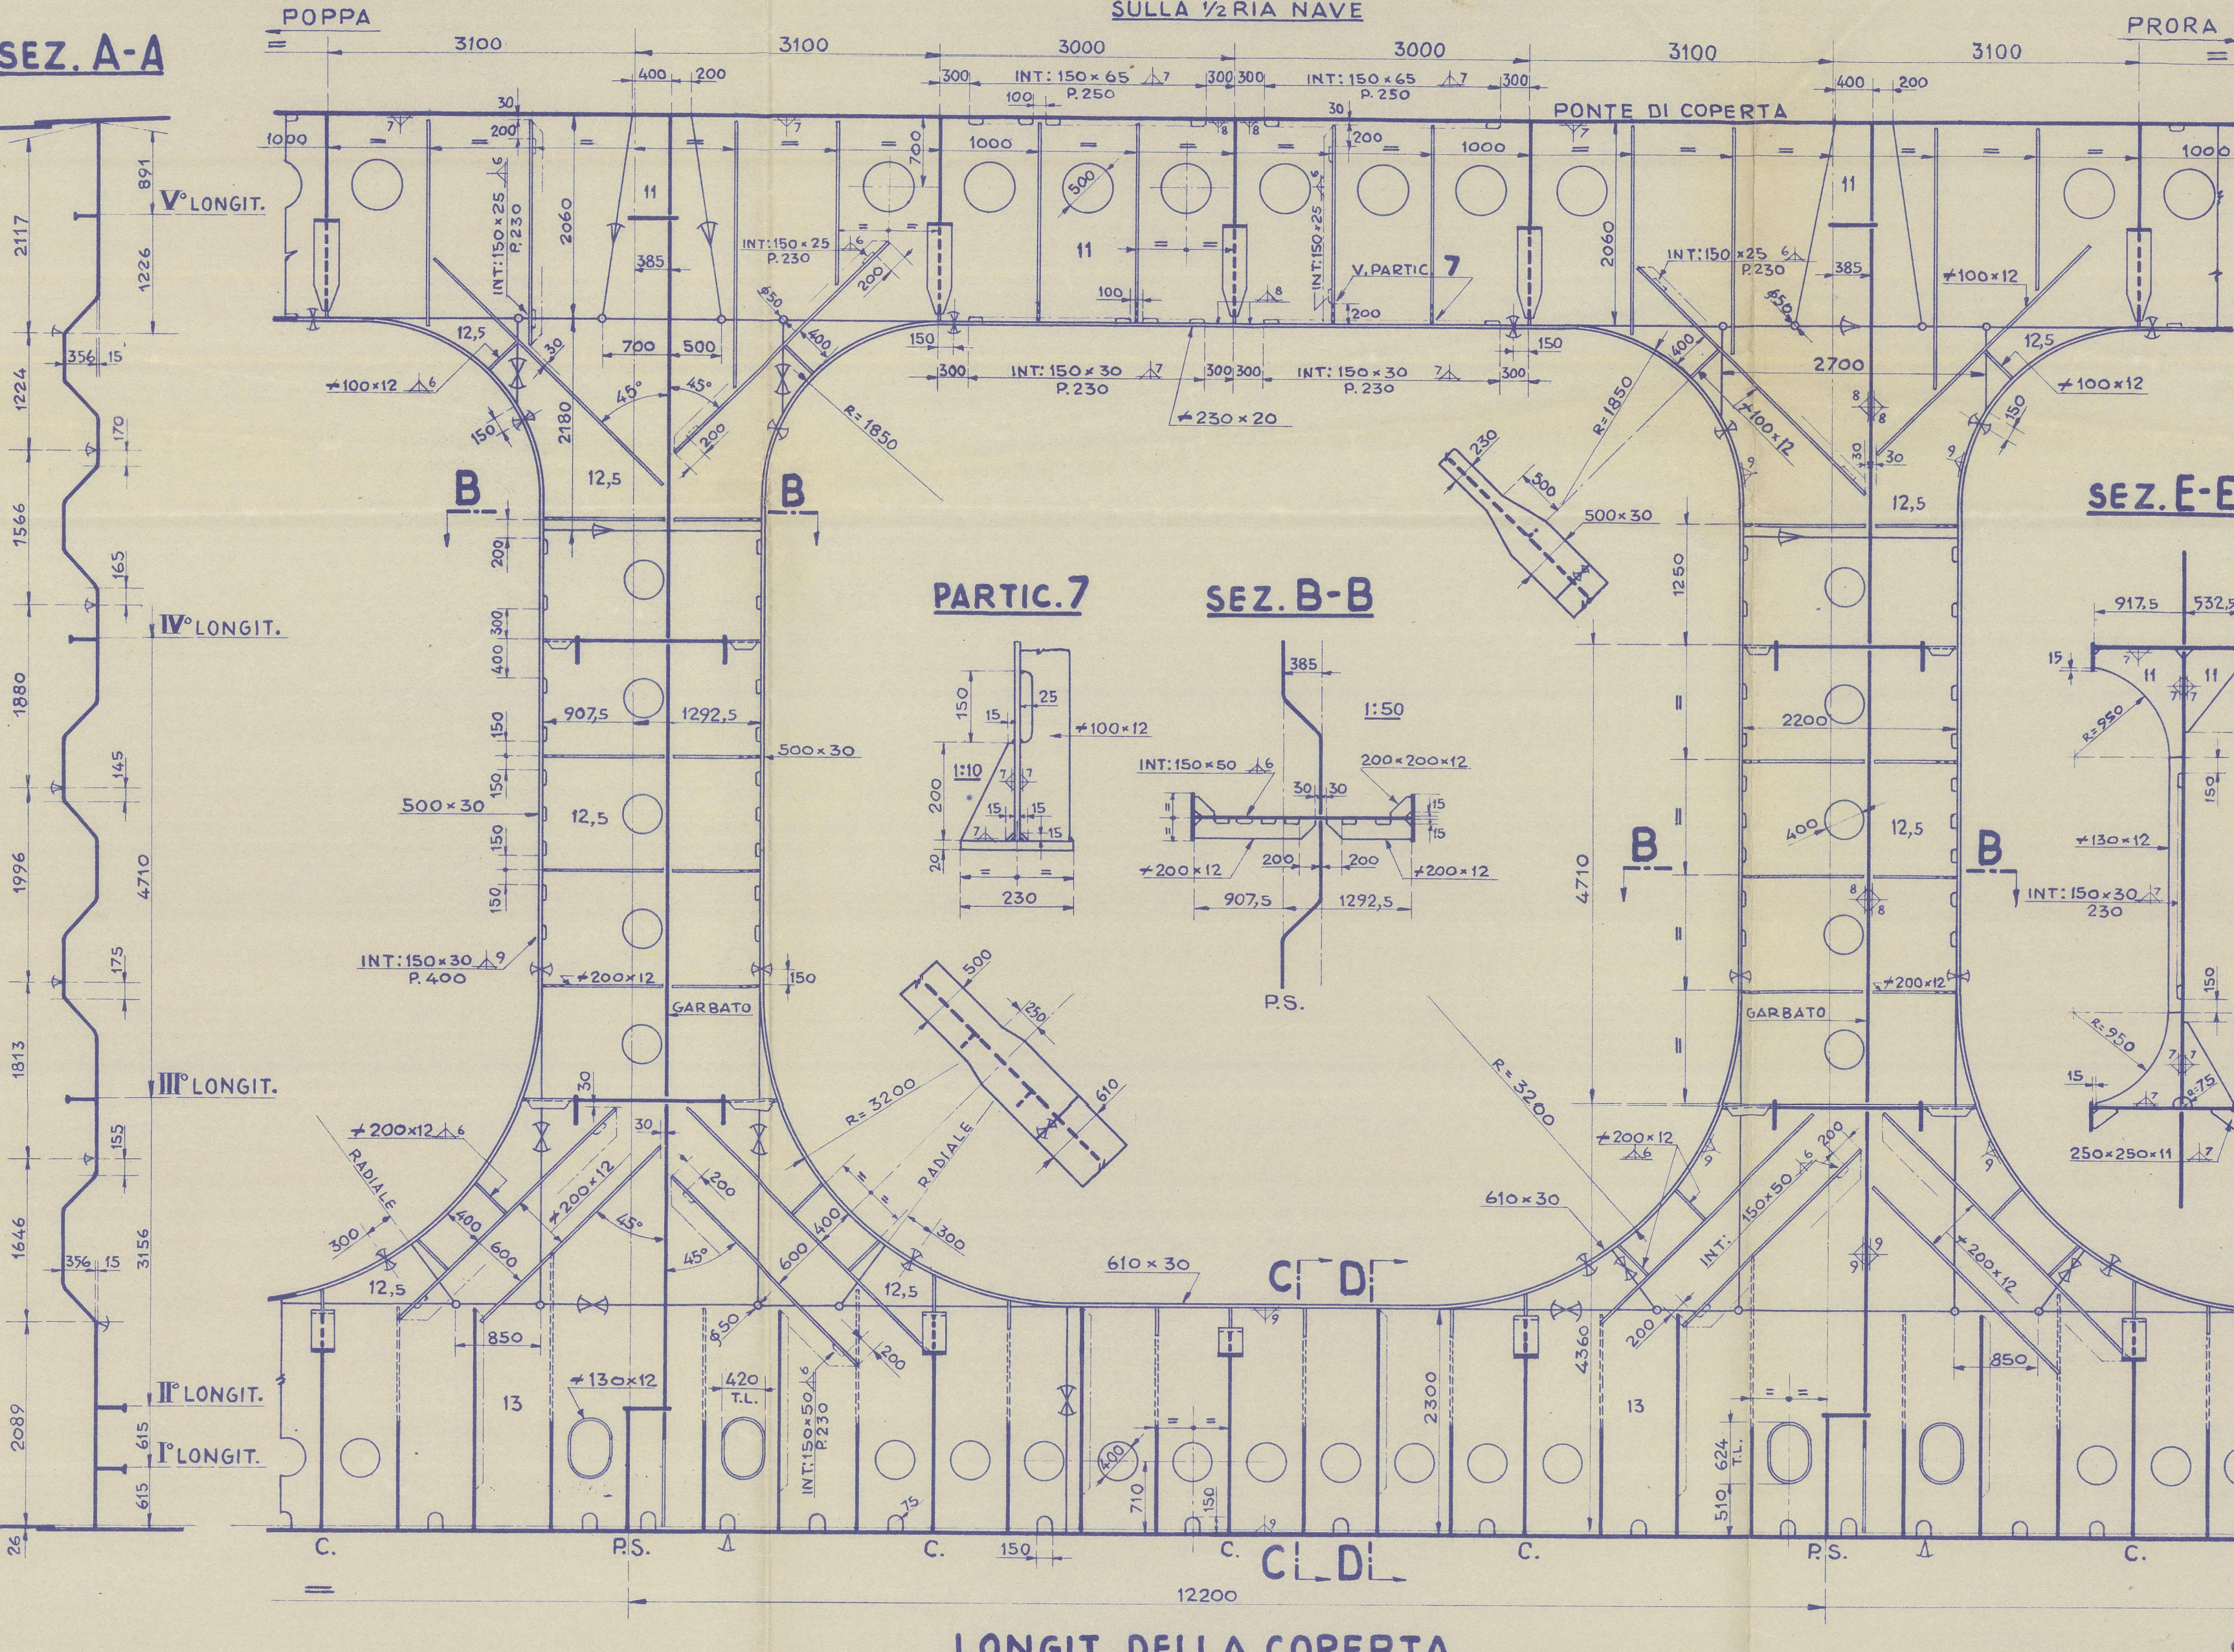


PARATIA TRASV. STAGNA

VISTA GUARD. POPPA

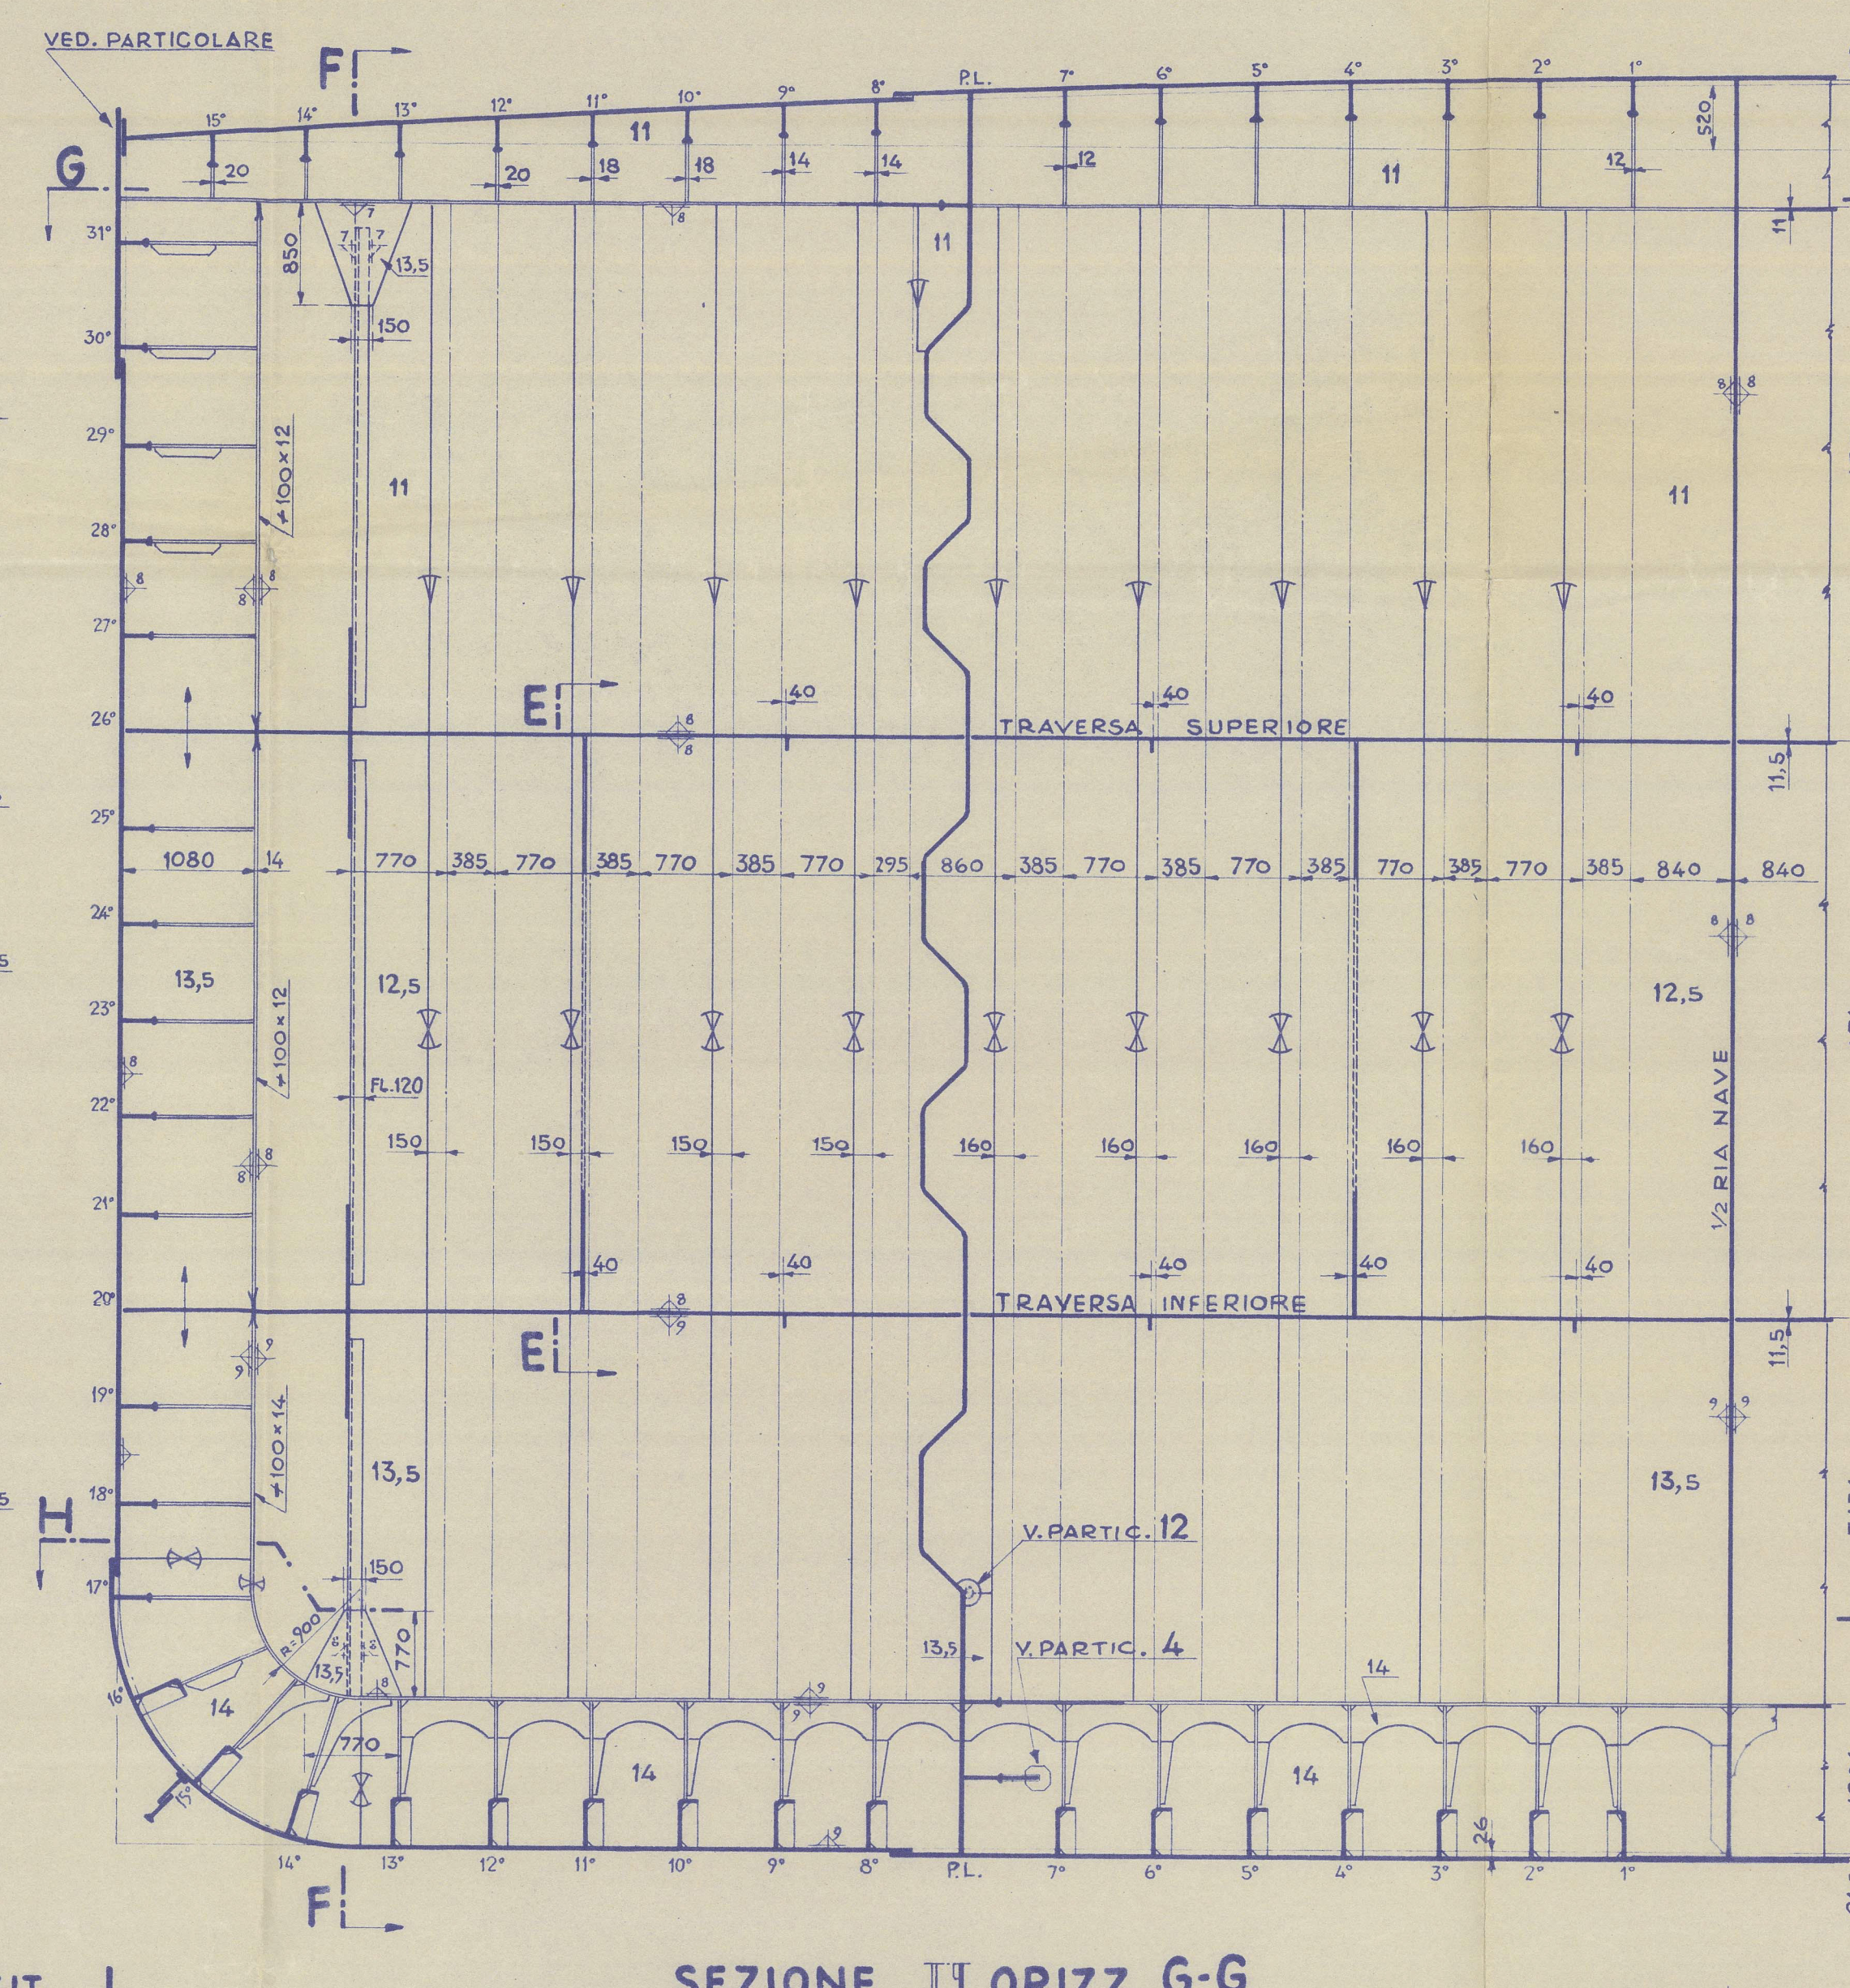


COSTOLONE TIPO "A"

VISTO GUARD. POPPA

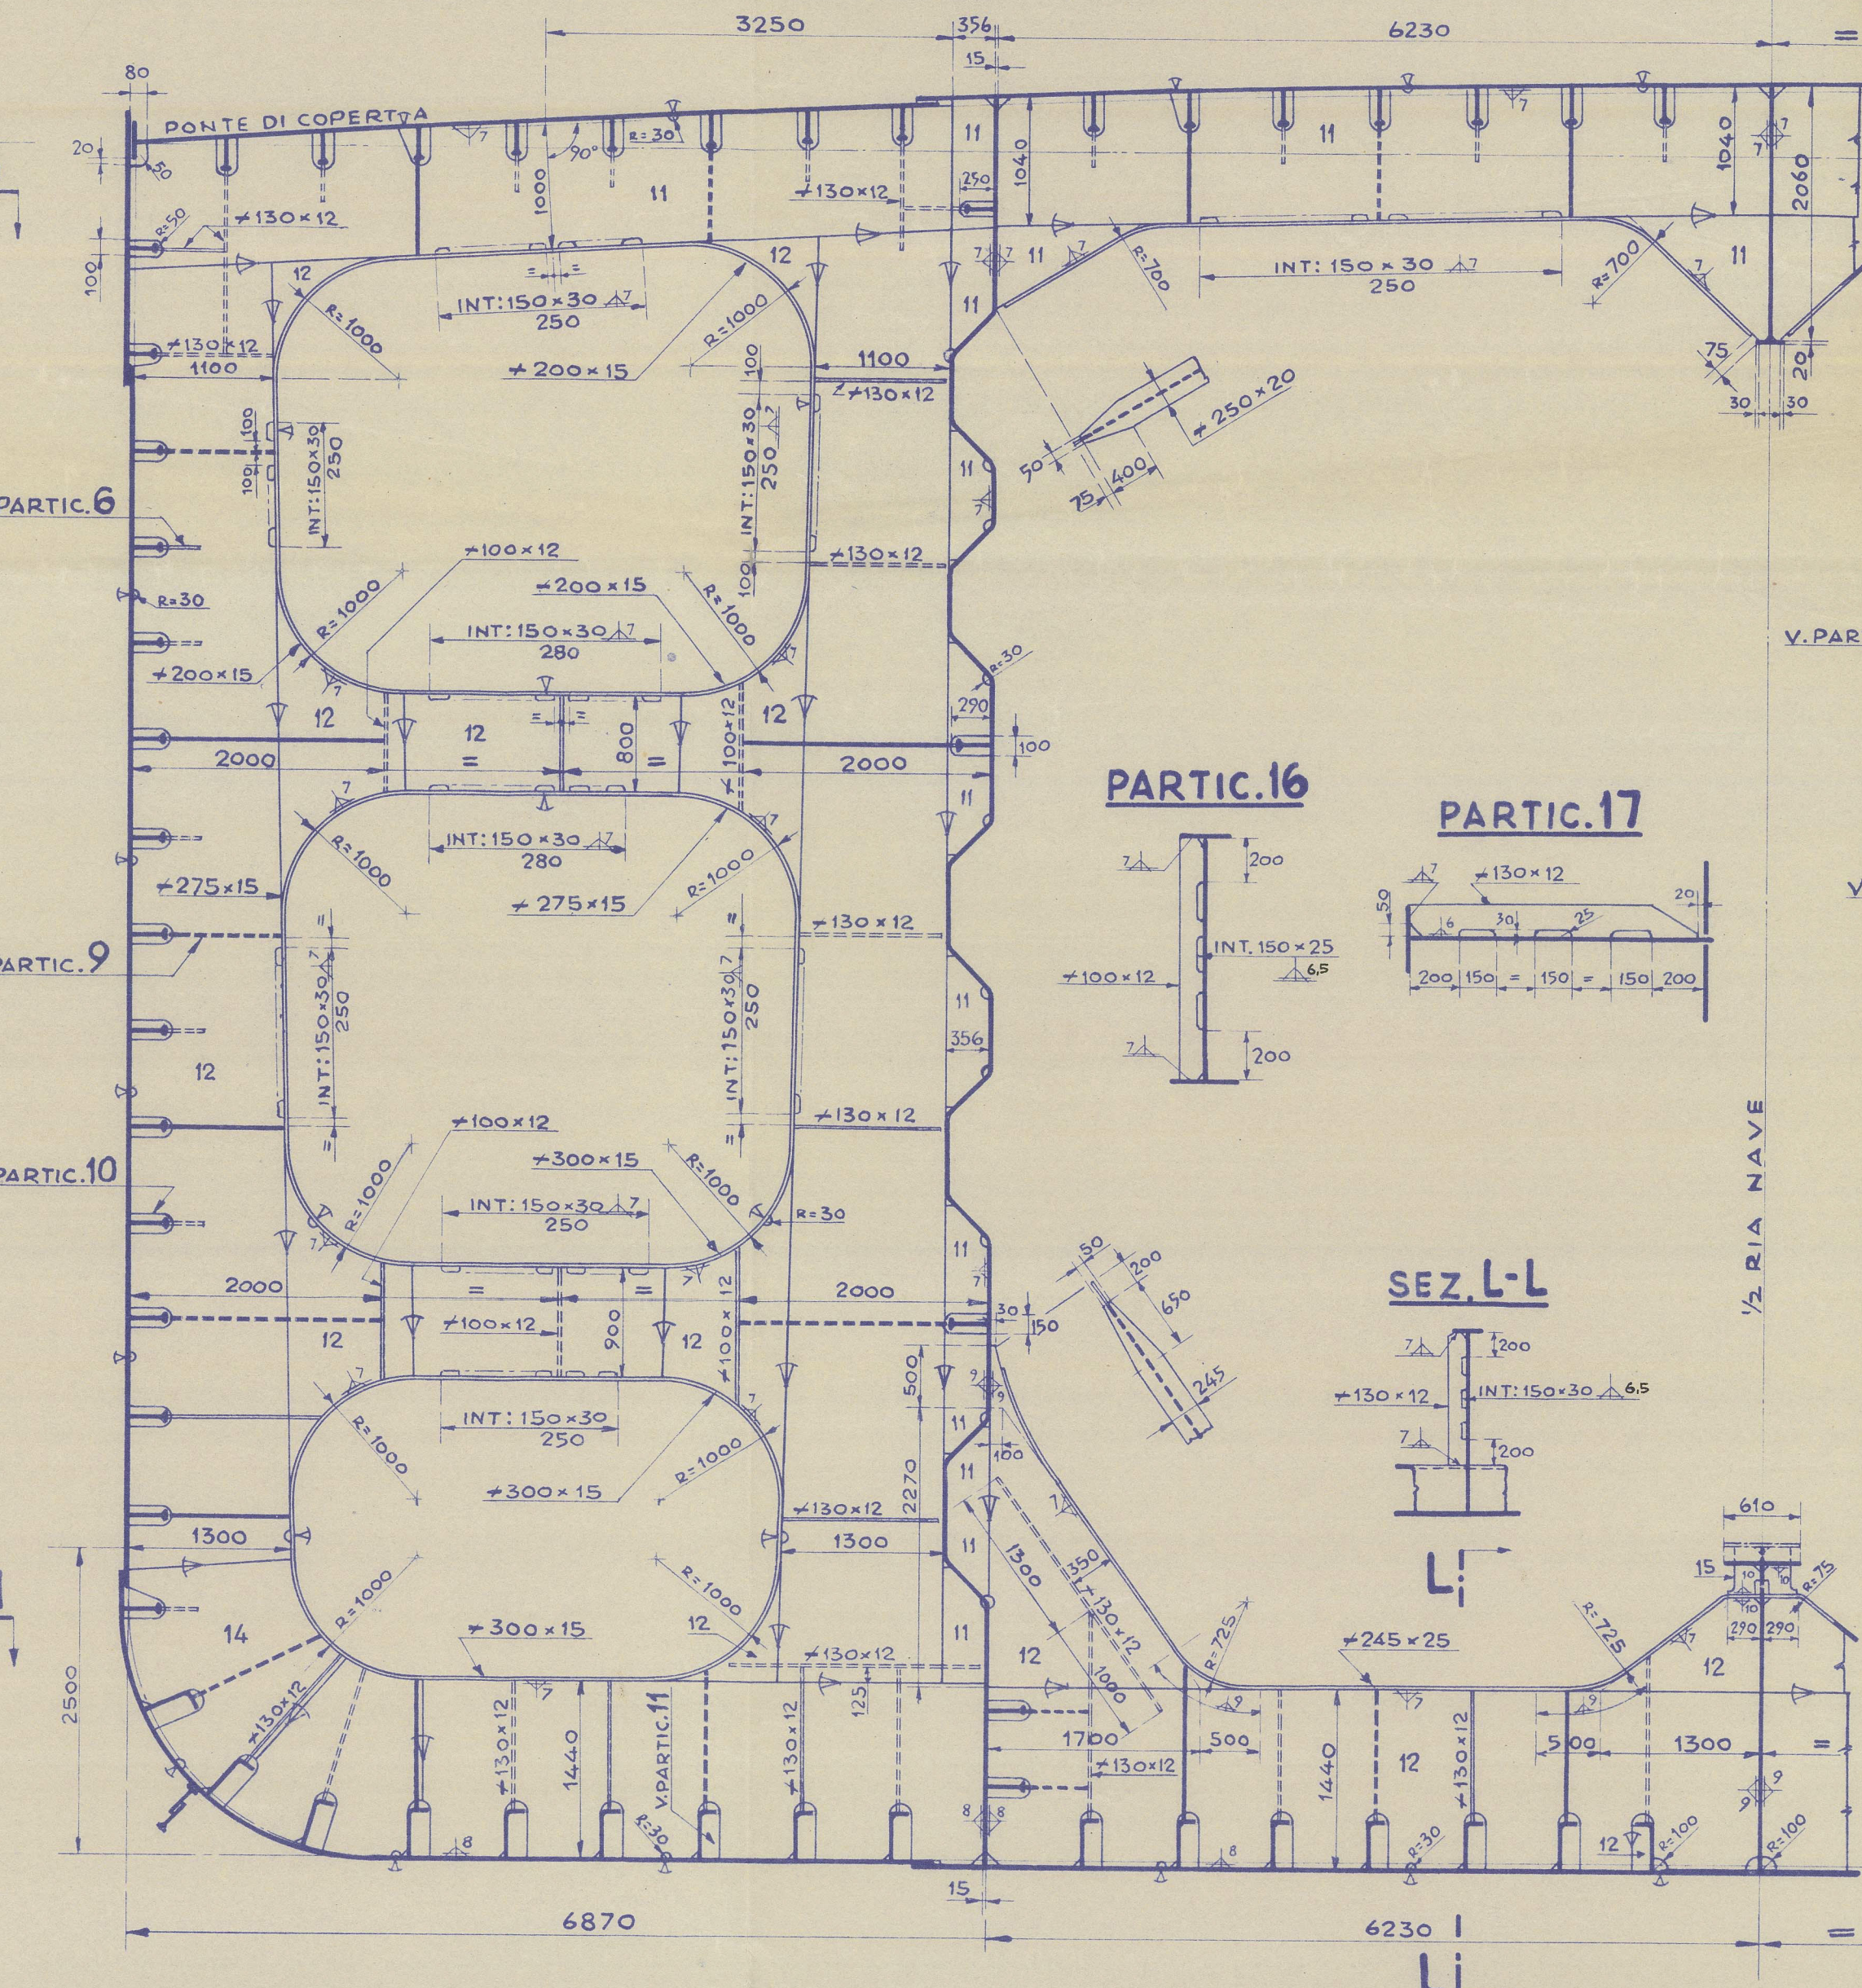


COSTOLONE TIPO "B"


VISTO GUARD. POPPA

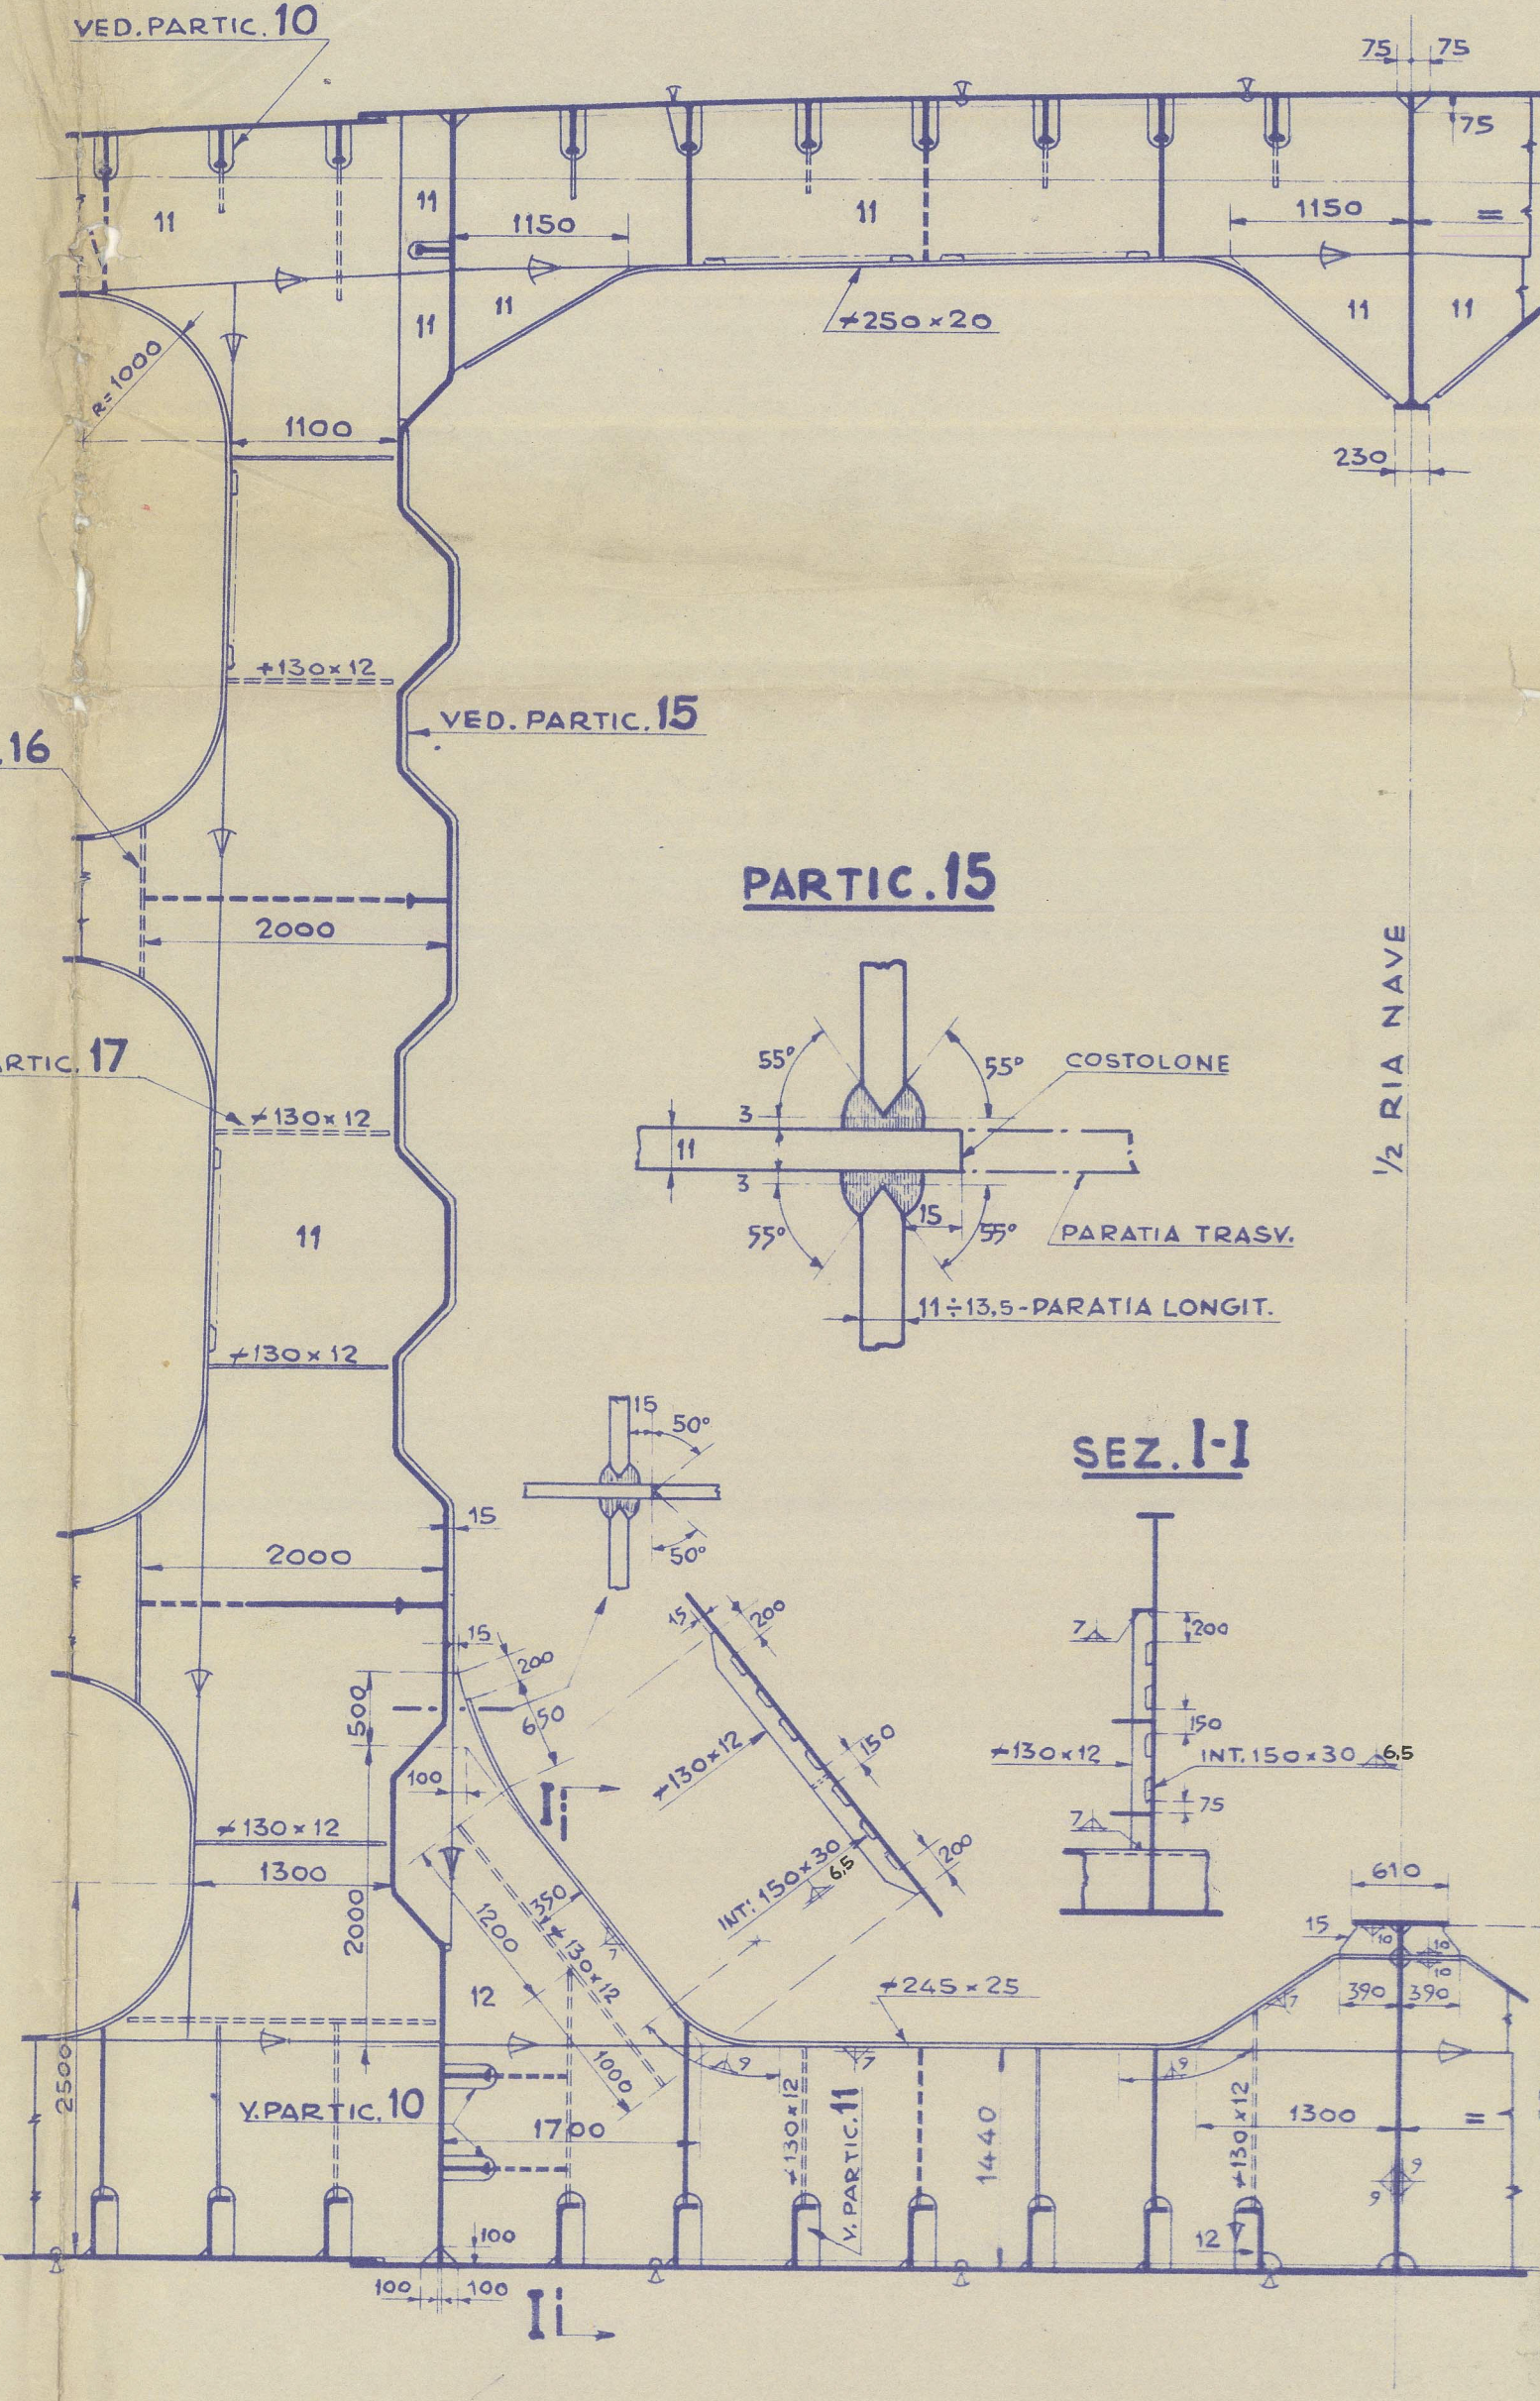


V° LONGITUDINALE

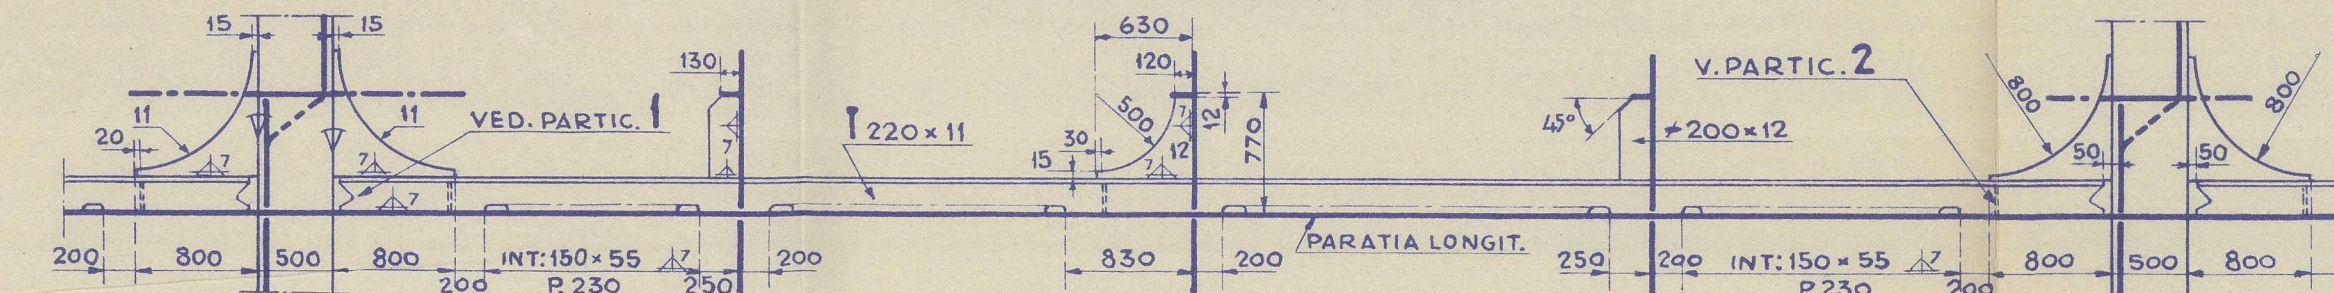

II° LONGITUDINALE

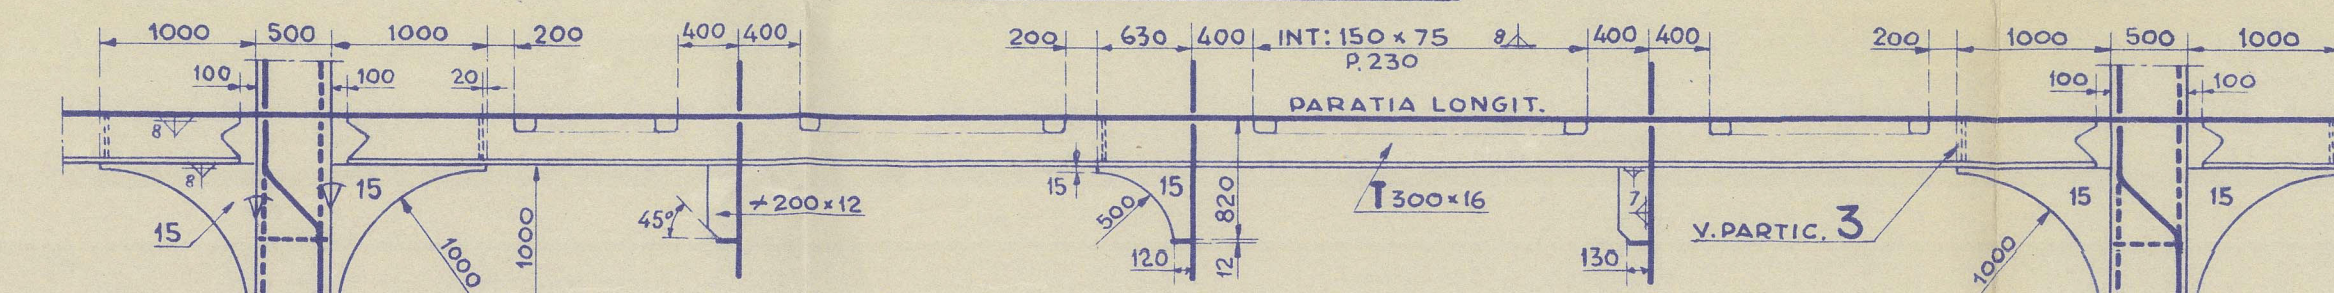


I° LONGITUDINALE

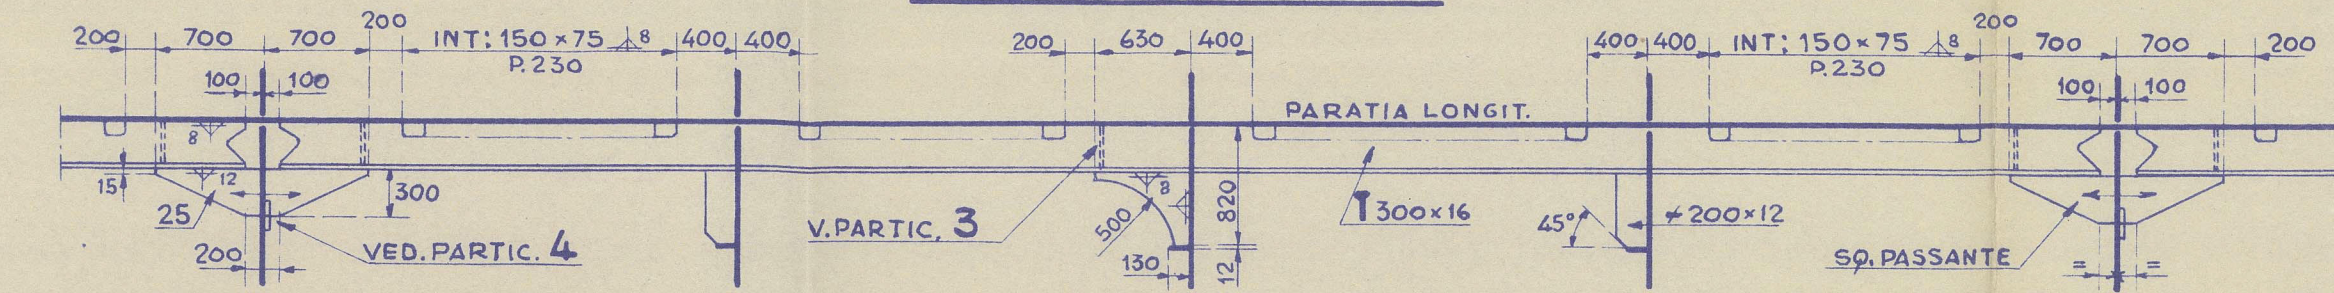


LONGIT. DELLA COPERTA

(1°-3°-4°-6°-7°-8°-9°-11°-12°)

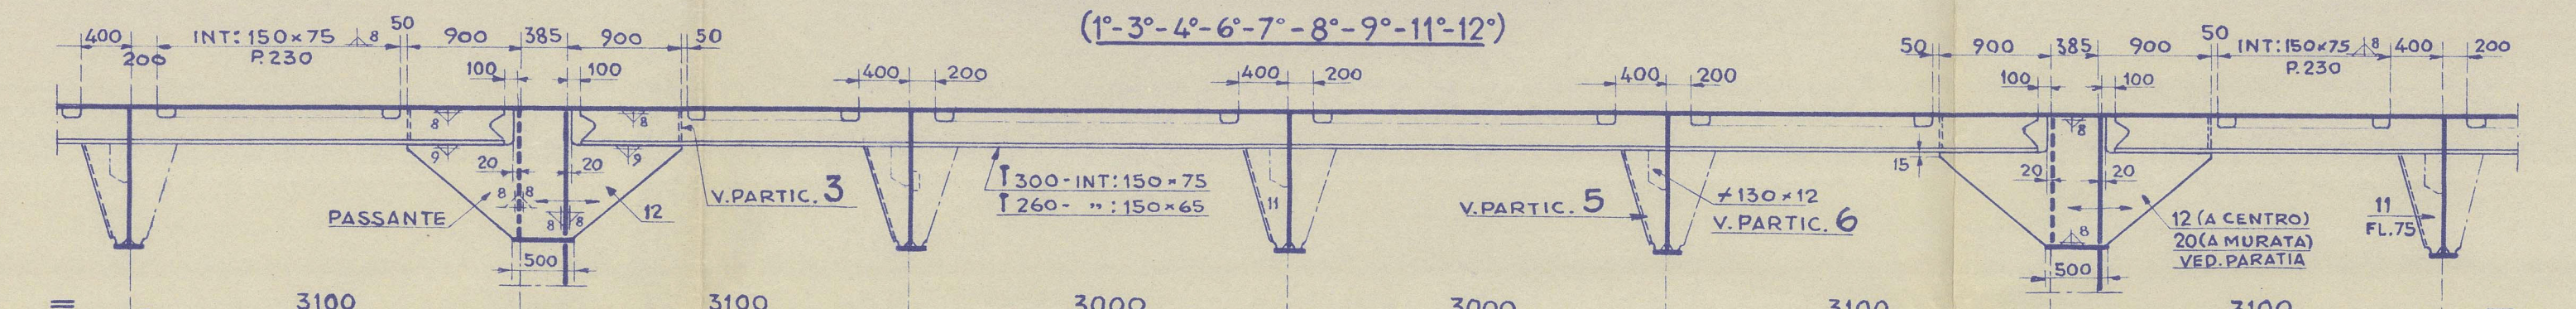


LONGIT. DELLA COPERTA

(2°-5°-10°-13°-14°-15°)

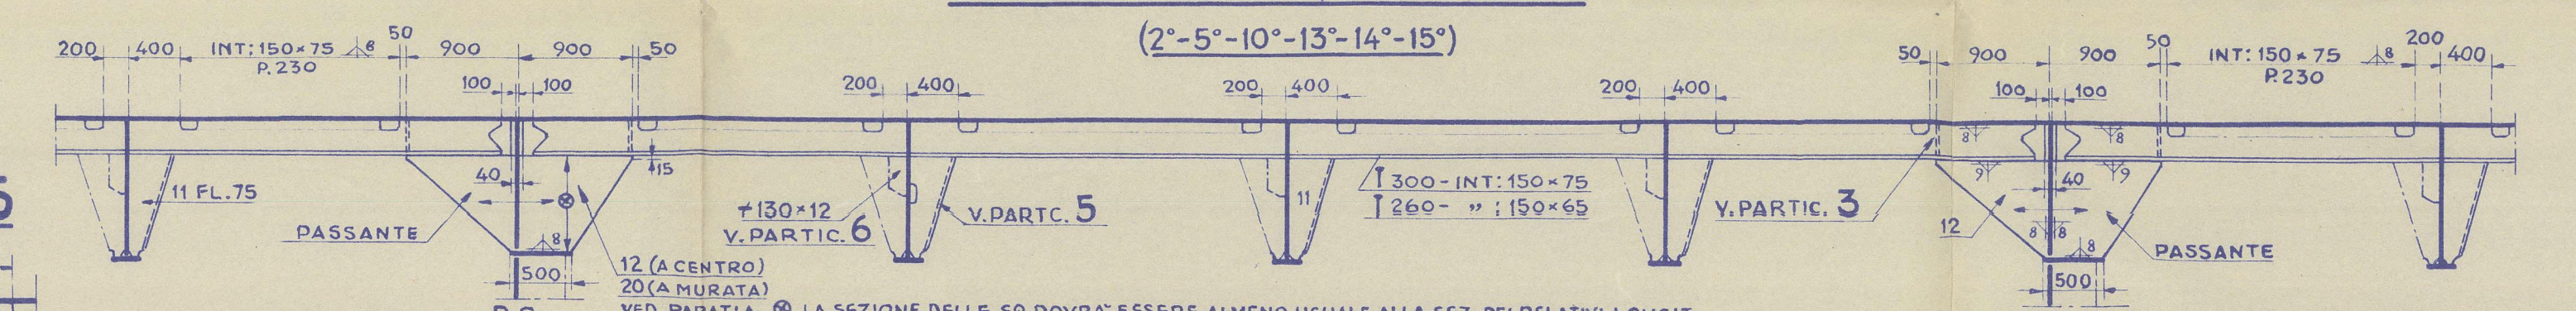


SQUADRE AI LONGIT.


DI MURATA LONGIT. 28°-31°

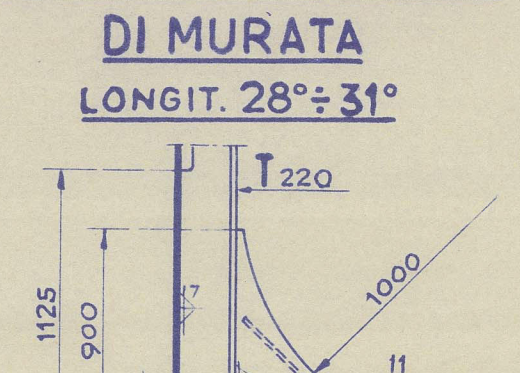


SEZIONE ORIZZ. G-G

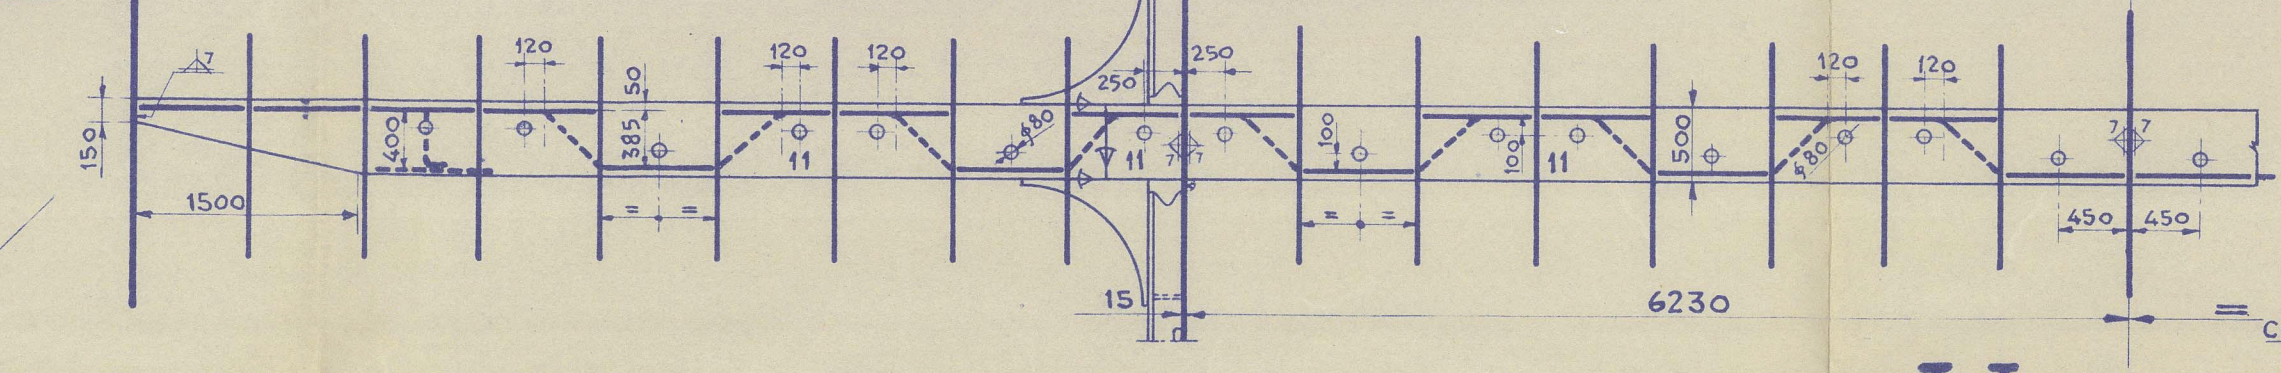

SEZIONE ORIZZ. H-H

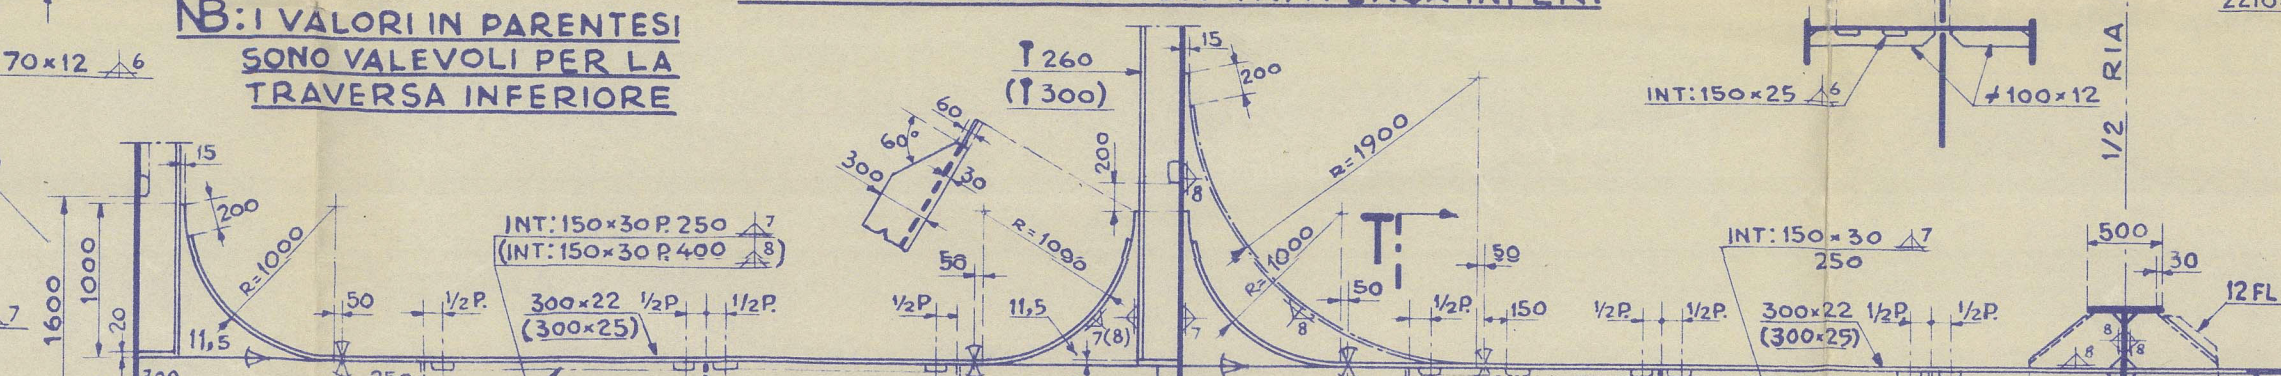

SEZIONE TRASVERSALE

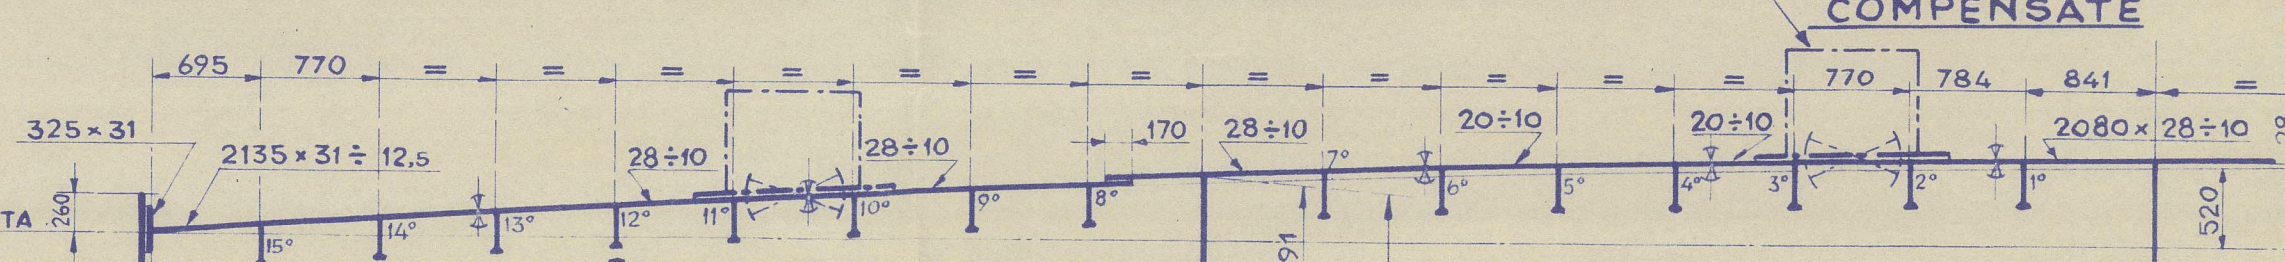

TURBOCIST. TRASP. OLII E COMBUSTIBILE

CON PUNTO D'INFAMMABILITÀ INFERIORE A 65°

CLASSE: RINA 100 A 1-1


LLOYD'S REGISTER OF SHIPPING

CON BORDO LIBERO MINIMO

DIMENSIONI PRINCIPALI

LUNGHEZZA FRA LE PP.	128,820	619,80
LUNGHEZZA AL GALLEGGIAMENTO (A 100,000)	193,285	634,14
LARGHEZZA FUORI OSSATURA	26,200	85,96
ALTEZZA A MURATA	13,900	45,61
BOLZONE	10,920	35,67
ALTEZZA A CENTRO	14,420	47,31
IMMERSIONE CORRISPONDENTE AL MINIMO BORDO LIBERO E COMUNQUE NON SUPERIORE A	10,422	34,19

MATERIALE

ACCIAIO M.S. Aq. 42 - Aq. 42 S. - Aq. 42 SS. IN CONFORMITÀ DEL REGOLAMENTO R.I.N.A. E PARAGRAFO P.403 DEL REGOLAMENTO DEL LLOYD'S REGISTER.

ARGEA PRIMA

RECORDS DEPT. LONDON.

AS BUILT

NB: SUL PRESENTE SONO STATE RIPORTATE TUTTE LE VARIANTI INDICATE SUI DIS. 1494/0513-0514-10610-10611-1074 APPROV. DAI REGISTRI.

IL PRESENTE SOSTITUISCE IL DISEGNO DEL C.R.D.A. N° 1775/1/9 N° 1494/0 501 (APPROVATO DAI REGISTRI)

MODIFICHE	INDICE	VISTO	DATA
1			
2			
ANSALDO S.A. CANTIERI NAVALI

SEZIONE MAESTRA E STRUTTURE NELLE CISTERNE

1494/0502

RECORDS DEPT. LONDON.

