



PARATIA STAGNA (SEZIONE MAESTRA)

PARTE DESTRA VISTA DA PRORA

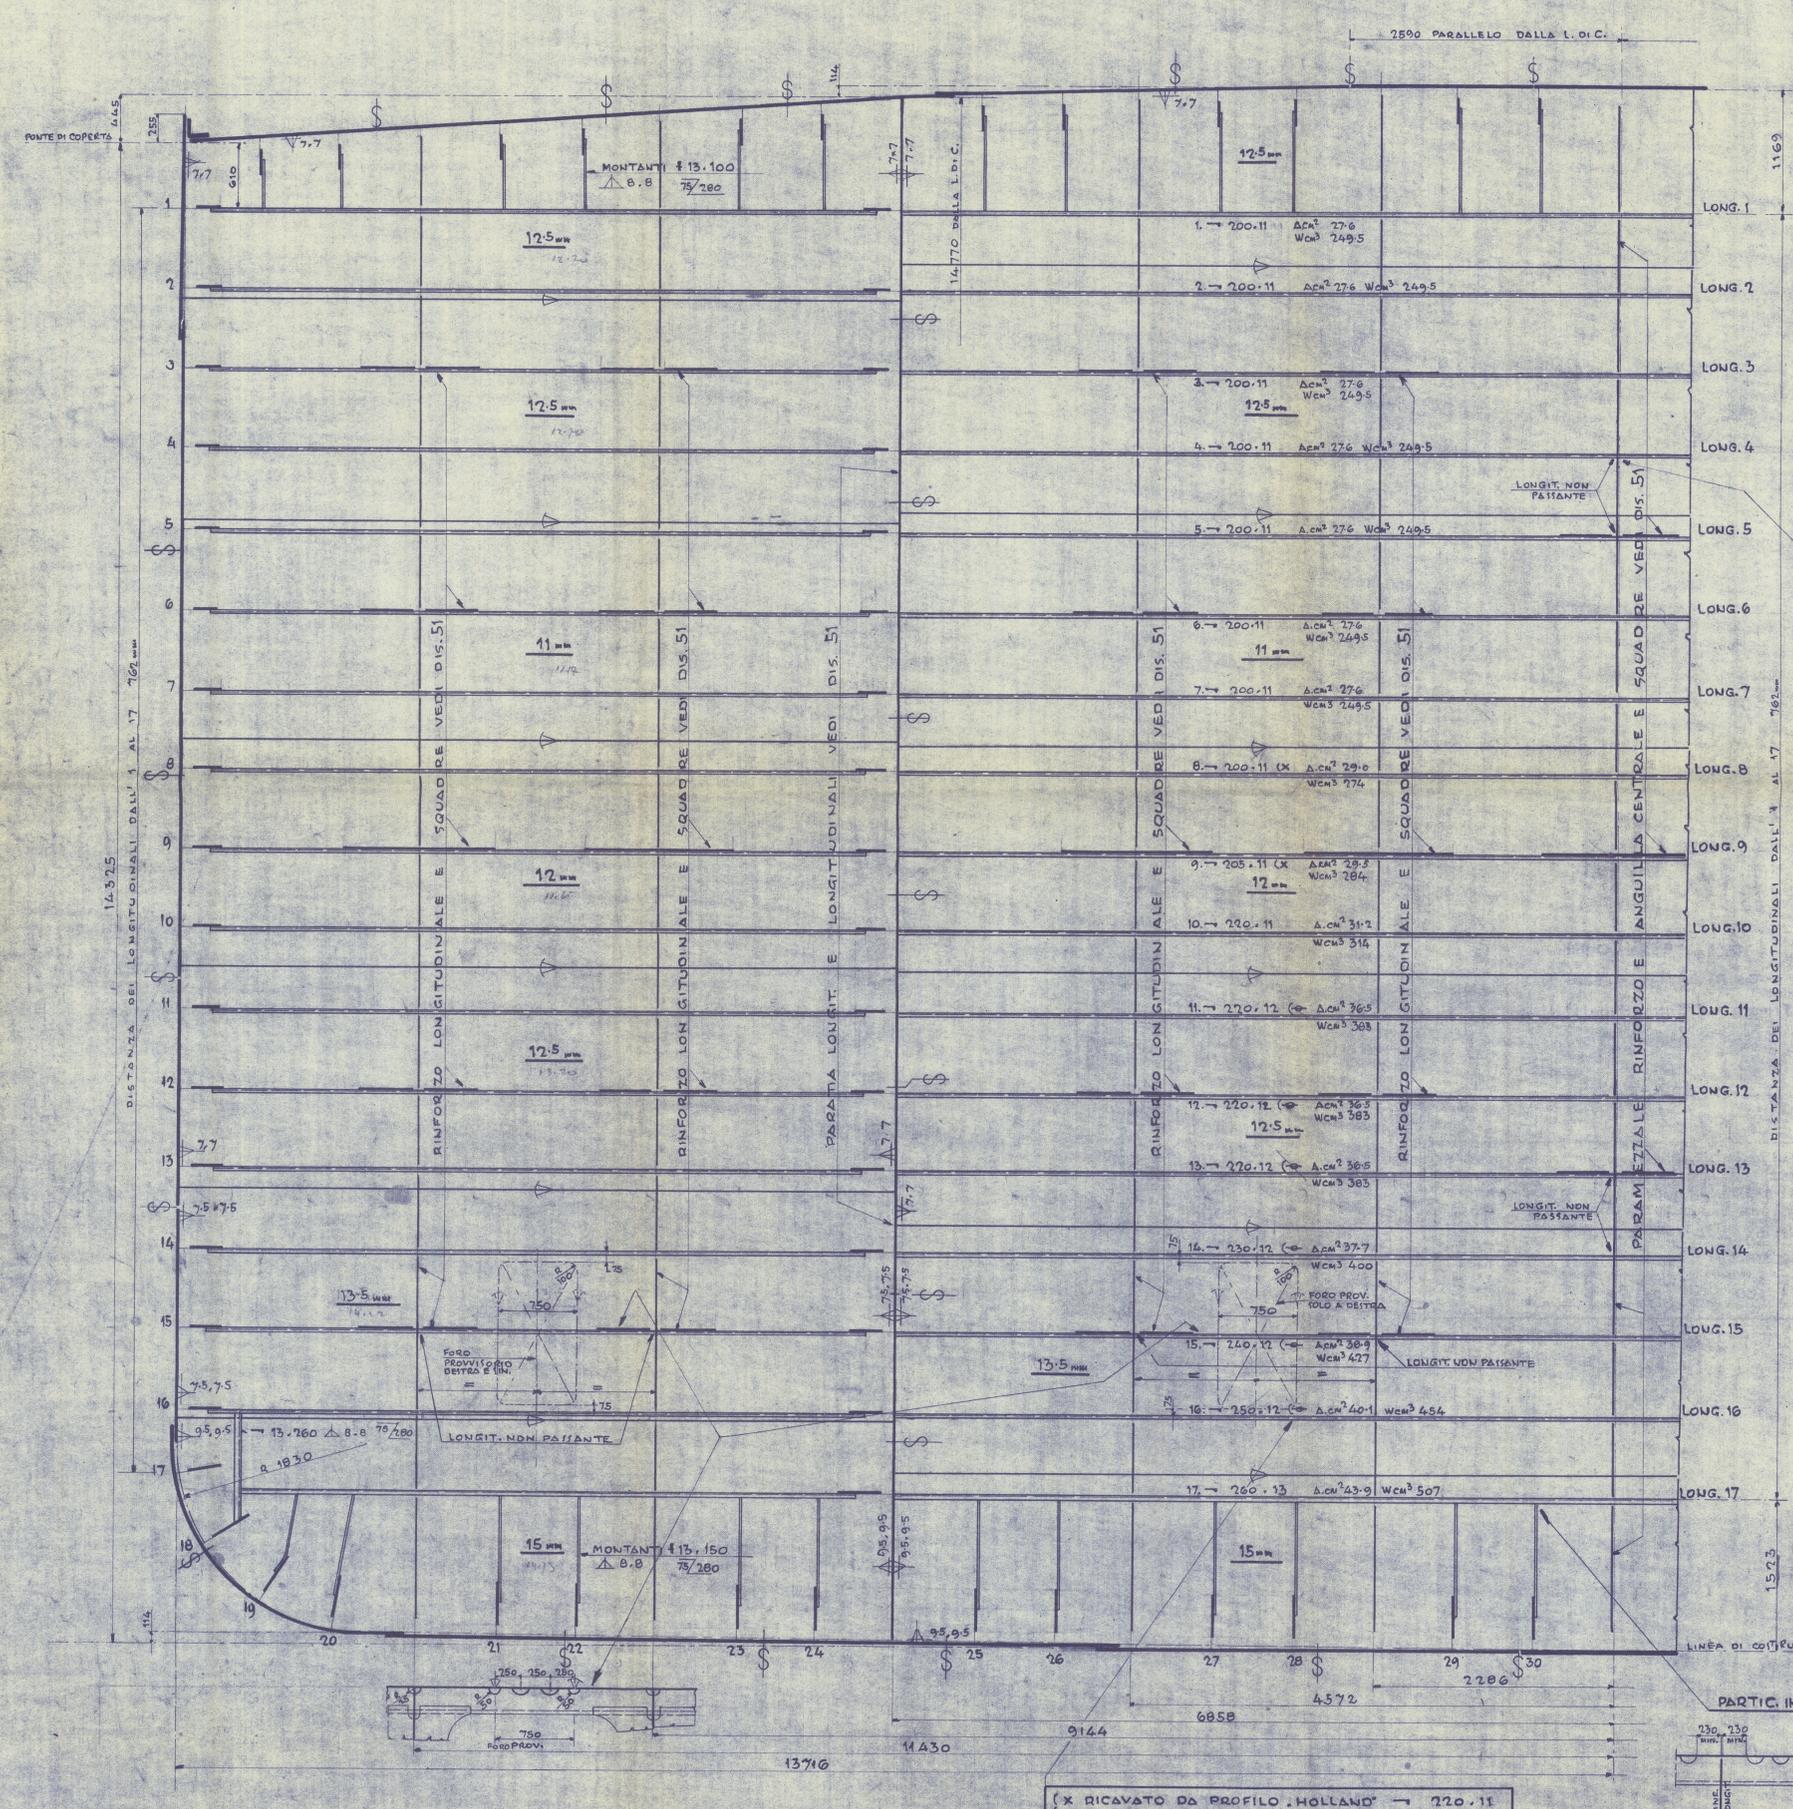

PARTICOLARE SQUADRE AI LONGITUDINALI DELLA PARATIA LONGIT. LAT. ED PAR. TRAV.

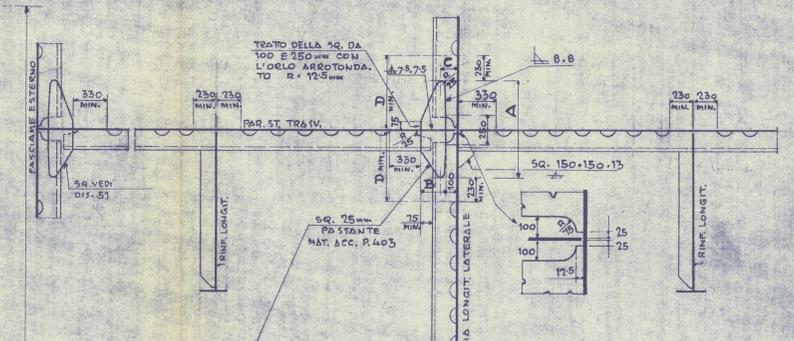



NUMERO LONGIT.	A	B	C	D
1, 2, 3, 4, 5 e 6	900	195	130	760
7, 8, 9, 10 e 11	1050	235	150	760
12, 13, 14, 15 e 16	1150	285	205	865
17	1370	405	250	915

INTAGLI DEI LONGIT. DELLE PARAT. TRAV. E LONGIT.
INTAGLI DA 150.50 DISTANTI 230mm DA CENTRO A CENTRO, LONGIT. 1-17. VEDI PARTICOLARE.

ATTACCO LONGIT. DELLA PARATIA TRAV.
LONGIT. N° 1, 2, 3, 4, 5, 6, 7, 8, 9 e 10 Δ 63.65
LONGIT. N° 11, 12, 13, 14, 15 e 16 Δ 7.7
LONGIT. N° 17 Δ 75.75

ATTACCO LONGIT. DELLA PARATIA LONGIT.
LONGIT. N° 1, 2, 3, 4, 5, 6, 7 e 8 Δ 7.7
LONGIT. N° 9, 10, 11, 12, 13, 14, 15 e 16 Δ 75.75
LONGIT. N° 17 Δ 75.75

PARATIA STAGNA TRASVERSALE

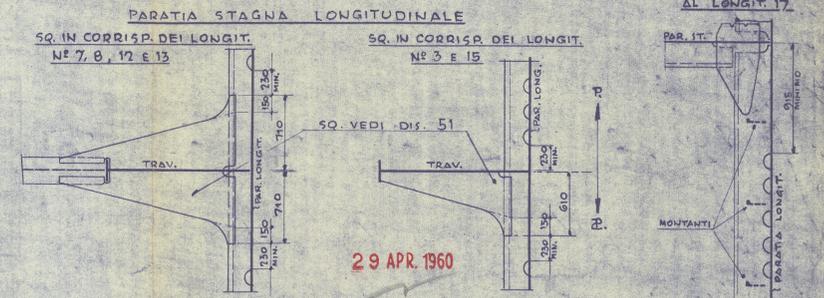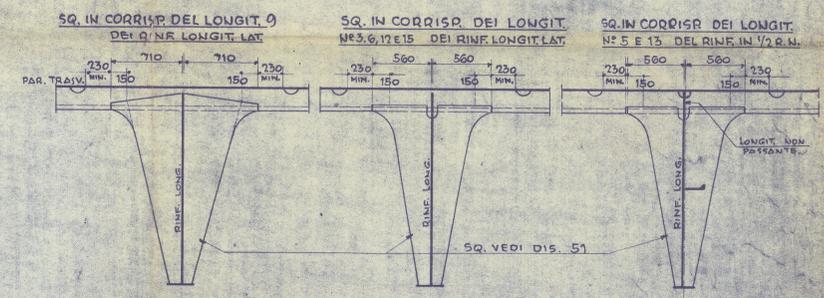


29 APR. 1960

PIANO APPROVATO DALL'ARMATORE IN DATA: 12-5-1956
PIANO APPROVATO DAL LLOYD'S REGISTER IN DATA: 29-3-1956

SEZIONE MAESTRA ANQUILLA E PARAMZZIALE CENTRALE E RINFORZI LONGIT. LATERALI VEDI DIS. N° 51.

DIMENSIONI:
LUNGHEZZA FRA LE PERPENDICOLARI 660 - 0" - 201.161 M.
LARGHEZZA MASSIMA 90 - 0" - 27.432 M.
ALTEZZA IN FIANCO AL PONTE DI COPERTA 47 - 0" - 14.325 M.
IMMERSIONE 36 - 0" - 10.973 M.

PARTIC. INTAGLI AI LONGIT. 1 E 17

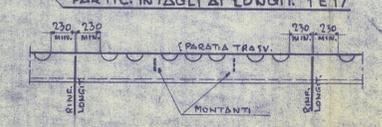

(X RICAVATO DA PROFILO . HOLLAND' 11 220.11
(- RICAVATO DA PROFILO . HOLLAND' 11 200.12

GENNAIO 1956
VIGNINI
ING. PANTORINI

CANTIERI MARITIMI S. CARLO

PARATIA STAGNA
(SEZIONE MAESTRA)


1839-1840-1841, 1849

62

012861-012867-0032

S/T "Esso" Dublin. 
C. R. D. A. - Yard N. 1849
Trieste 1st Entry Report N. 15215
MIDSHIP SECTION (OILTIGHT BULKHEAD)
'AS BUILT'

THIS PLAN HAS BEEN VERIFIED WITH THE APPROVED PLANS AND INCLUDES ANY MODIFICATIONS AND/OR ADDITIONS TO THE ORIGINAL APPROVED ARRANGEMENTS MADE DURING CONSTRUCTION WHICH HAVE BEEN APPROVED LOCALLY AS BEING IN ACCORDANCE WITH OR BY STANDARD EQUIVALENT TO RULE REQUIREMENTS.

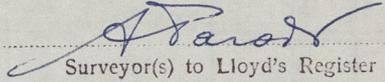Signature 
Surveyor(s) to Lloyd's Register of Shipping

Date *26th June 1960*

RECORDS DEPT.,
LONDON.



© 2021

Lloyd's Register
Foundation

012861-012867-0032