



COSTOLA RINFORZATA

Vista da Poppa

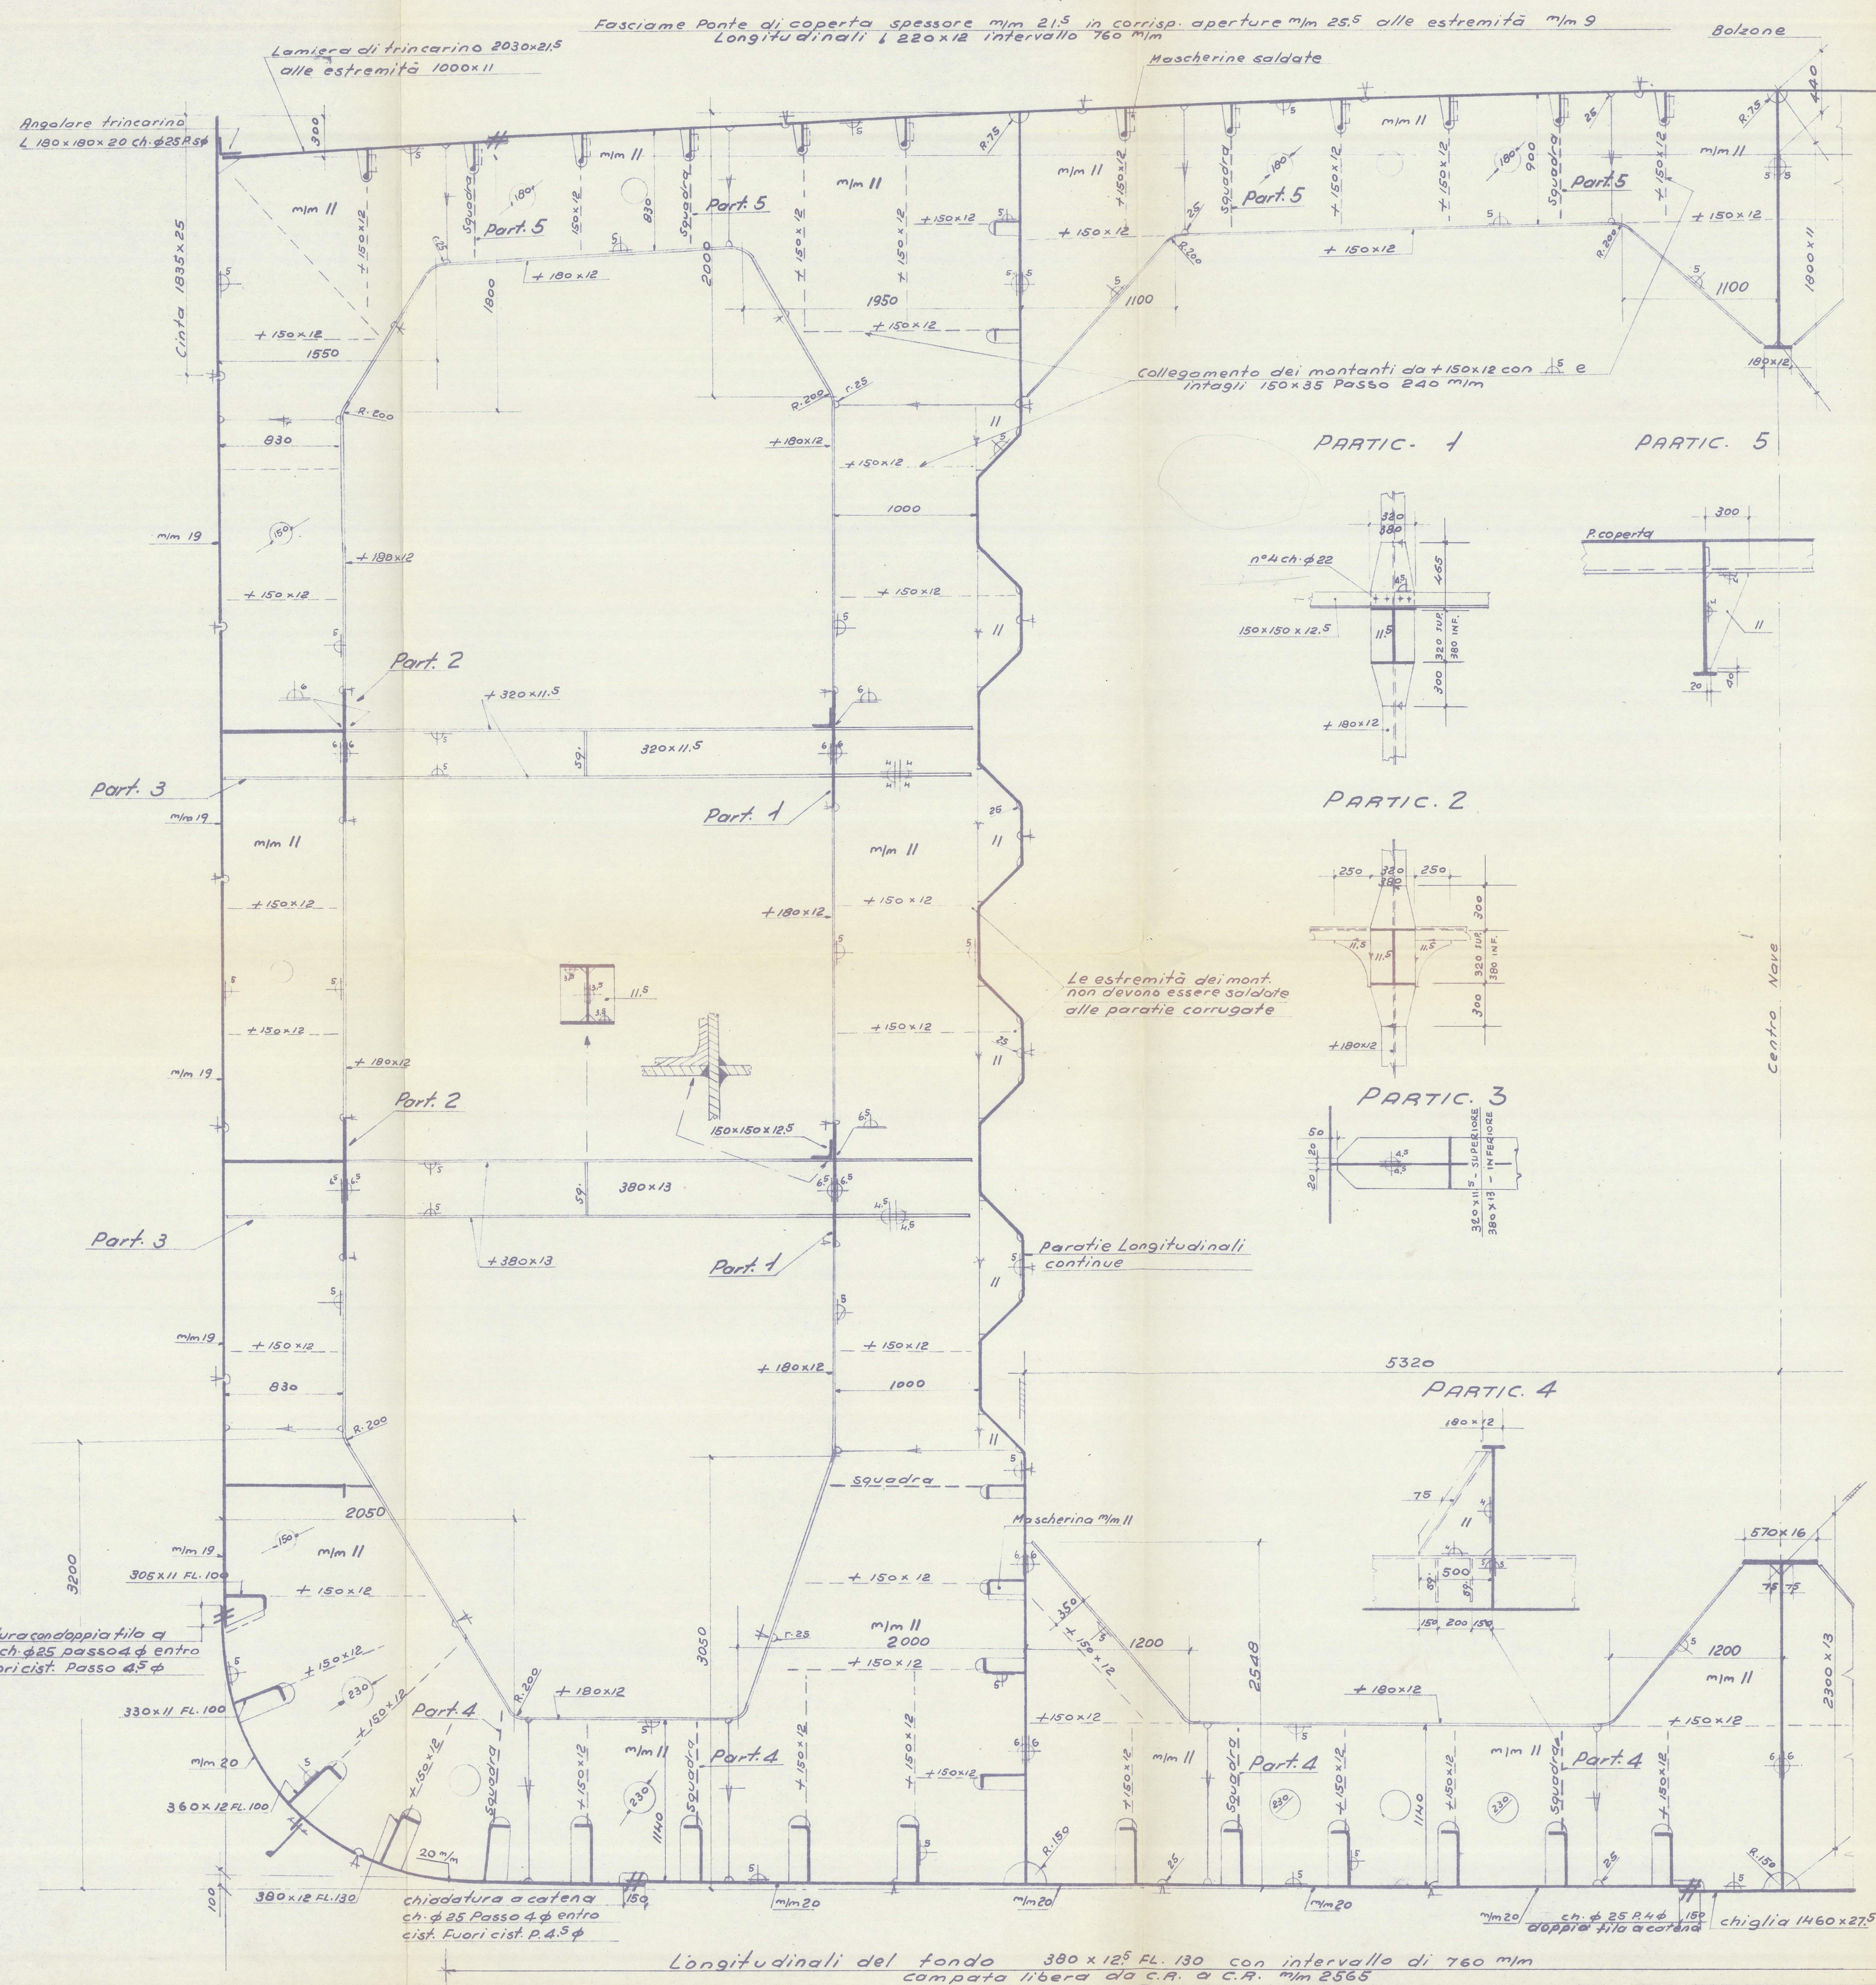

COSTOLA COMUNE

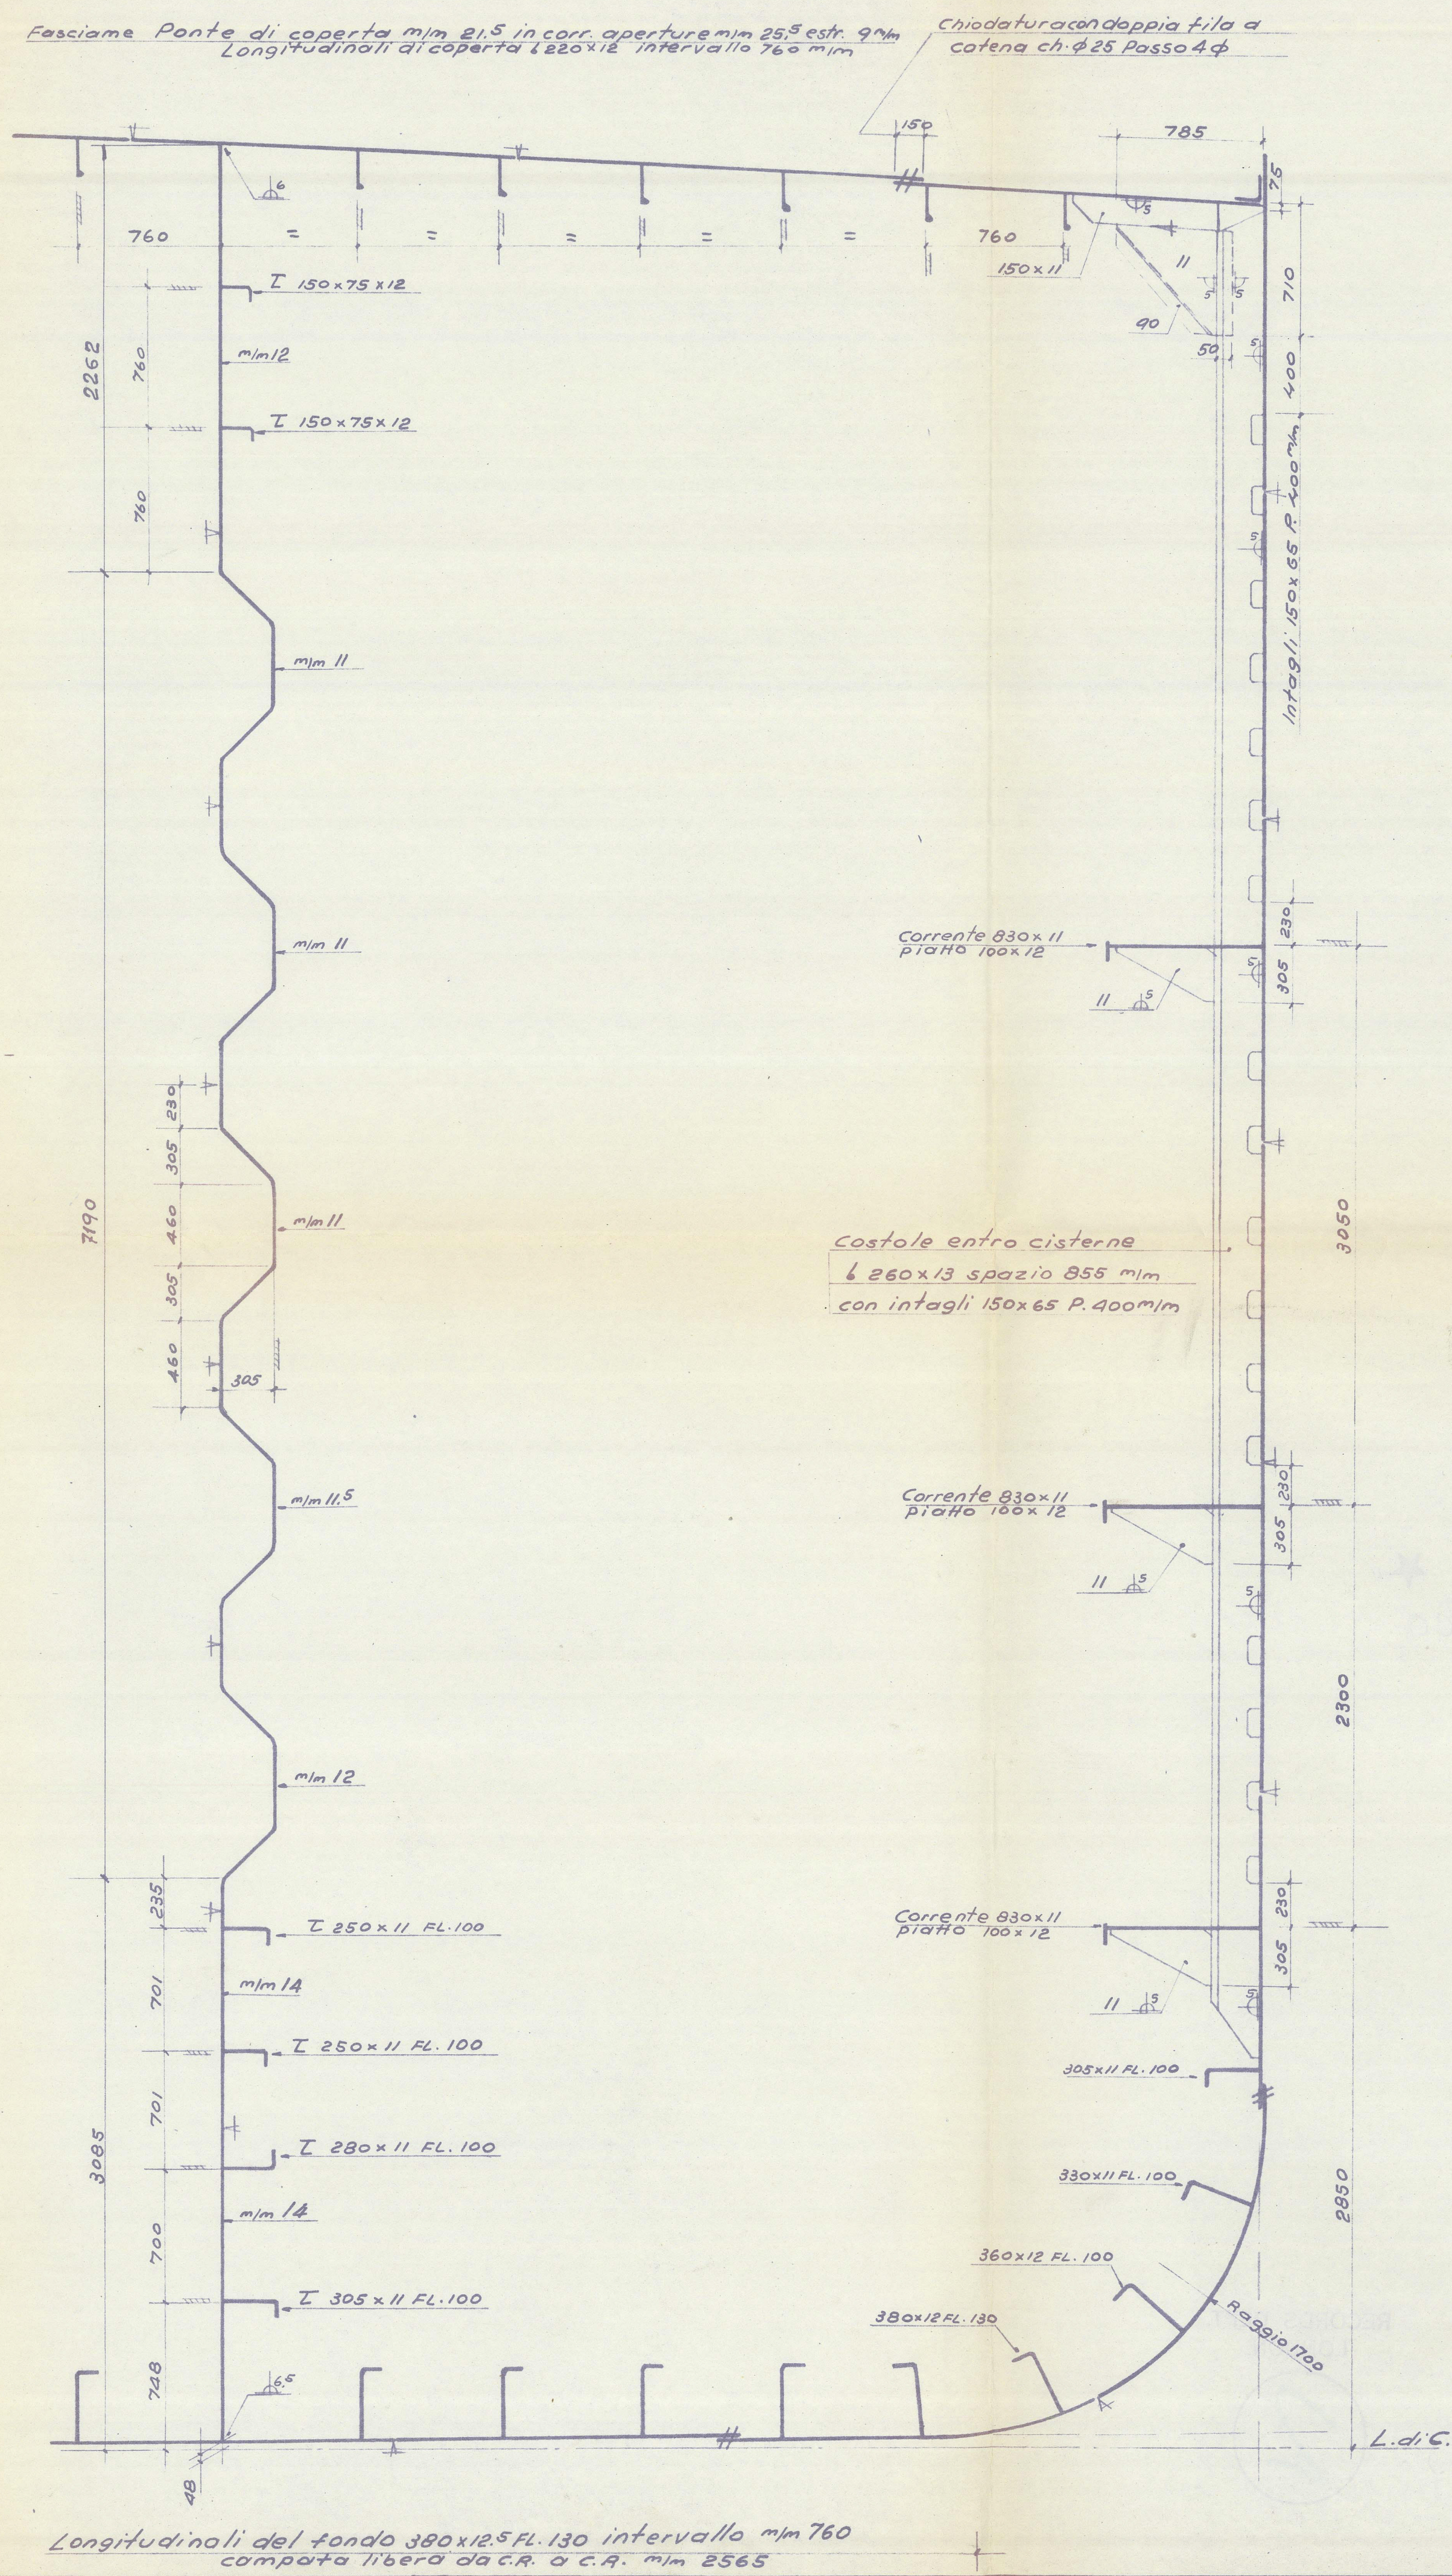

DIMENSIONI

LUNGHEZZA FRA LE PERPENDICOLARI MT. 160
LARGHEZZA MASSIMA FUORI OSSATURA " 21,94
ALTEZZA AL FIANCO AL P. COPERTA " 12,20


CLASSE + 100-A-1 DEL LLOYD'S REGISTER

CLASSE 100-A-1 MARCA ★ DEL RINA


APPROVATO DAL L.R. IN DATA 6-4-1956

APPROVATO DAL RINA IN DATA 11-2-1957

LONGITUDINALI P. DI COPERTA

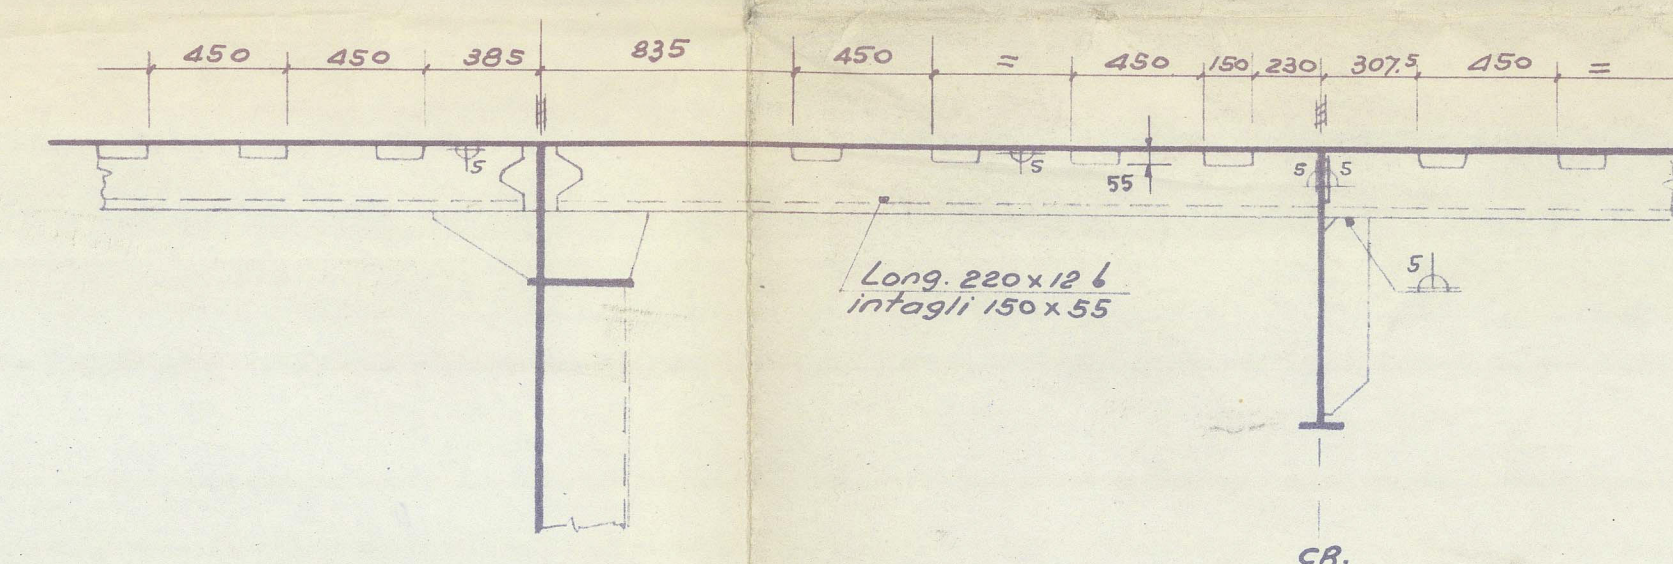

LONGITUDINALI DEL FONDO

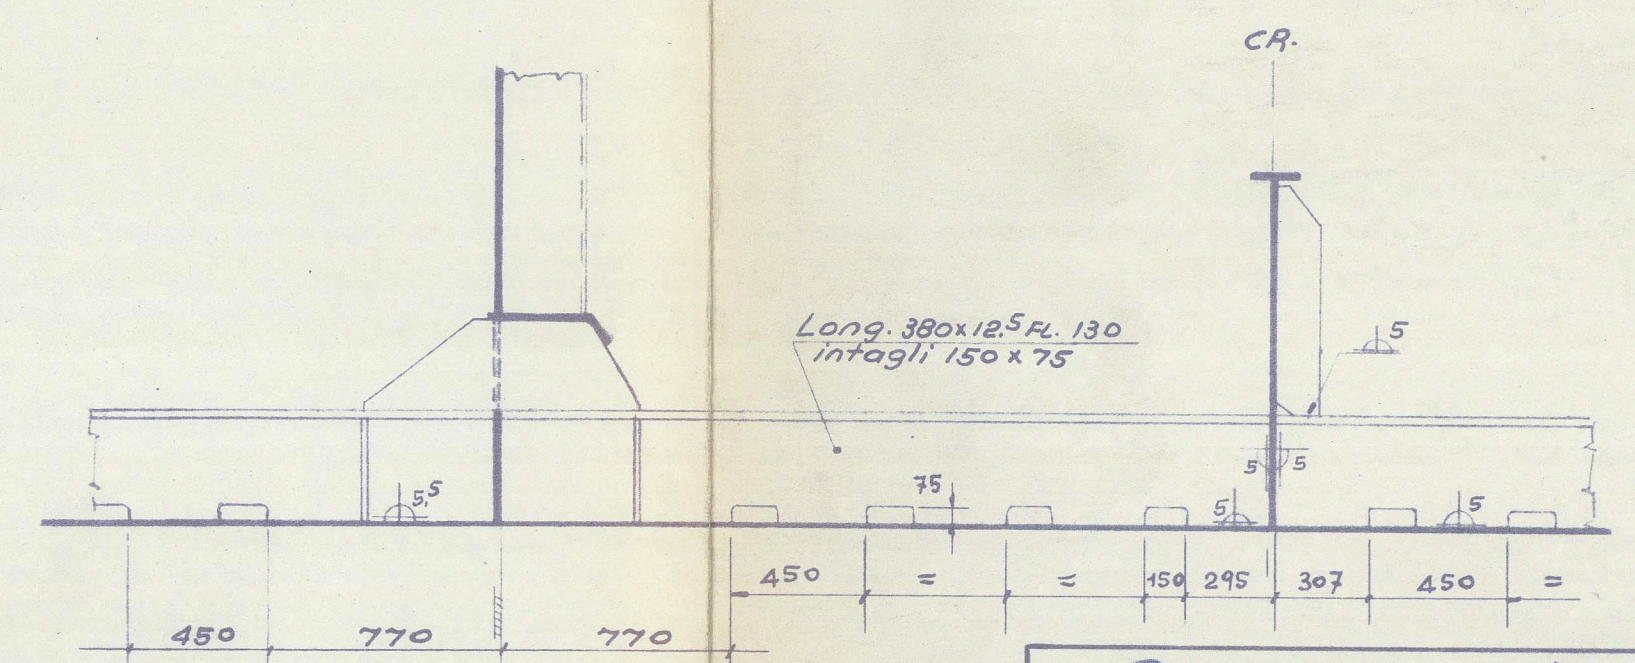

CANTIERE NAVALE BREDA
VENICE
Yard No. 308
M/C. GIOVANNELLA D'AMICO
MARINELLA D'AMICO
SEZIONE MAESTRA
MIDSHIP SECTION
AS BUILT

013002-013001-0068

MESTRE RPT. N° 0308

39765
Lloyd's Register
Foundation

"
★"
MARINELLA D'AMICO

RECORDS DEPT.
LONDON.

Midship Section
(as built).

2

© 2021



Lloyd's Register
Foundation

013002-013007-0068