

LEADING PARTICULARS	FŐMÉRTEK
Length overall	Teljes hossz 28,400 m
Length between perpendiculars	Hossz a függőleges között 26,000 "
Breadth moulded	Szélesség a főbordán 6,50 "
Depth moulded	Oldalmagasság 5,50 "
Draft max	Maximális merülés 5,00 m
freshwater tank	Édesvíztartály tartóalma 6,00 tonna
fuel oil tank	Üzemanyag-tartály tartóalma 14,00 tonna
Speed	Sebesség 11 csomó (kn)
Main engine	Főgépjelöltés 800 BHP
Ballast pull	Vandór statikus 10 tonna


Megjegyzés!  
A regisztrári jóváhagyásnak megfelelően a sarkok a nyílások lekerekítve készülnek.  
Note!  
According to the approved drawing, the corner of openings are to be rounded.

Sizes are to be paid in mm.  
A méretek mm-ben vannak megadva.

LLOYD'S REGISTER OF SHIPPING  
GENOA  
APPROVED: 29. 10. 60.

Spacing 533 mm.  
Bordaszélesség 533 mm.

L.R. note: Height of the doorsteps are to be increased up to 670 mm!  
Az ajtók küszöbmagasságát 670 mm-re kell növelni!

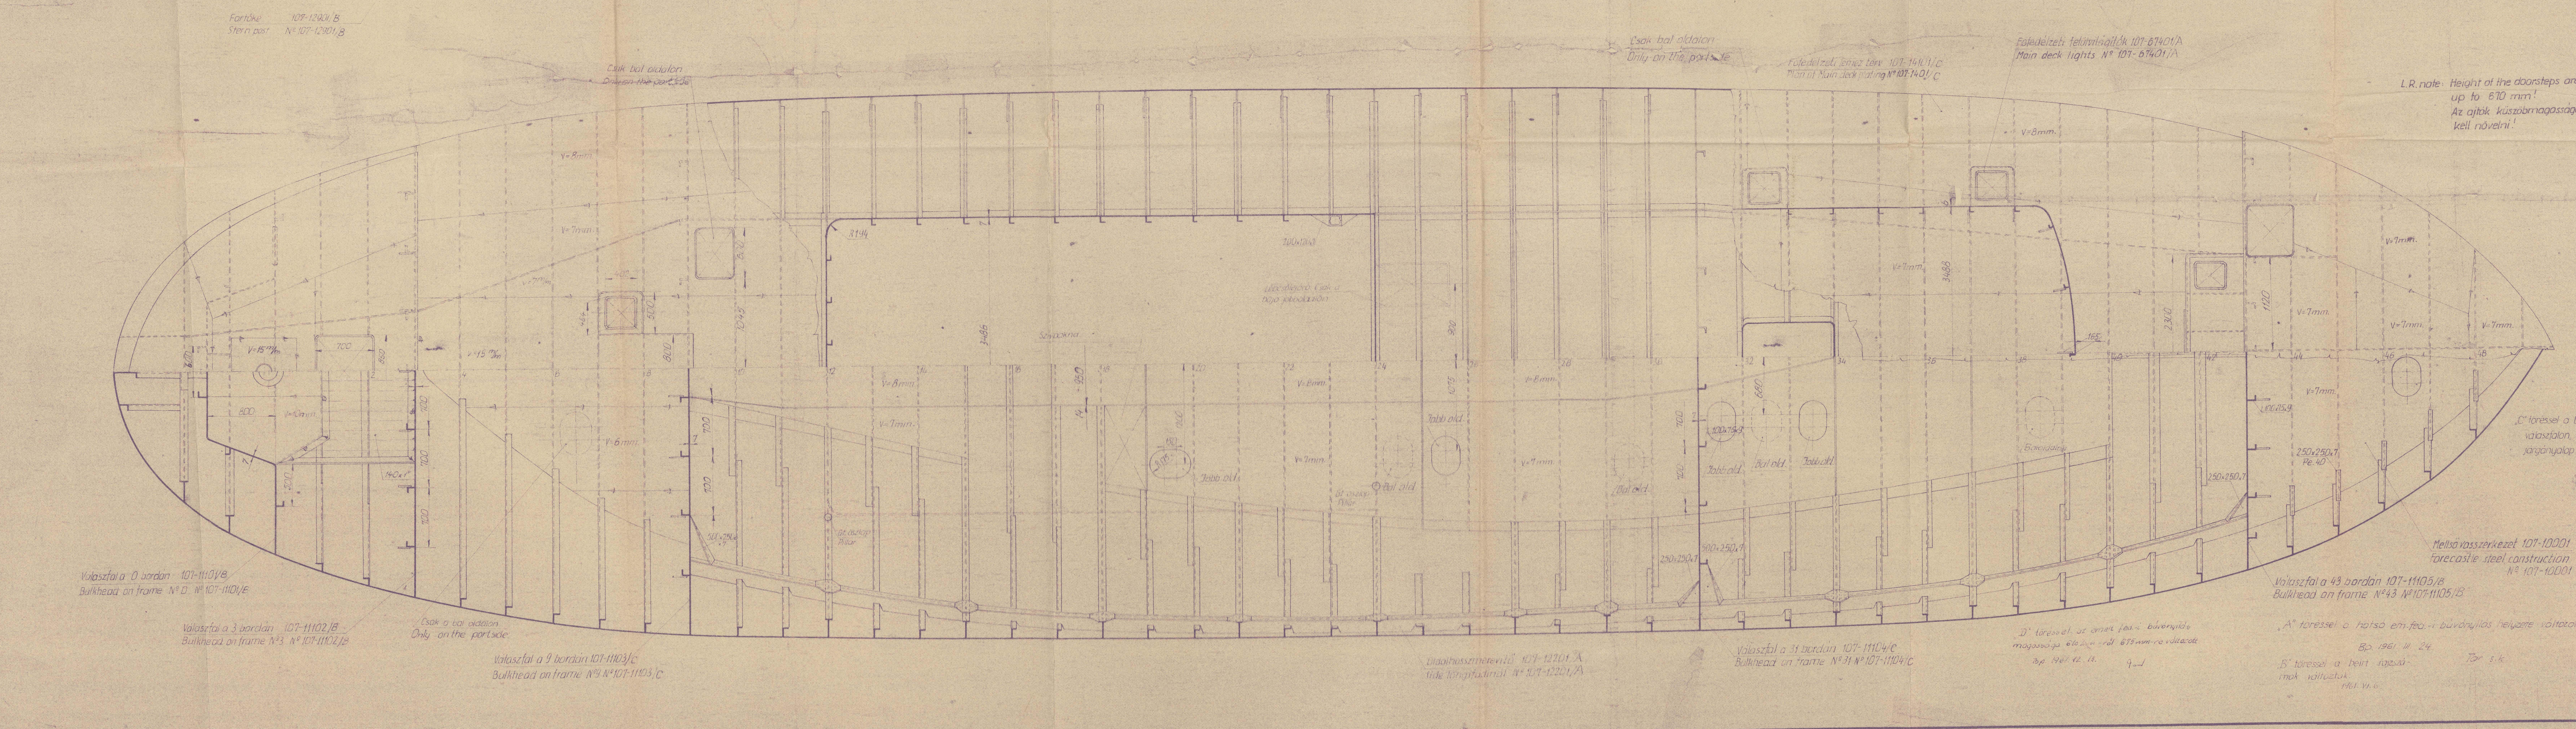


8	Yllars Osztópók	16	Balasztank deck and stiffen Balasztank fedél és merevítő
7	Deck girder Fedélzeti ház merevítő	15	Építőnk Engine casing
6	Side stringer Oldalmerevítő	14	Főgépalap Main engine seating
5	Felsőmerőcs Side girder Centre girder Felsőmerőcs	13	Válaszfalmer Bulkhead stiffeners
4	Fedélzet a gép- akna mellett Deck beam at engine casing	12	Görény Keel
3	Fedélzet a gép- akna mellett Deck beam at engine casing	11	Kettőslenek Double bottom
2	Keretborda Web frame	10	Felsőmerőcs Stern frame
1	Borda Frame	9	Orriker Stern



Trieste Rpt N°  
15754

(2)


ABO EGELA 

Motor Tug "Abo Egela"  
Gheorgiu Dej Shipyard, Budapest,  
N° 1917

Profile & Deck  
as built

RECORDS DEPT.  
LONDON.

(4)

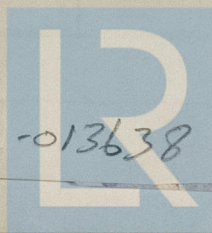

© 2021

013632 - 013638 - 0309  
Lloyd's Register  
Foundation