




Toiture timonerie

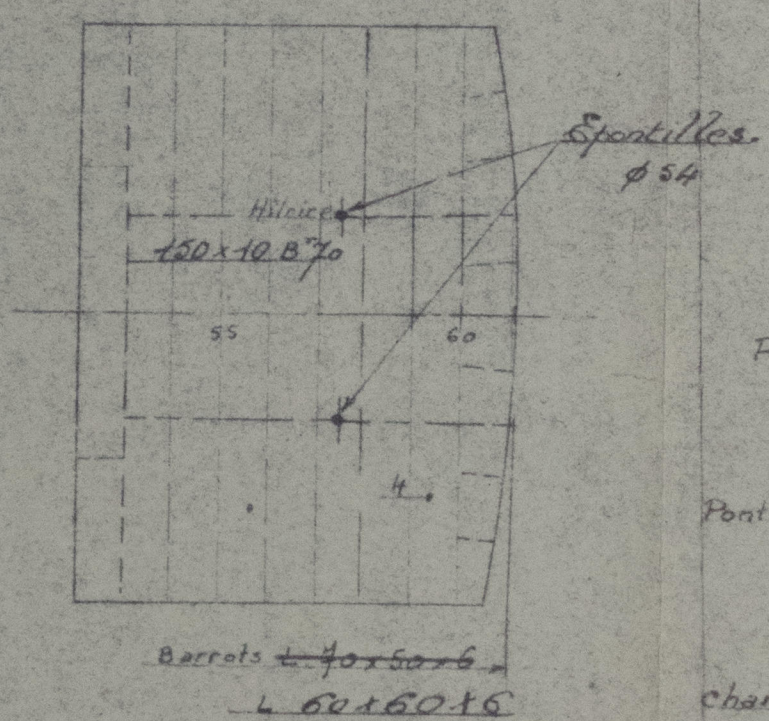


Passerelle

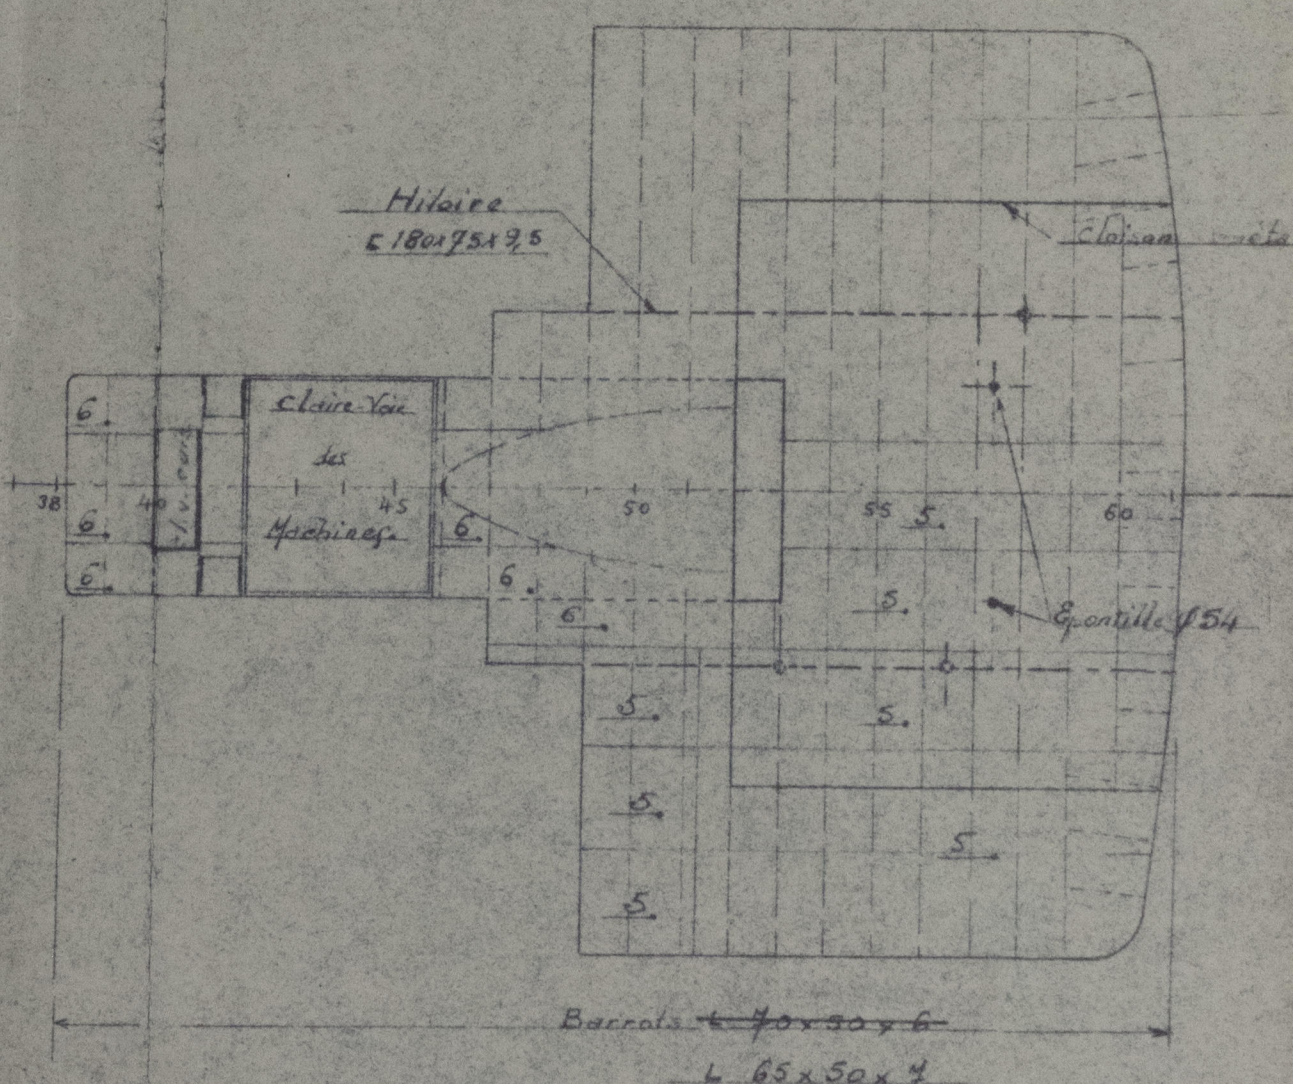


Pont des embarcations

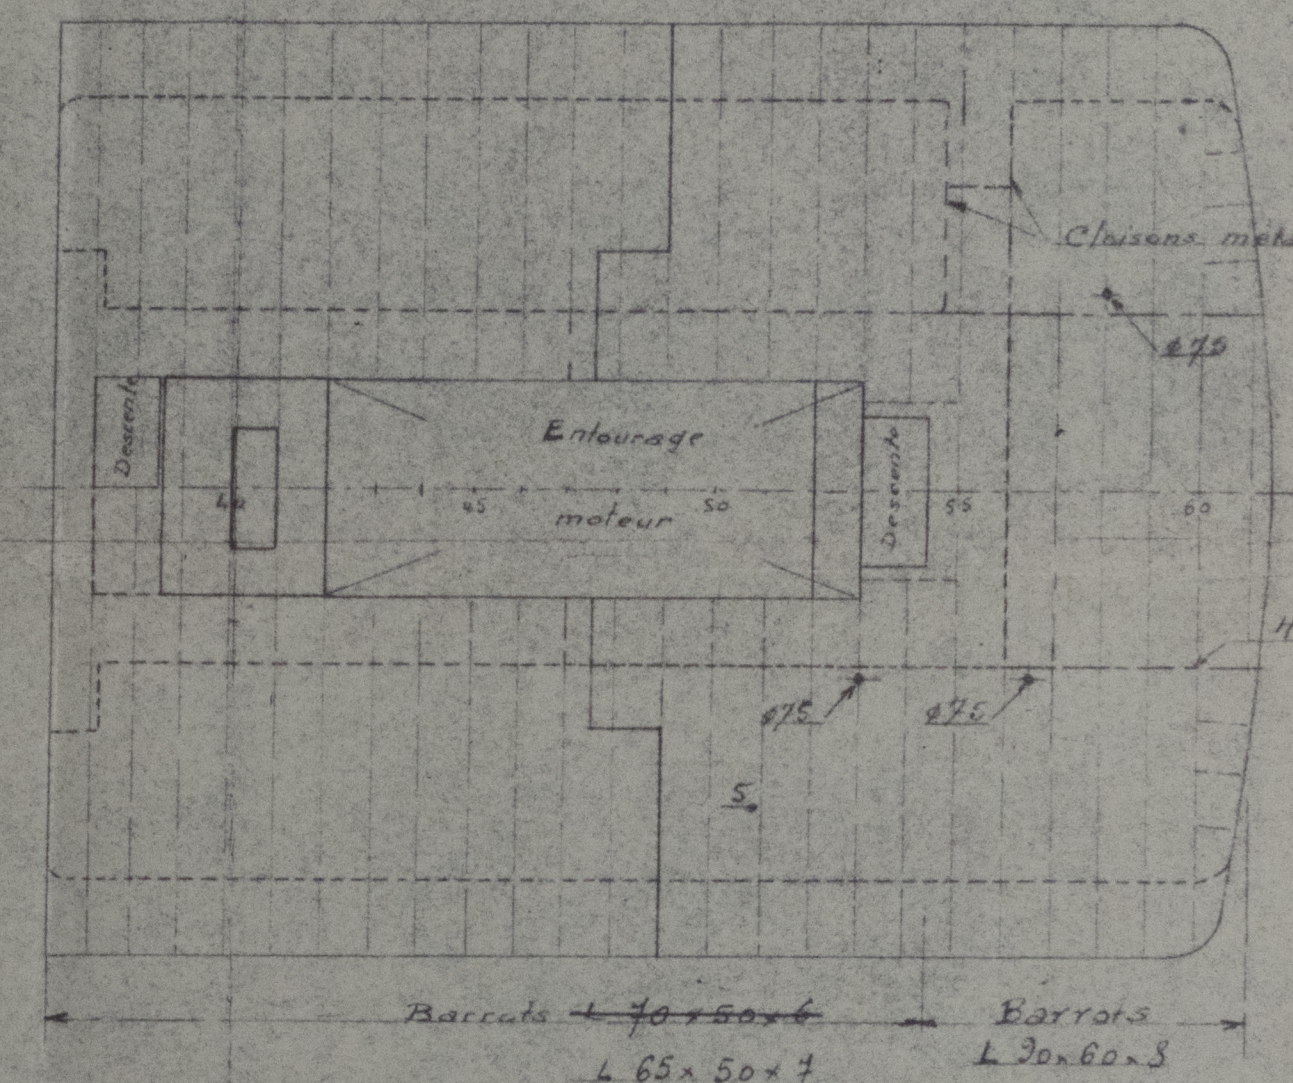



Cloison au 30

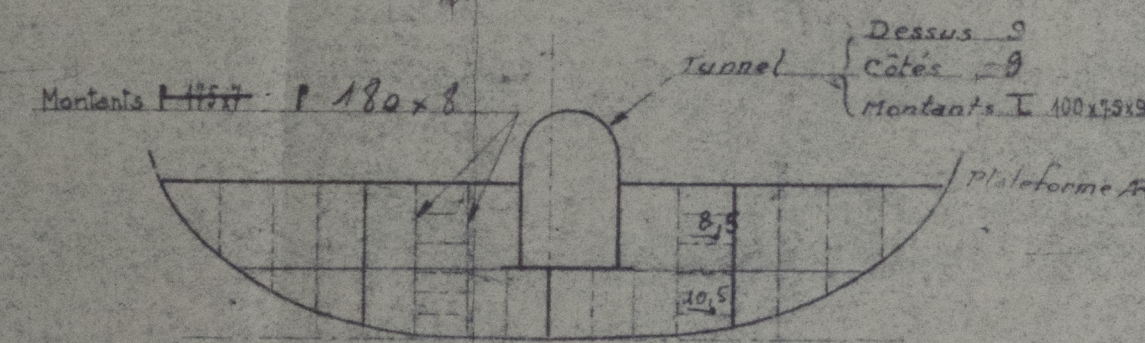


Plateforme R

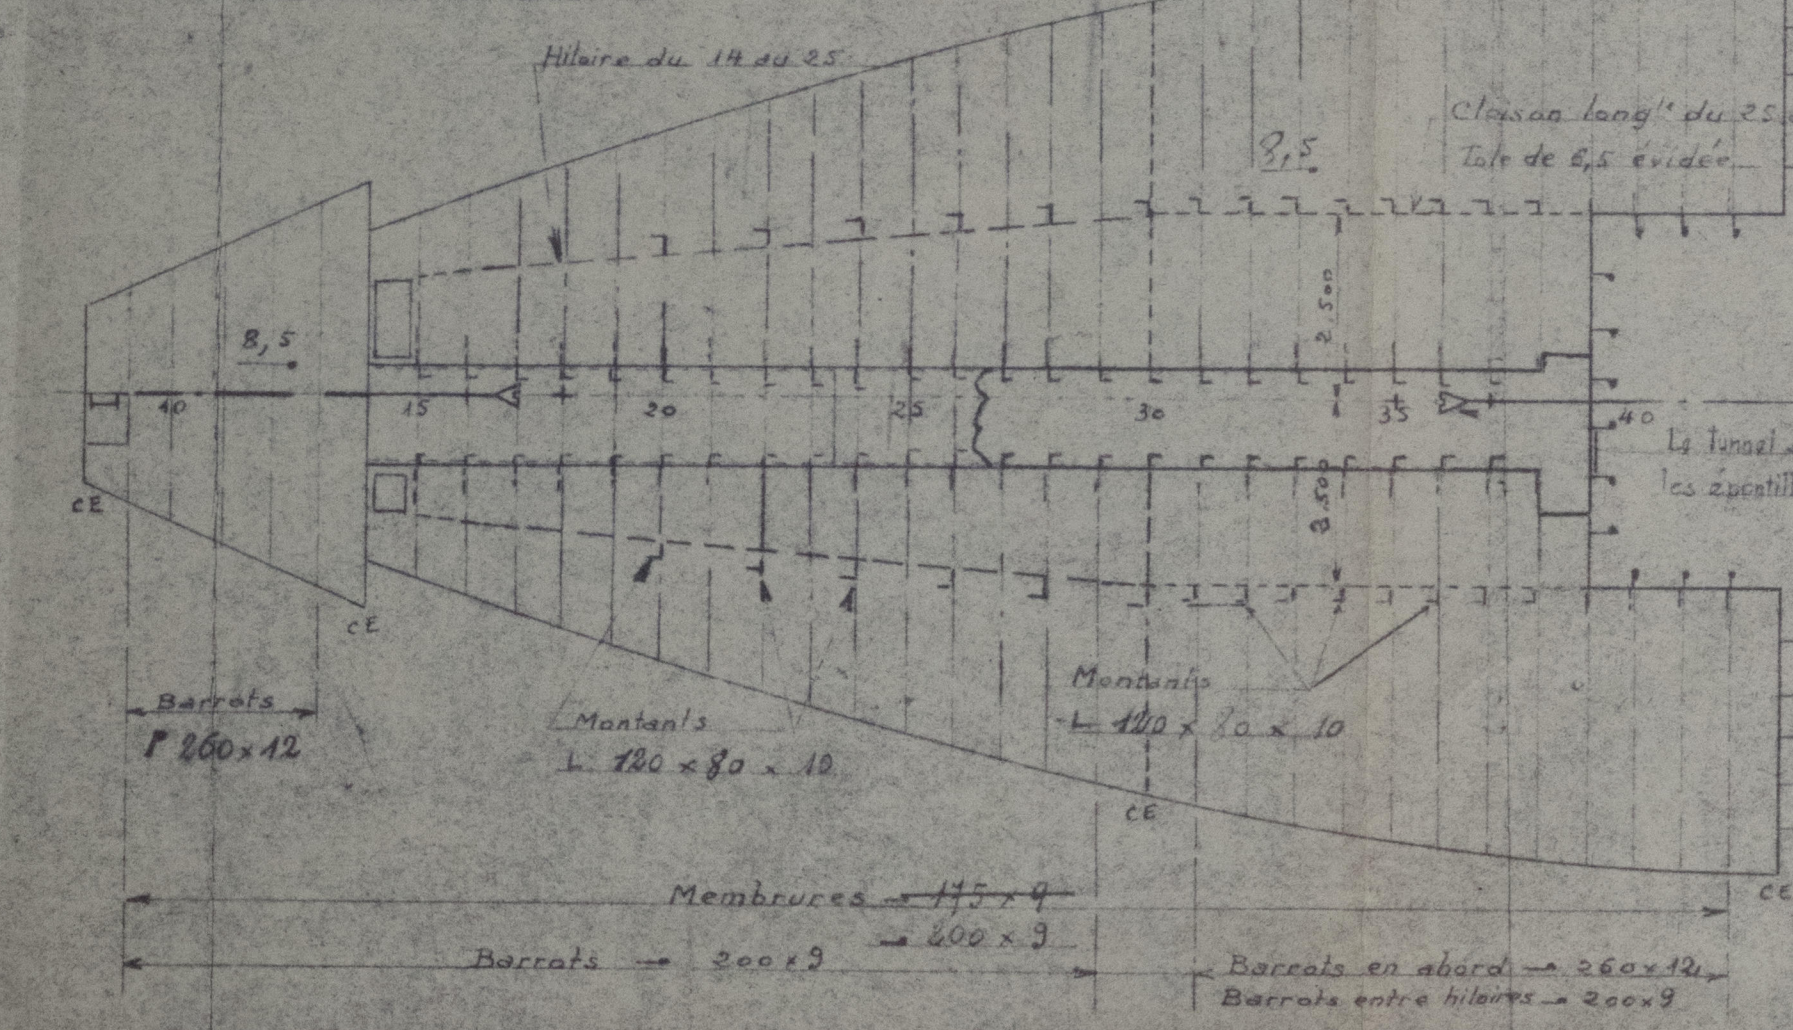

Coupe longitudinale

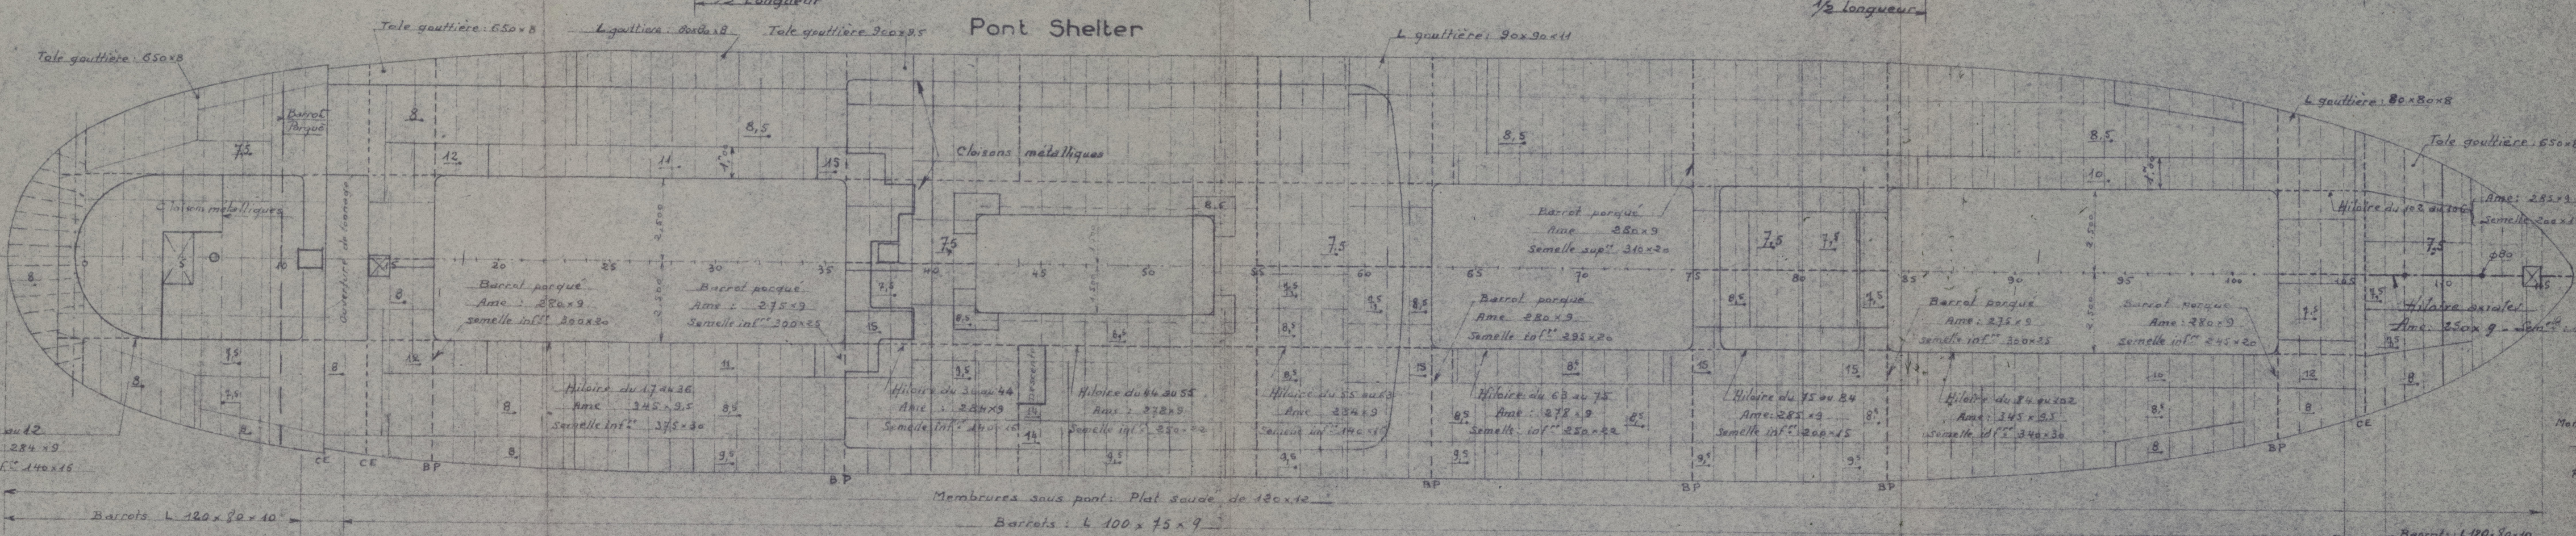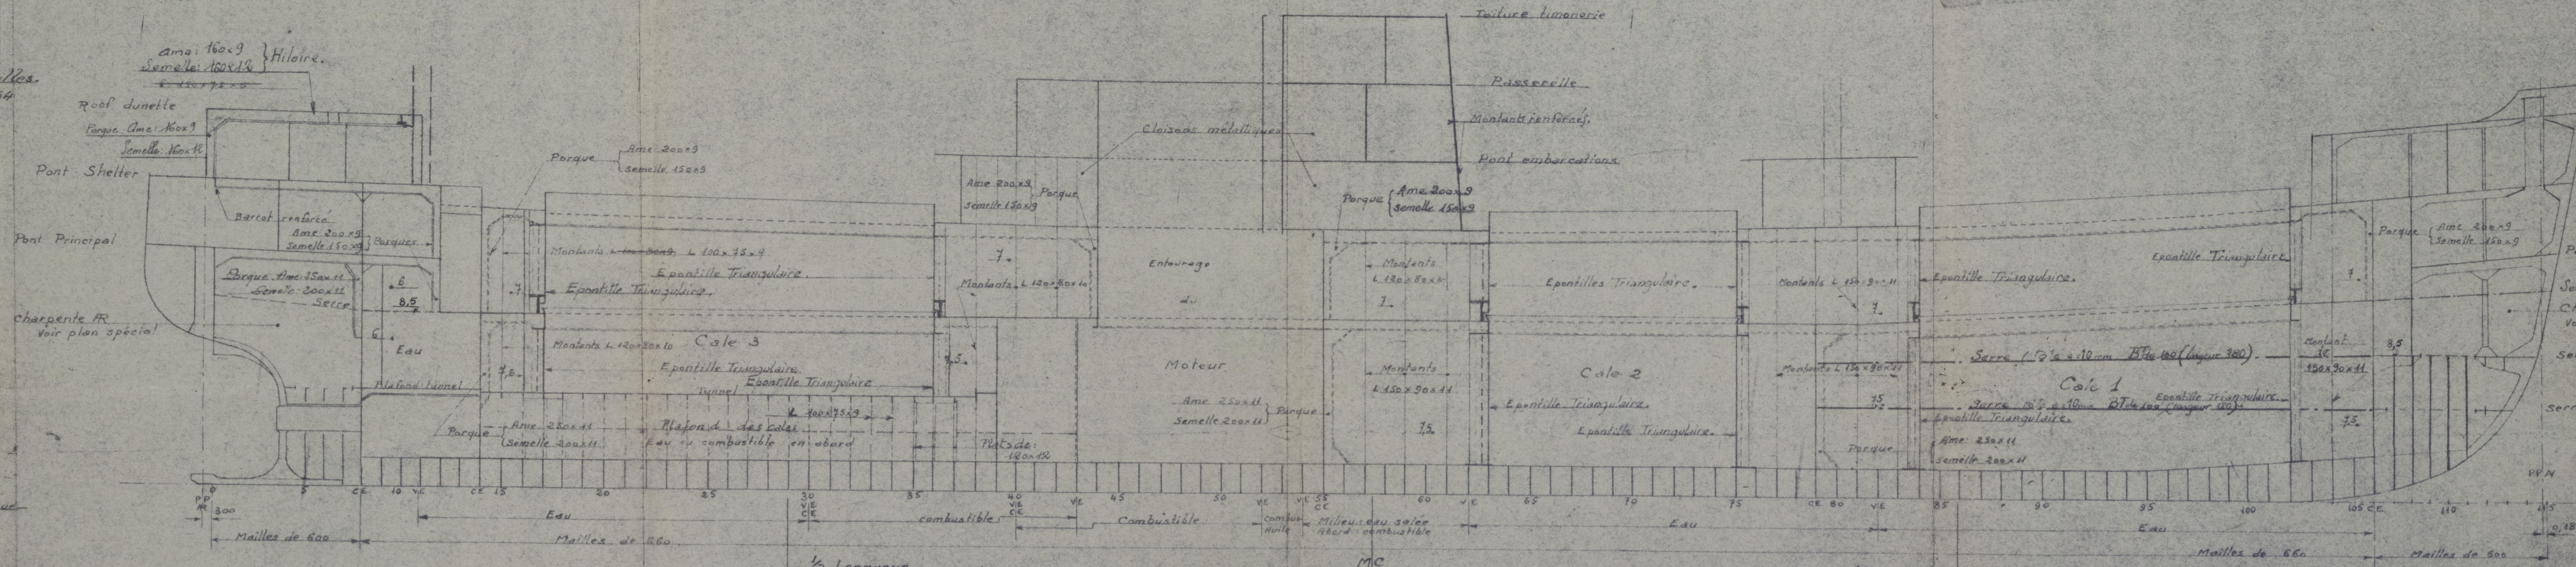


Pont principal

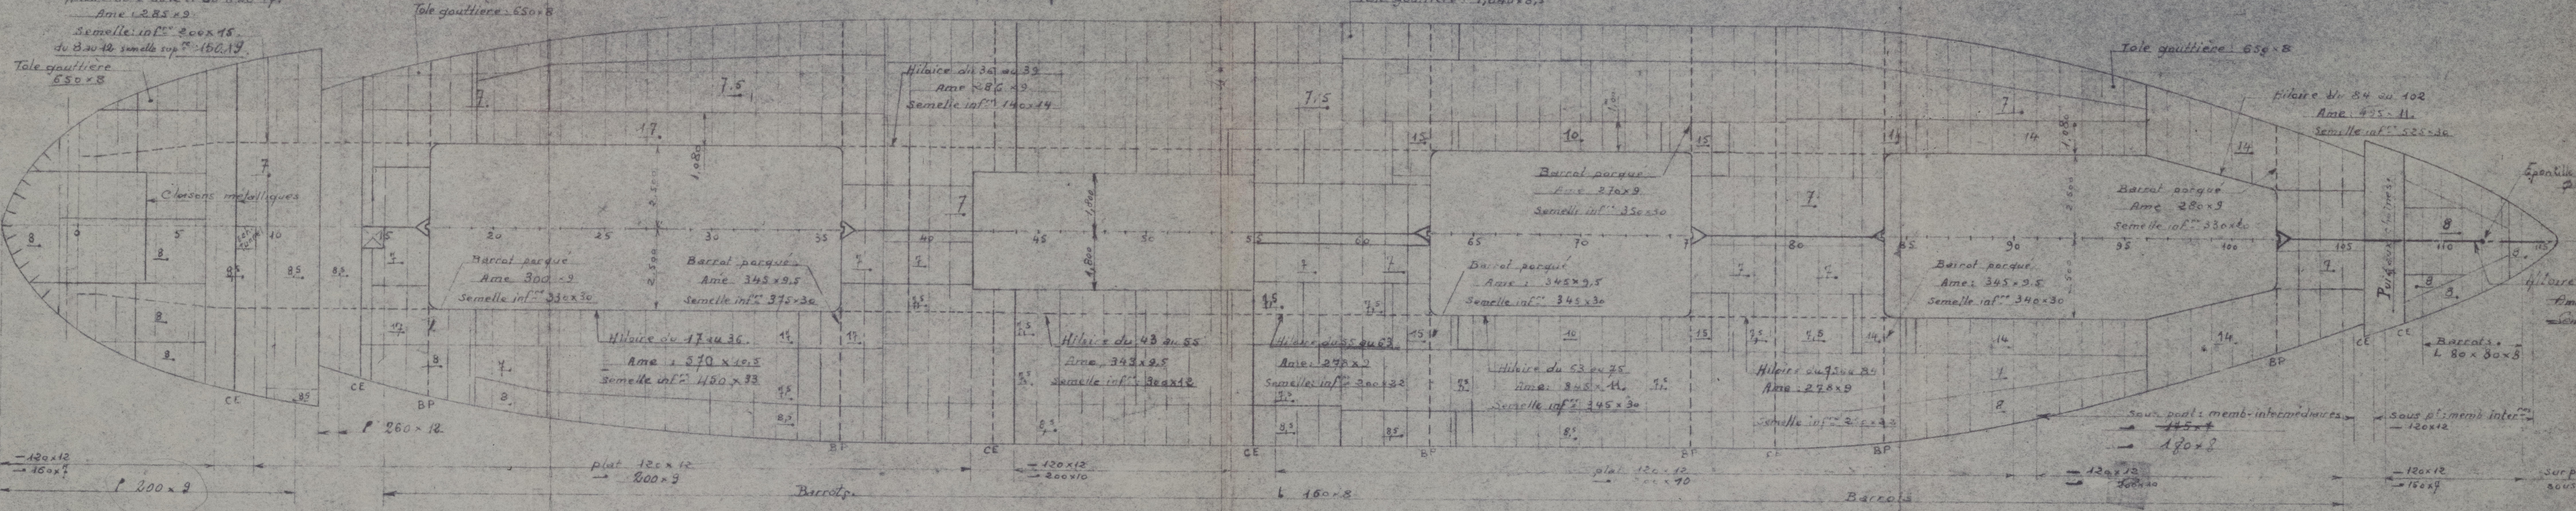


Water ballast




Teugue

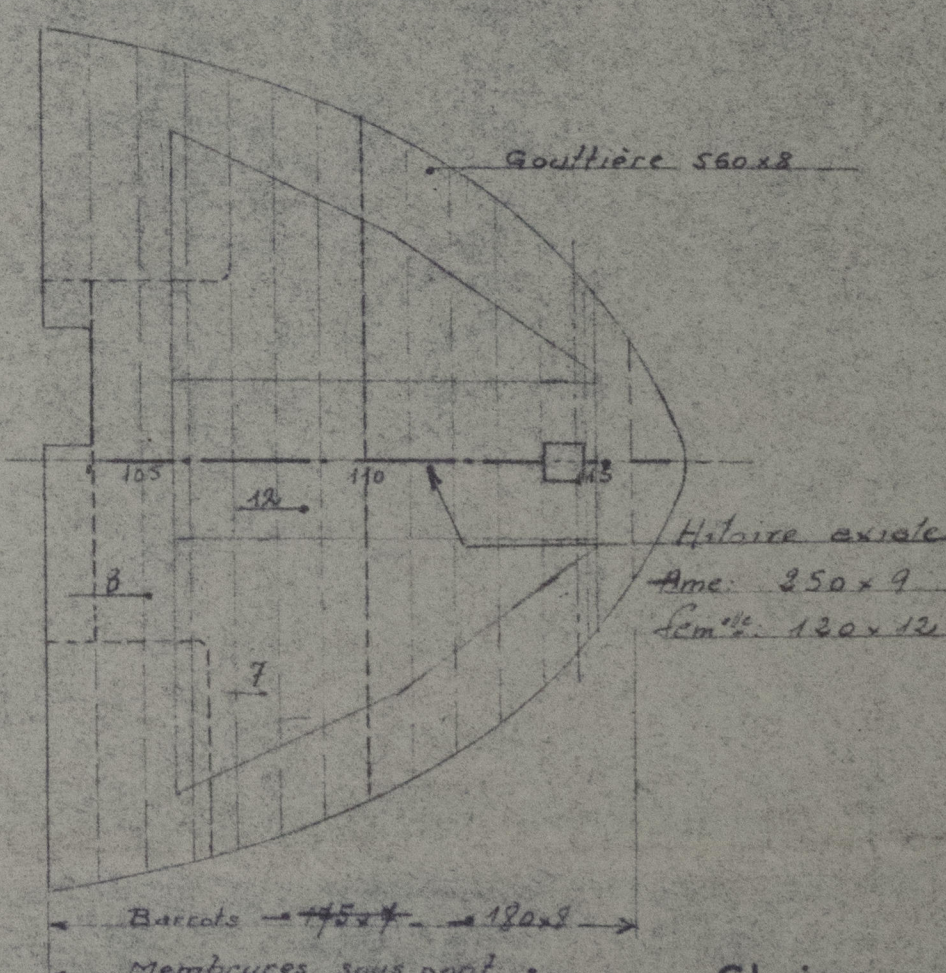


Cloison d'abordage

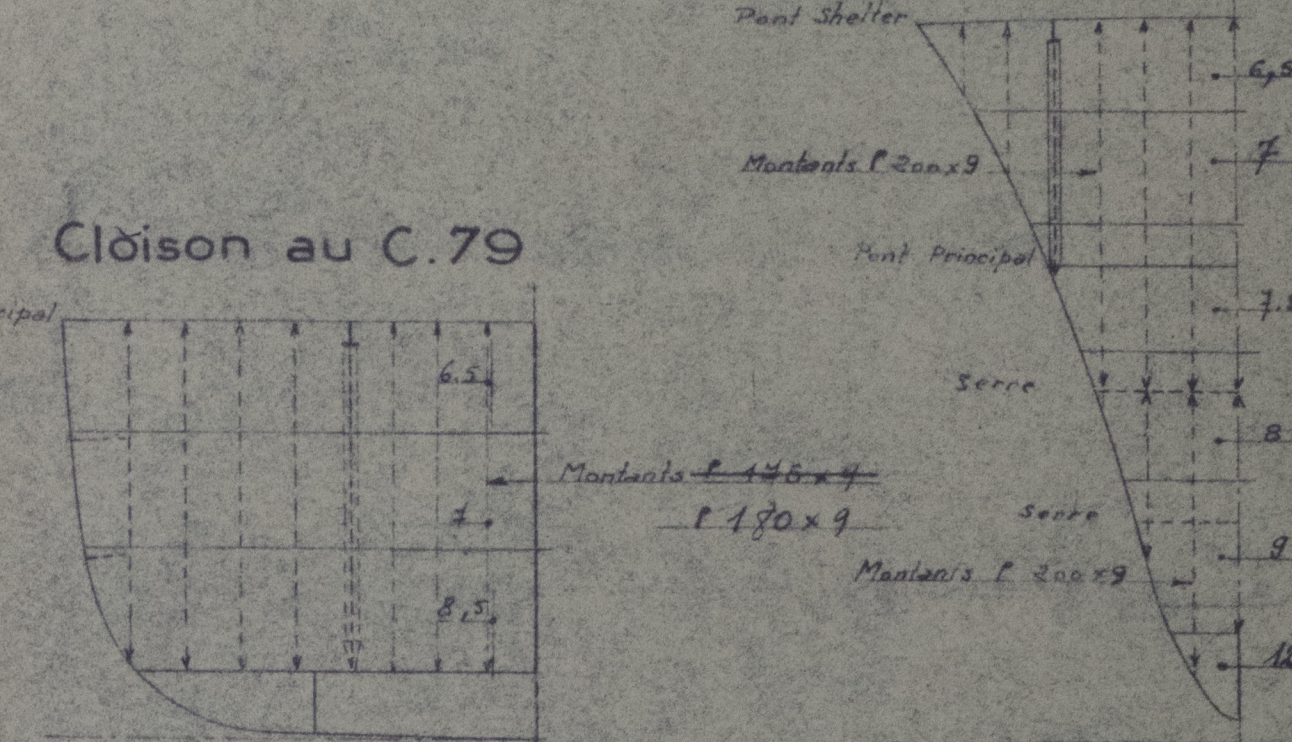


Cloison au 79

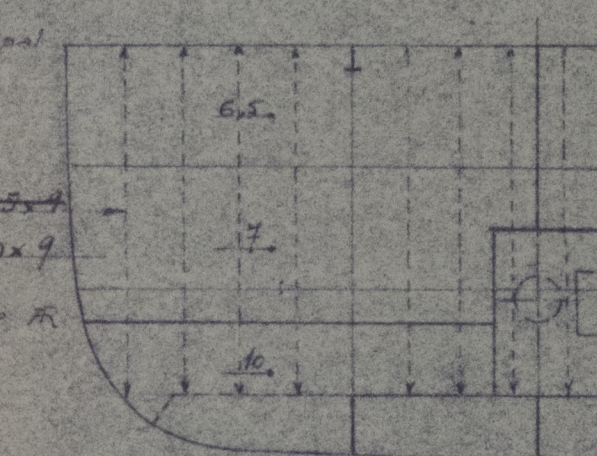


Cloison au 55

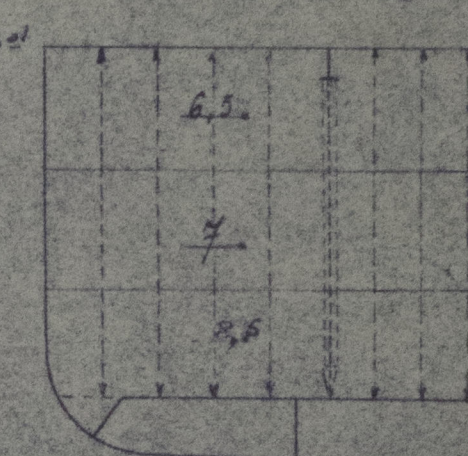


Cloison au 14

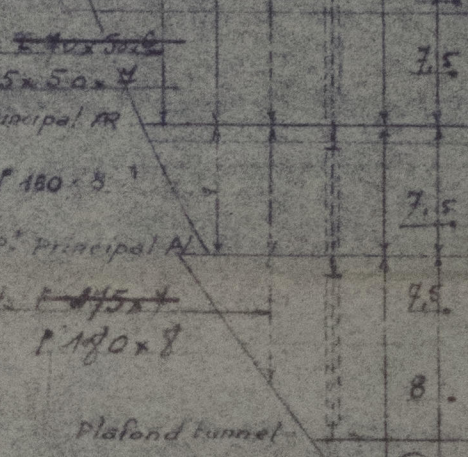

Cloison au 8

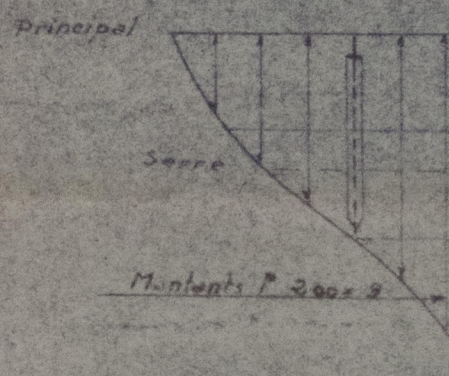

Cloison au 3

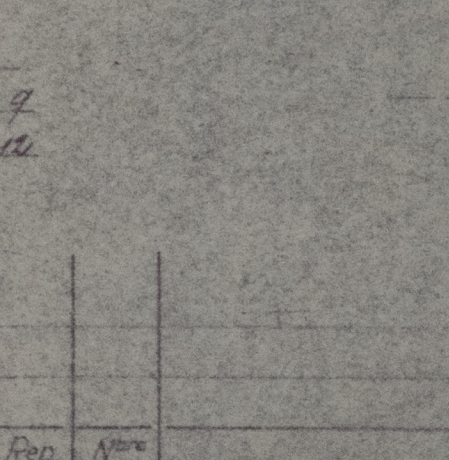

NOMENCLATURE

Designations	Quantités	Matériaux
Structure générale		
FORGES & CHANTIERS		
MEDITERRANEE		
CARGO DE 2400 T		

RECORDS DEPT.
LONDON.

3

✓ Zagora ★

Profile + Decks
(as built)



© 2021

Lloyd's Register
Foundation

013735-013739-0085