



A. Schot 47. Ingeleidt en bevestigd D.B. 7-10-34
 B. V.A. 2. Verplaatst op hoofddek entree 14-10-34
 C. Bijgevoerd volgens opgave van Lloyd 10-11-34
 D. Bijgevoerd volgens opgave van Lloyd 10-11-34


Stuurhutstijp

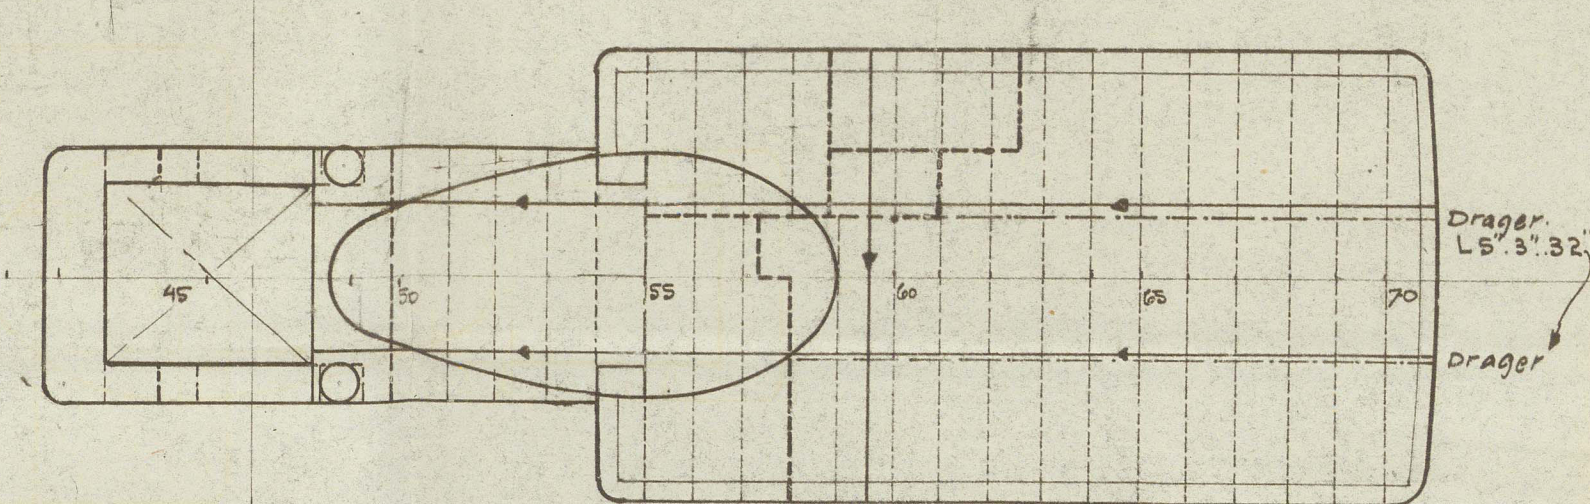


Kampanjedek

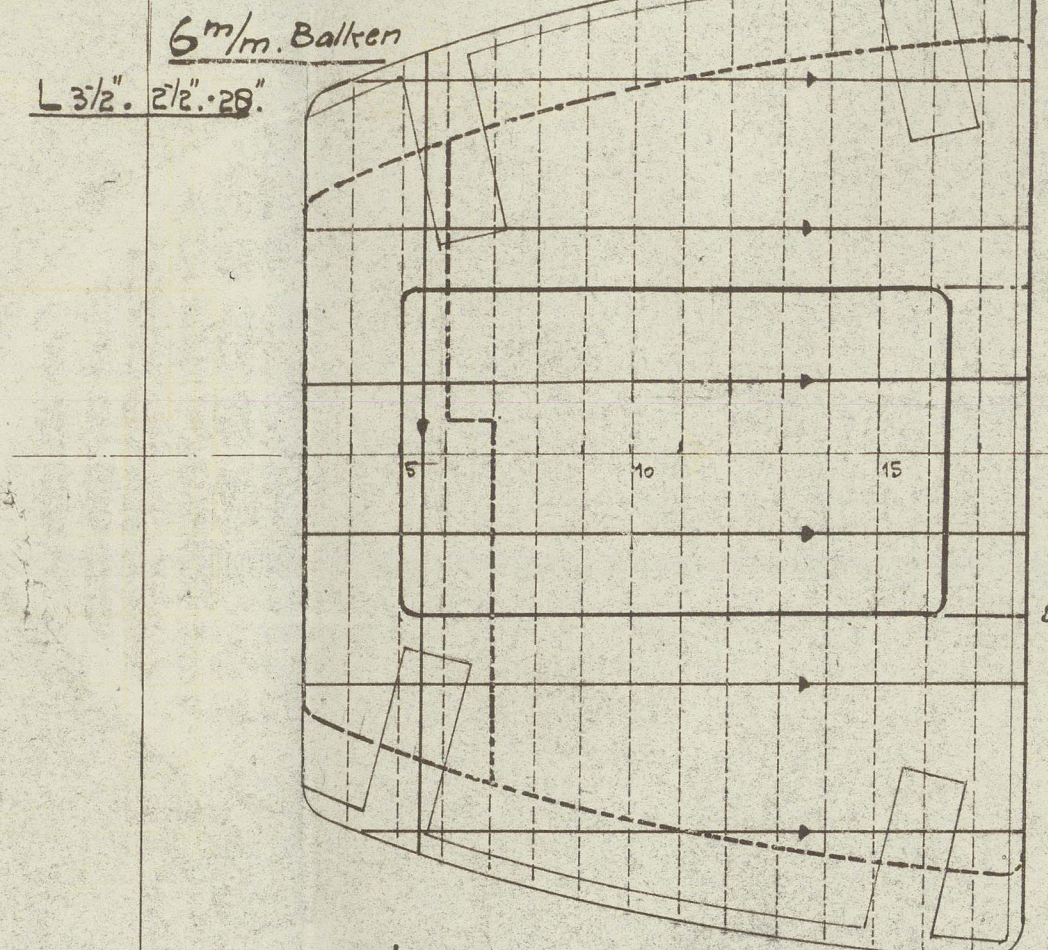


Tentidek

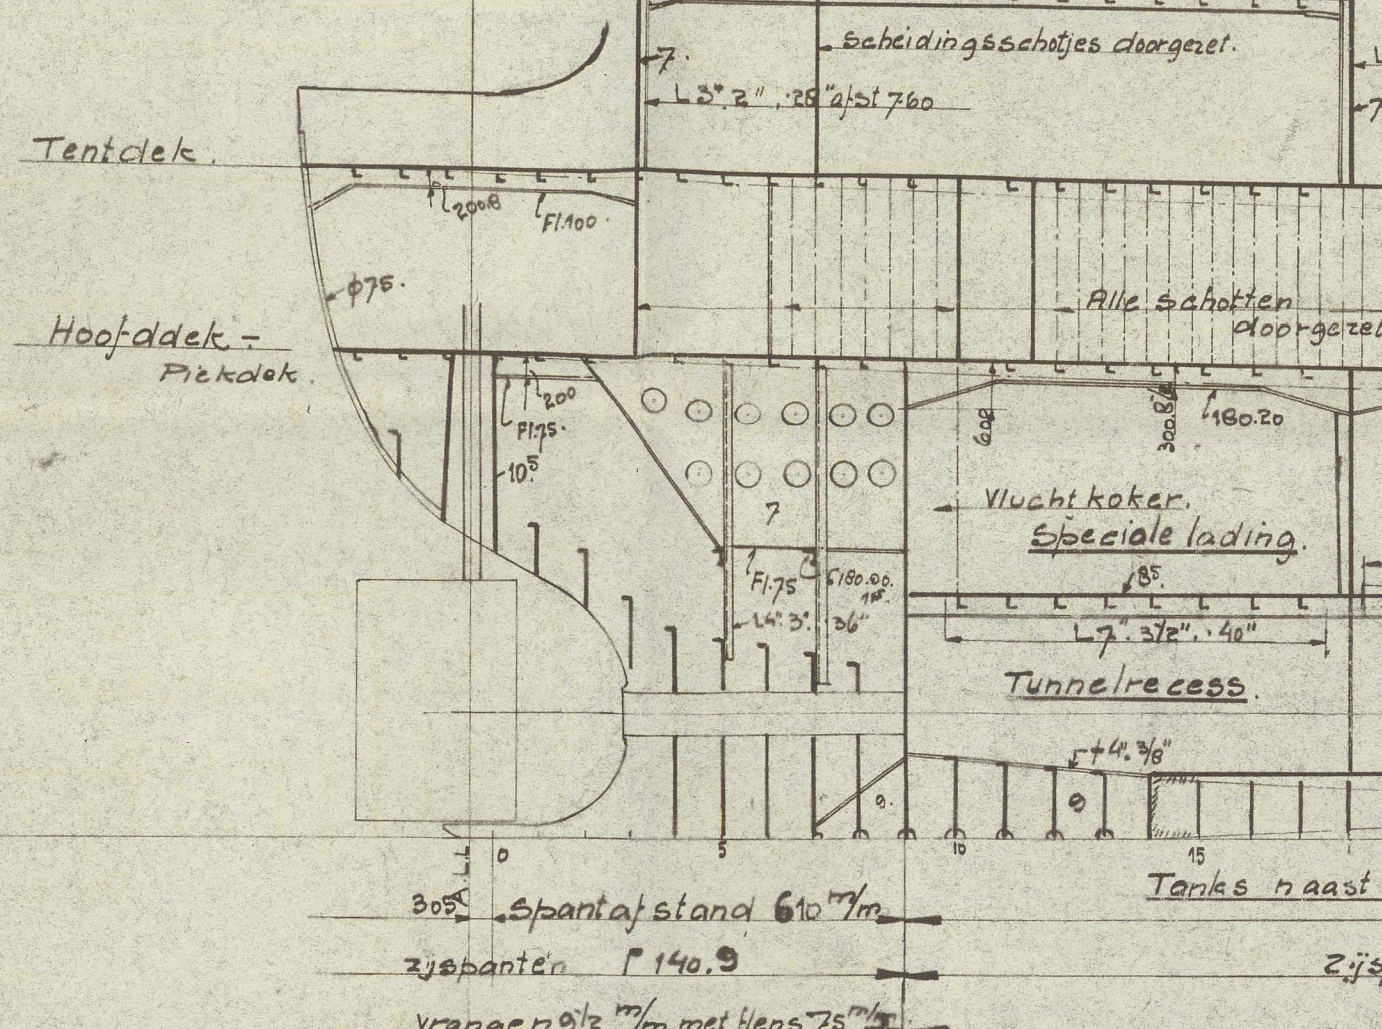


Brugdek

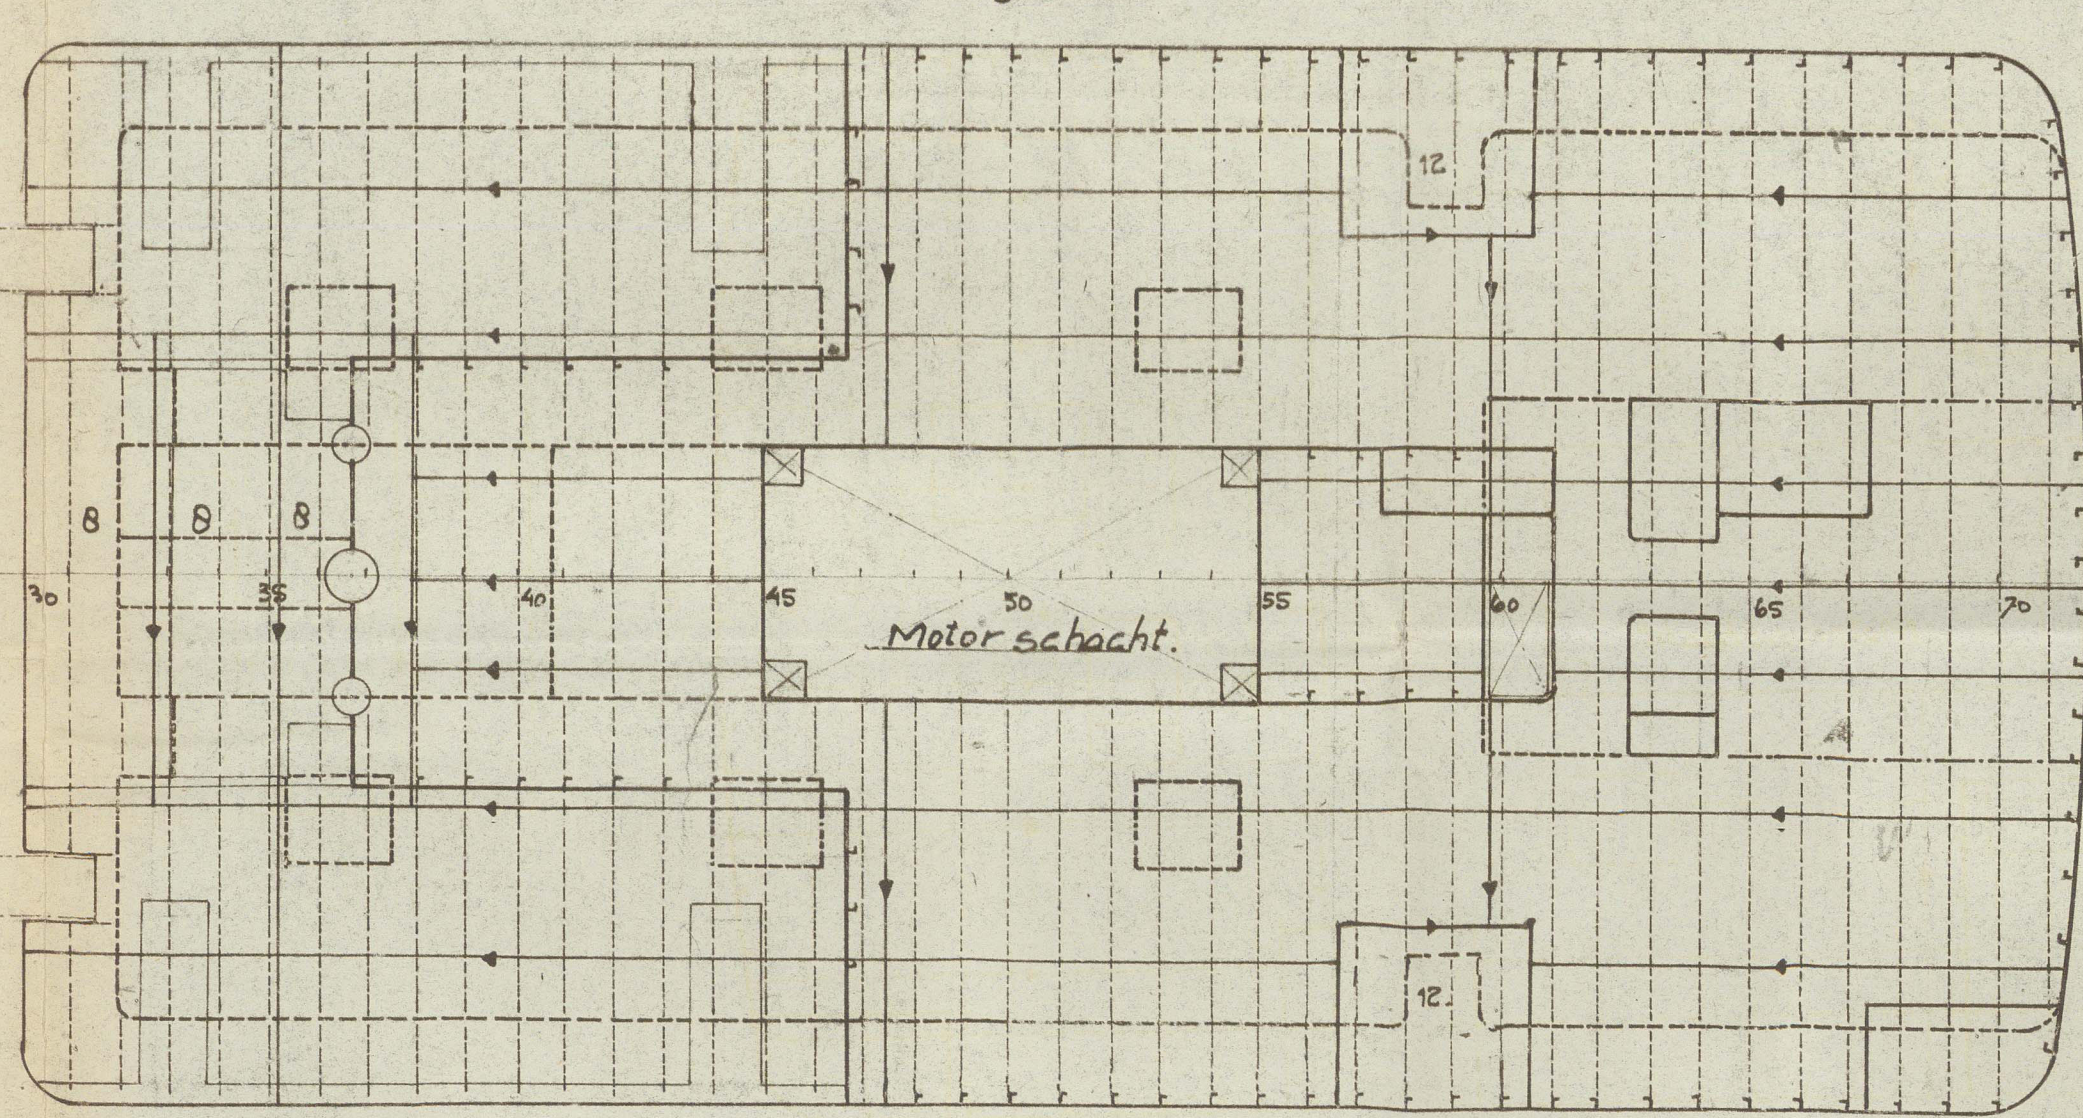

Sloepen - Commandobrugdek





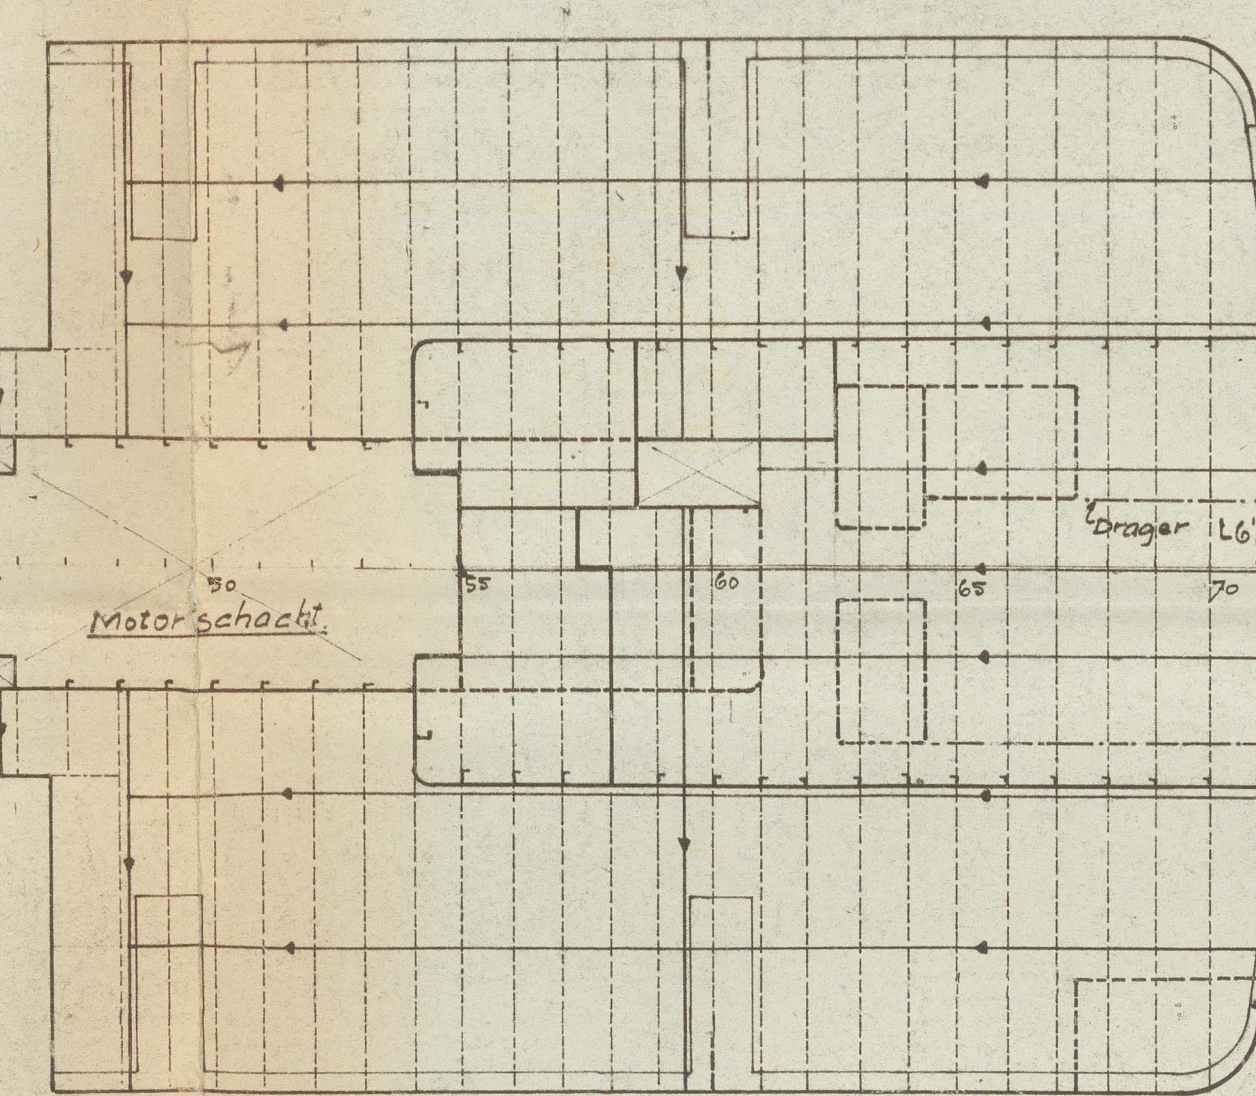


Bakdek

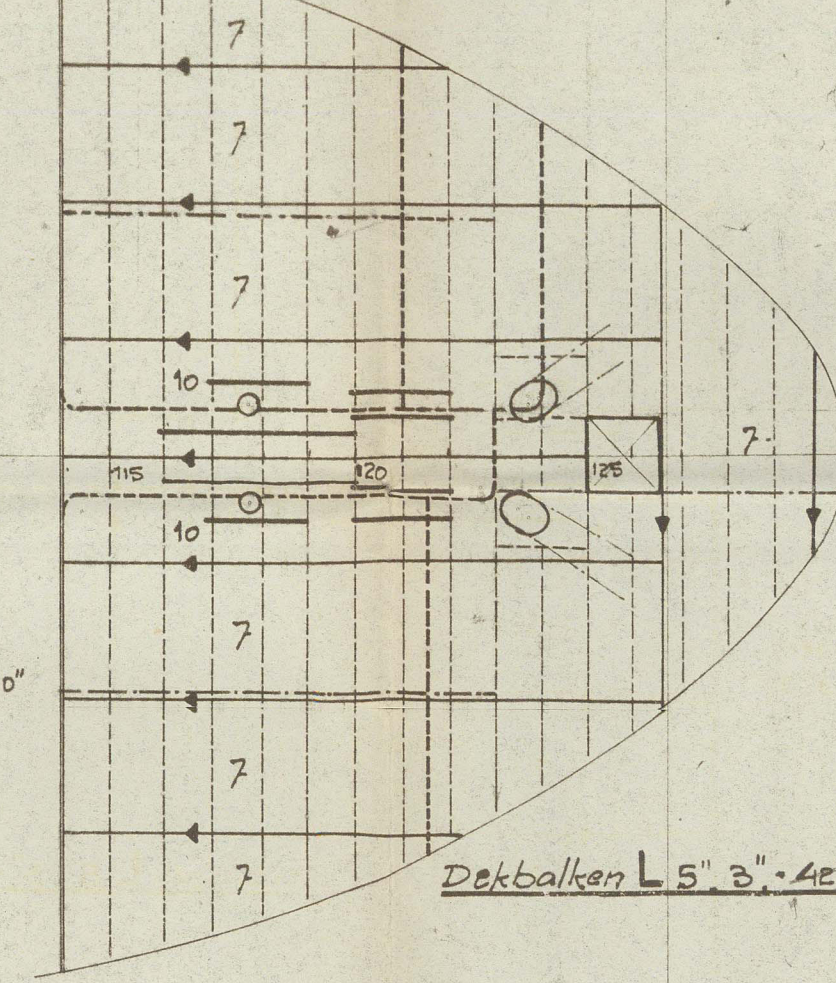

Hoofddatmetingen

Lengte over alles	87,00 Mtr.
Lengte tussen loodlijnen	82,00 "
Breedte op buitenkant spanten	14,00 "
Holte tot hoofddek	5,50 "
Holte tot tentidek	7,90 "
Diepgang	3,93 "

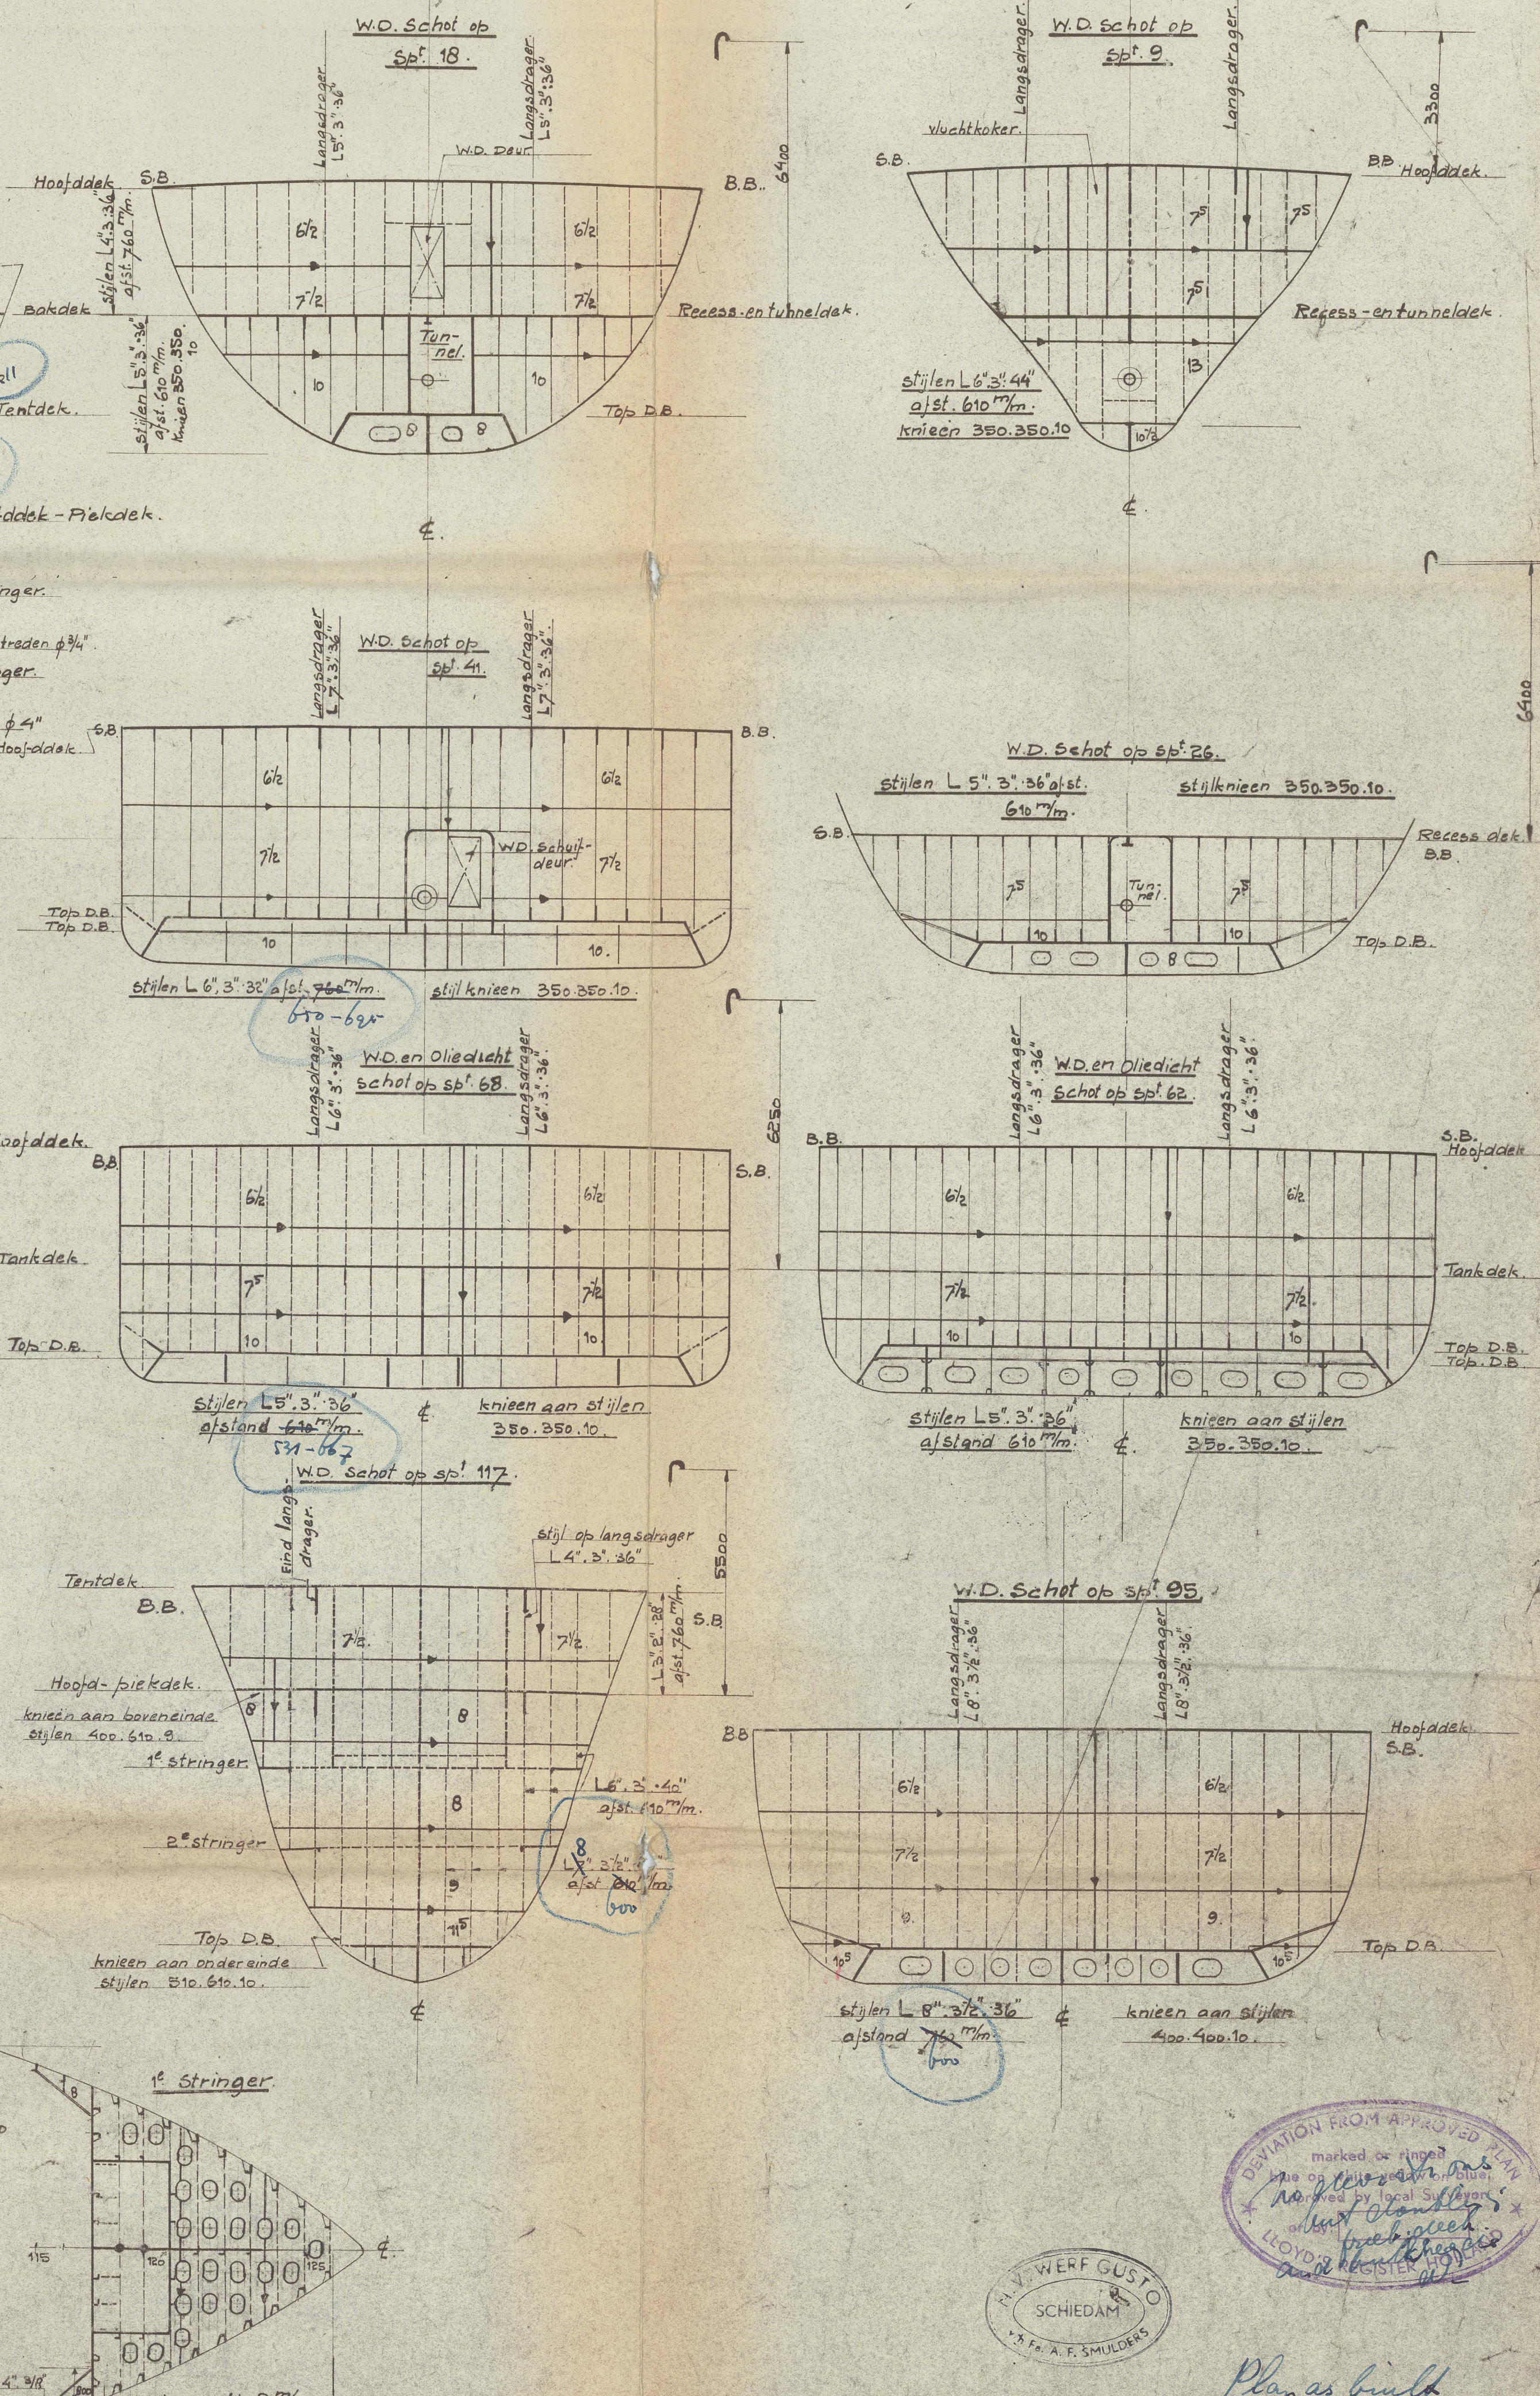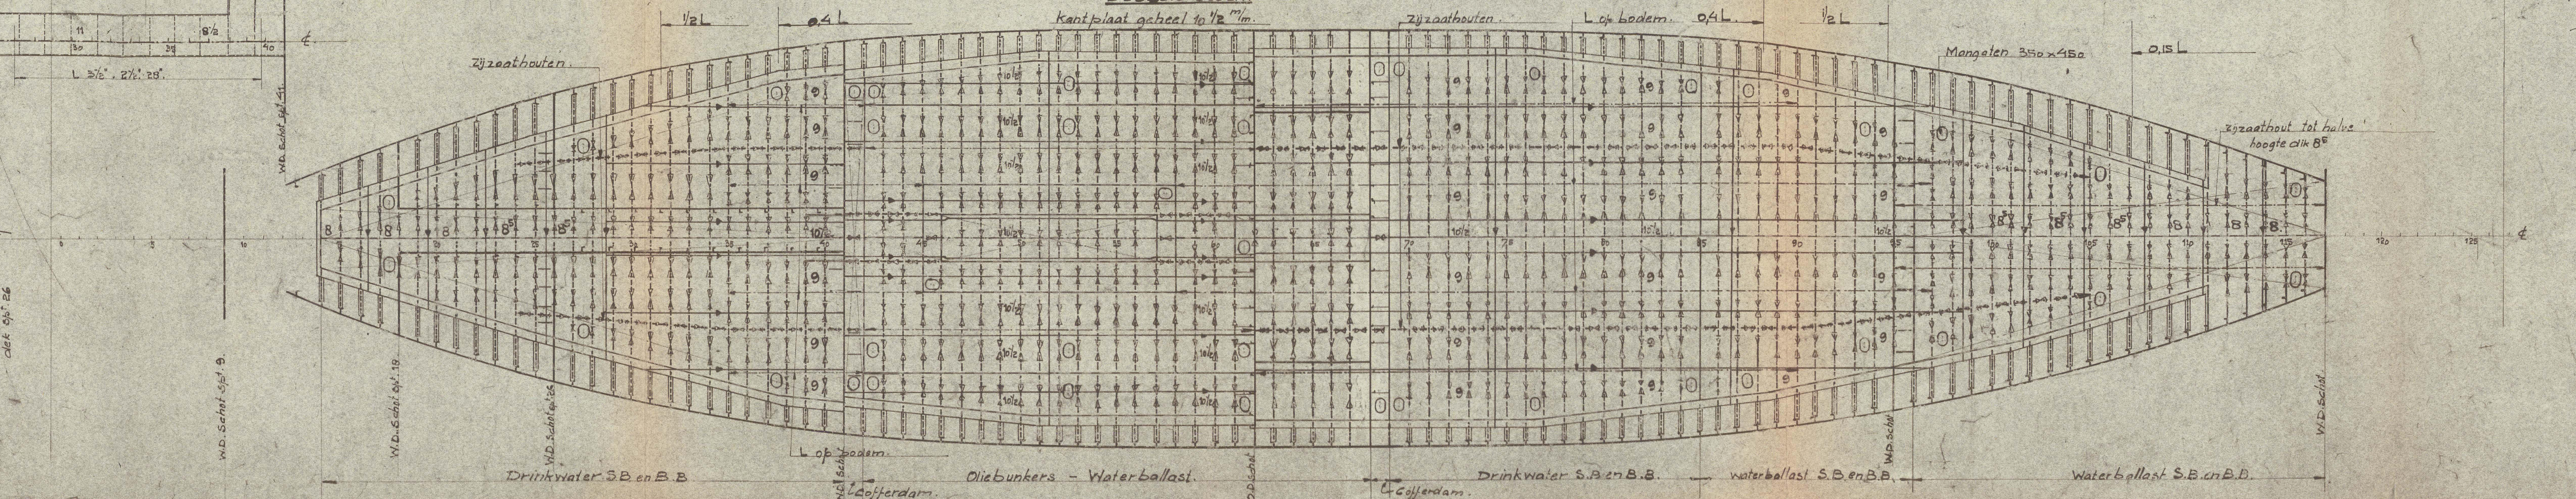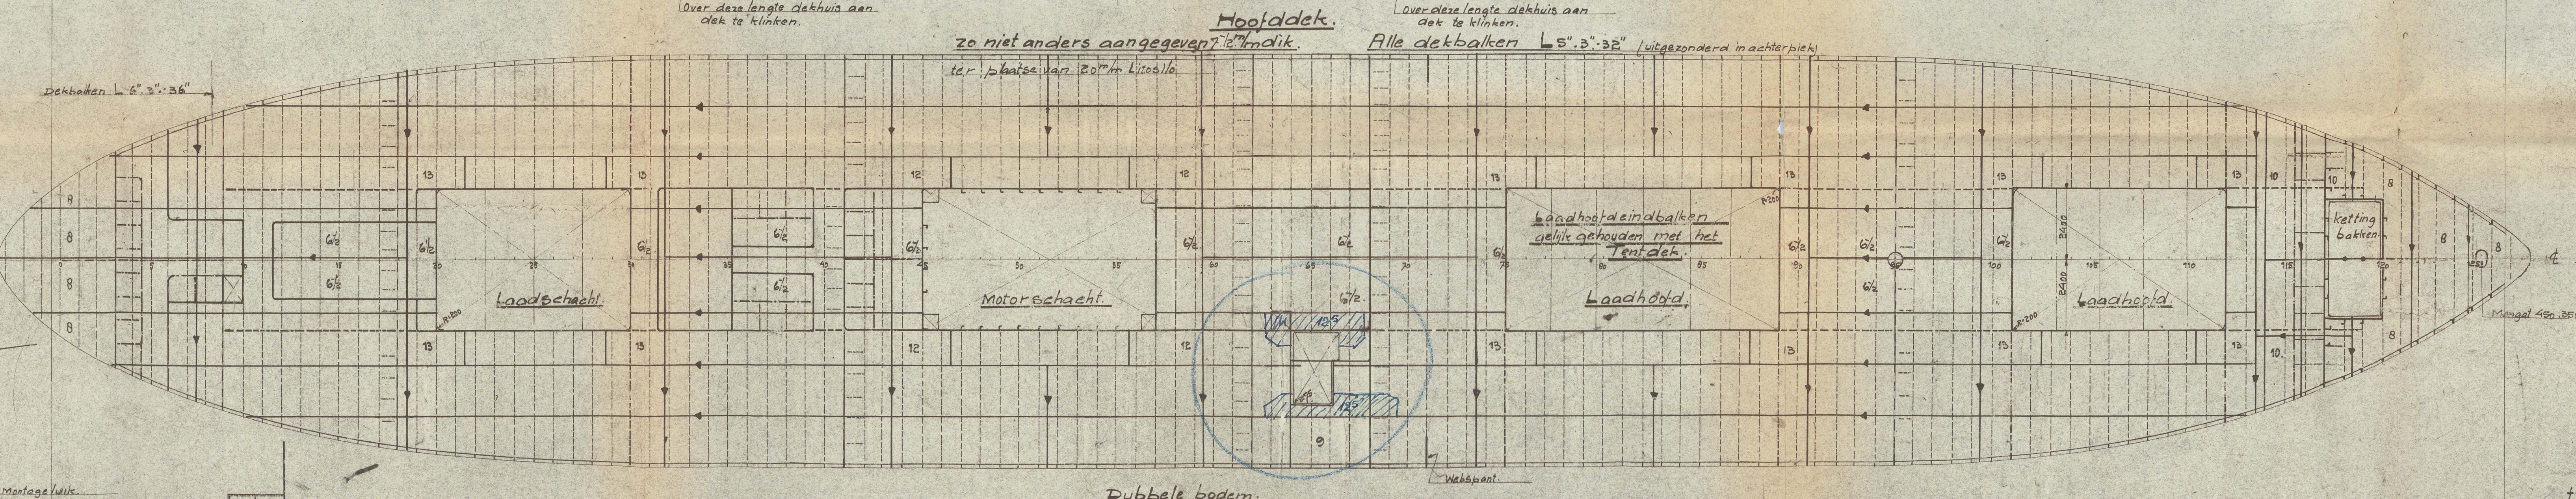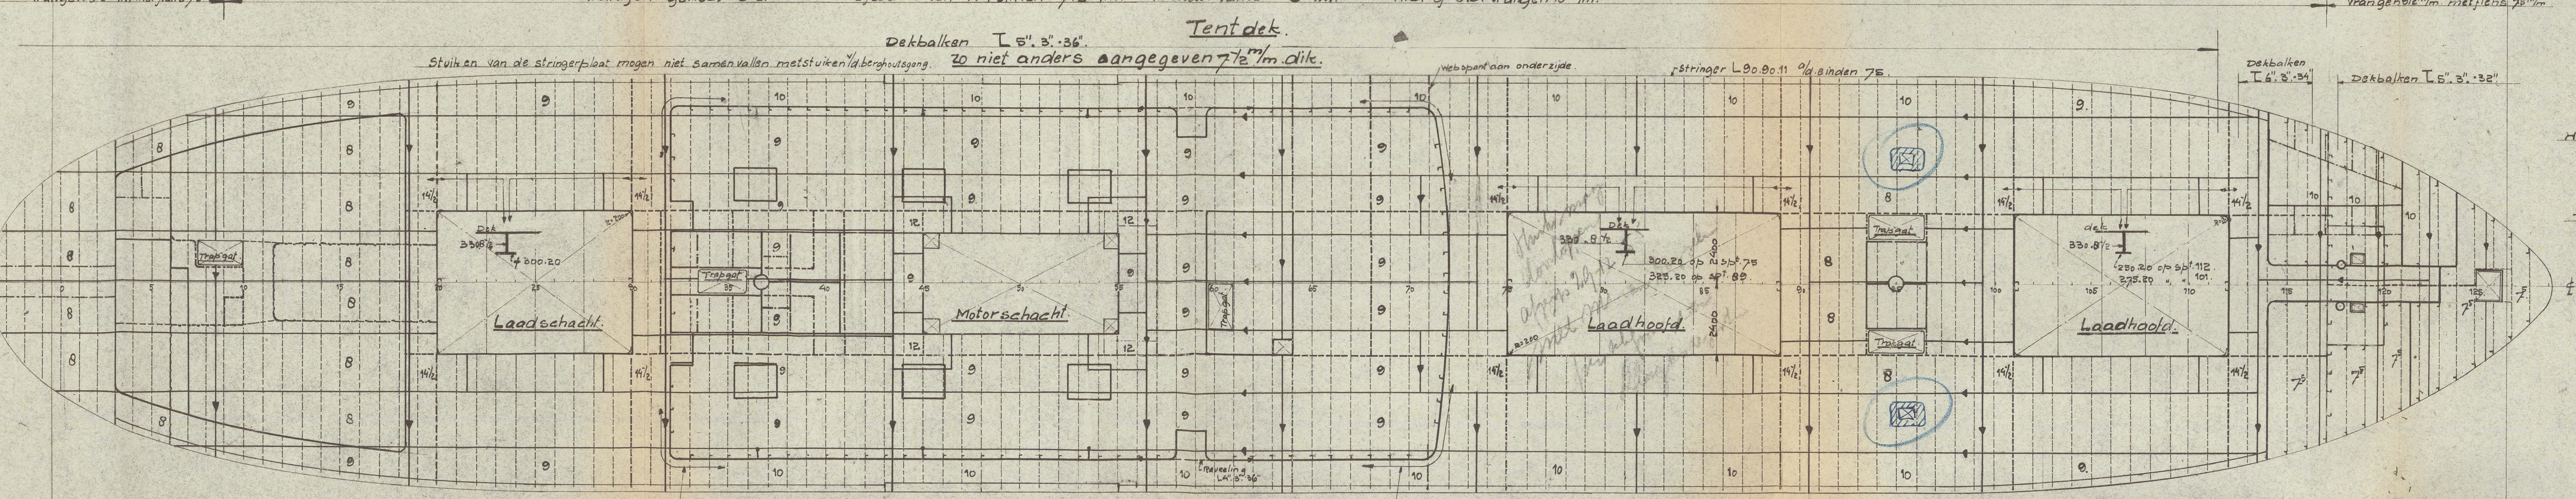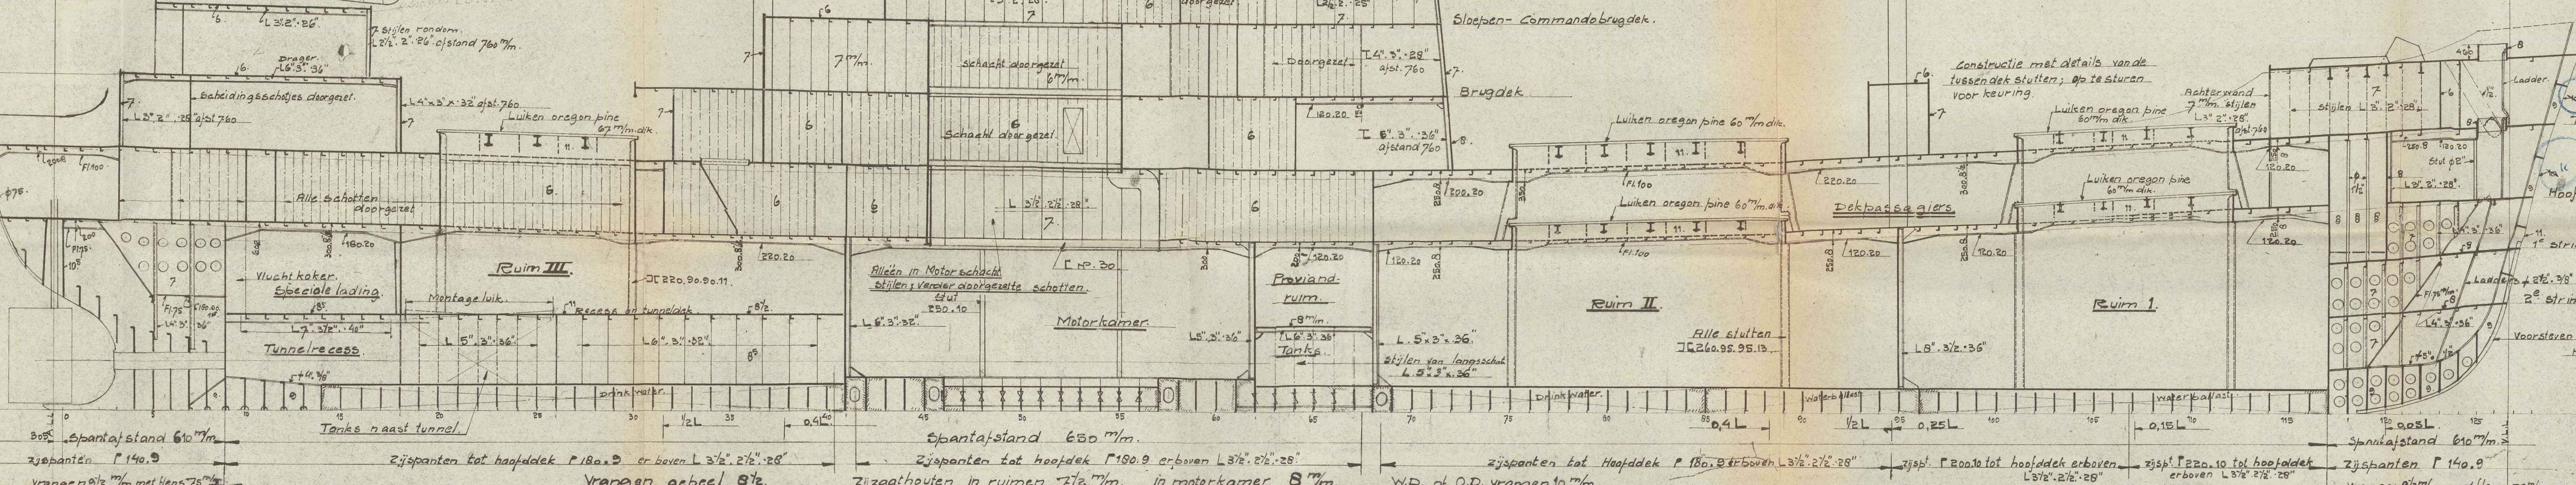


Voor Grootspant 22 tek. 201719-1 bol-1

Uitvoering	Naam	Dat.	Controle	Par. Dat.	Schaal	Regist.	201719-1
Construct.							
Controle							
Datum							

'BOGOWONTO' ★

Profile & Decks.
(As Built)

RECORDS DEPT.,
LONDON.

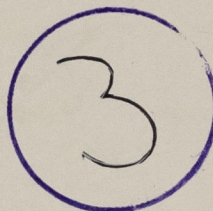

© 2021

Lloyd's Register
Foundation

014043-014050-0138