
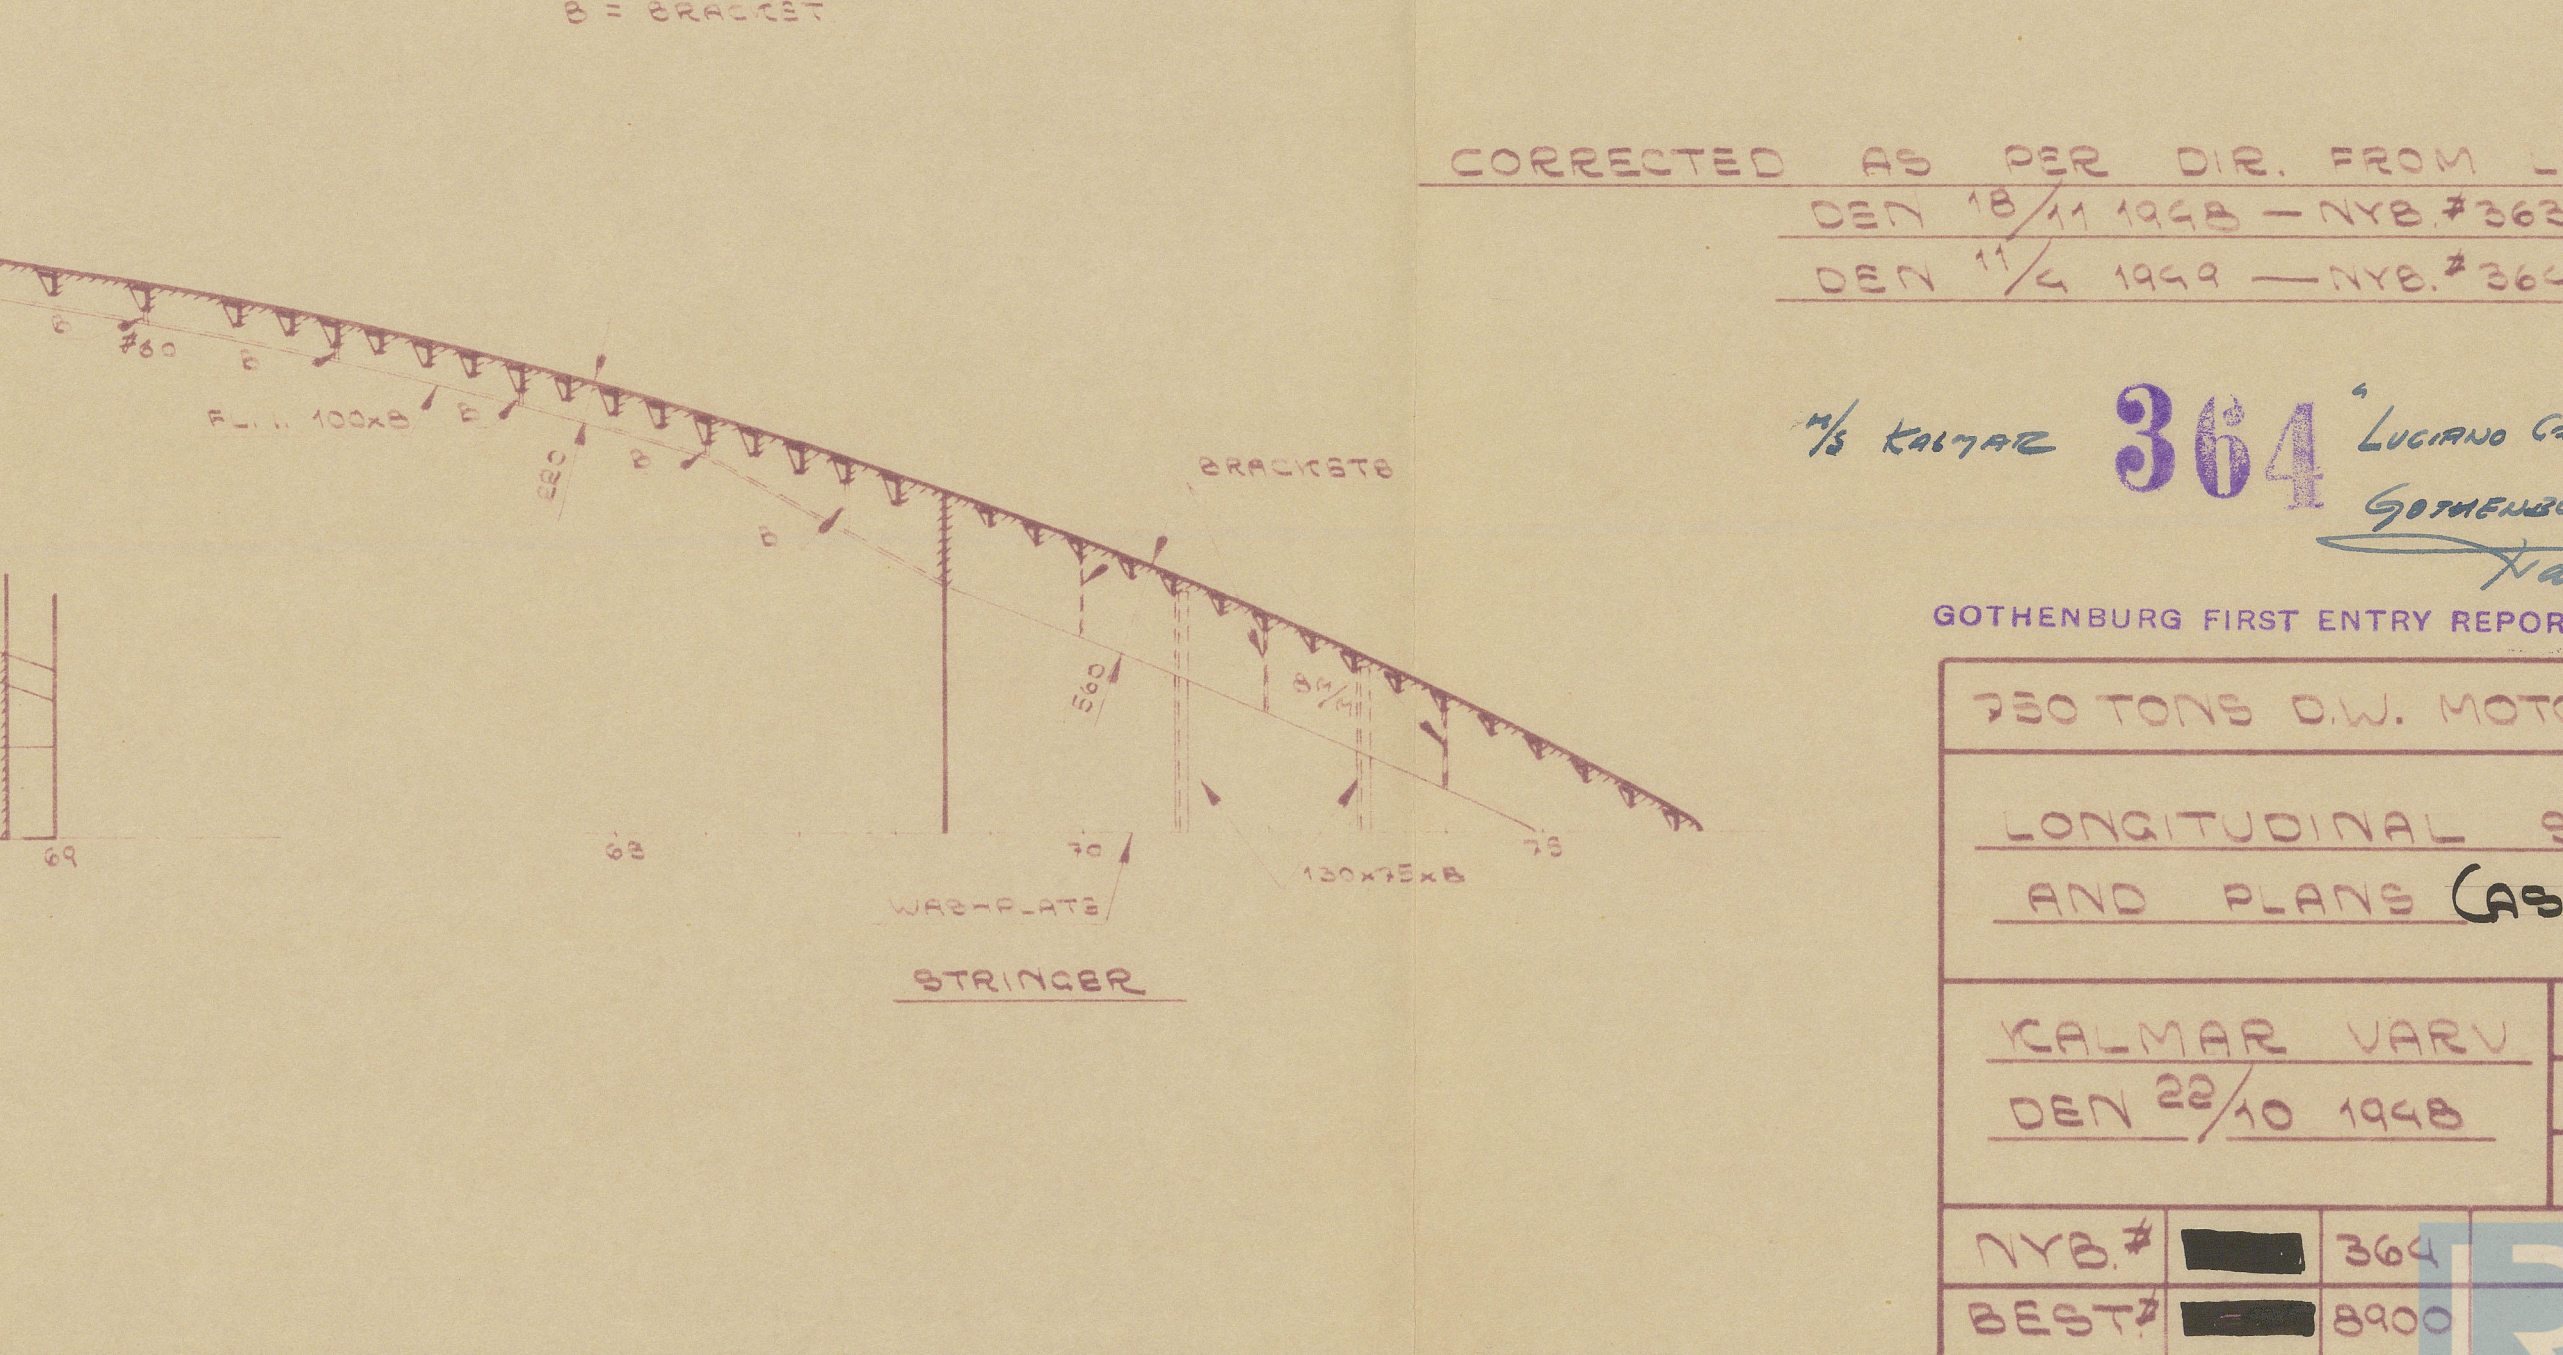


SCANTLING ETC.
 LENGTH O.A. = 171'-11"
 LENGTH R.P. = 138'-0"
 BREADTH M.O. = 28'-6"
 DEPTH TO MAIN DECK = 12'-3"
 DEPTH TO RAISED DECK = 12'-6 1/2"
 DRAUGHT = 14'-2 1/2"
 L (2=0) = 6'-14"
 70 TO RAISED DECK = 10'-13"
 70 TO MAIN DECK = 12'-8 1/2"
 EN = 7'-19 1/2"
 FRAME SPACING = 610%
 CLASS: LLOYD'S #100A1, WITH FREEBOARD, SPECIAL SURVEY, STRENGTHENING FOR ICE NAVIGATION.

FRAMES: STERN - #4 100x75x10 L
 #5 100x85x7.8 L
 #6 100x85x7.8 L
 #7 100x75x10 L
 #8 100x75x10 L
 #9 100x75x10 L
 #100 100x75x10 L

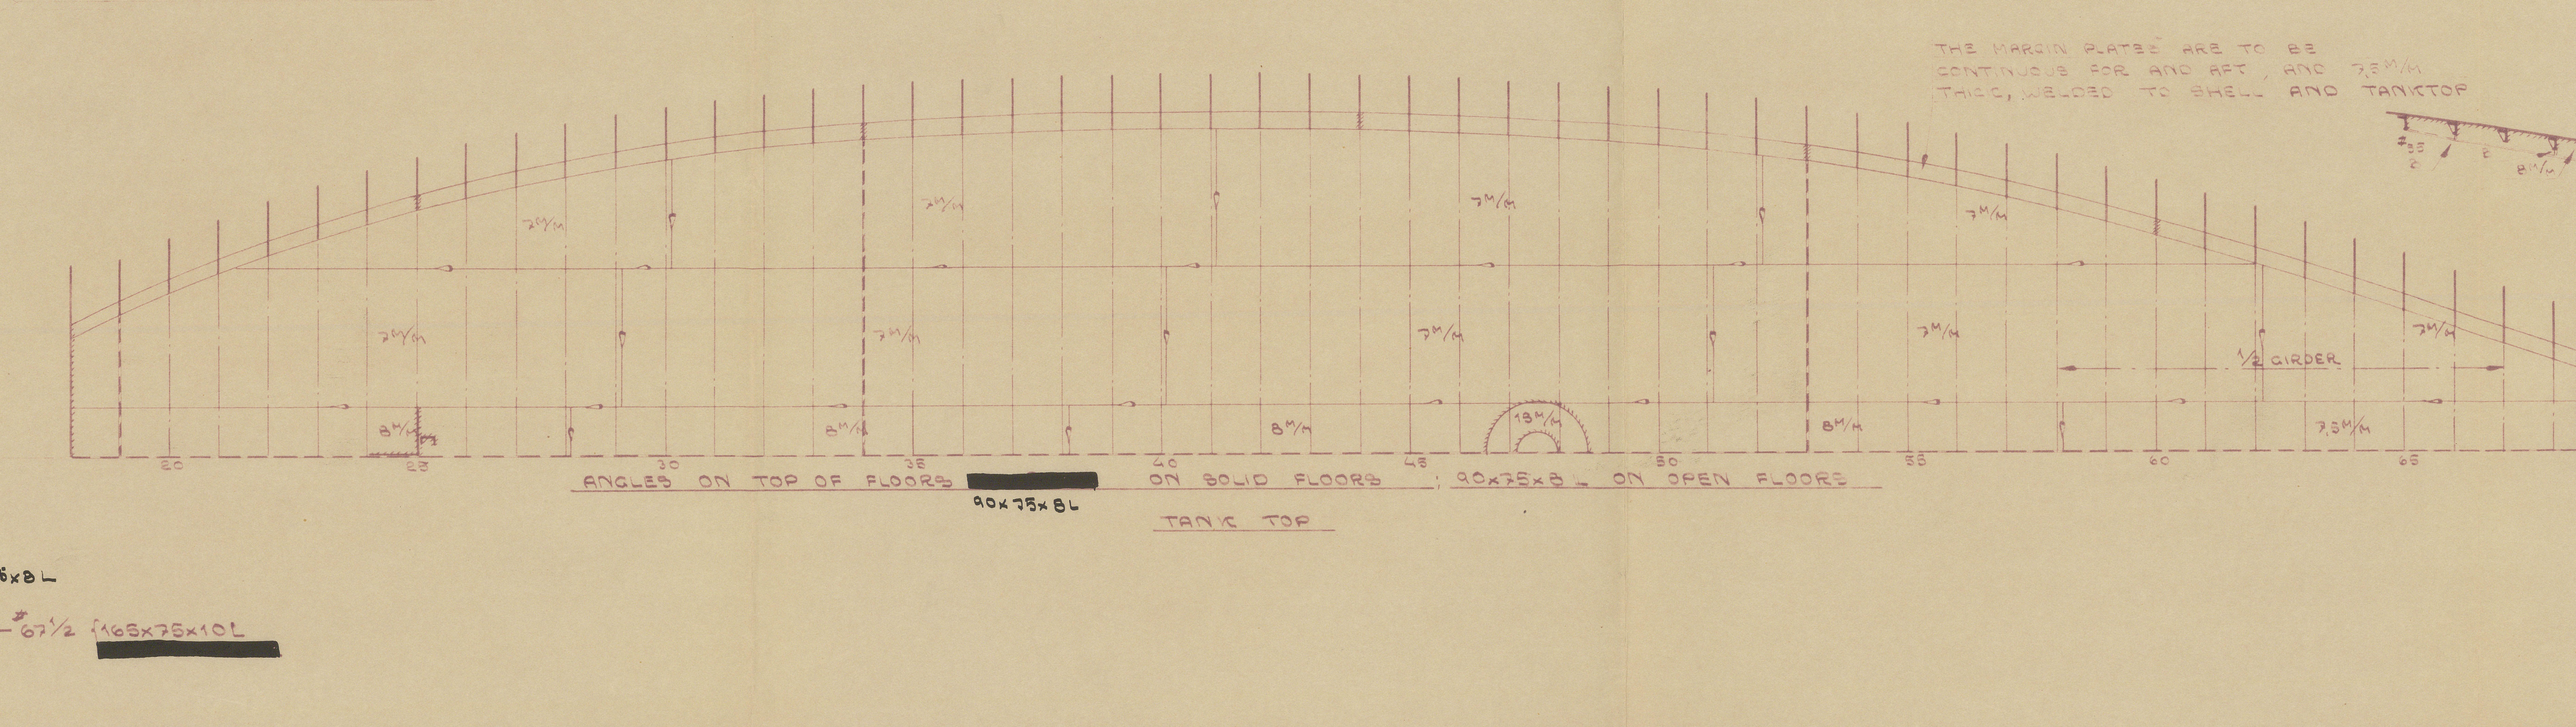

CORRECTED AS PER DIR. FROM LLOYD'S
 DEN 18/11 1948 - NYB #263
 DEN 11/4 1949 - NYB #264

 GOTHENBURG 11.3.79

GOTHENBURG FIRST ENTRY REPORT No. 17400

720 TONS D.W. MOTOR COASTER

LONGITUDINAL SECTIONS

AND PLANS (AS BUILT)

KALMAR VARV SCALE 1:30

DEN 22/10 1948 RIT. AV. E.T.

RITN. #2782

NYB # 364

BEST # 8900

© 2021

Lloyd's Register Foundation

2025. 5. 5. 0. 1. 2. 1659.

"LUCIANO CASTRO" ✱

Longitudinal section &
plans (as built)

RECORDS DEPT.,
LONDON



© 2021

Lloyd's Register
Foundation

014835-014842-0170