
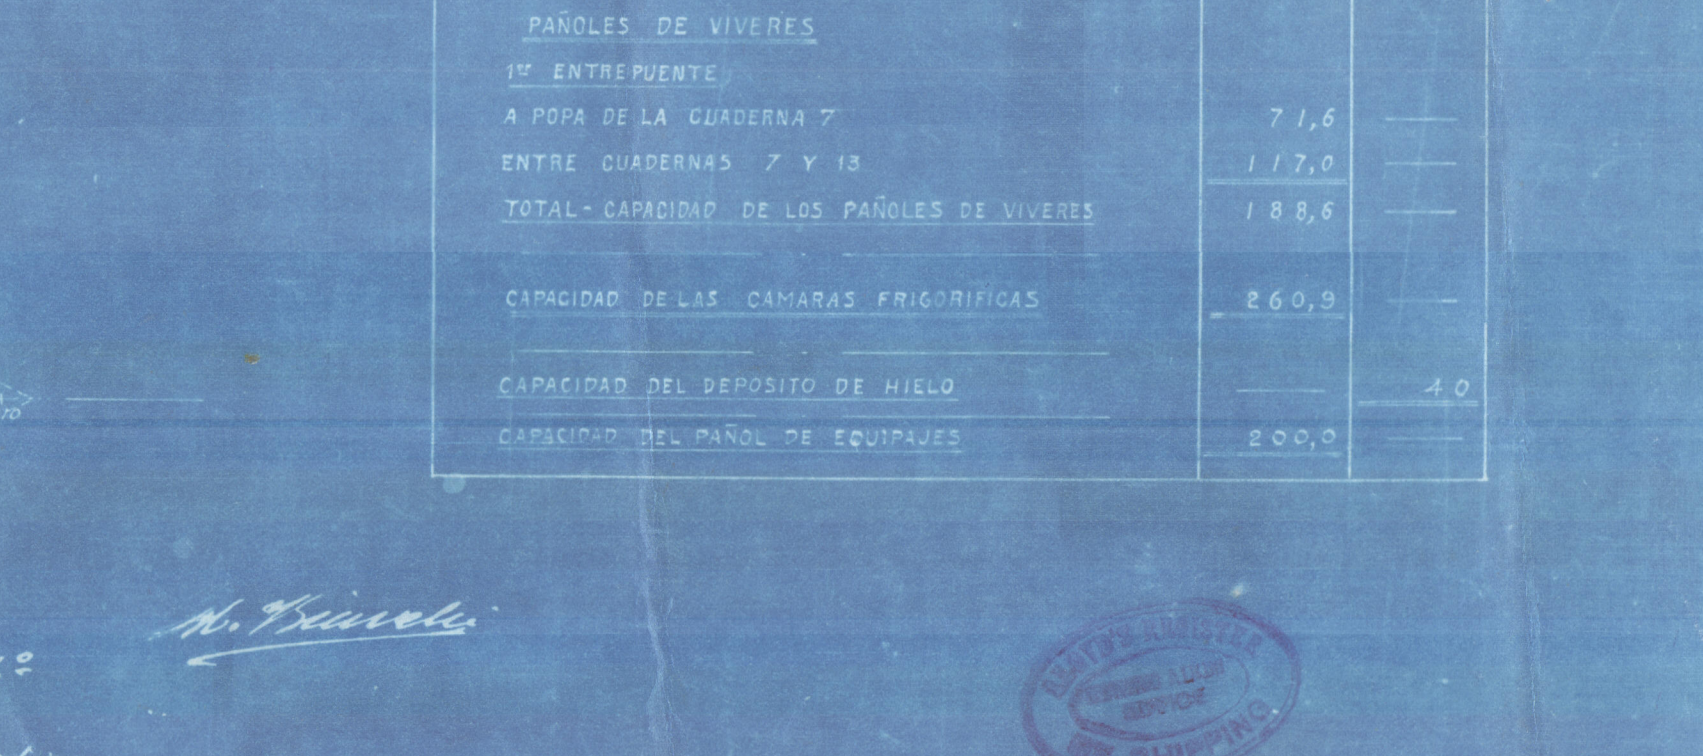
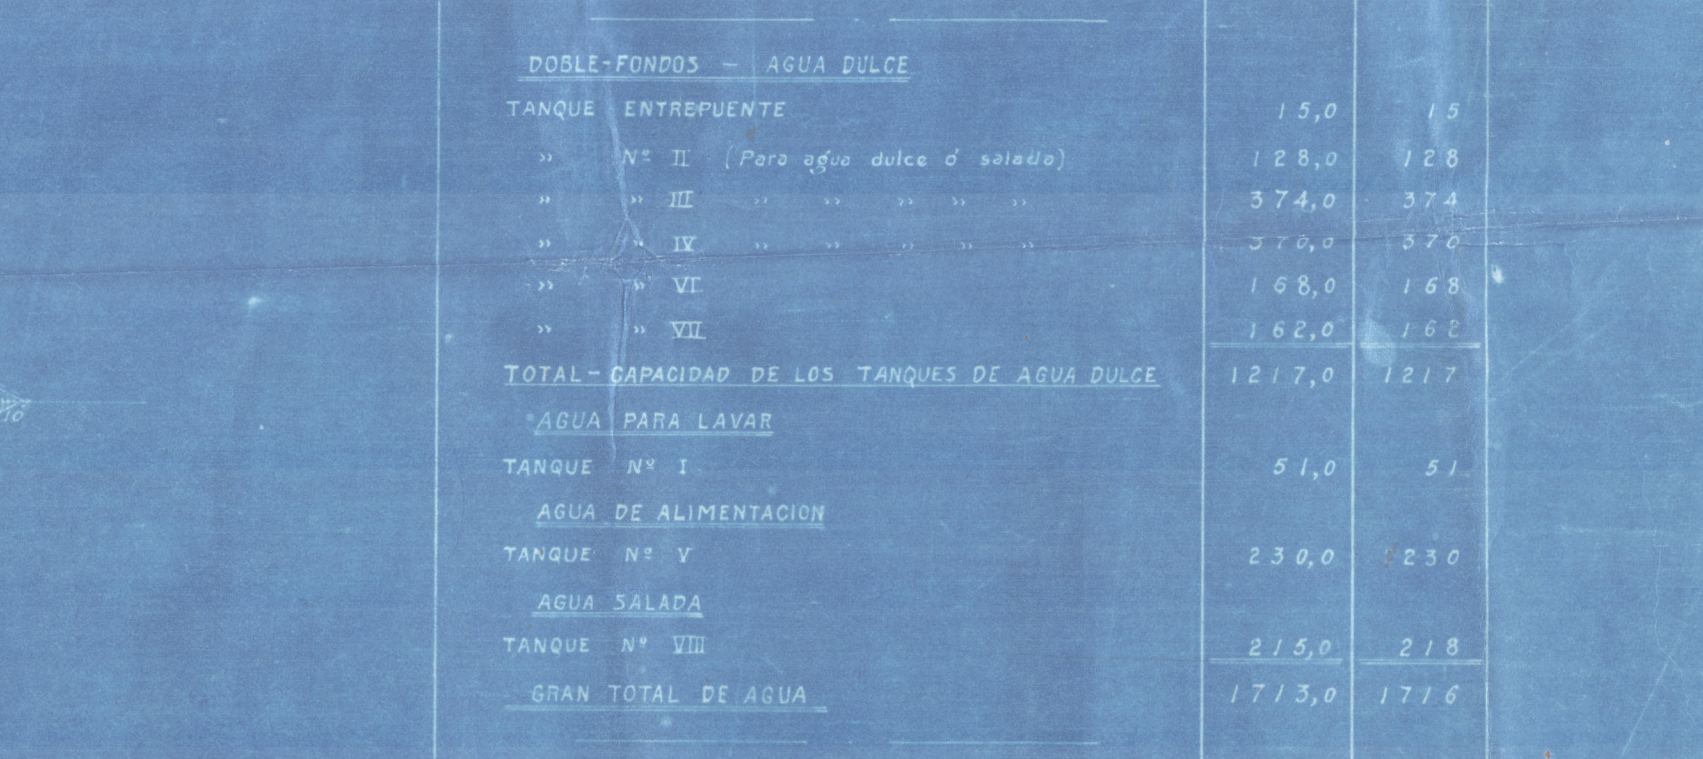
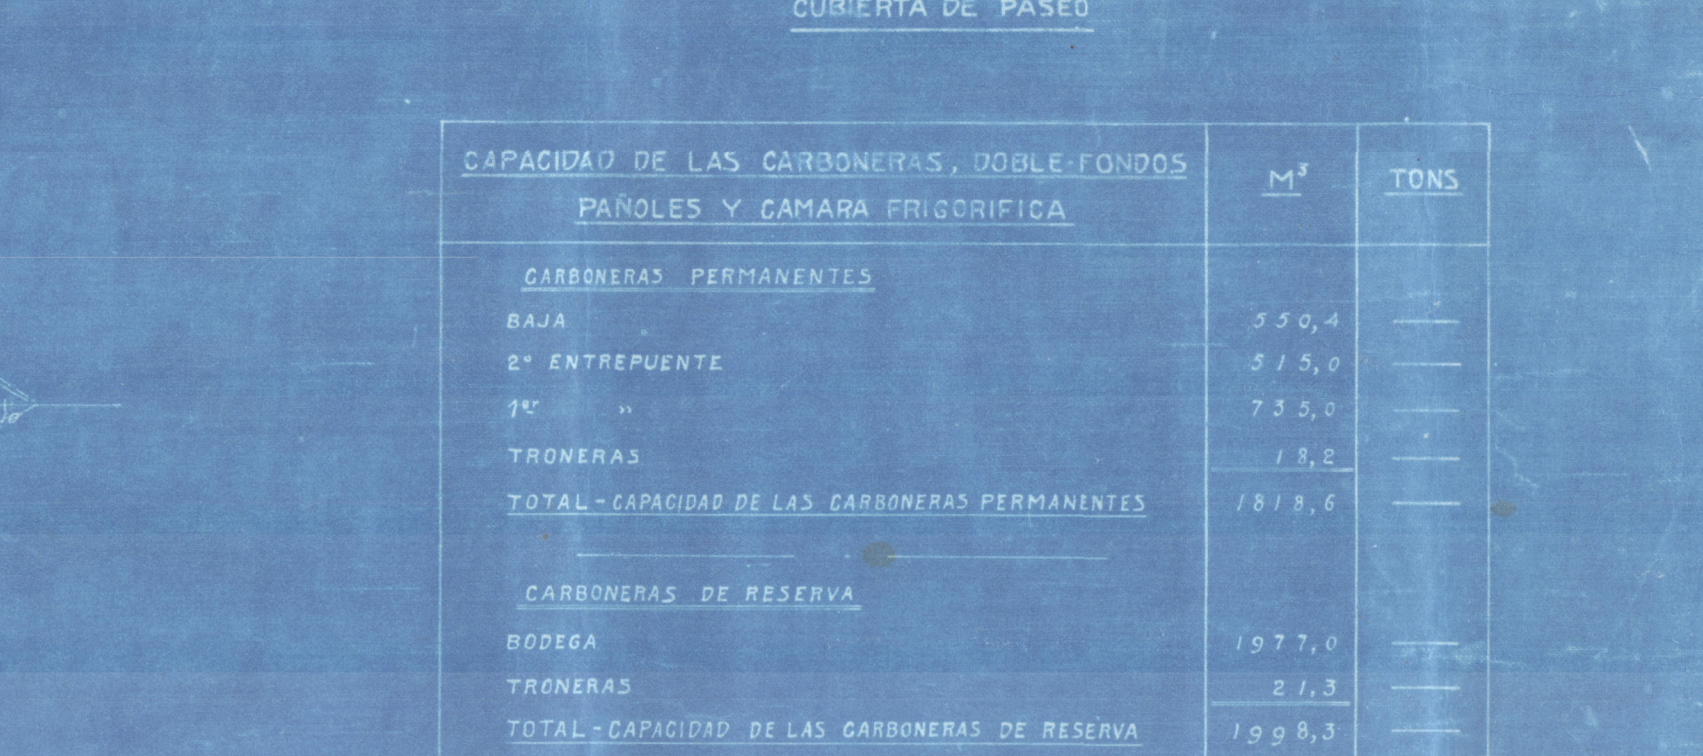
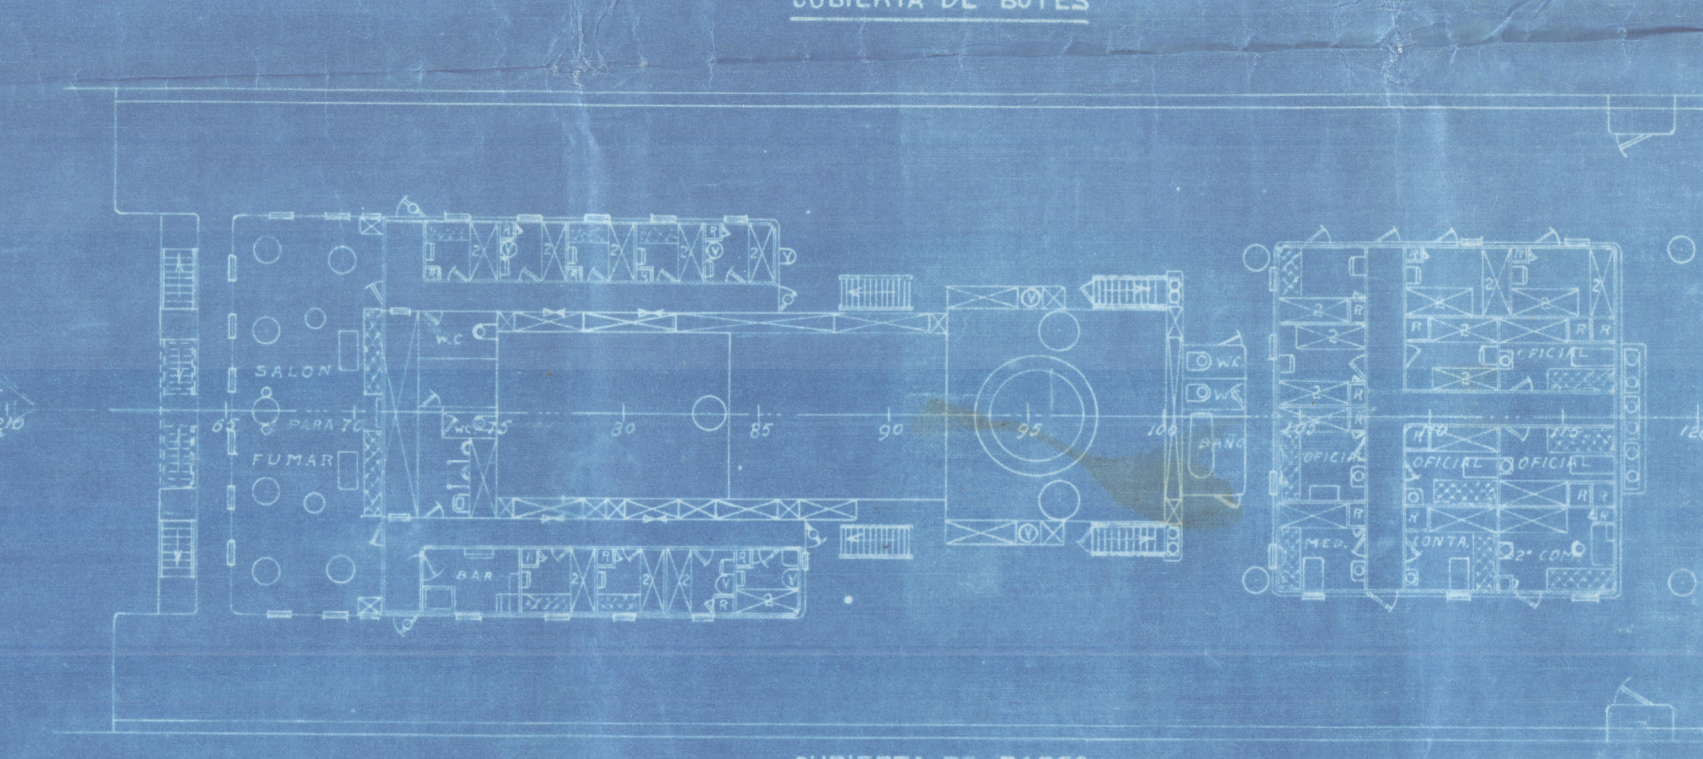
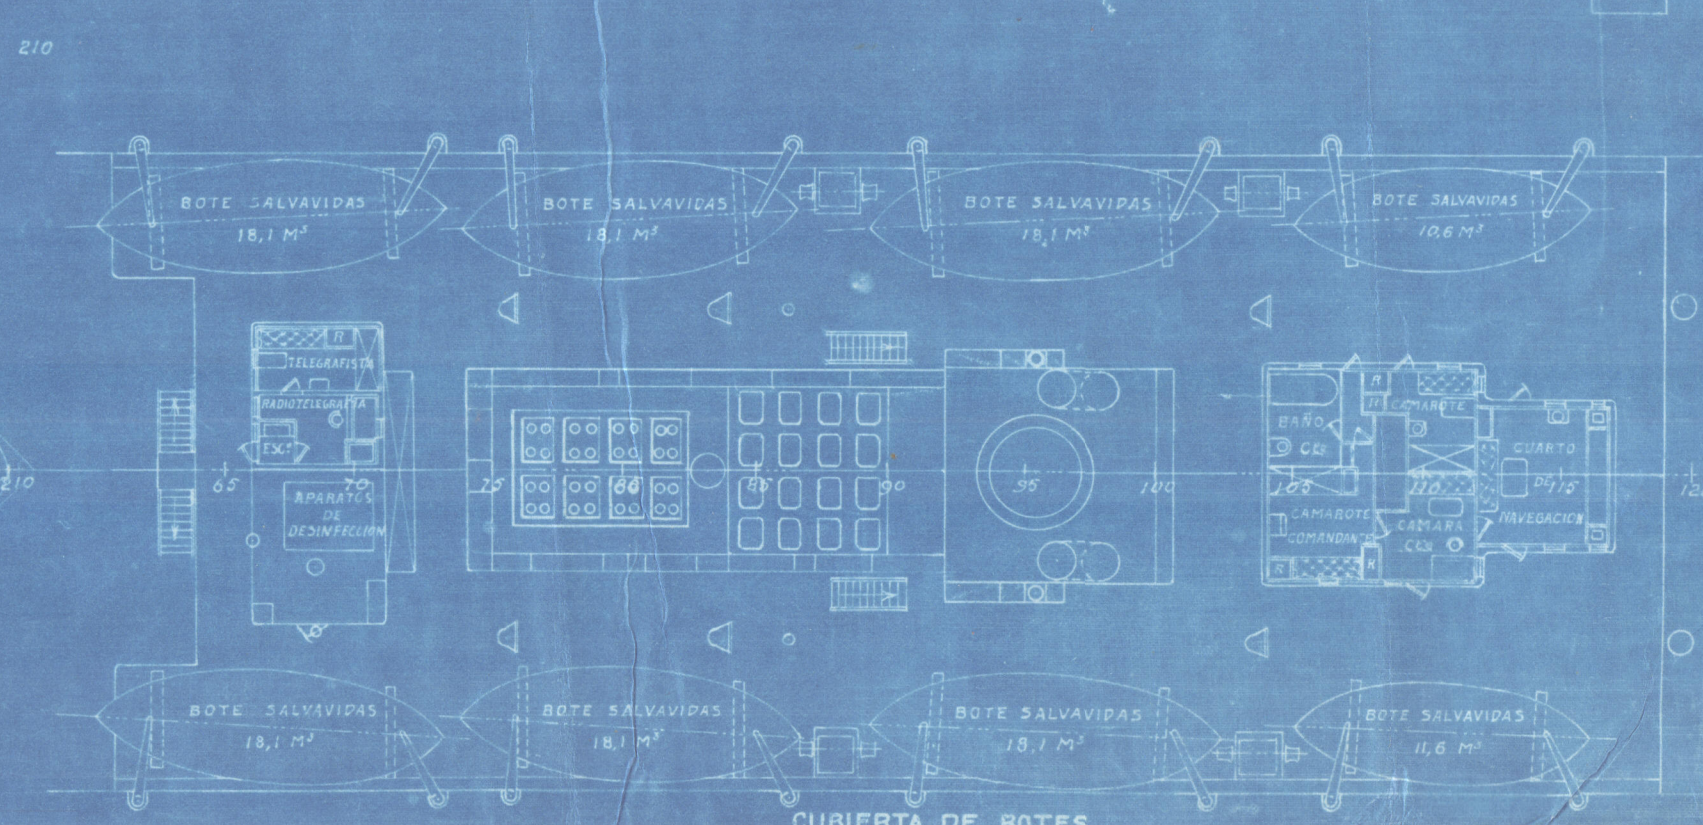
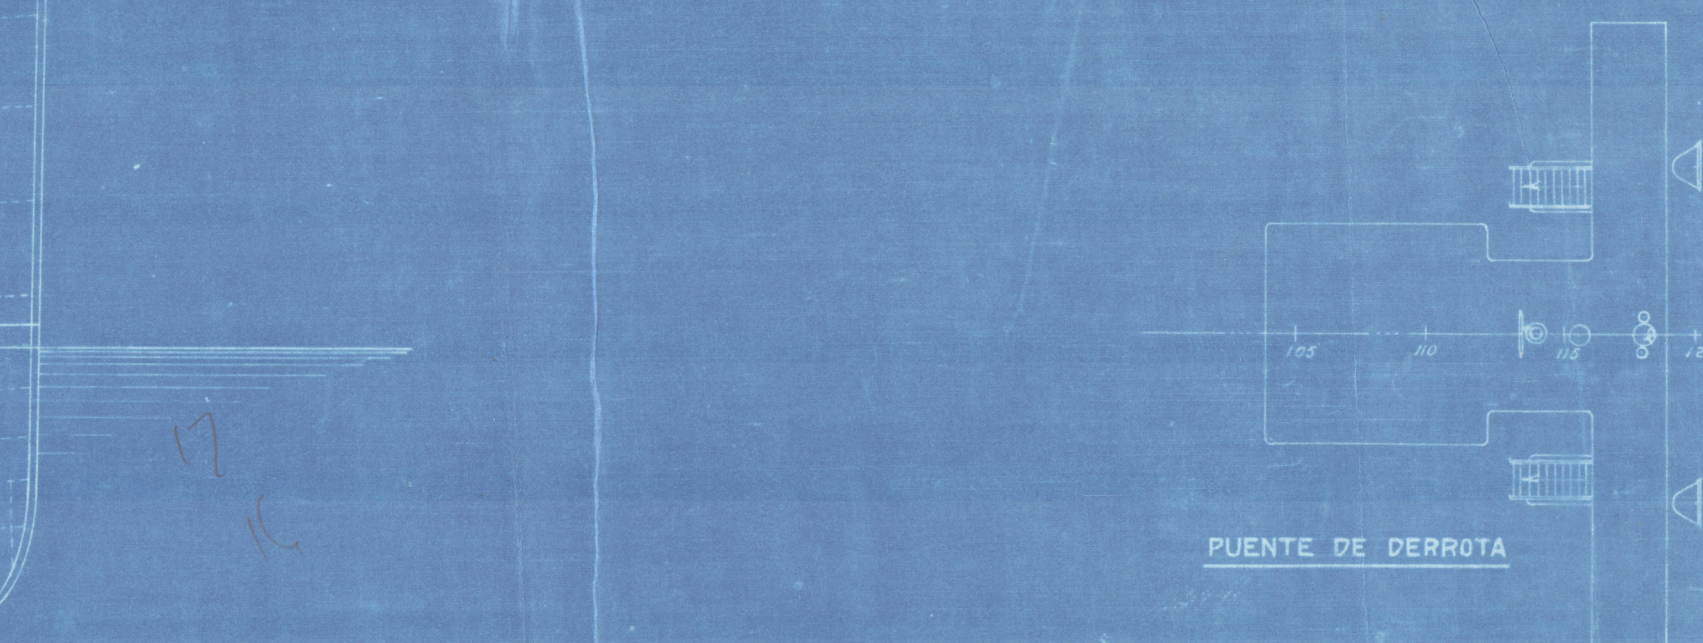
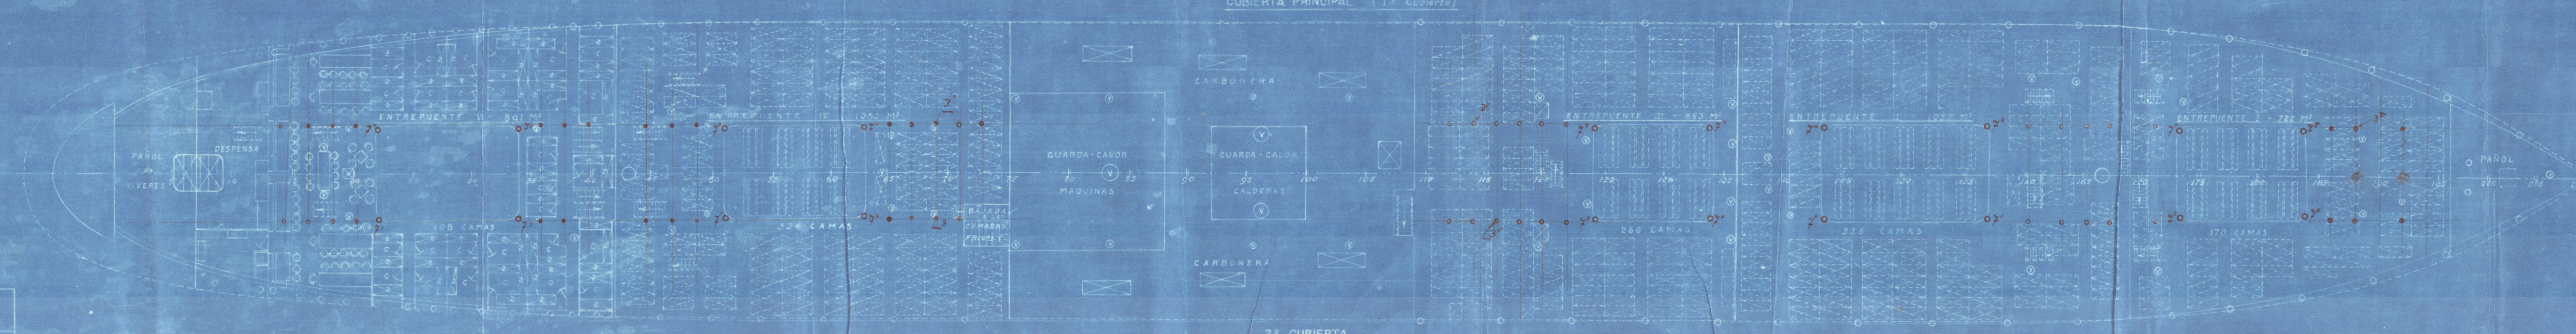
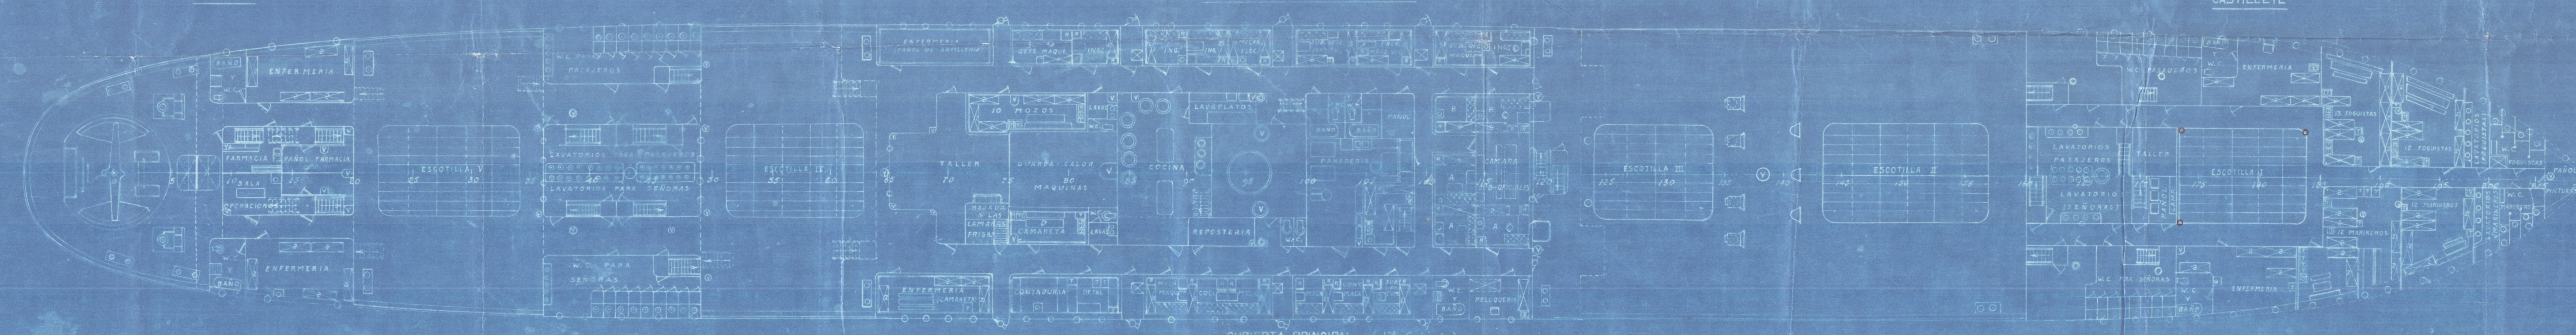
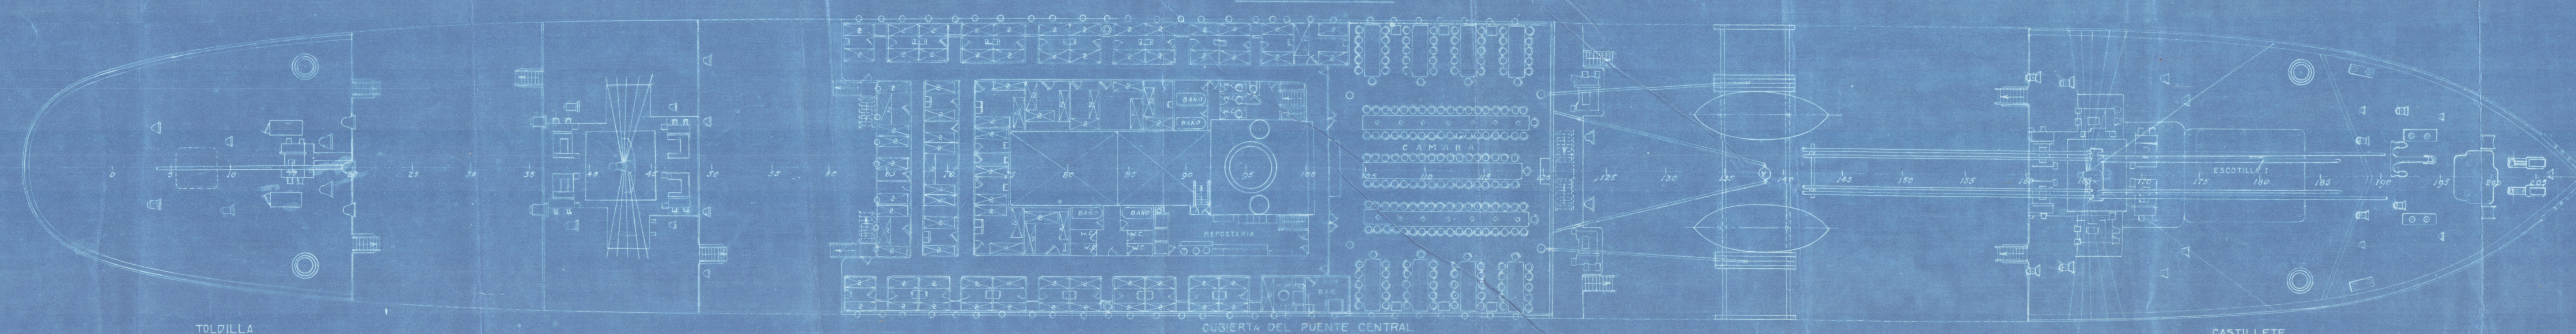
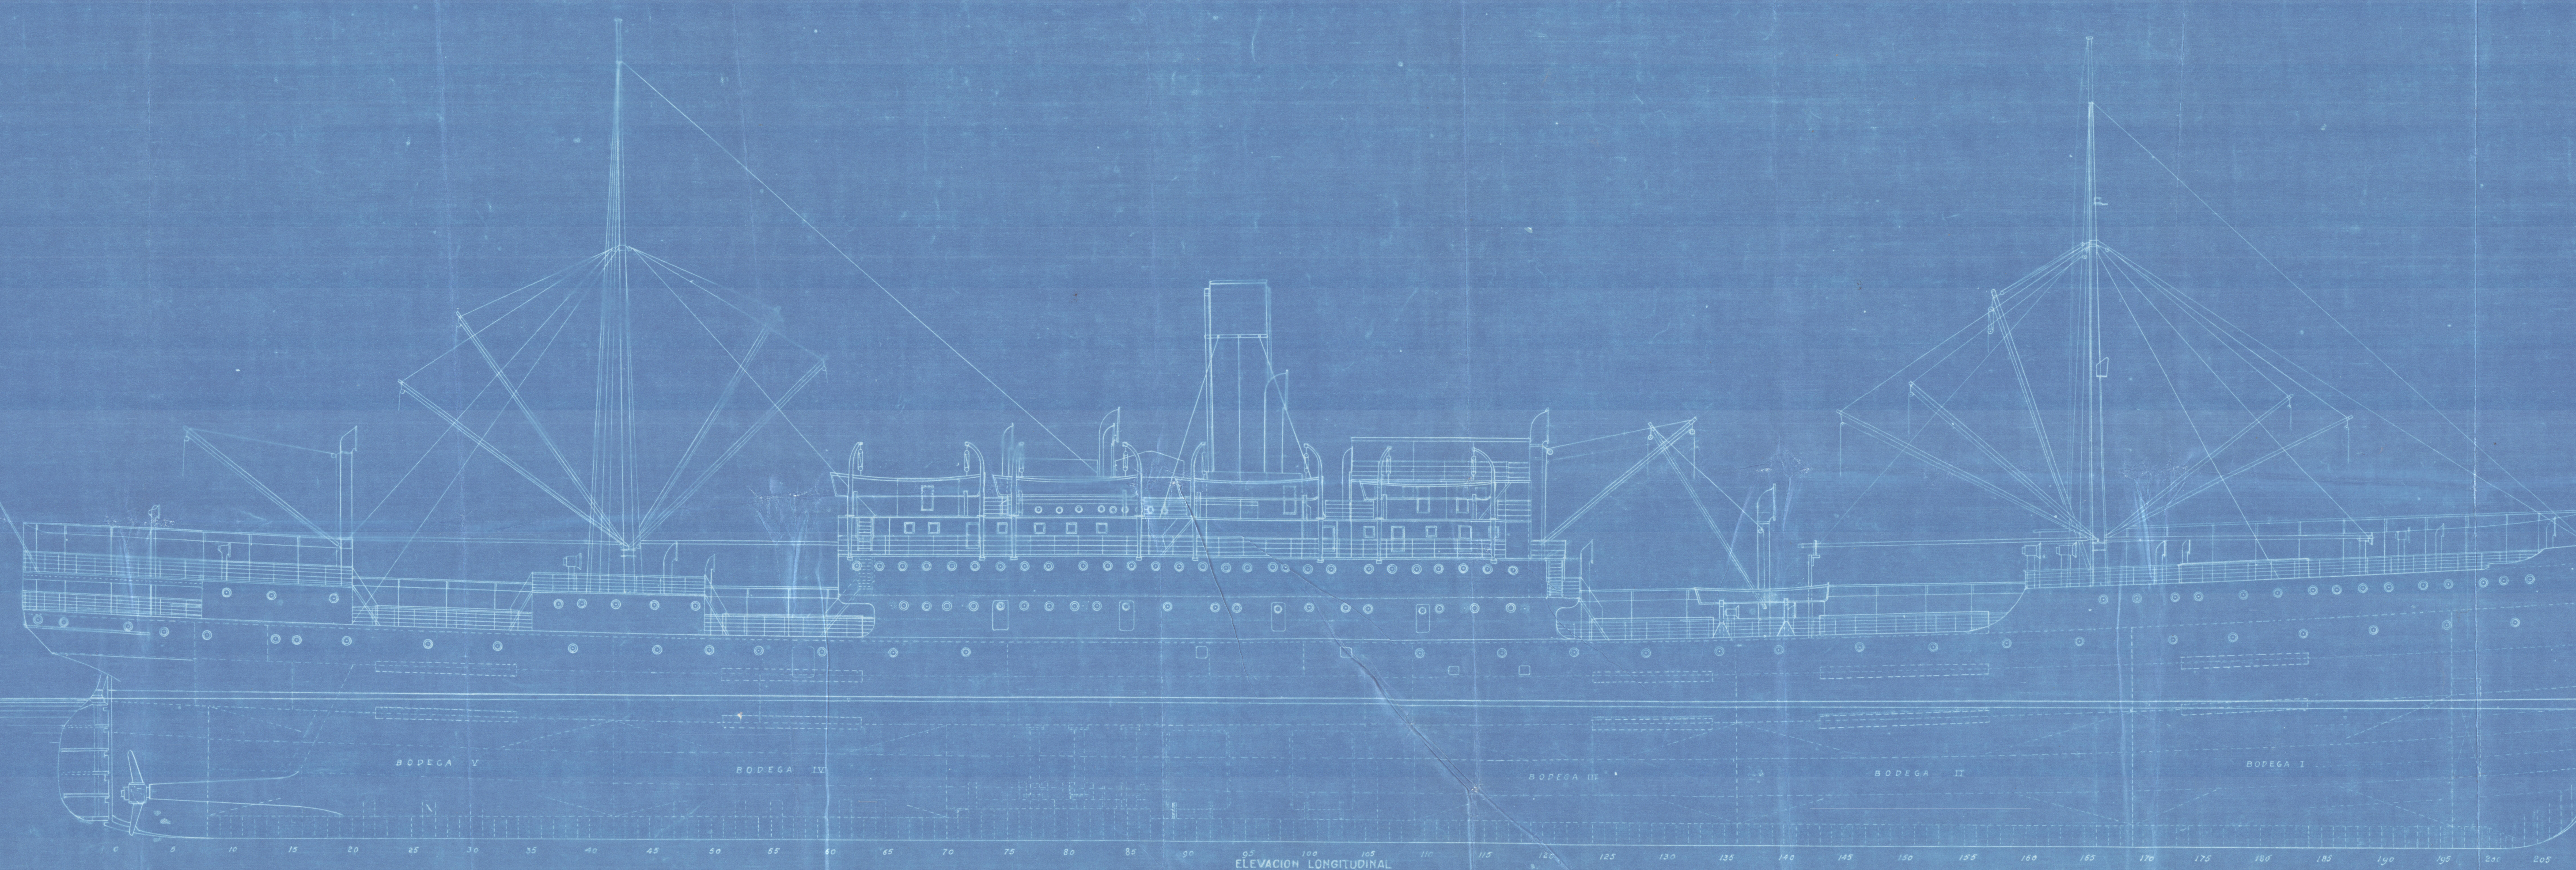


TRANSPORTE "BAHIA BLANCA"

DIMENSIONES PRINCIPALES

ESLORA ENTRE PP.	M. 149.55 - 492' 0"
MANCA MOLDEADA	M. 17.33 - 59' 0"
PUNTAL	M. 11.74 - 38' 6"
CALADO	M. 8.23 - 27' 0"

ESCALA 1:1200

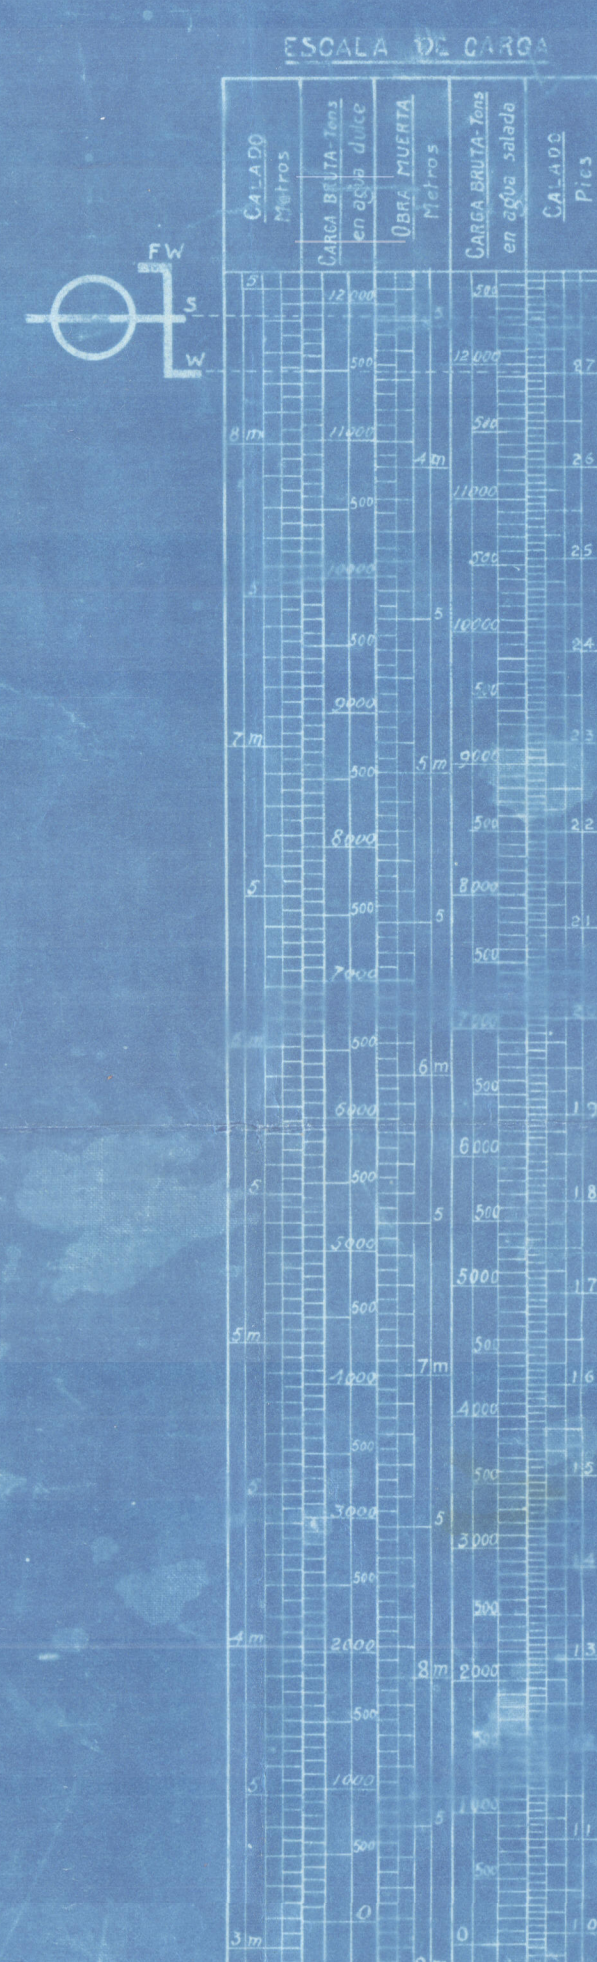

1. CAPACIDAD DE CARGA	M ³	PIES ³
BODEGA N.º I	1765	62279
" N.º II	2636	93900
" N.º III (Compartimento de reserva)	1077	39800
" N.º IV	1039	38820
" N.º V	1309	48330
TOTAL CAPACIDAD DE BODEGAS	6766	240029
ESCALERAS DEL 1.º ENTREPUNTE	834	29436
CORRESPONDIENTE A LA BODEGA I	100	3600
" N.º II	500	17500
" N.º III	508	18238
" N.º IV	738	26695
TOTAL CAPACIDAD DEL 1.º ENTREPUNTE	1846	66469
CAPACIDAD DEL 2.º ENTREPUNTE	702	2498

ABREVIACIONES
 A. ALMACENAMIENTO DE CARGA
 B. BODEGA
 C. CAMARAS DE PASAJEROS
 D. CANTINA DE LOS COMANDANTES

CAPACIDAD DE LAS CARRONERAS, DOBLE FONDO	M ³	TONS
CARRONERAS PERMANENTES		
BAJA	230.4	8.1
2.º ENTREPUNTE	215.0	7.6
3.º "	73.5	2.6
TROMERAS	1.5	0.05
TOTAL CAPACIDAD DE LAS CARRONERAS PERMANENTES	520.4	18.3
CARRONERAS DE RESERVA		
BODEGA	107.0	3.8
TROMERAS	2.0	0.07
TOTAL CAPACIDAD DE LAS CARRONERAS DE RESERVA	109.0	3.9
DOBLE FONDO - AGUA DULCE		
TANQUE ENTREPUNTE	15.0	0.5
" N.º II (Para agua dulce de reserva)	125.0	4.4
" N.º III	374.0	13.3
" N.º IV	274.0	9.8
" N.º V	168.0	6.0
" N.º VI	168.0	6.0
TOTAL CAPACIDAD DE LOS TANQUES DE AGUA DULCE	1217.0	43.0
AGUA PARA LAVAR		
TANQUE N.º I	5.0	0.2
AGUA DE ALIMENTACION		
TANQUE N.º V	23.0	0.8
AGUA PARA VIVIR		
TANQUE N.º VII	21.0	0.7
GRAN TOTAL DE AGUA	1715.0	61.7
PANQUES DE VIVIERES		
1.º ENTREPUNTE		
A POPA DE LA GUARDIA 7	7.1	0.3
ENTRE GUARDIAS 7 Y 12	112.0	4.0
TOTAL CAPACIDAD DE LOS PANQUES DE VIVIERES	119.1	4.3
CANTINOS DE LAS CAMARAS FRIGORIFICAS	266.9	9.5
CAPACIDAD DEL DEPÓSITO DE HIELO		4.0
CAPACIDAD DEL DEPÓSITO DE EQUIPOS	280.0	10.0

OCTUBRE 7 DE 1919

T. 5. 5 "Bahia Blanca"

Longitudinal view, with size &
arrangement of pillars marked in red.



© 2020

Lloyd's Register
Foundation

Profile & Deck
or

Capacity Plan.

$\frac{8}{5}$ Bahia Blanca.

B's 7281

RETAIN

© 2020

Wm Lloyd's Register
Foundation