


M/N, Fella - Feltre - Cellina - Rialto Nuovo Dritto di Poppa


scala 1:25 - 1:10

PESO TOT. 22.64 TONN
(calcolato)


Dettaglio calcagnolo

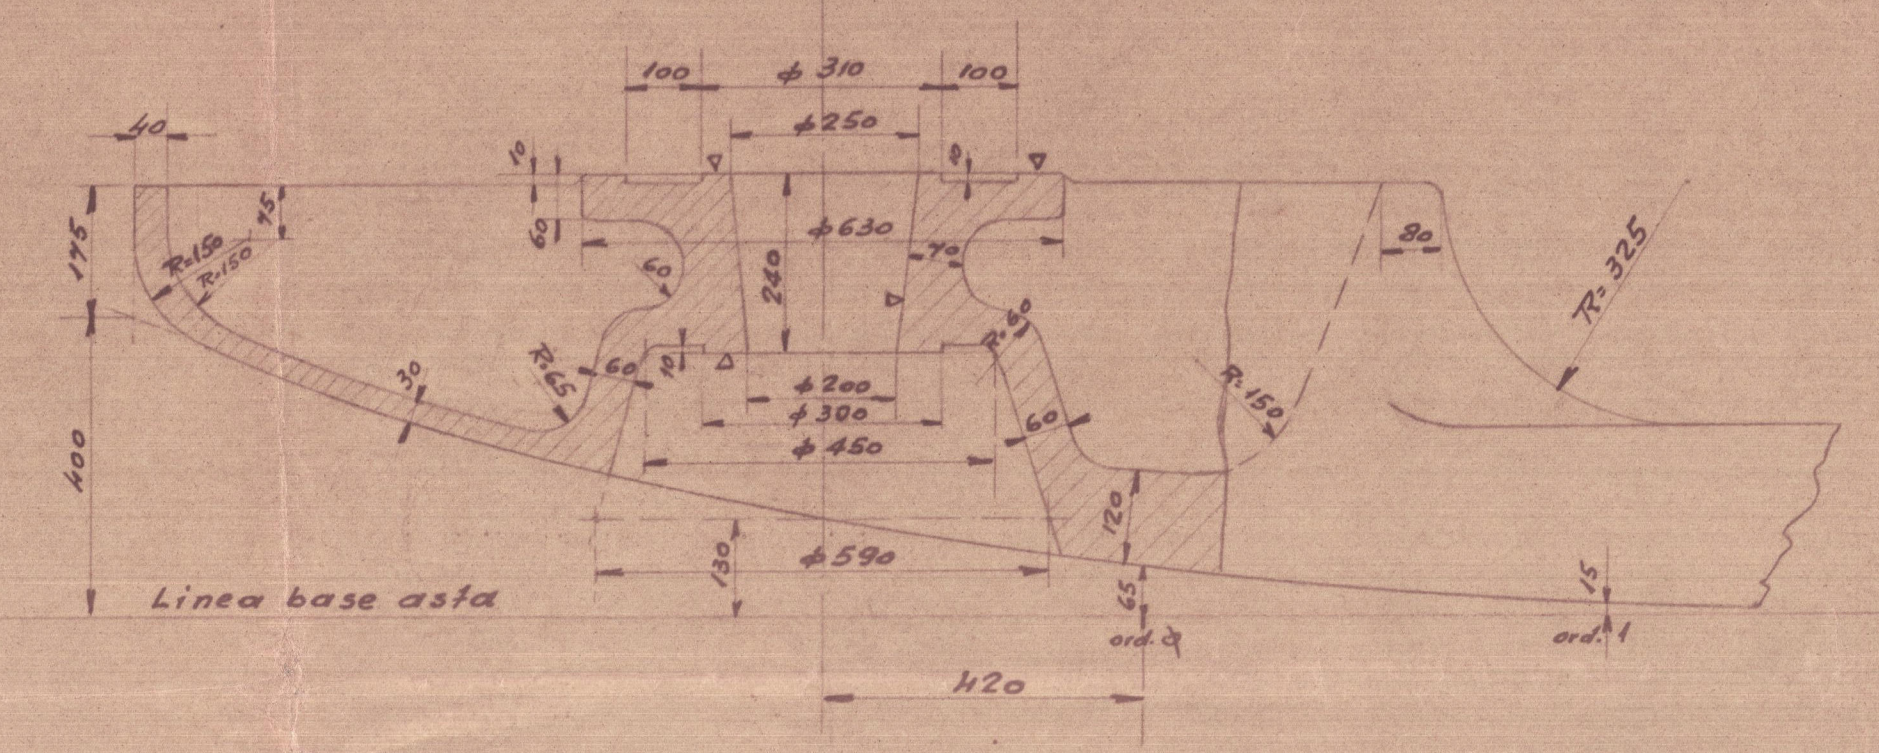


Sezione B-B (L.A. 6)

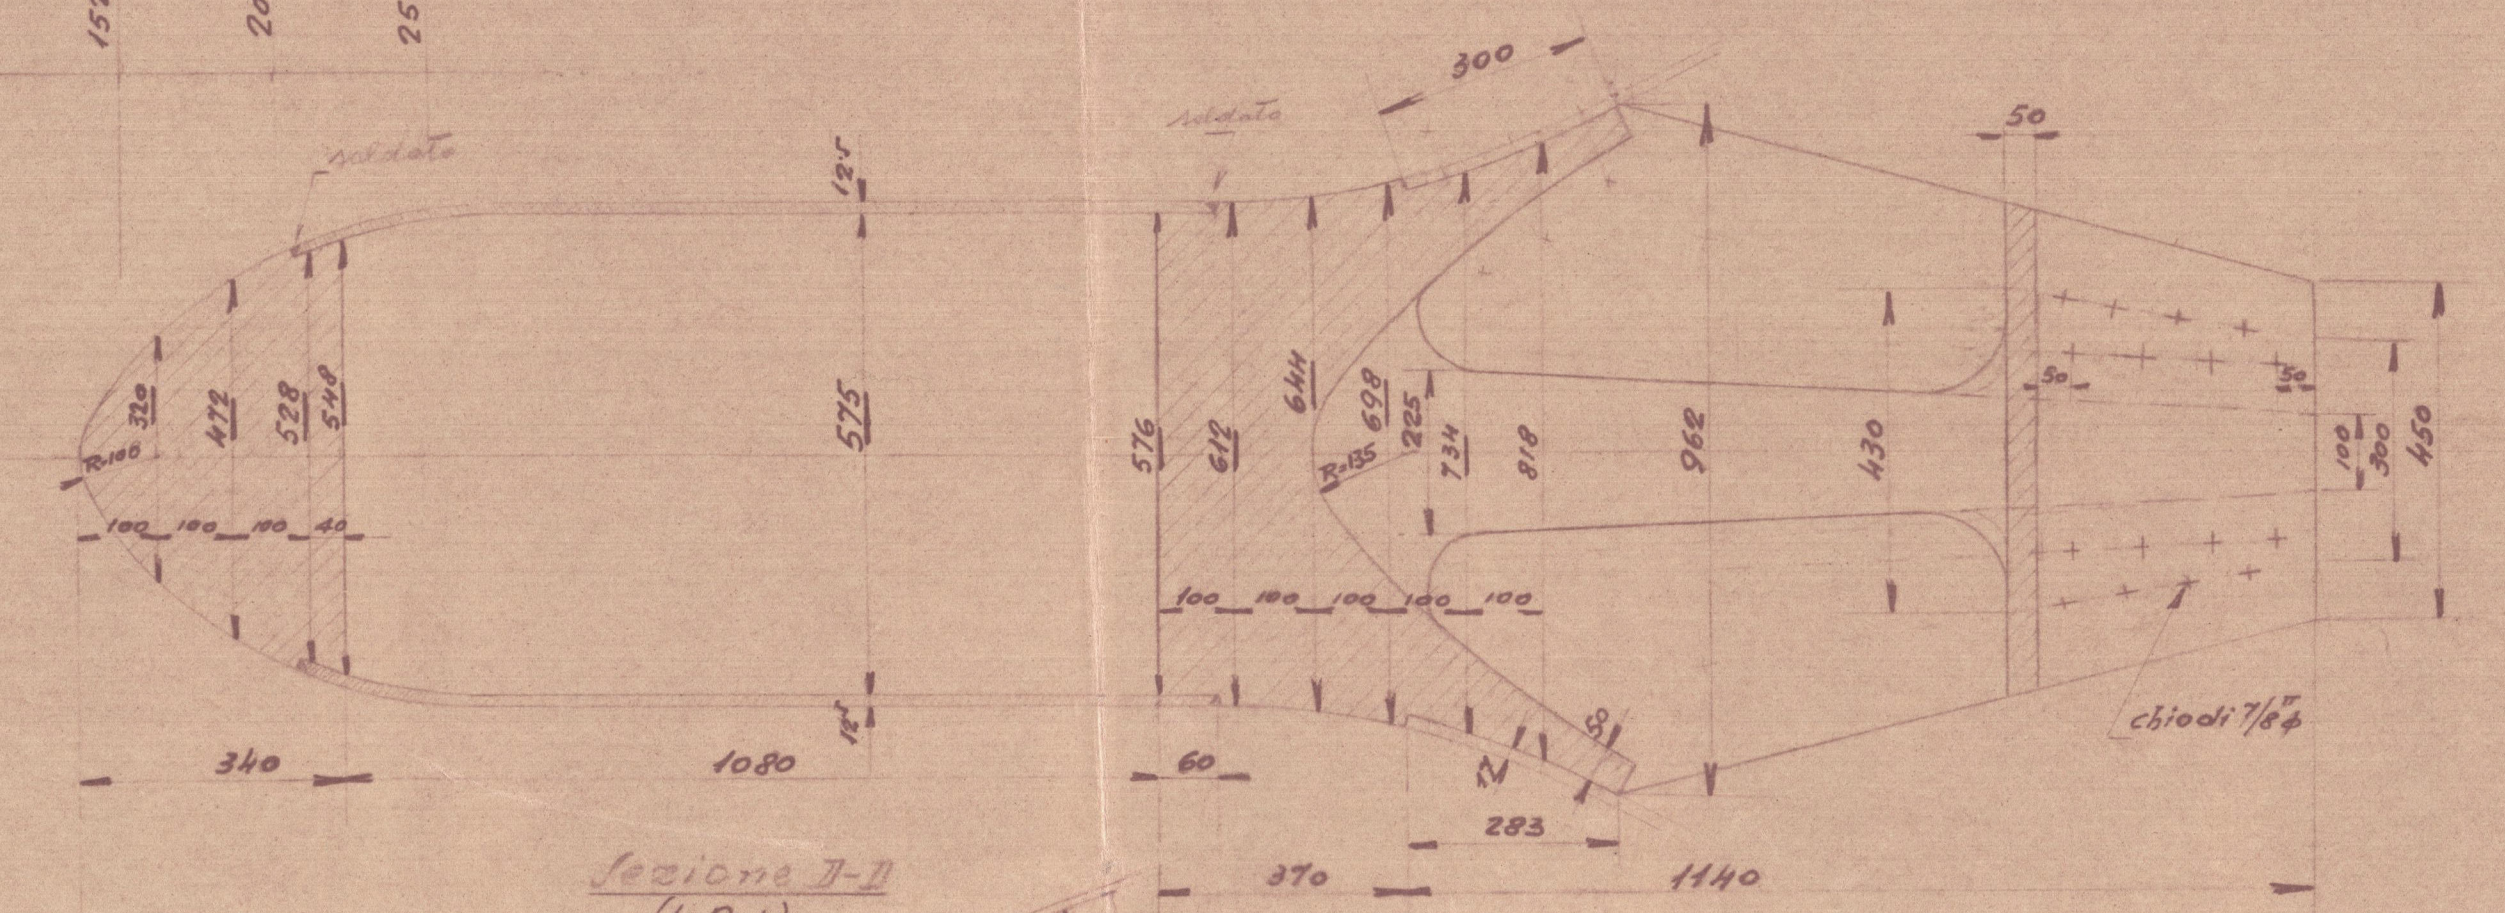


Sezione T-T (L.A. 4)

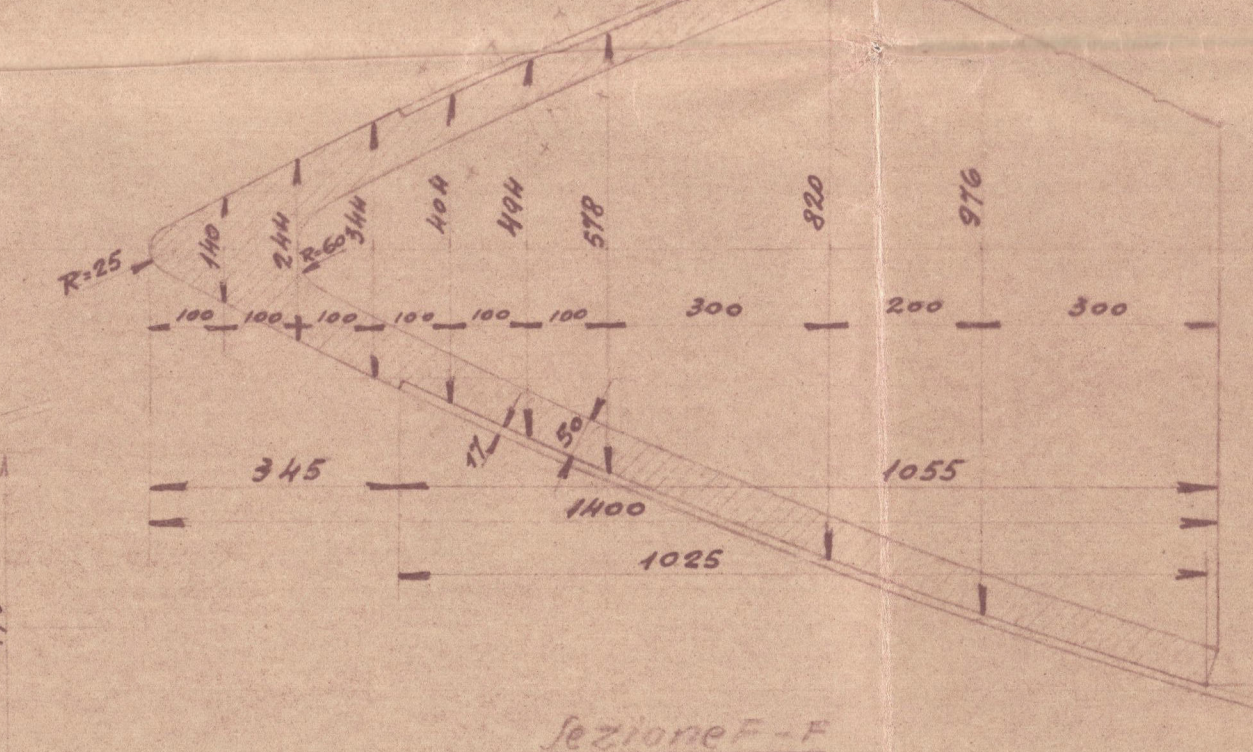


Sezione F-F (L.A. 7)

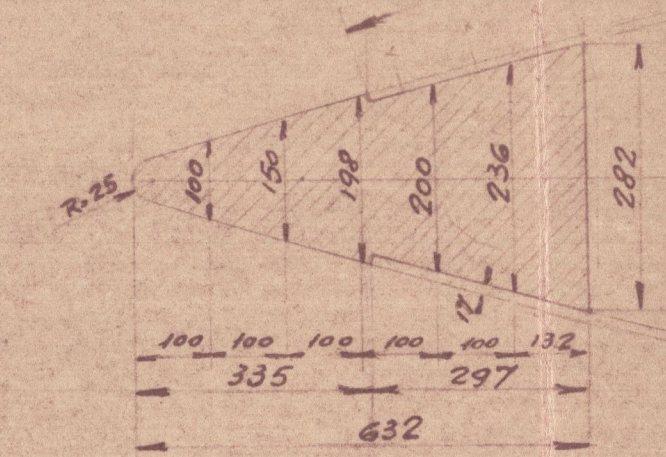


Sezione H-H (L.A. 1/2)

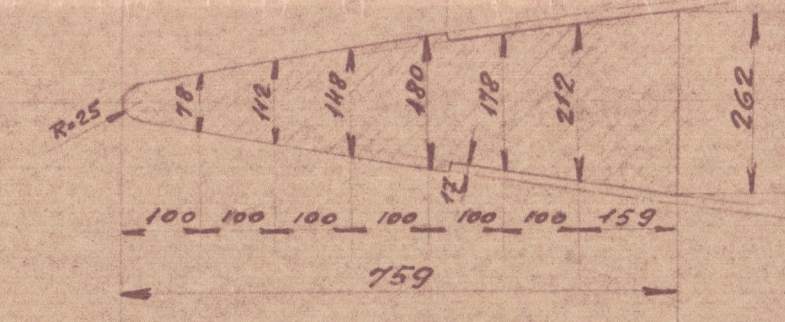


Sezione N-N

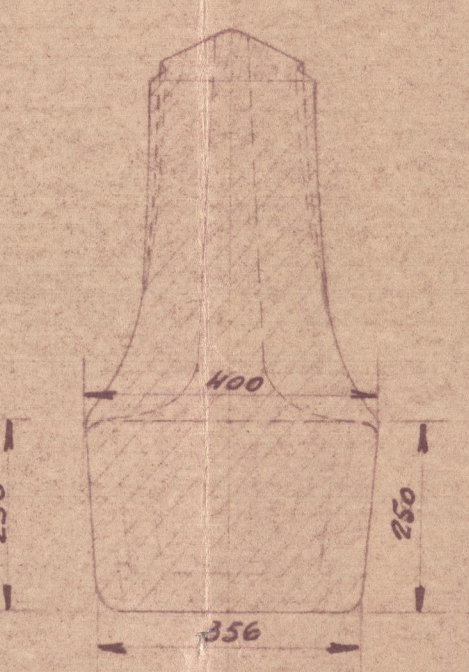


Sezione A-A (L.A. 7)

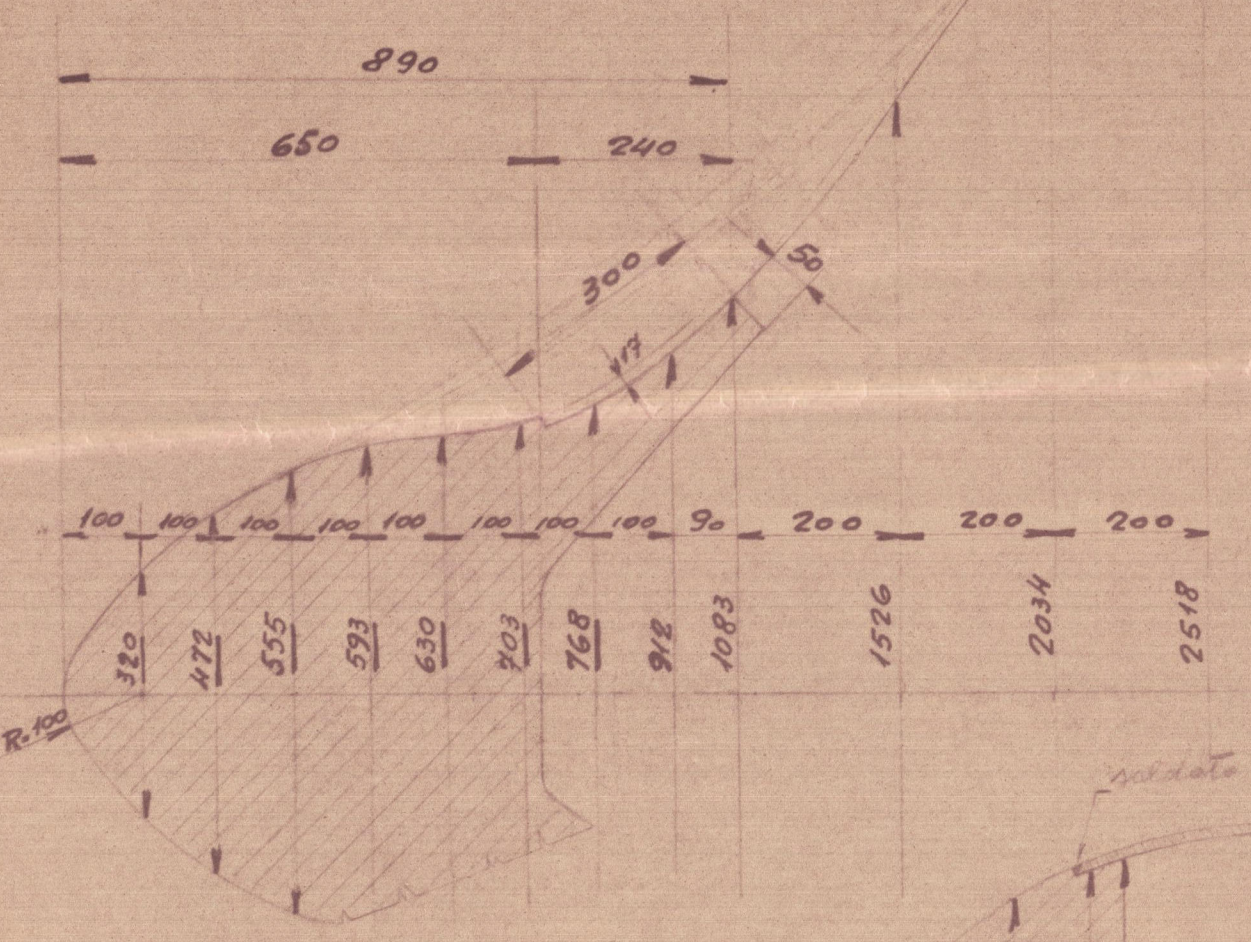


Sezione C-C (L.A. 5)

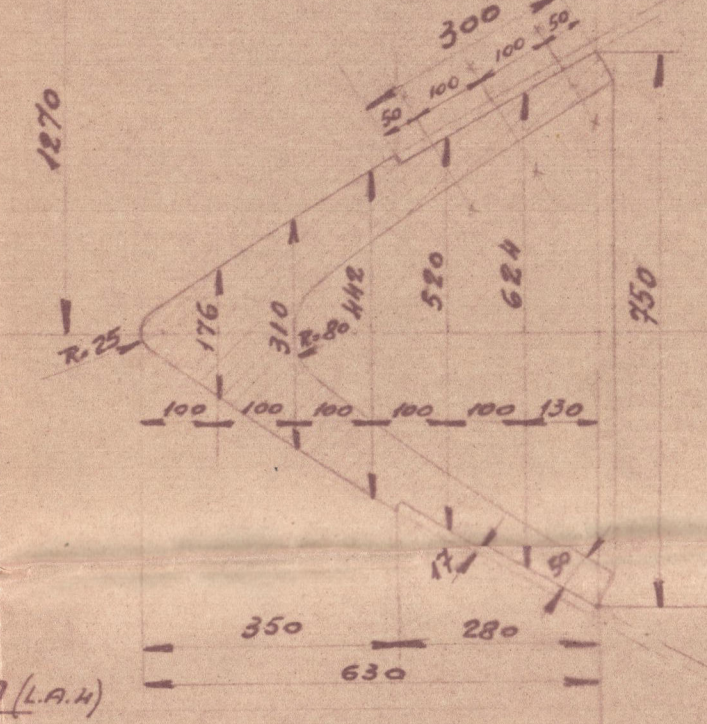


Sezione E-E (L.A. 3)

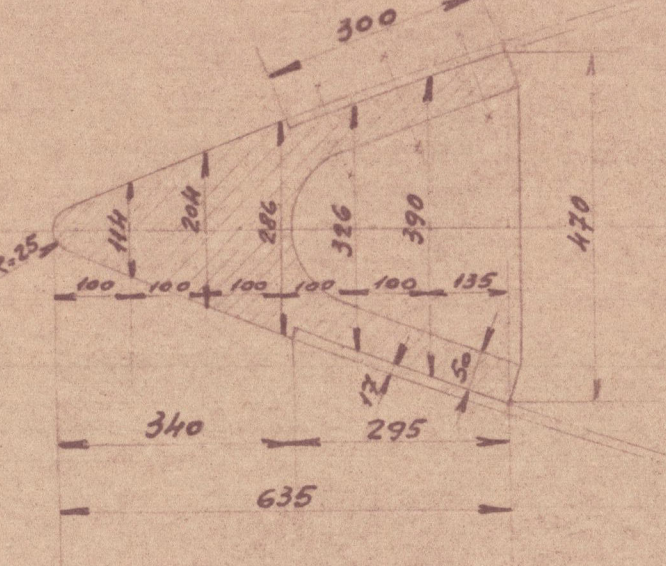


Sezione G-G (L.A. 1)

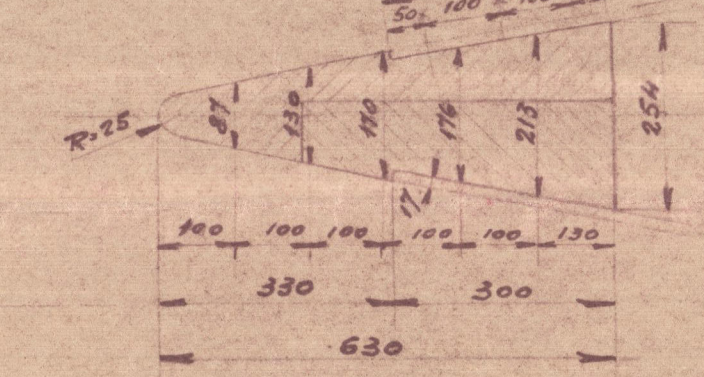


Sezione I-I (ord. 2)

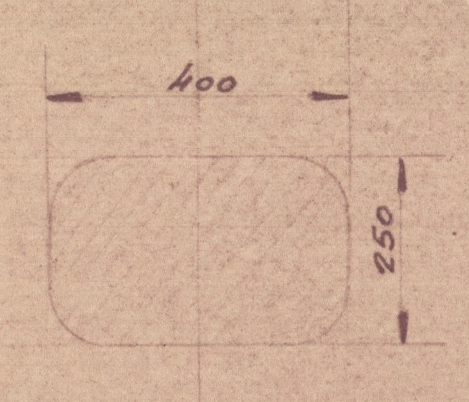


Sezione L-L (ord. 5)

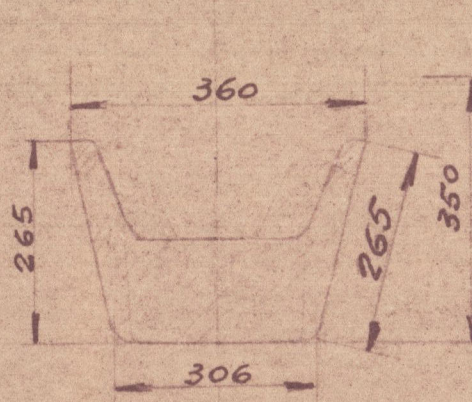


Sezione M-M (ord. 6)

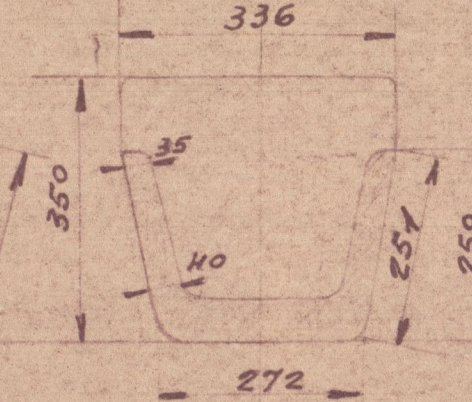


Sezione O-O (ord. 6 1/2)

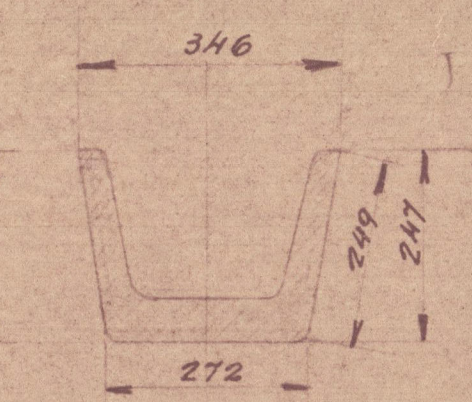






Sezione P-P (ord. 7)

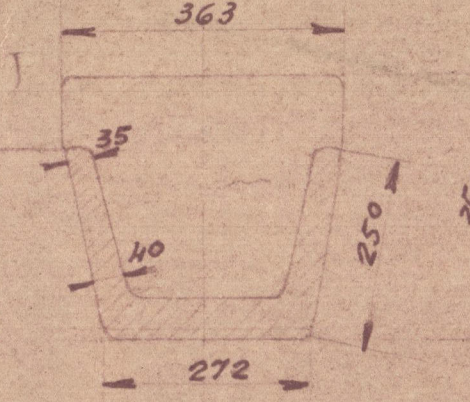

Sezione Q-Q (ord. 8)

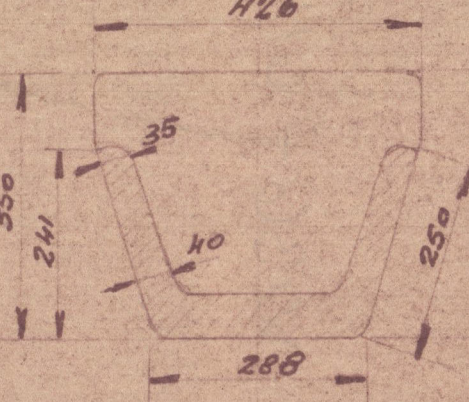

Sezione ord. 0

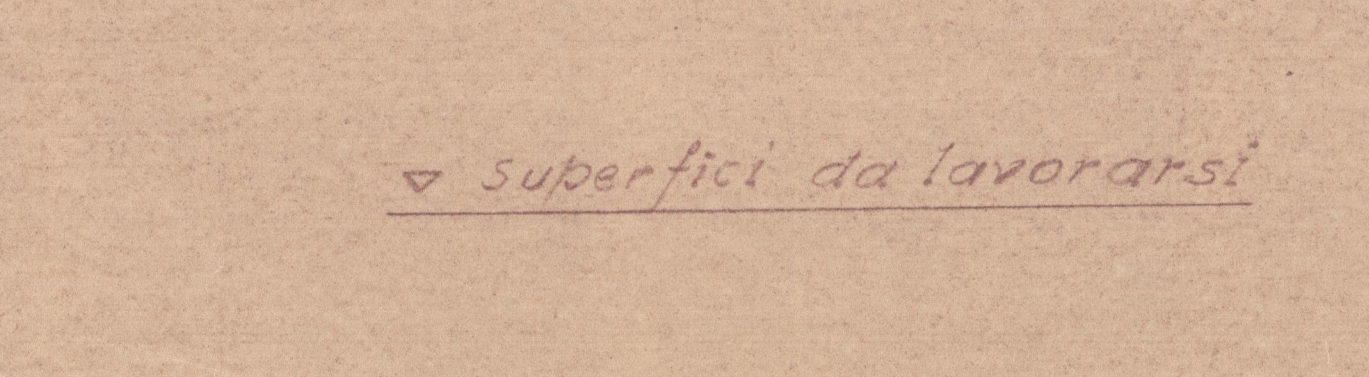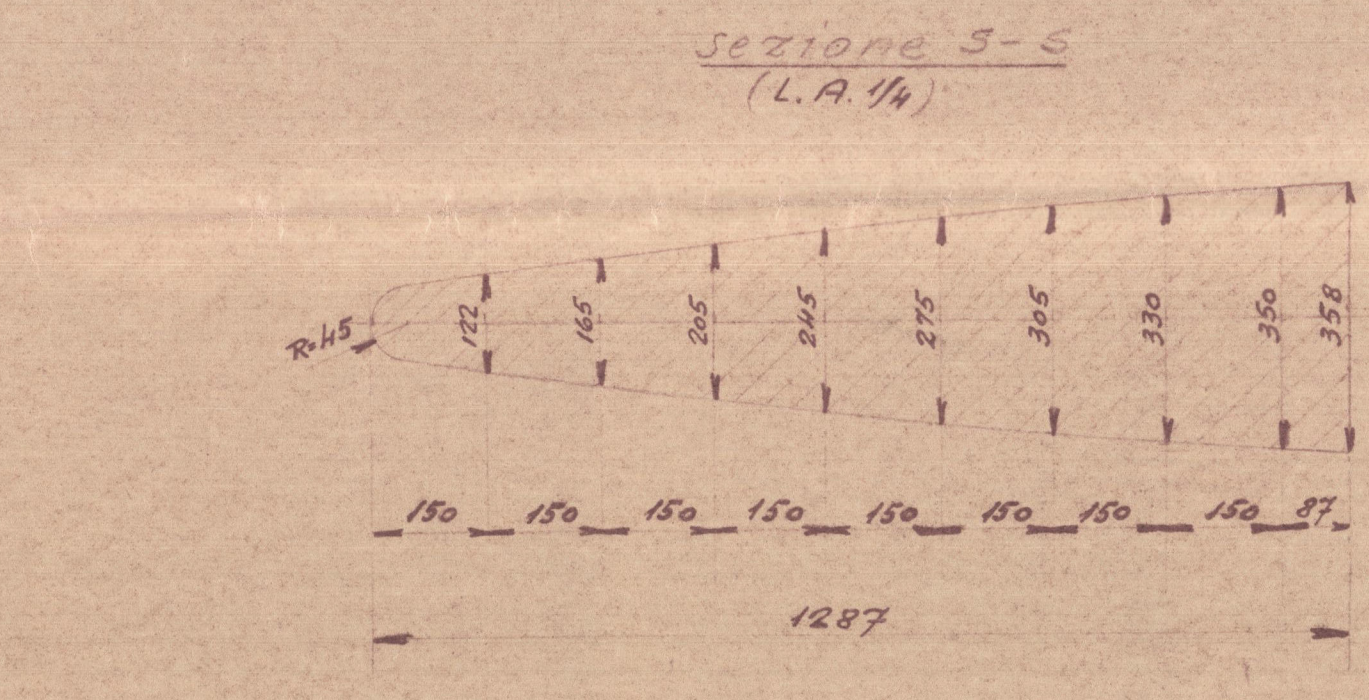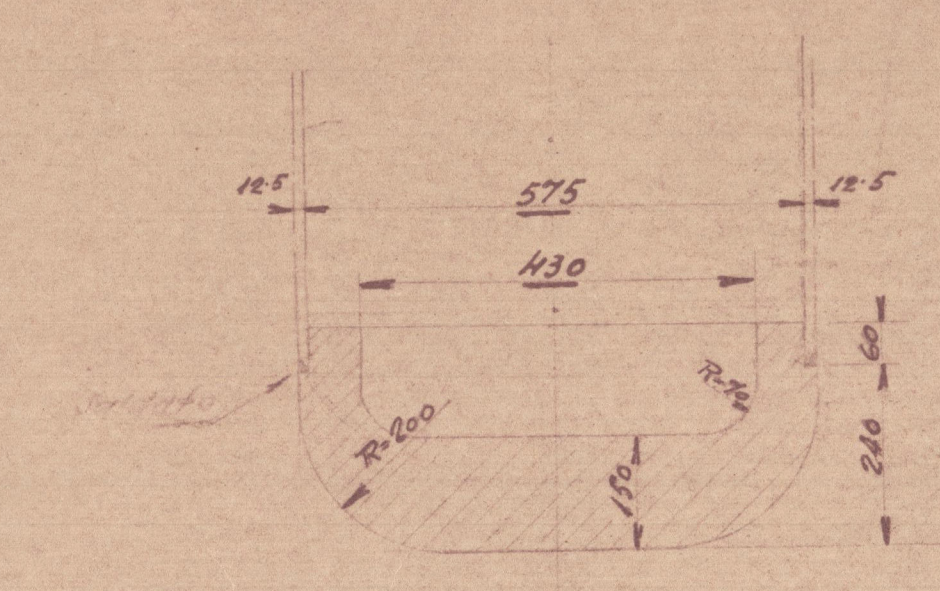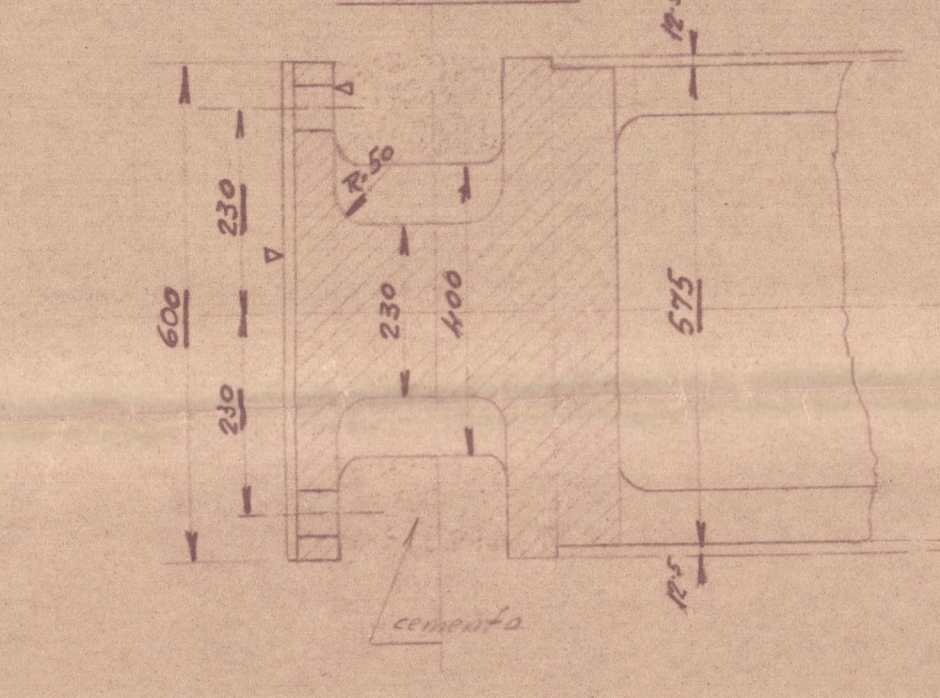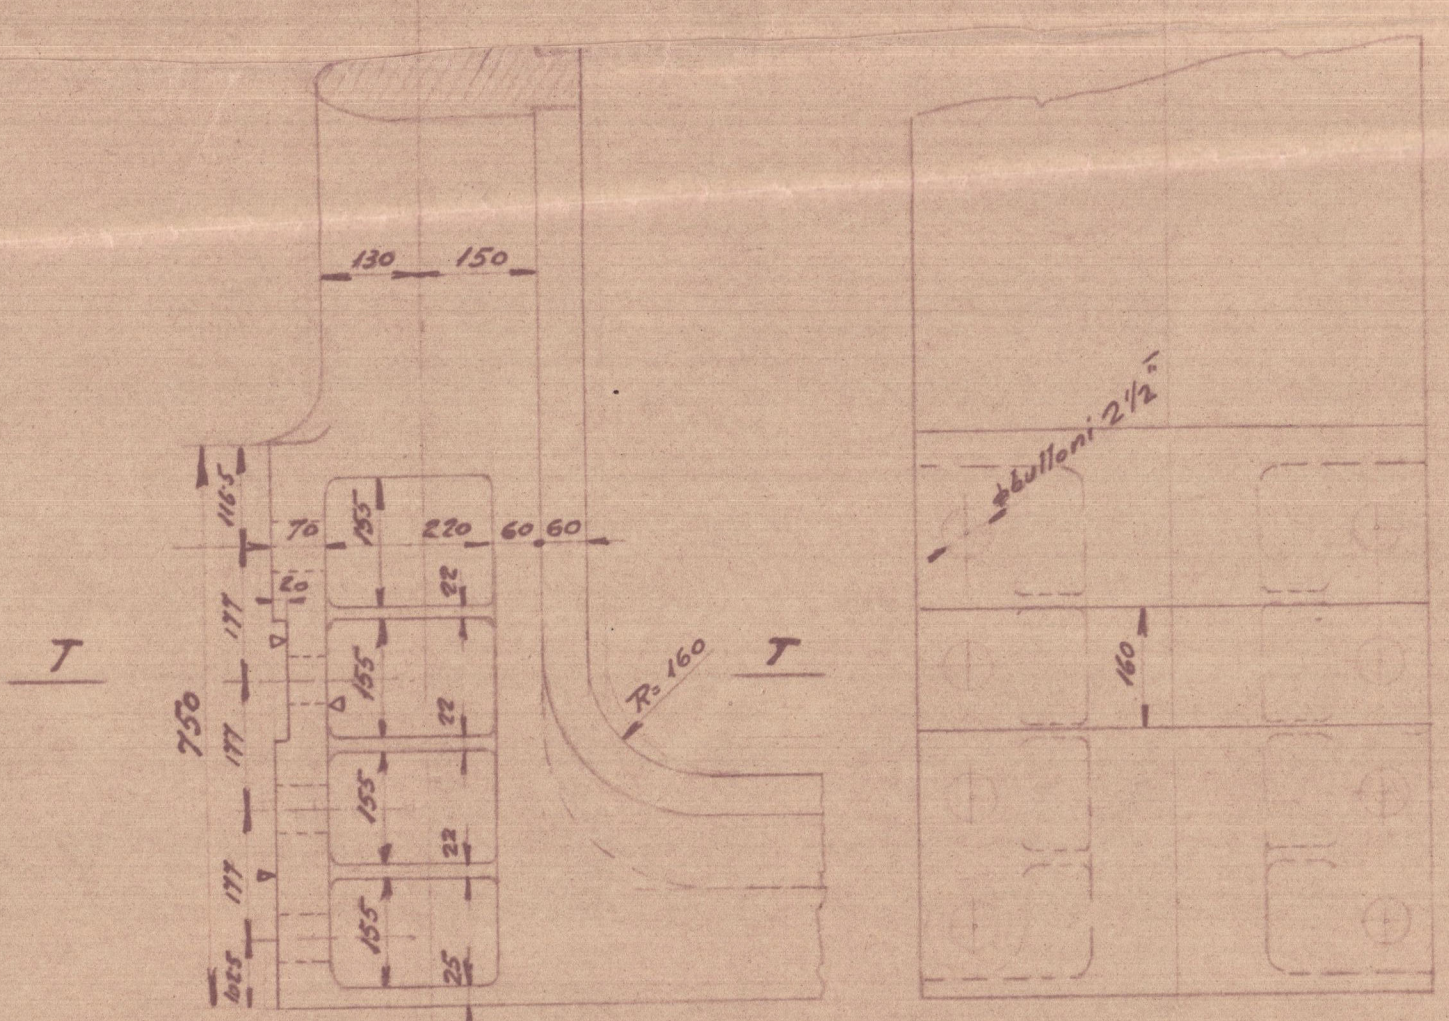

APPROVATO

11. 12. 1935

LLOYD'S REGISTER OF SHIPPING
TRIESTE



M.S. Fella, Felle, Cellana - ^(London) Rialto ~~France~~

New Street ~~France~~

W36-0115

M.V. Fella Tri. sept No 11818

also for

M.V. bellina

" Felle

" Rialto

W36-0115



© 2020

Lloyd's Register
Foundation