

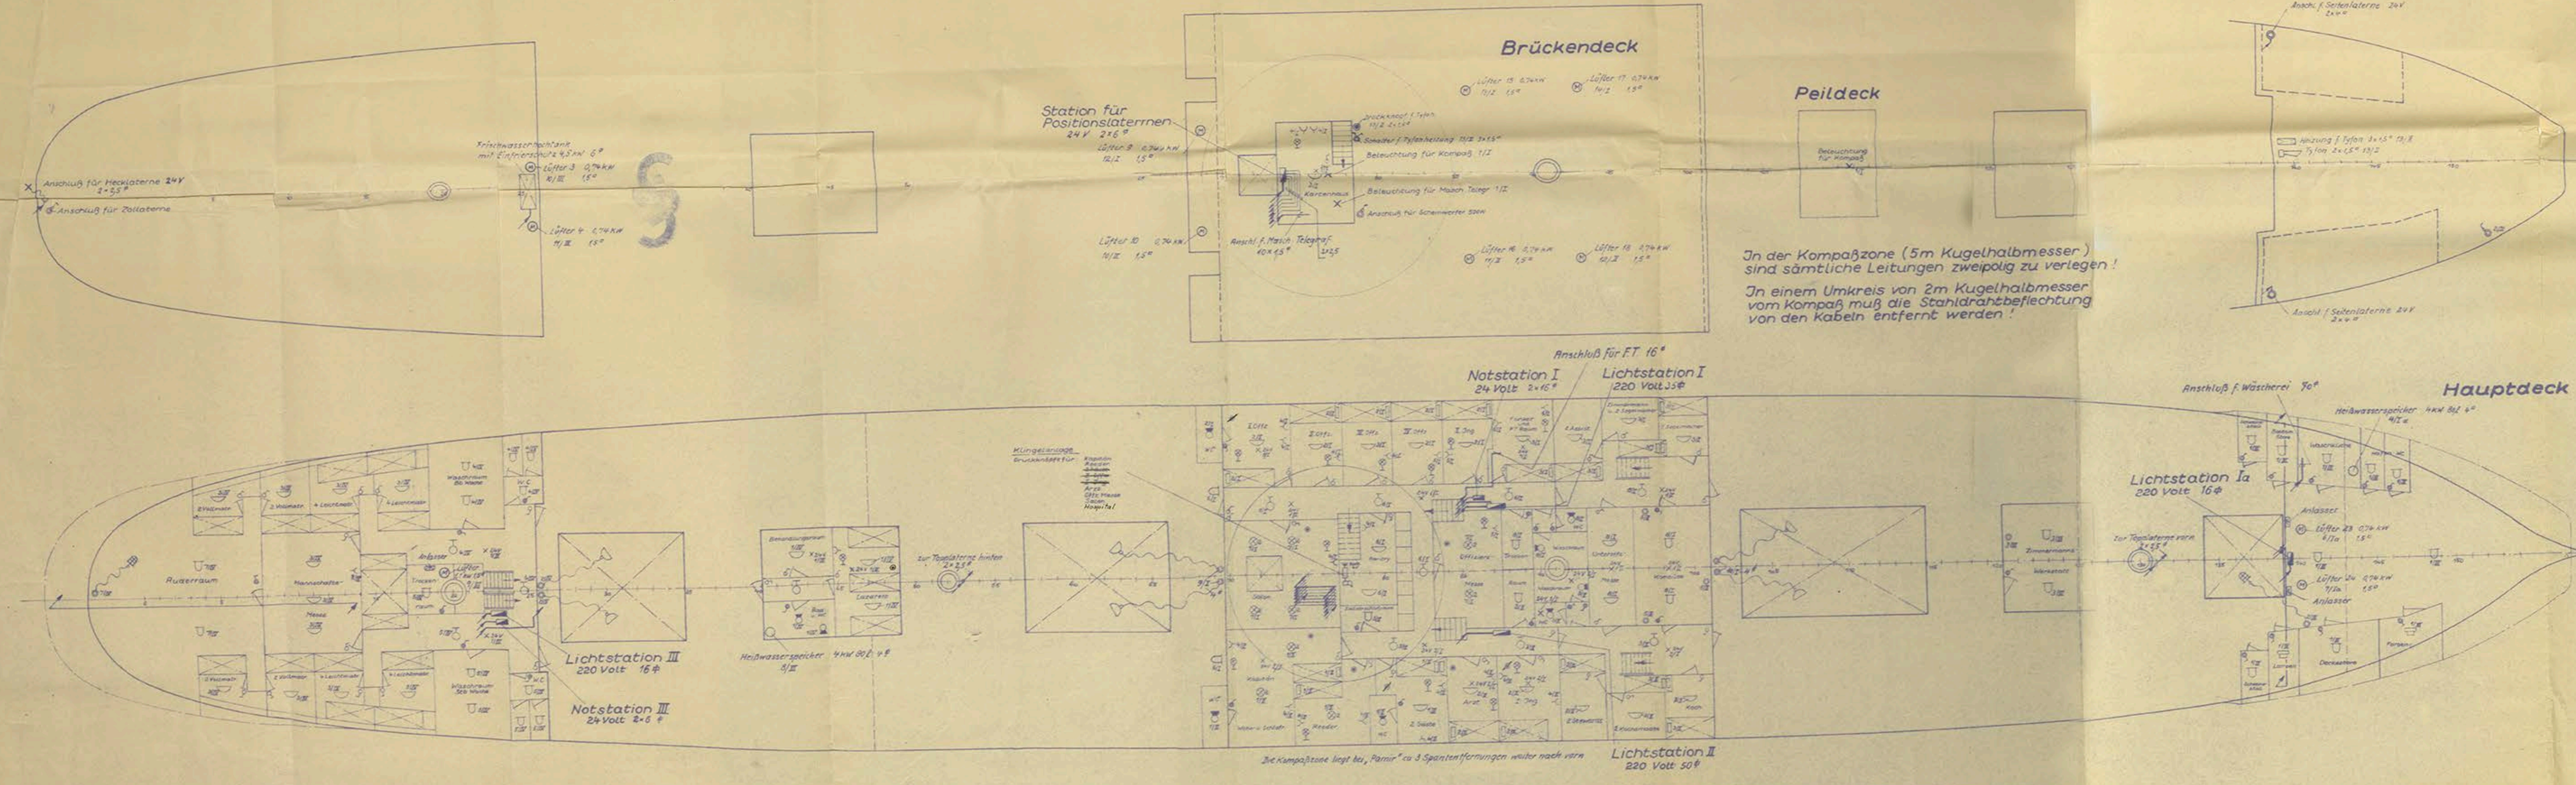


Soweit nichts anderes angegeben, sind die Ansätze für Lüfter unterhalb der Verteilung anzubringen, an die der Lüfter angeschlossen ist.

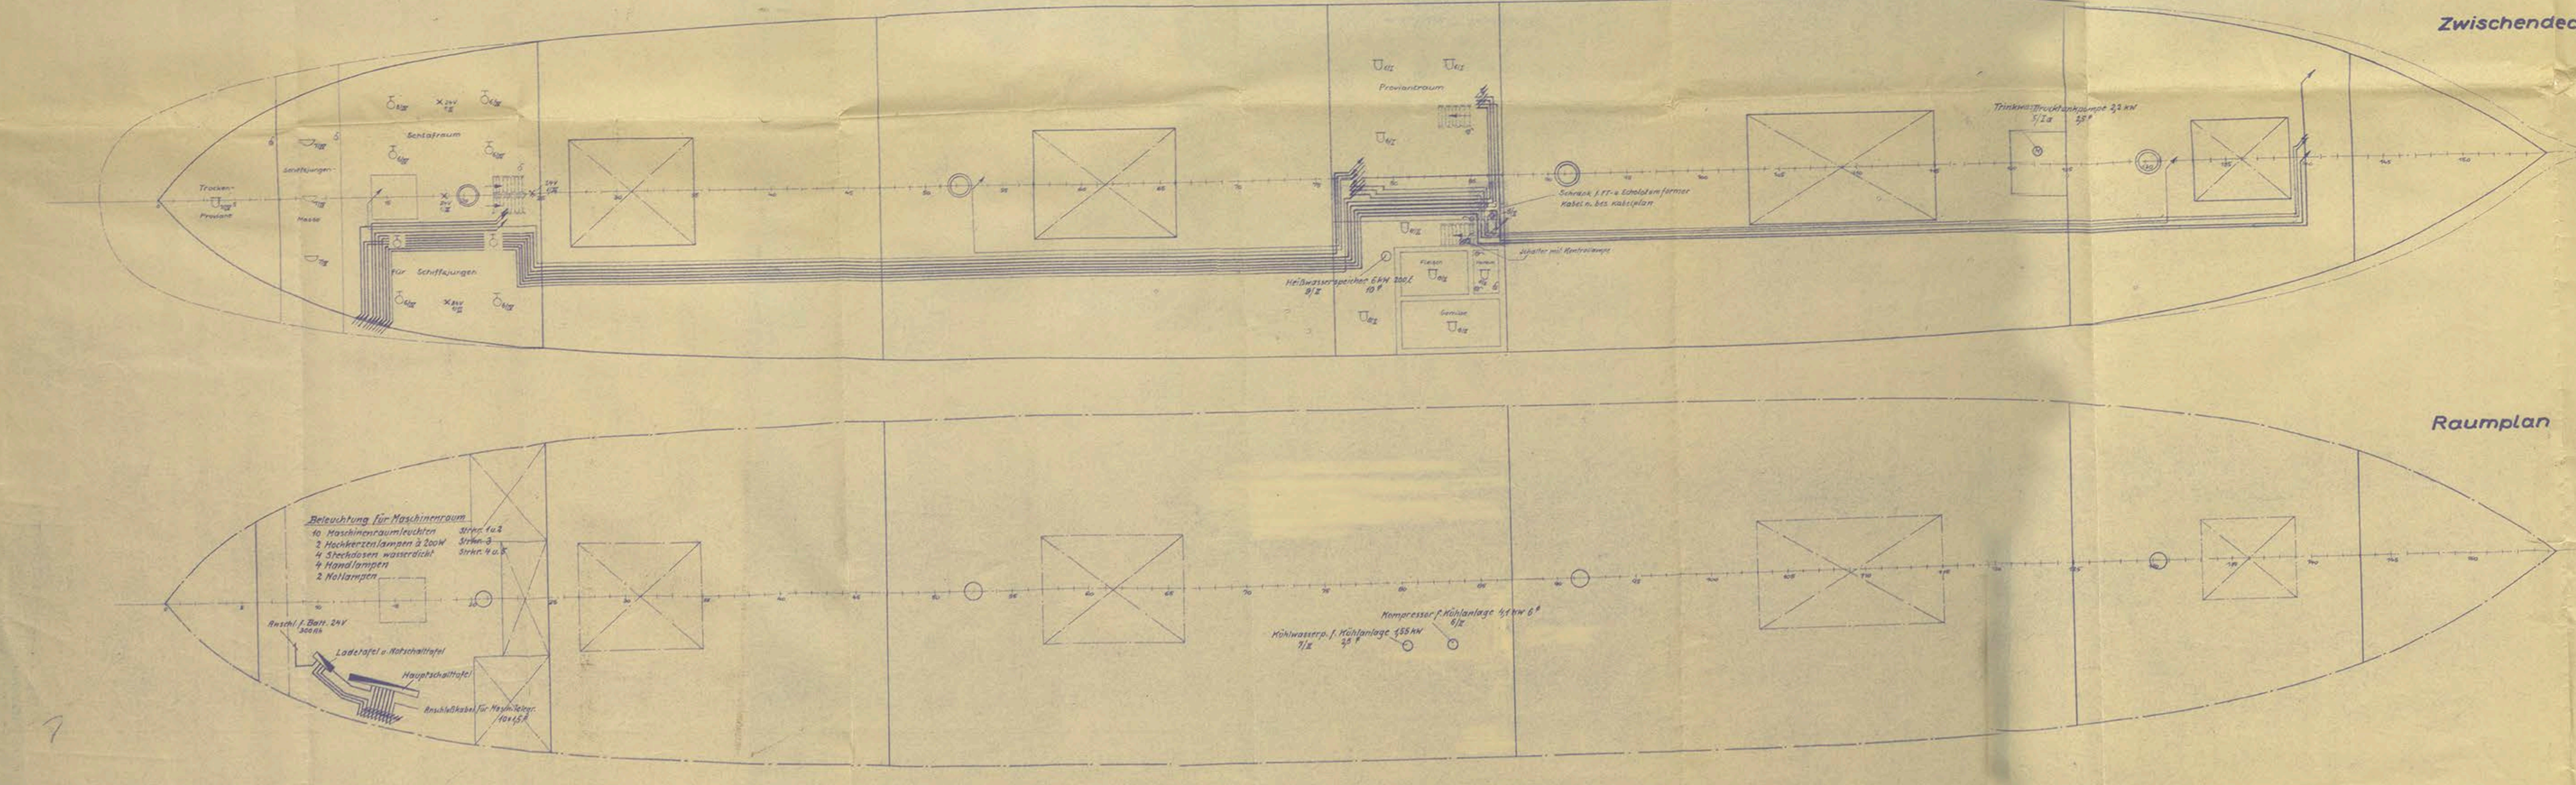

Prinzipschaltplan

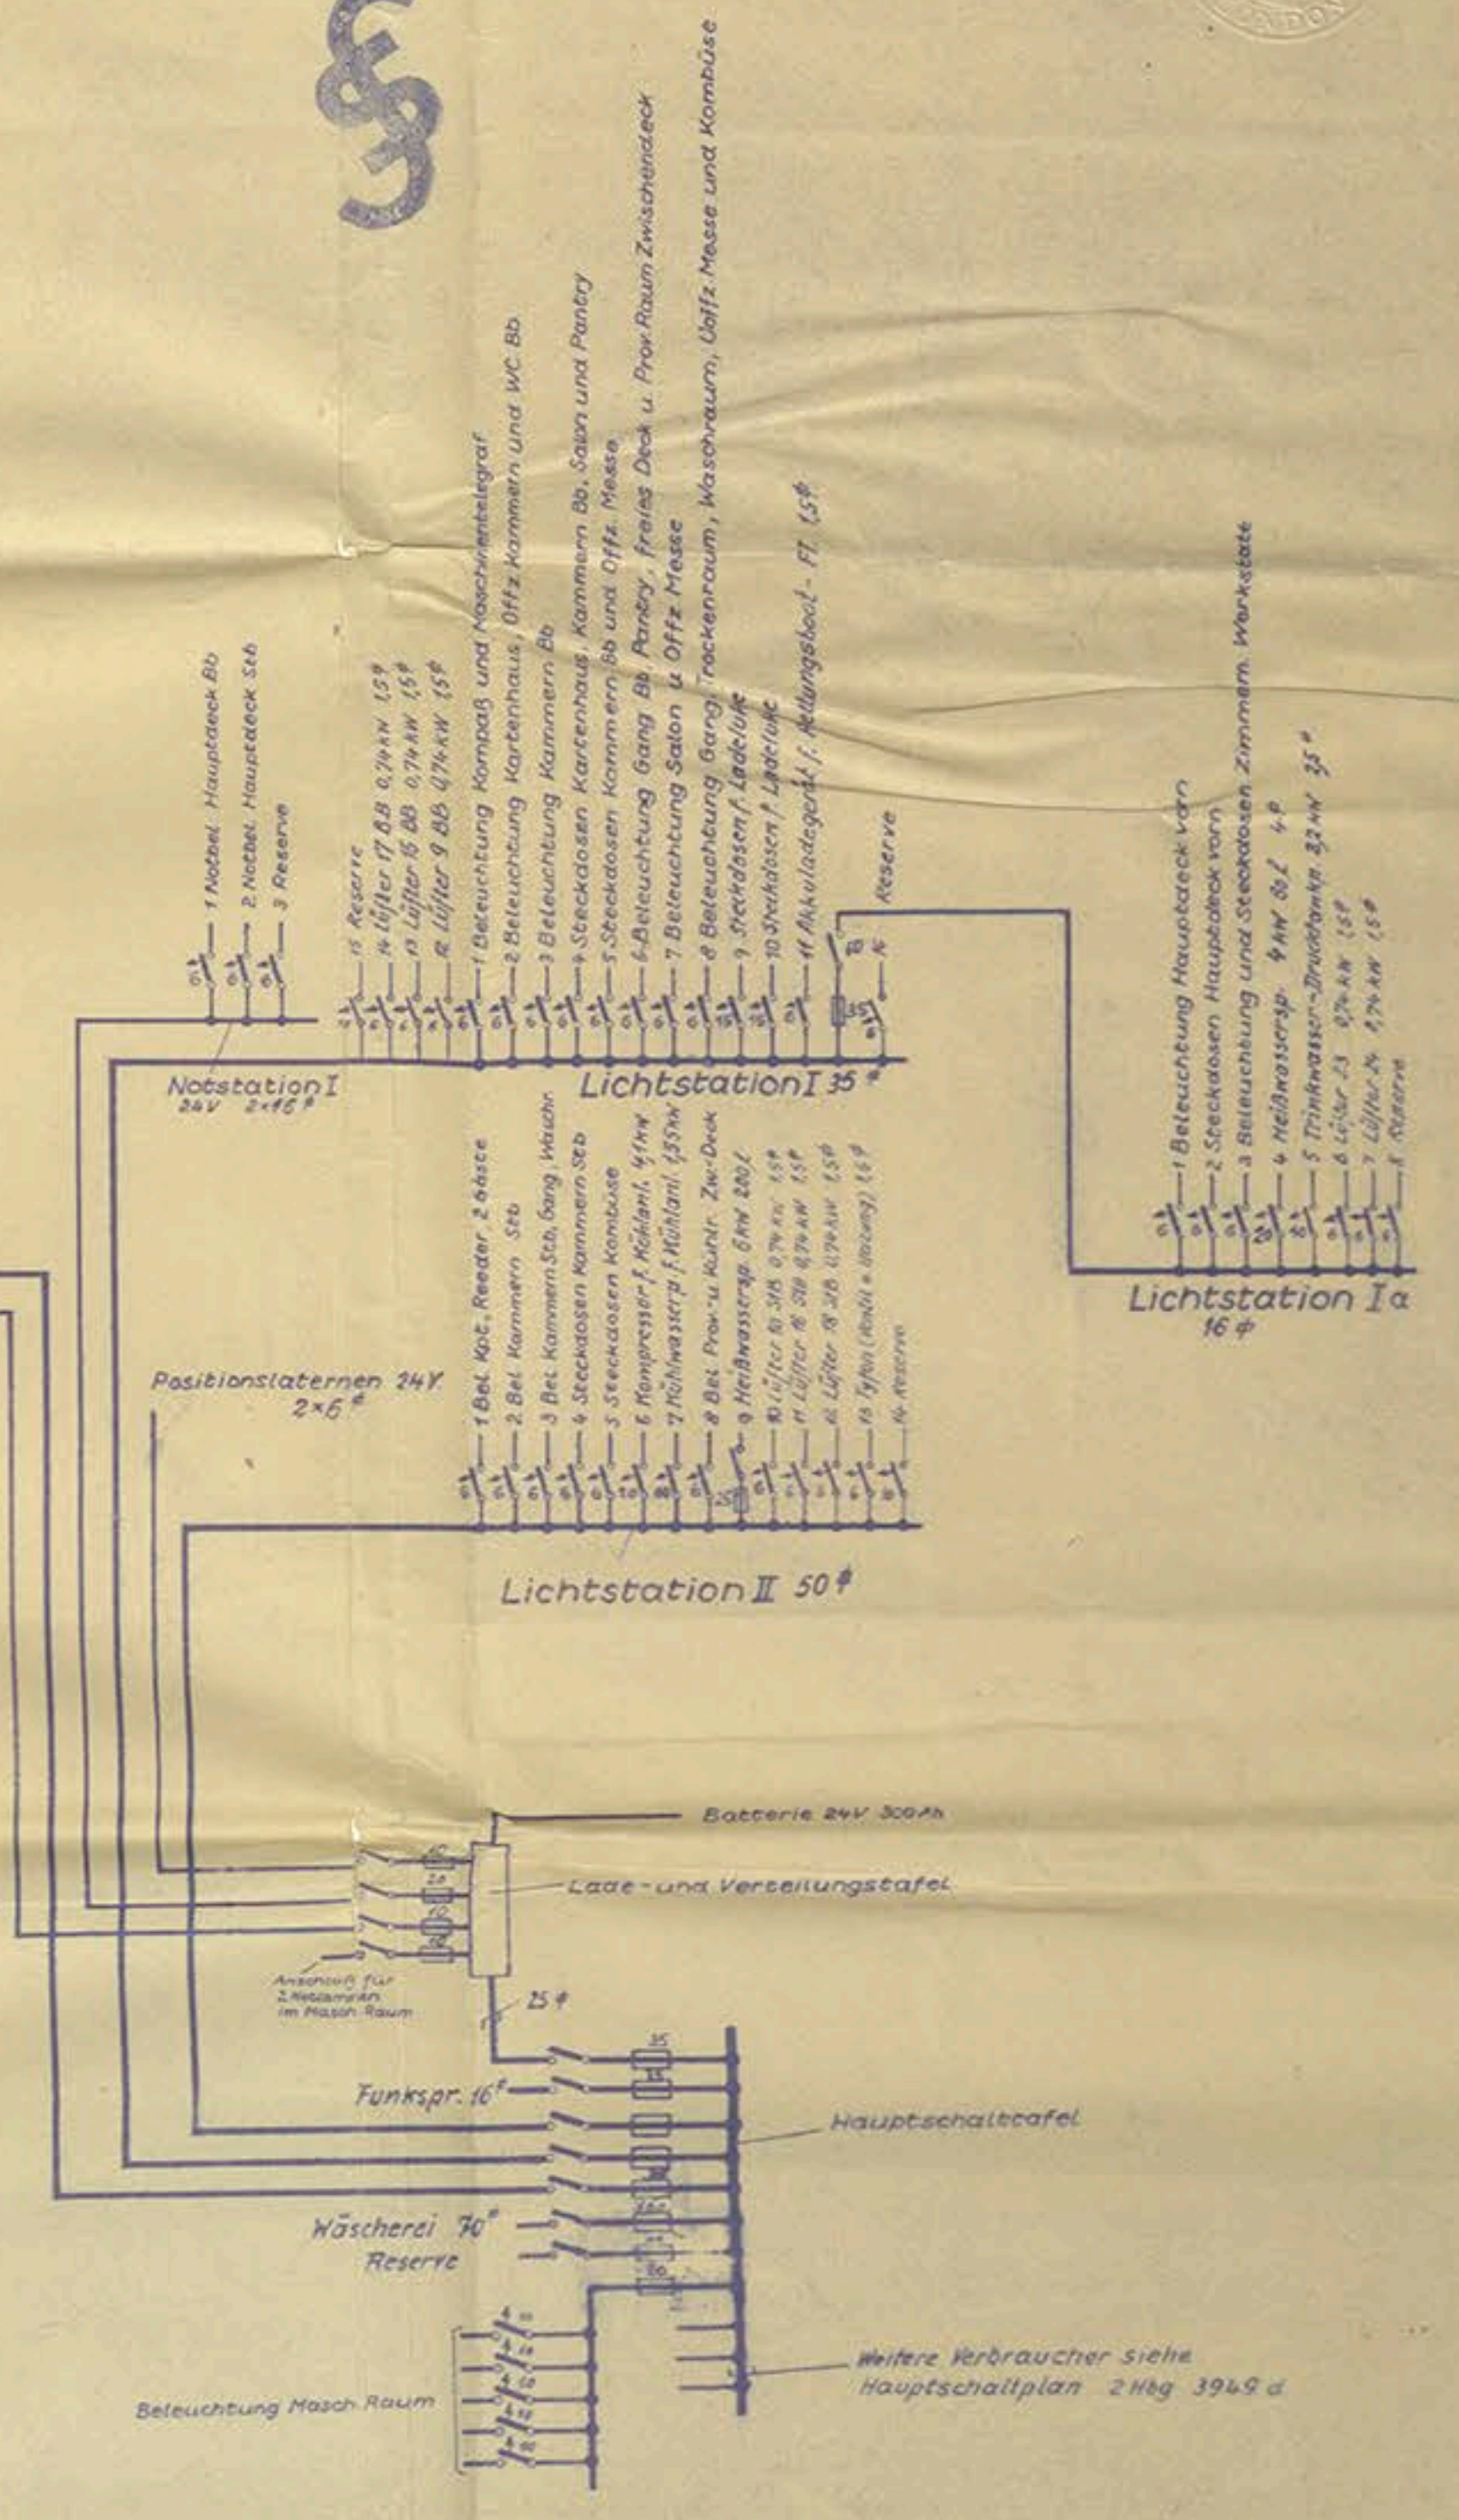

Vorschriften: Germanischer Lloyd
Leitungsnetz: Gleichstrom 220V einpolig
24V zweipolig
Tropenfahrt

The sizes of cable shown on this plan are approved subject to the following conditions being found on test not to exceed that permitted by the Rules for Electrical Equipment.

Leitungsverlegung: MK Kabel
in den Kammern NSK

Siemens-Schuckertwerke Hamburg		Elektrische Lichtanlage 0 Hbg 3949I d	
Hamburg		Hamburg	