Diese Zeichnung darf ohne unsere Genehmigung weder dritten Personen noch Konkurrenz-Firmen mitgeteilt werden.
(§ 48 des Gesetzes vom 11. Juni 1870)

Ostermann & Co.
Metallwerk
Köln-Ehrenfeld, Grüner Weg 2-4

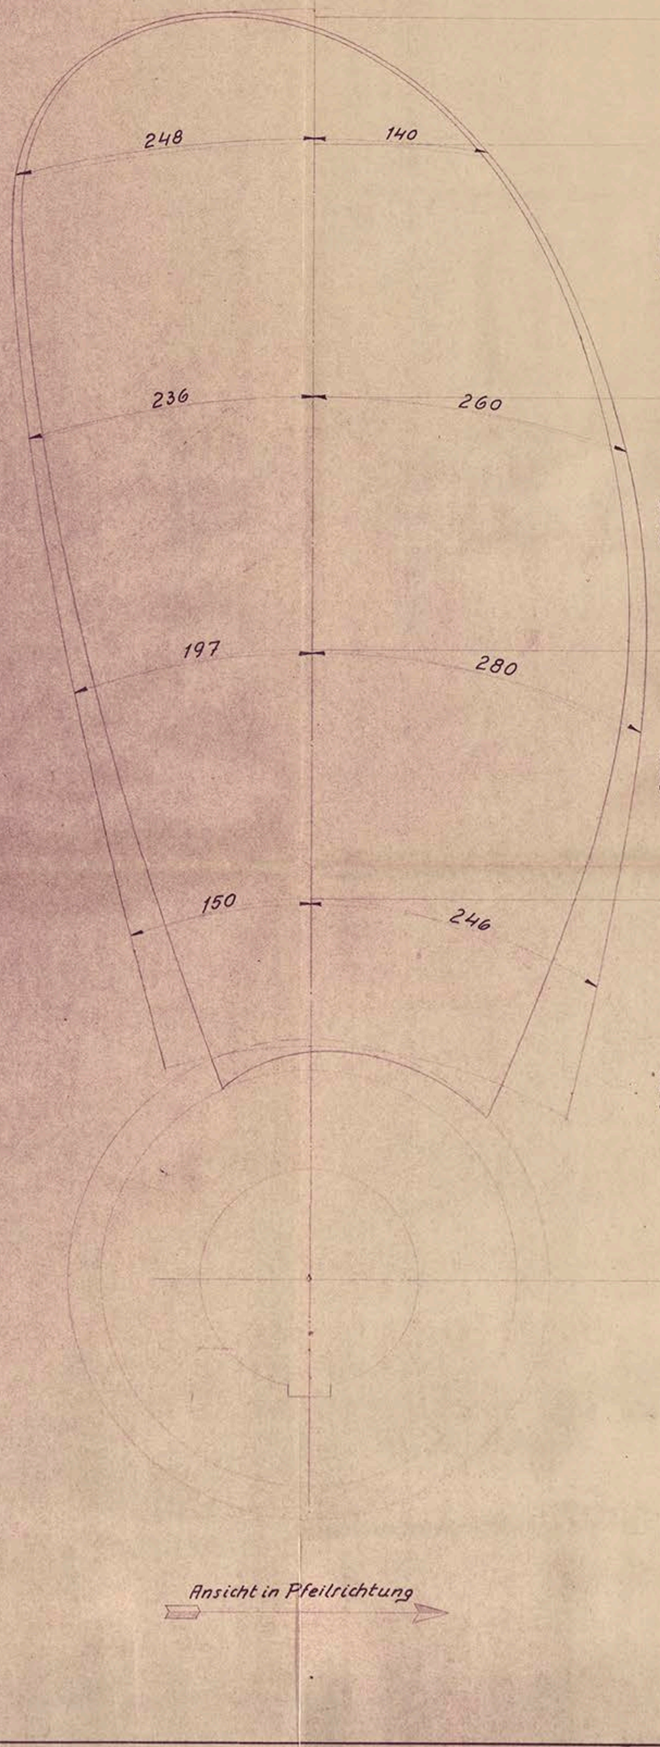

Ansicht in Pfeilrichtung

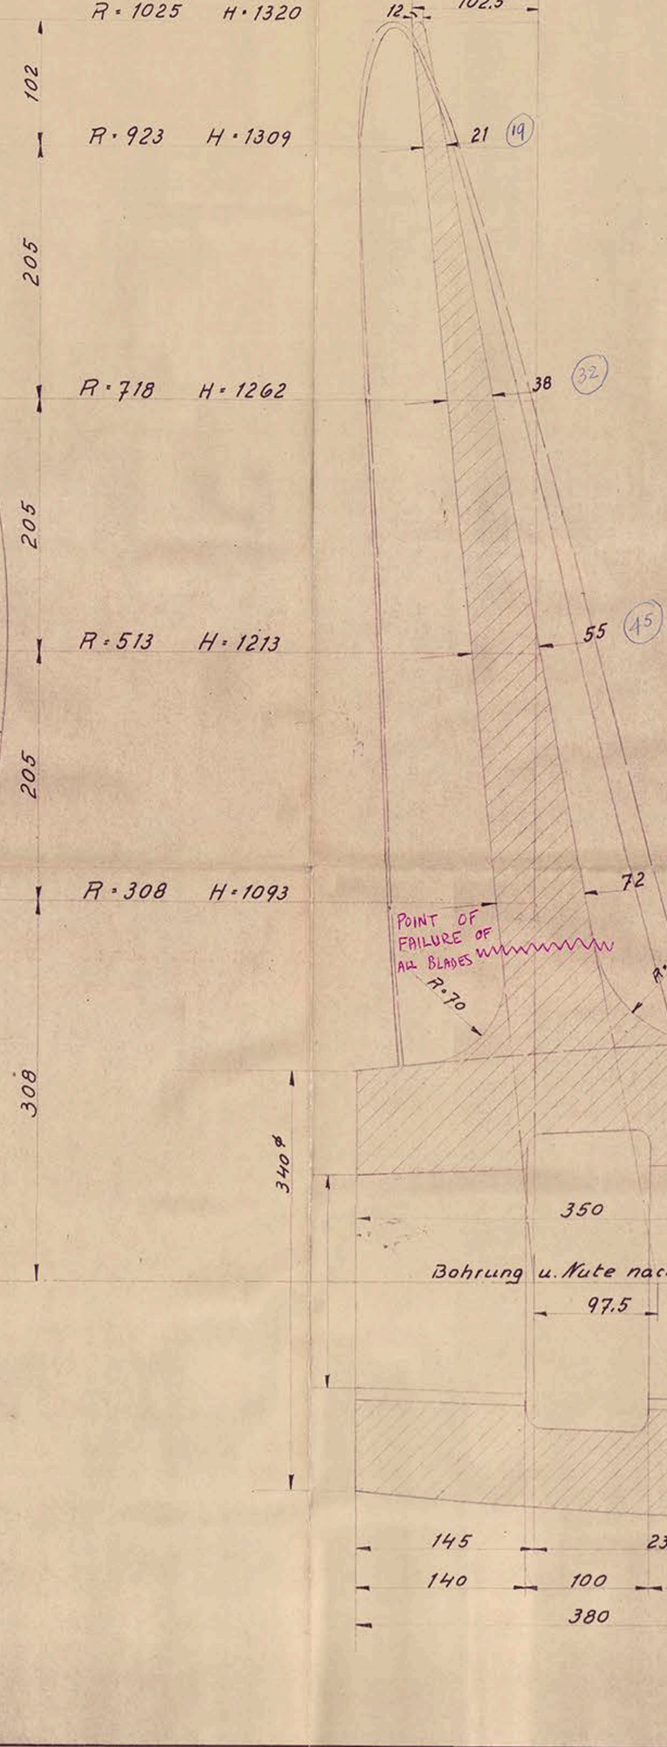

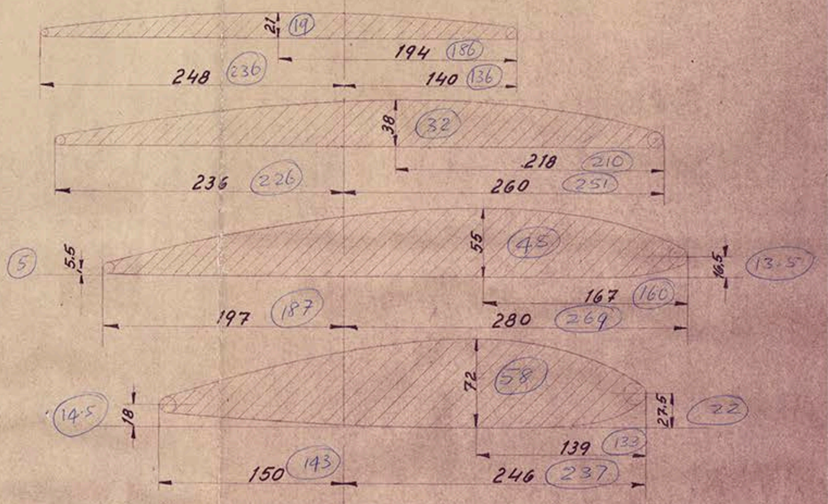

DIMENSIONS IN BLUE AND RINGED ARE THOSE OF THE PROPELLERS WHICH FAILED AND NOW INCREASED

P 8488
D = 2,05 m (2.15)
Hm = 1.27 : 1.45 Exc. - 100
Fa = 0.725 : ²
Z = 2
Links
Bronze
Gew. 472 kg. (430)
GD² 269 kgm² (250)
Abn. Germ. Lloyd u. Lloyds Reg.

LLOYD'S REGISTER OF SHIPPING
NOTED
19. MAI 1952
HAMBURG

Stück-zahl	Benennung und Bemerkung	Teil	Zchng. Nr. Lag. Nr.	Werkstoff und Rohmaße	Bezeichnung f. Modelle u. dgl.	Gewichts-Angaben
		3				
		2				
		1				

~ Glatte Oberfläche ▽ Schruppen ▽▽ Schlichten ▽▽▽ Schleifen

	Datum	Name
Gezeichnet	9.5.52	
Geprüft		
Normgepr.		

Maßstab: 1:2,5

OSTERMANN & CO.

OCO 531

Propeller

© 2018 Lloyd's Register Foundation