



### CASING TOP PLAN

## UPPER PLAN

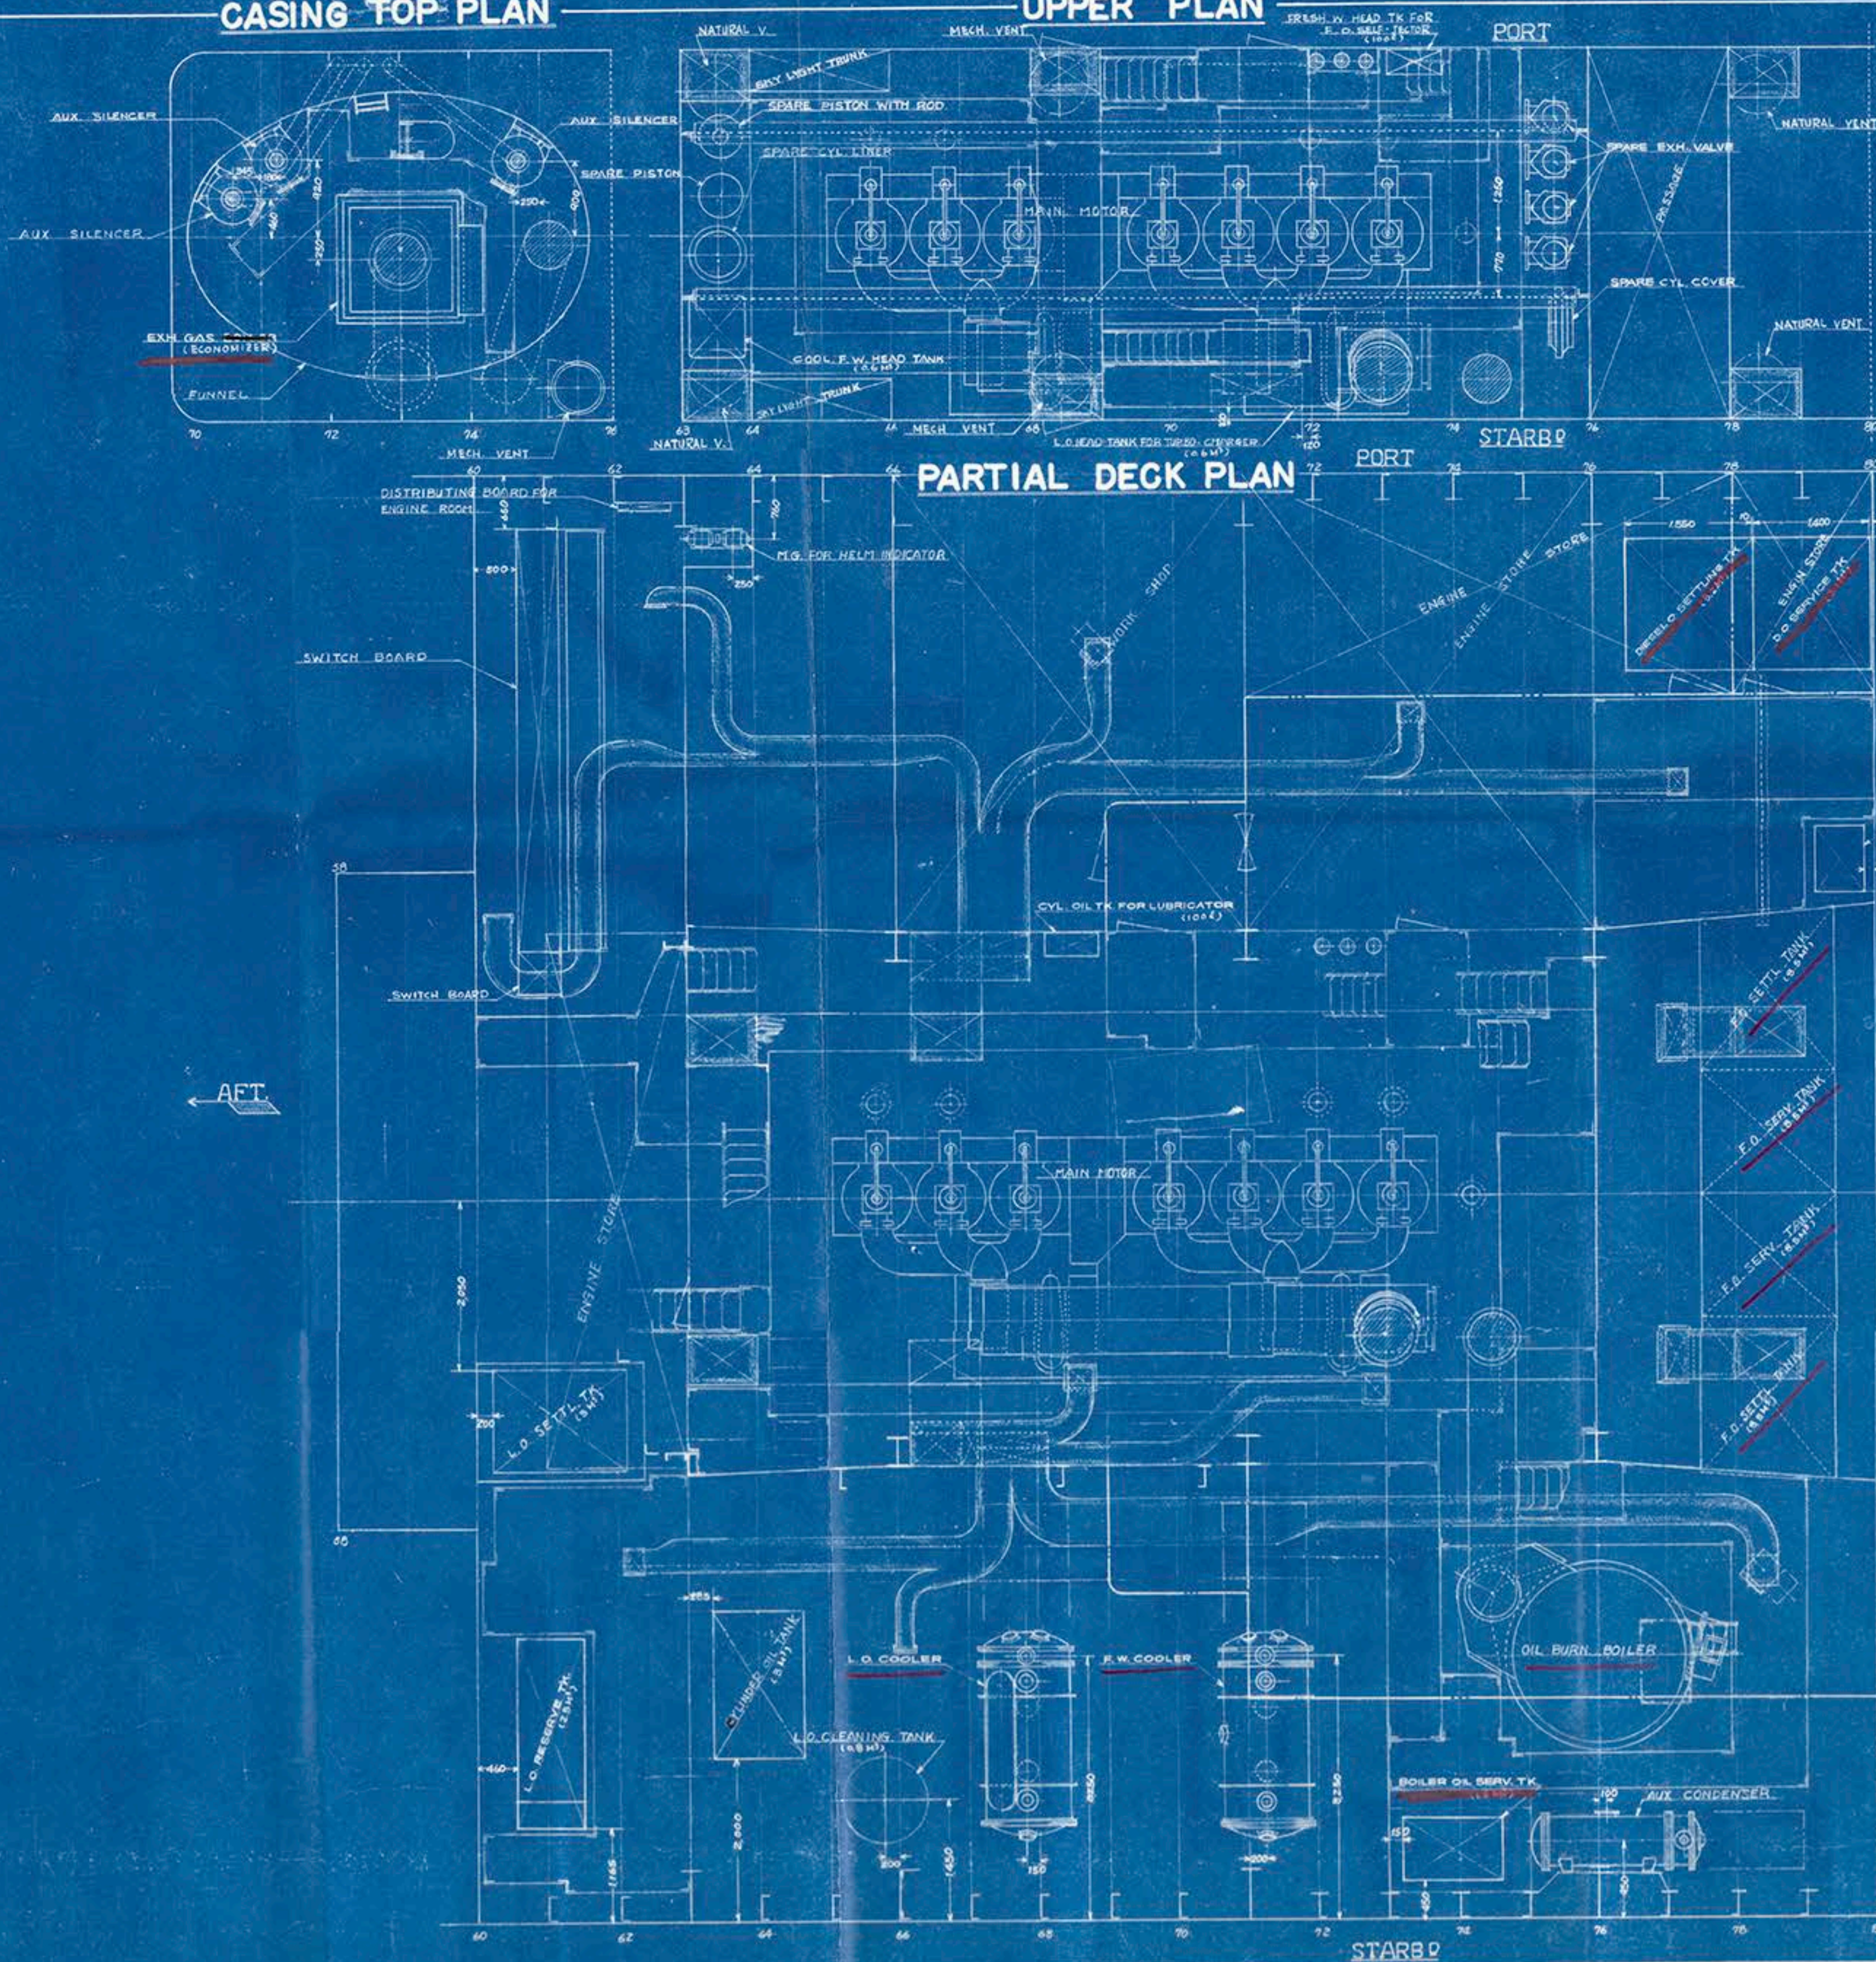

### LOWER PLAN

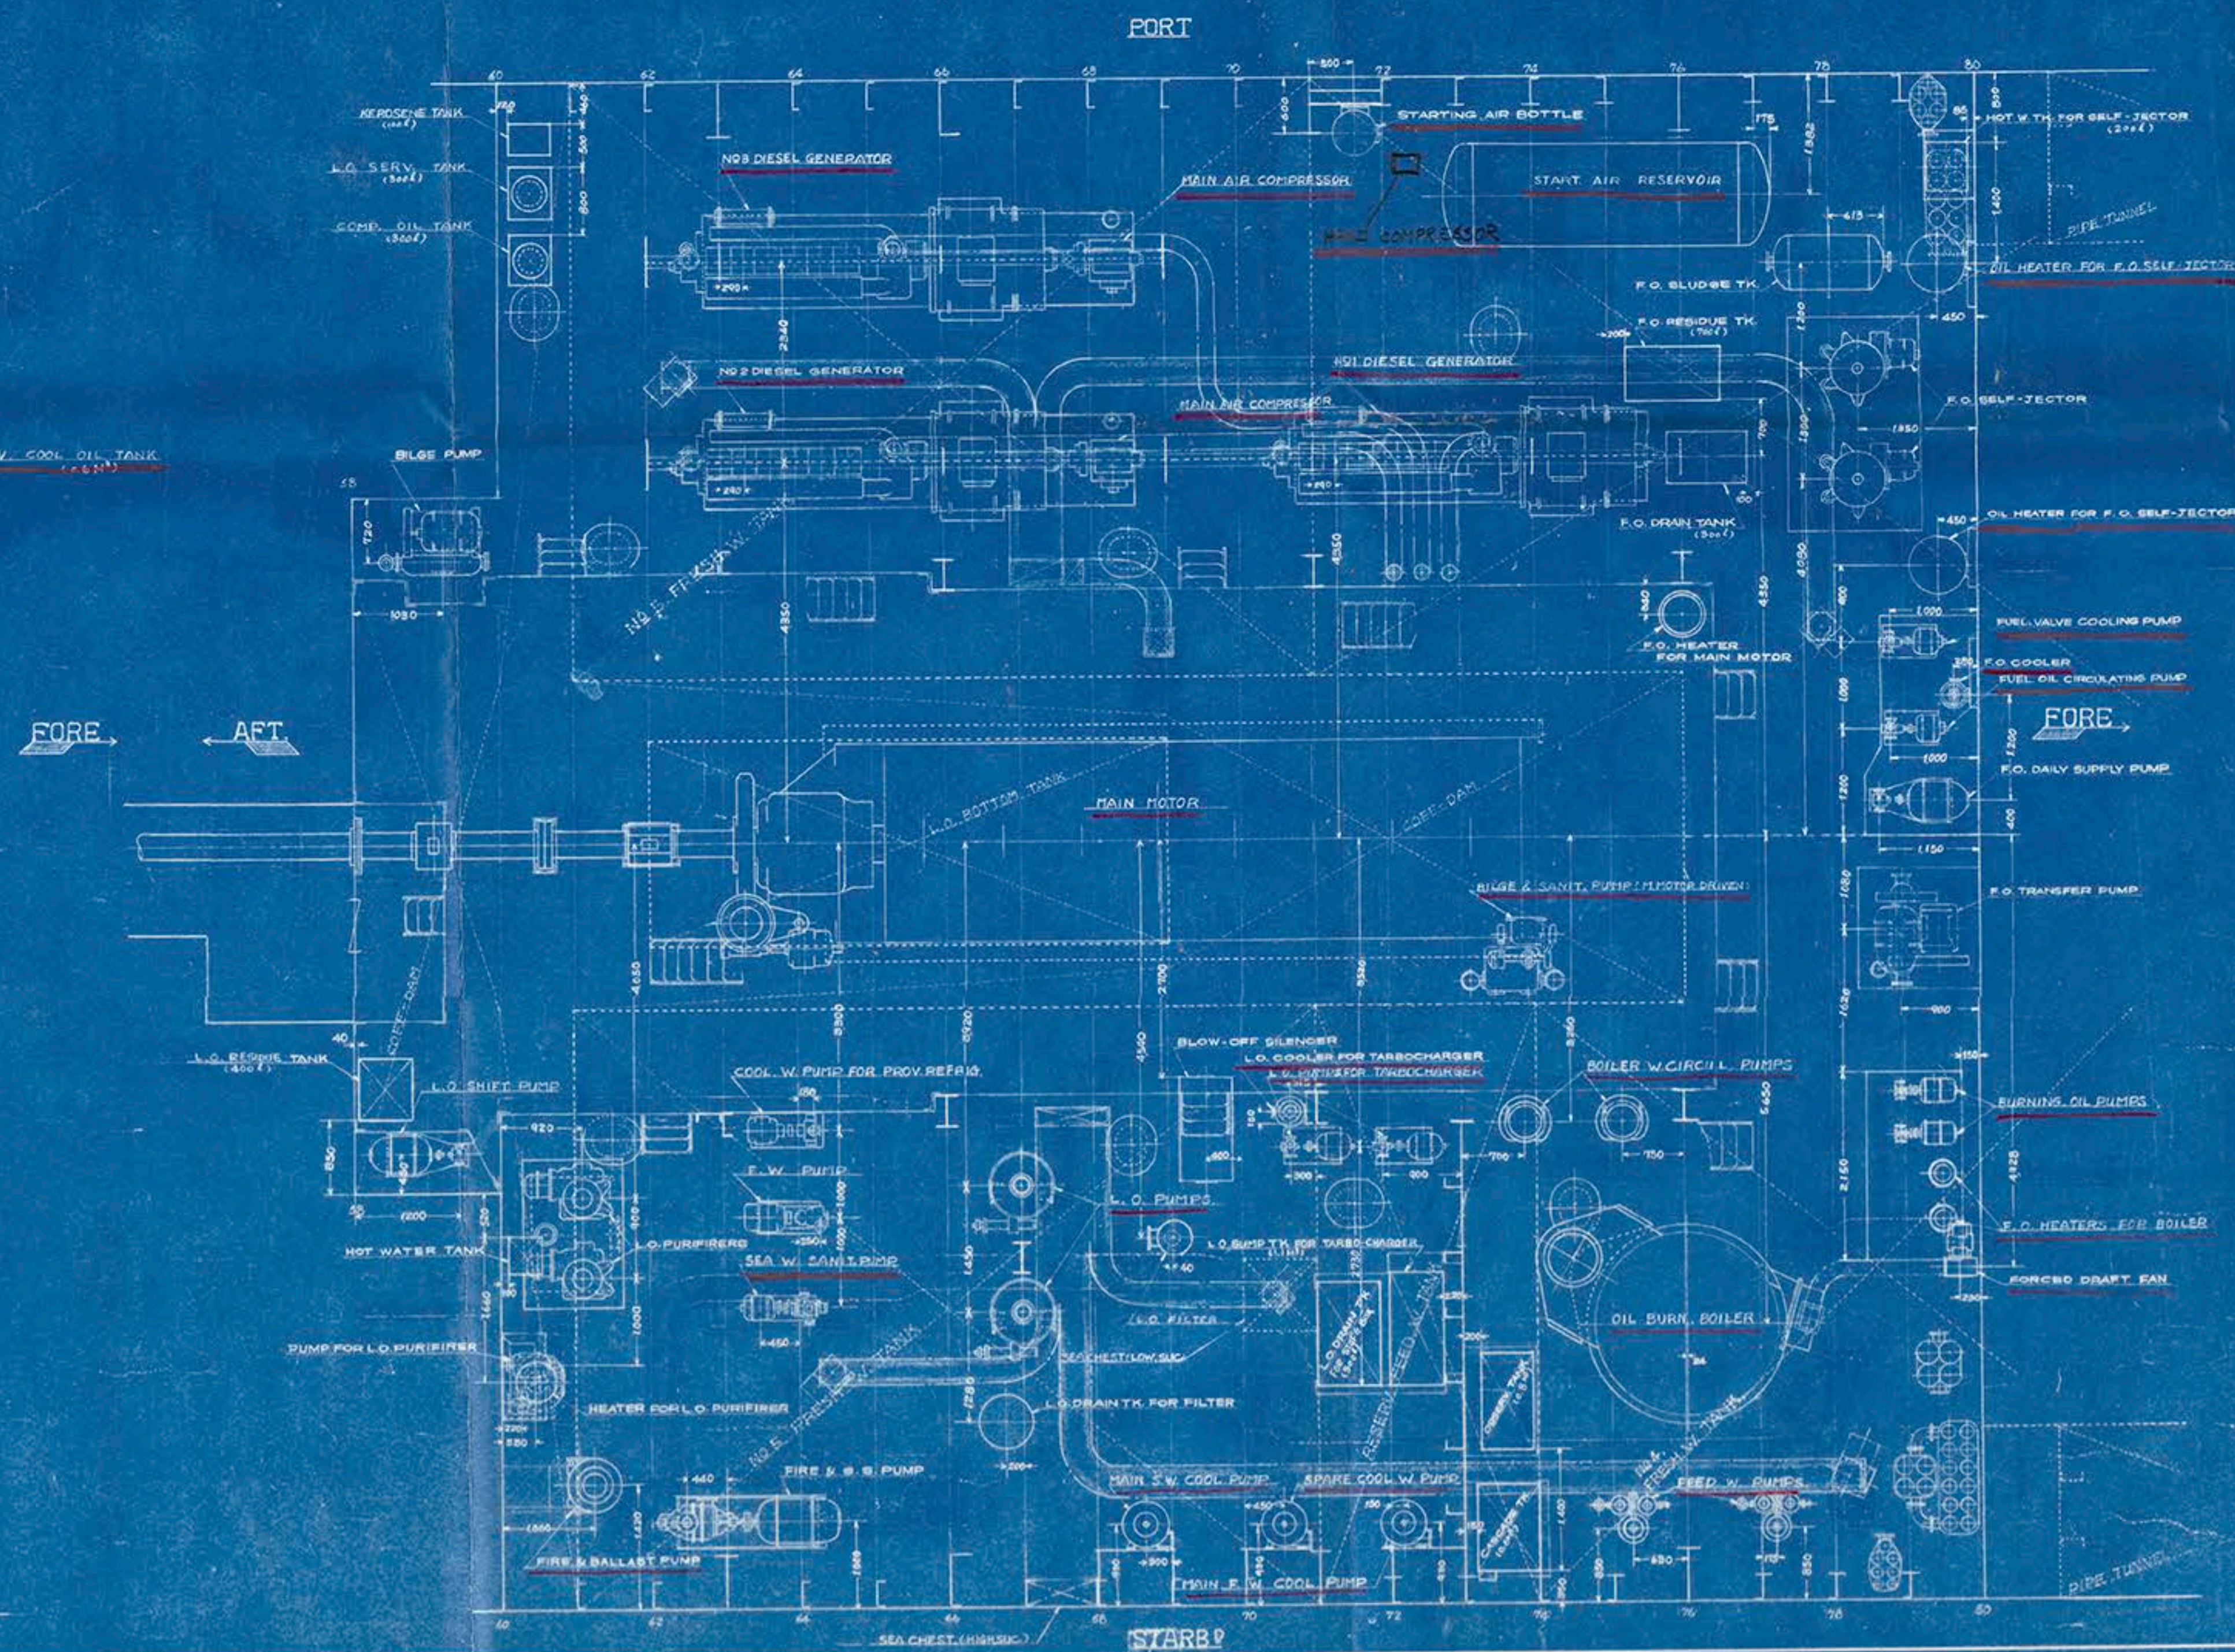

MEMORANDUM  
圖 面 來 歷

THIS PLAN IS DESIGNED BY MITSUBI SHIP YARD.  
本図ハW9630-Z 船用デテ當所ニ於テ  
調製ス。(34.8.5.)


WATER TEST PRESSURE	水压試験力	1000	1000
---------------------	-------	------	------

W 9630-2

白馬山丸

上部下部平面

機関室全体装置

ARRANGEMENT OF ENGINE ROOM

UPPER LOWER PLAN

$\frac{1}{3}$

SCALE	1/50
-------	------

WORK DIV.	大區分	小區分
工事區分		

MITSUBI SHIP BUILDING & ENGINEERING CO., LTD.  
三井造船株式会社 玉野造船所

DEPT CHIEF	ENGINE DESIGN DEPT
48	MACHINERY OUT FITTING DESIGN SECT

造船設計部 船体設計課				
SECTION CHIEF	UNIT CHIEF	DESIGNER	STAFF	DRAWER
課長	係長	設計者	係員	製図員


18-72	製圖	
	DATE OF 18A	



© 2013



Foundation



Kobe Rpt. No	9-7464
Port of Surve	TAMANO
Name of Ship	HAKUBASAN MARU
Time of day	ARR. OF ENG. RM. UPPER + LOWER



© 2018

Lloyd's Register  
Foundation

LA-PAF-TB24-P-33