

LLOYD'S NUMMERS

LENGTE "L" = 101.78'
BREEDTE "B" = 22.15'
HOLTE "D" = 10.99'

$$\frac{L}{B} = \frac{101.78}{10.99} = 9.261$$

BEWERKT GROOTSPANT

SCHAL 1:20

N.V. BOELE'S SCHEEPSWERVEN EN MACHINEFABRIEK
POLZIER

HOOFDAFMETINGEN

LENGTE TUSSEN DE LOODLUNEN	31.- M
BREEDTE OP BUITENKANT SPANTEN	675 "
HOLTE IN DE ZYDE TOT HOOFDDEK	3.35 "
HOOGTE VAN HOOFDDEK TOT BRUCDEK	2.21 "

VITRUSTINE

L (B + D) = 3373.9

2. BOEG ANKERS (ZONDER STOK) GEWICHT ~~240~~ ^{280 + 255} 270 KG


75-VADEM 15 1/2" ANKERDAMKetting - MIN: GEWICHT 1730KG

1 VERHAALTROS - 60 VADEM 5 1/2" - MANILLA


1 MEERTROS - 60 VADEM 3 1/2" - MANILLA

CLASS: +100 A1 "FOR TOWING SERVICES"


DOORSNED E OVER MACHINEKAMER

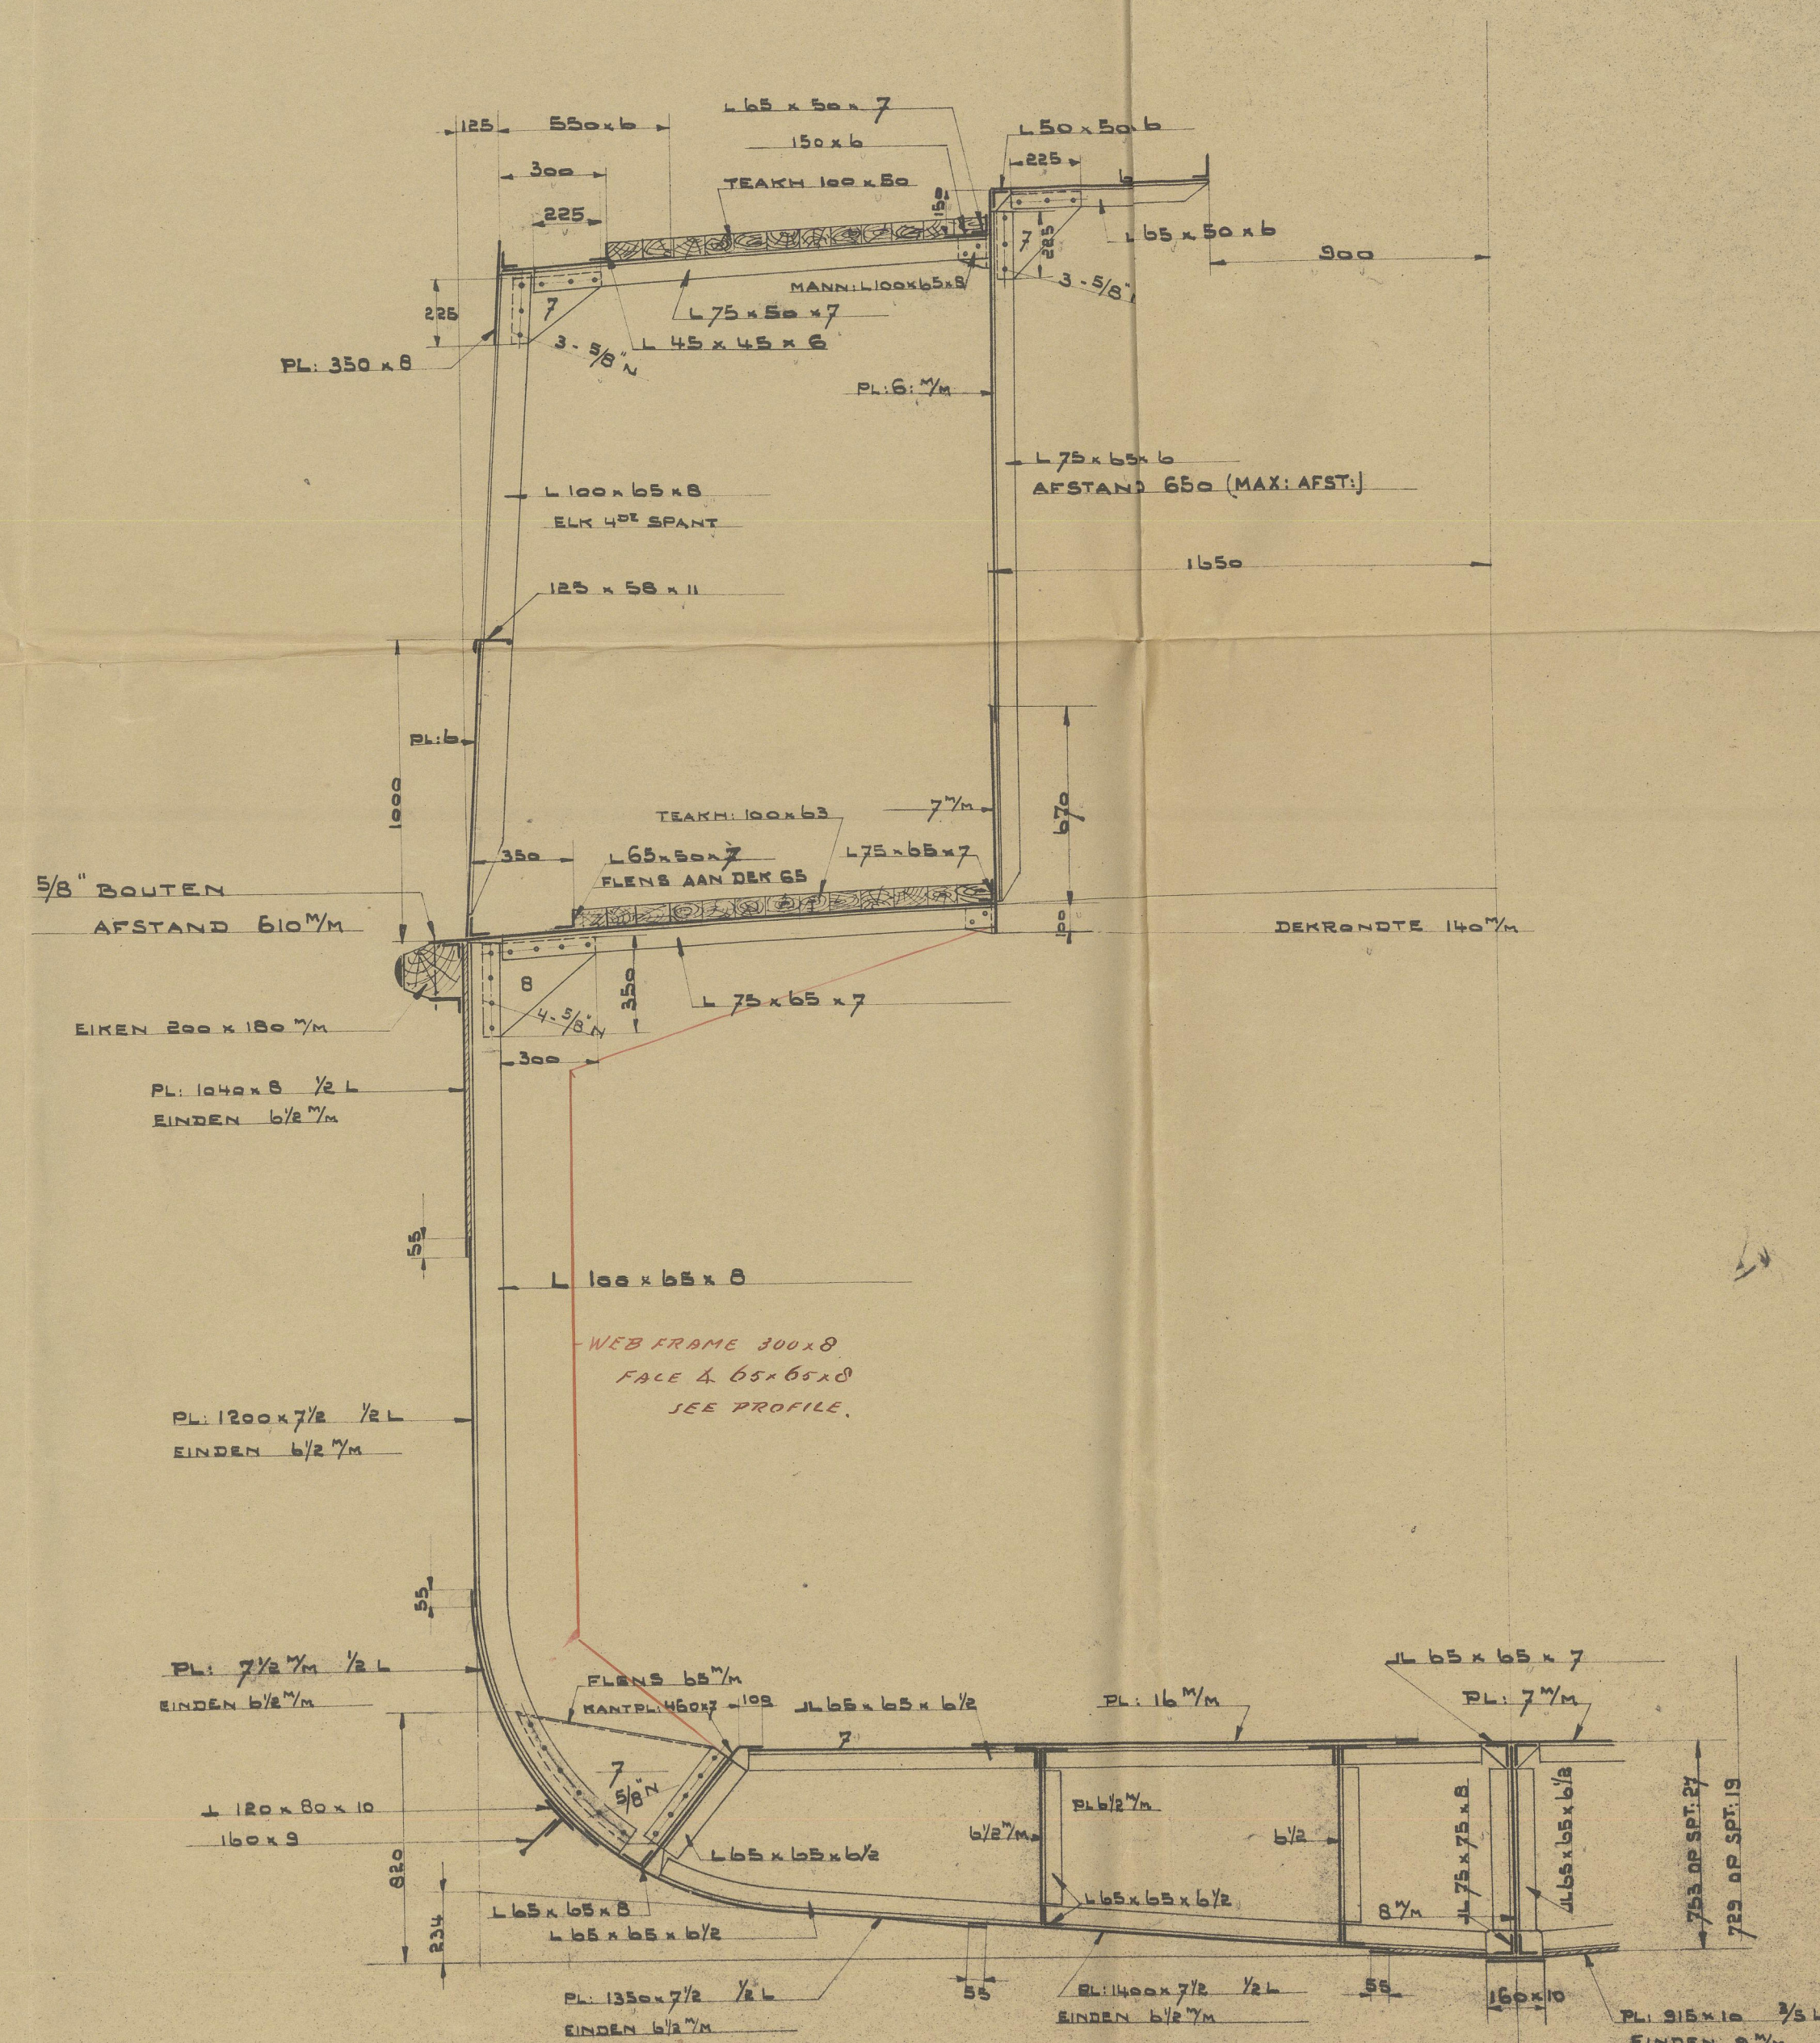

DOORSNEDEN OVER KETELRUIM

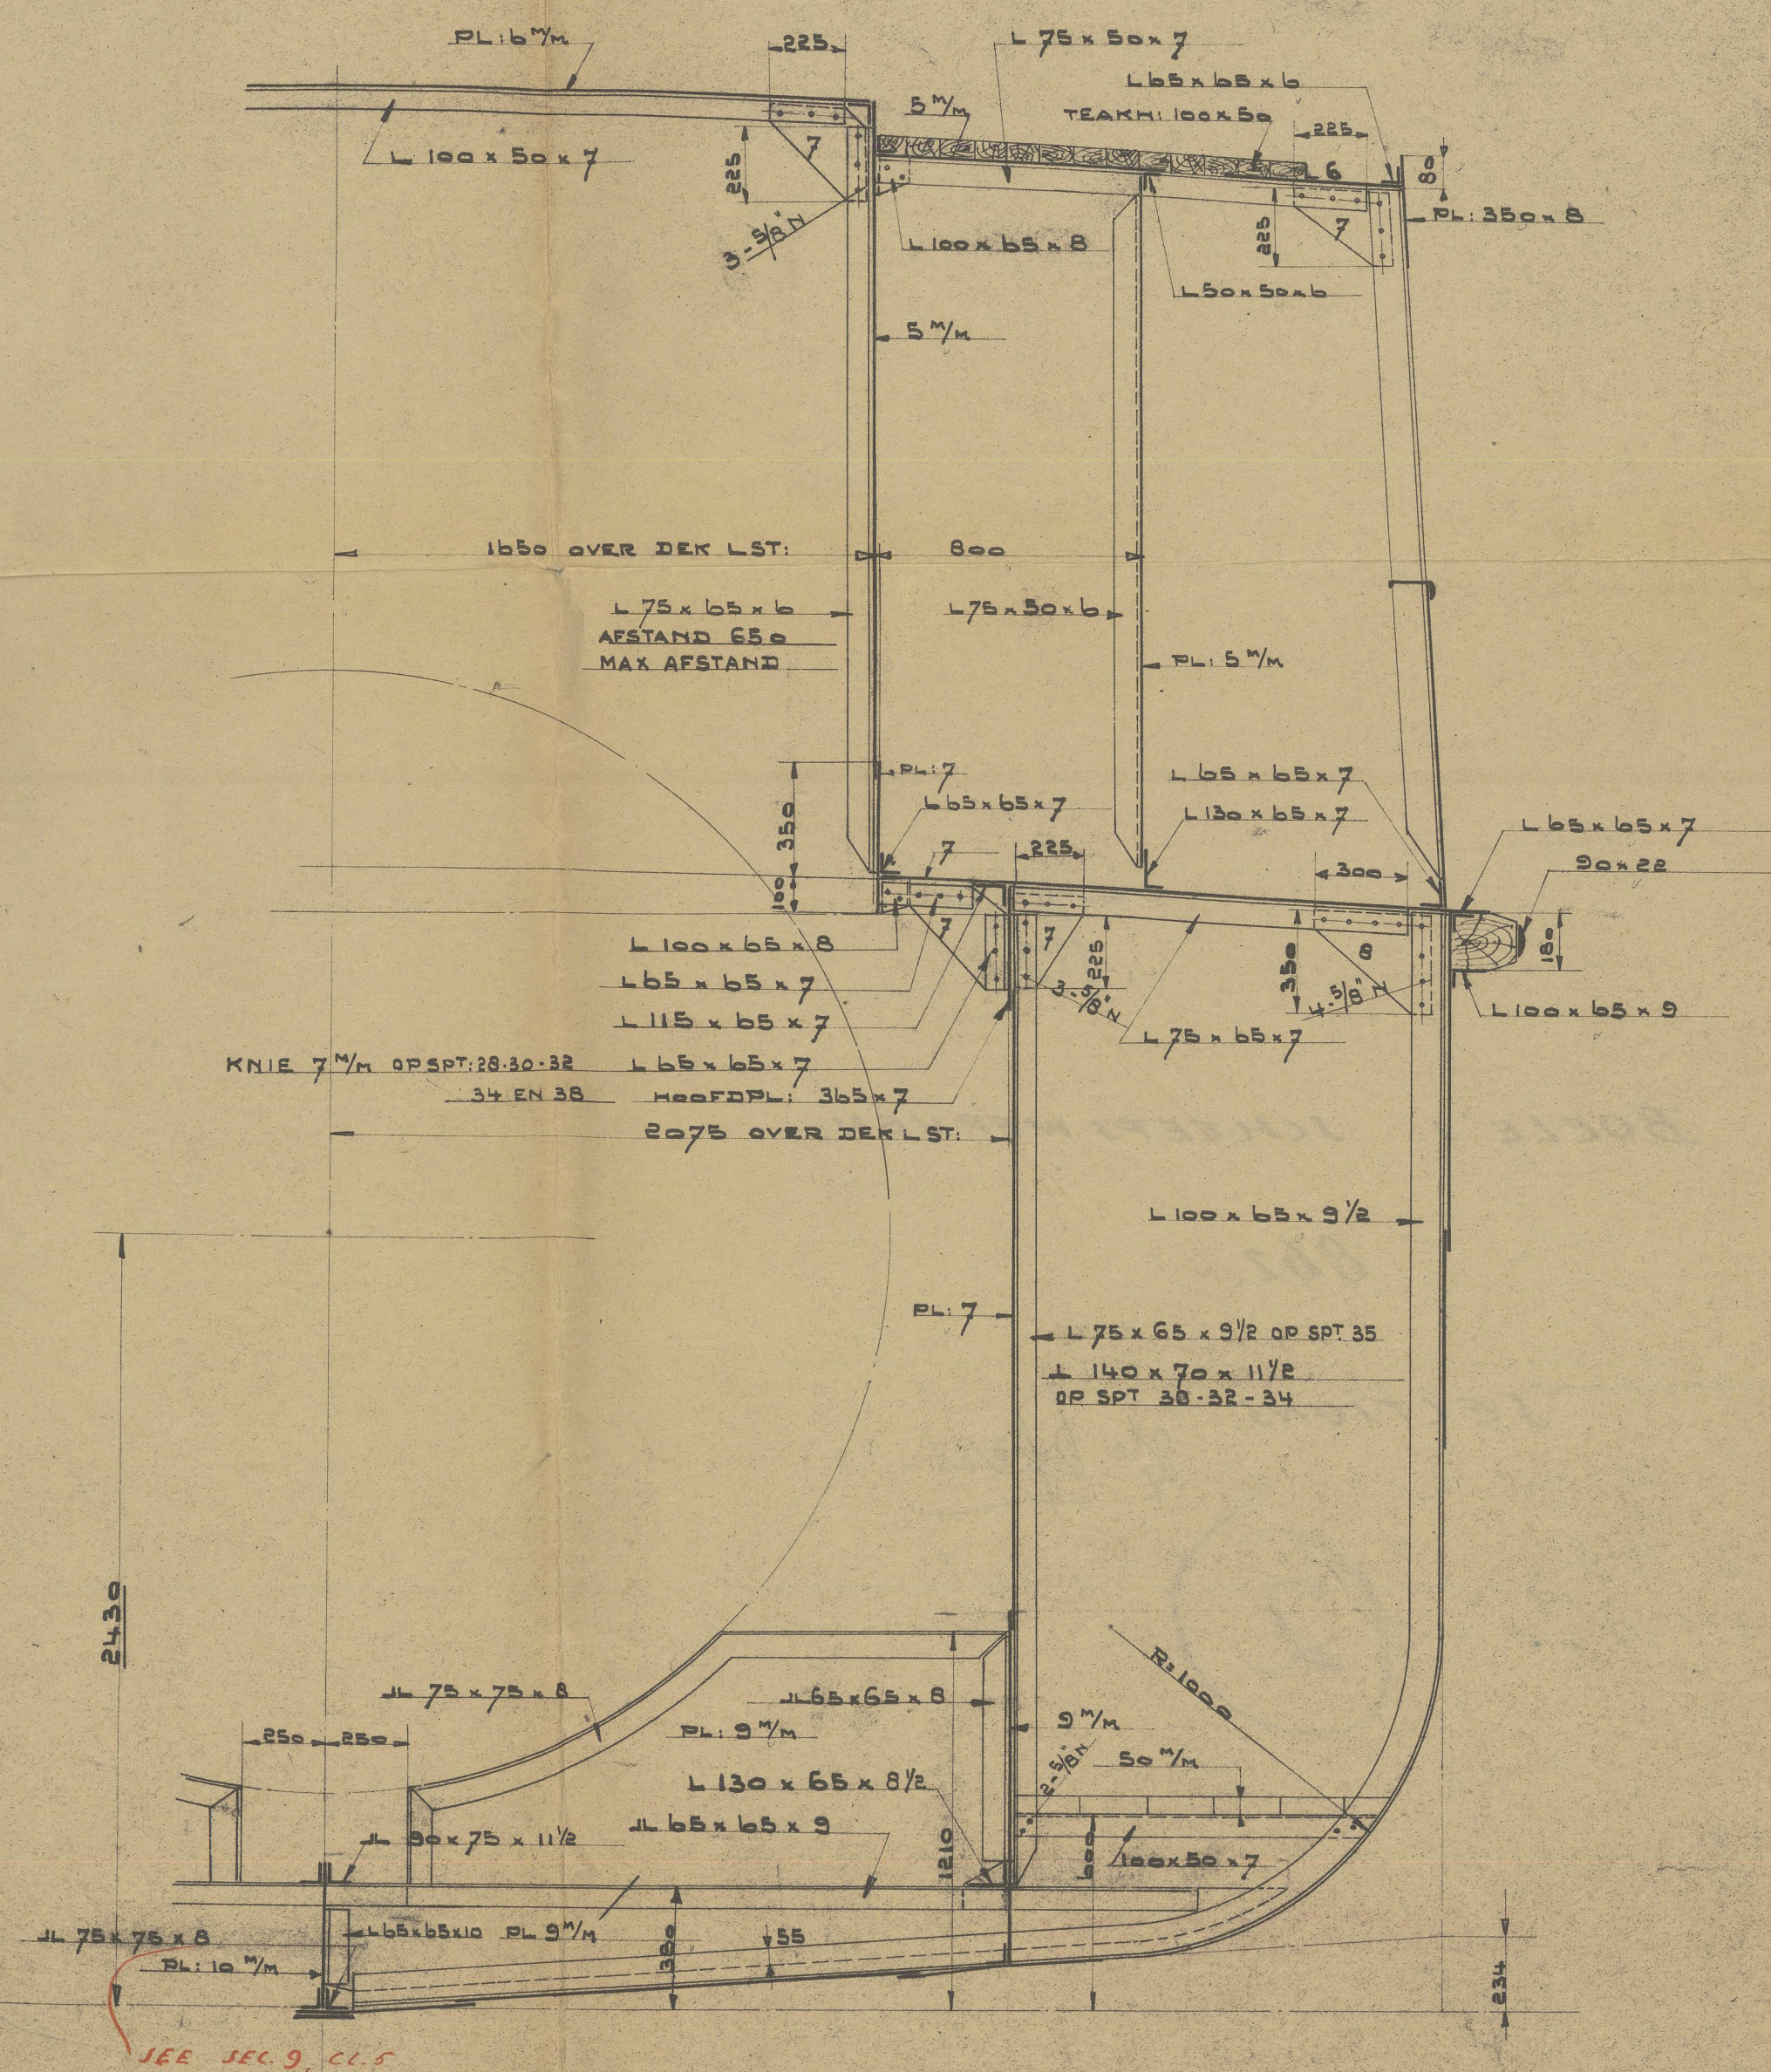

DOORSNEDE OVER LAADRUIM

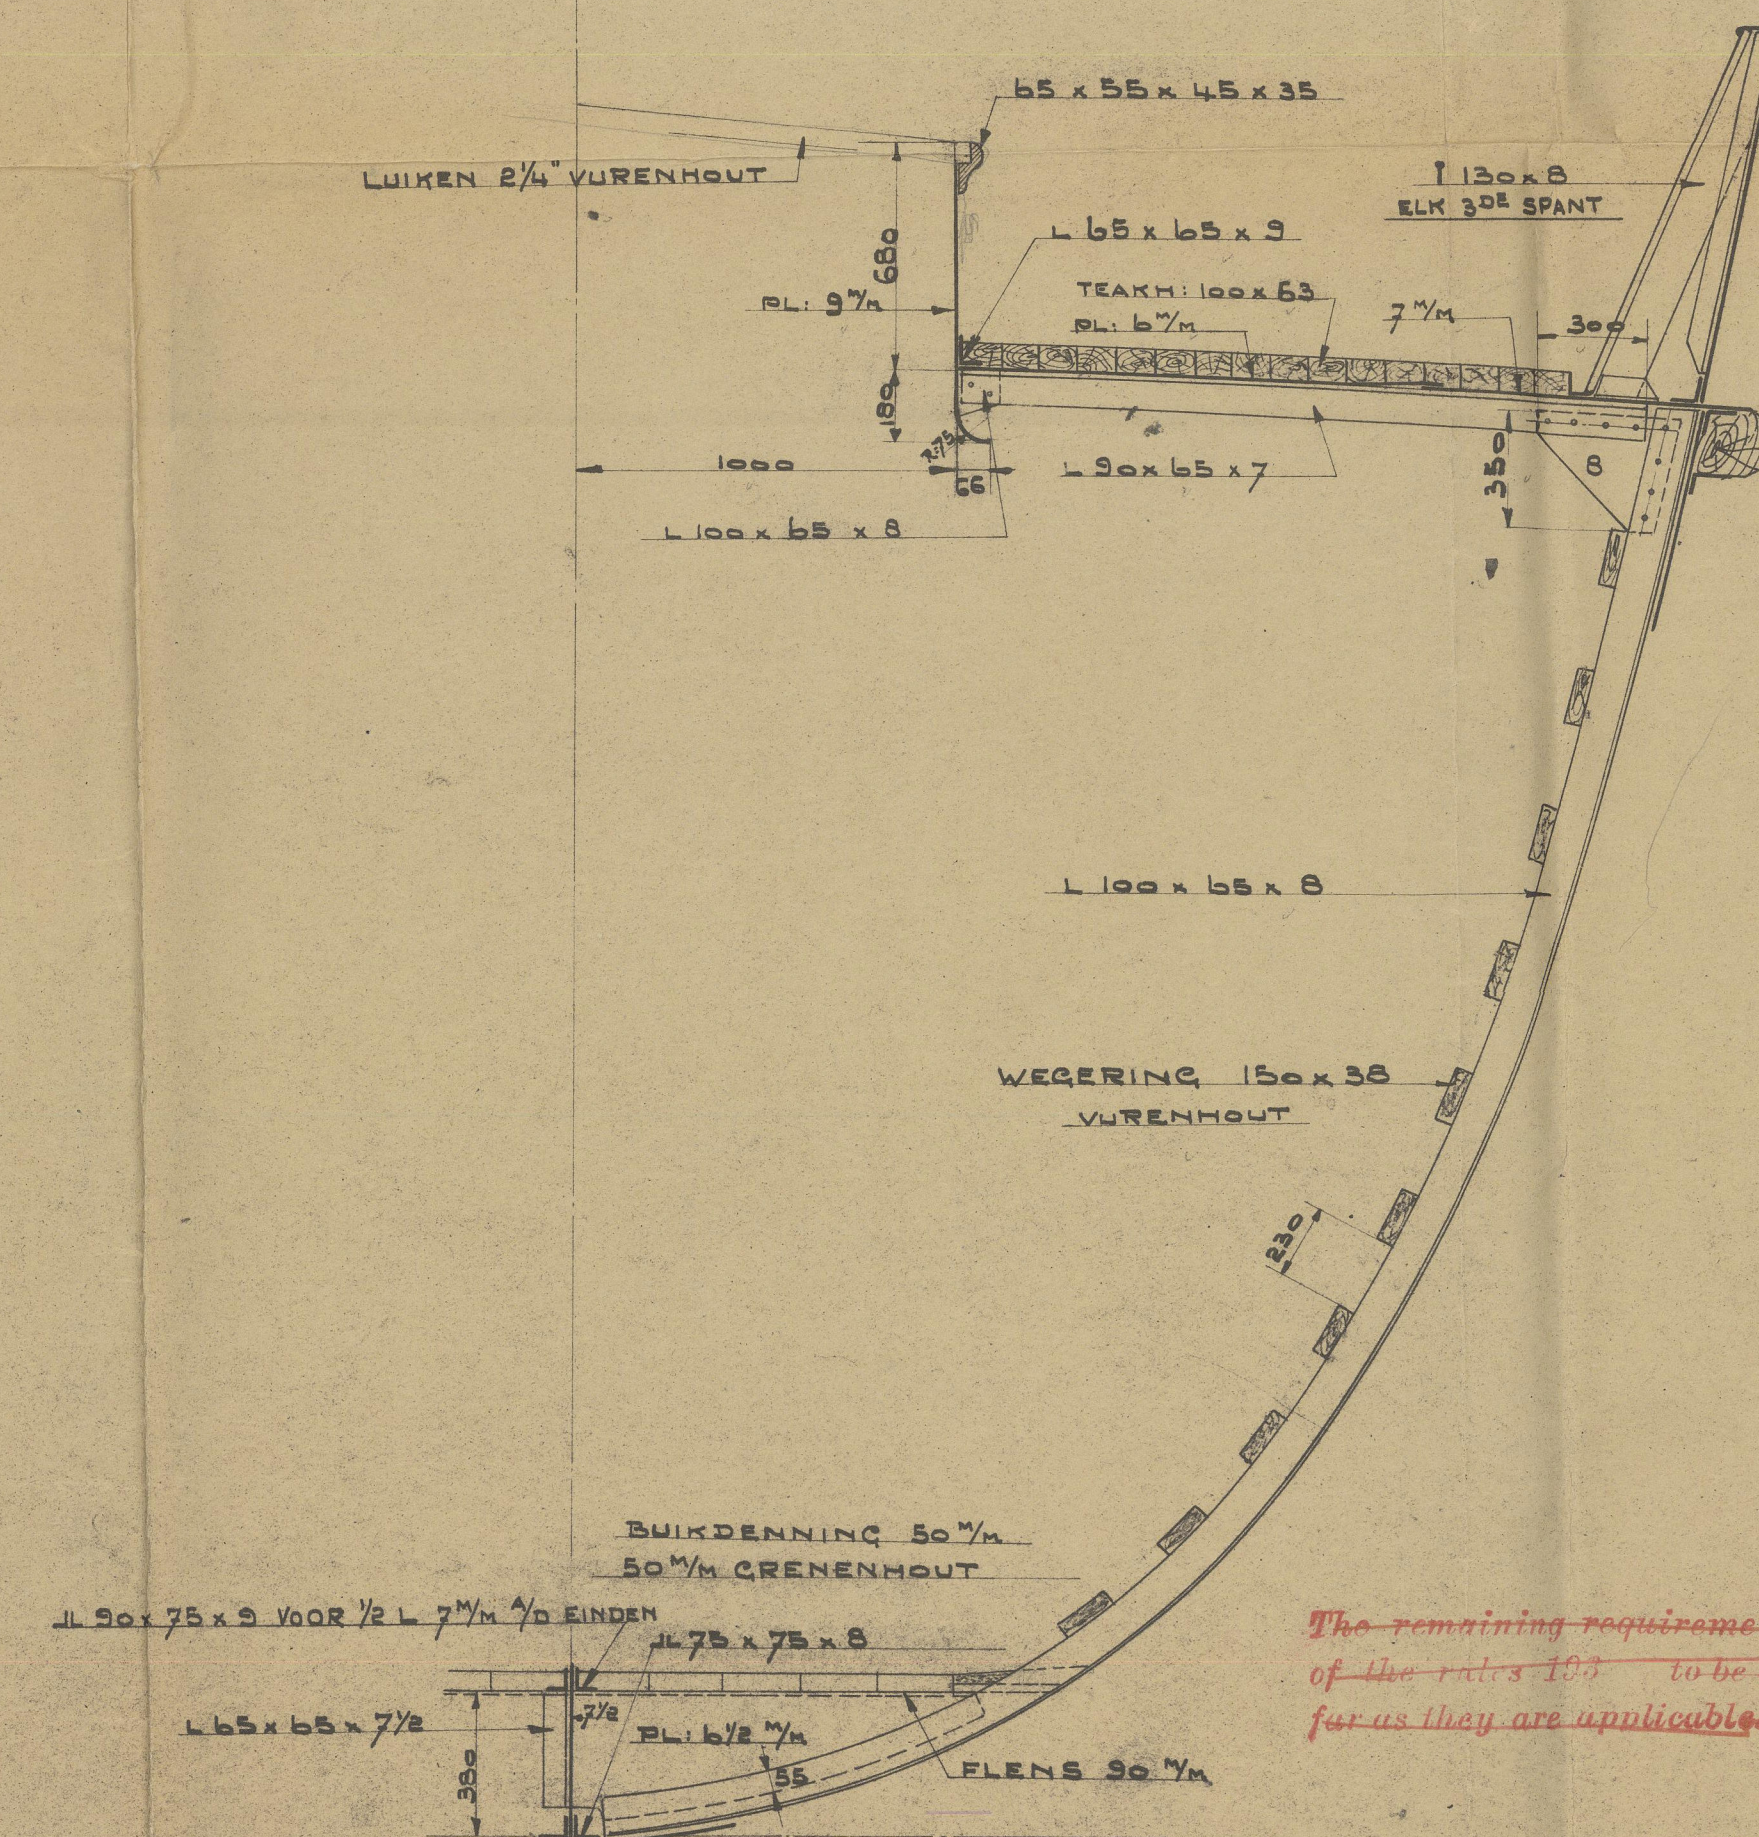

~~The remaining requirements of section 34 of the rules 193 to be complied with so far as they are applicable.~~

GEN BOX 17

765

BOELE'S SCHEEPS WERVEN.

862.


SECTIONS.

sp lipso.

(2)

LONDON COPY.

002/27-002/37-0178

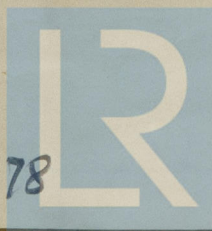

© 2020

Lloyd's Register
Foundation