

Commissie tot vaststelling der minimum uitwatering.

Aan den heer Principal
Surveyor to Lloyd's Register
Rotterdam.

Volgens nevensgaand certificaat N^o 4717 d.d. 12 Maart '28 bestemd
voor "S.S. Lucifera"
oet het uitwateringsmerk worden aangebracht aan beide zijden van het schip,
ereenkomstig het hieronder aangegeven diagram.

Bedoeld certificaat kan door U aan den betrokken persoon overhandigd
orden nadat het uitwateringsmerk behoorlijk is aangebracht, waarvan bericht
j ons wordt ingewacht.

GRAVENHAGE, 12 Maart 1928.


De Secretaris.

Voorzitter.
De Ondervoorzitter.

Quaadril

De bovenkant der meetlijn

ligt vier boven den bovenkant van
het stalen dek 1/2 zijde.

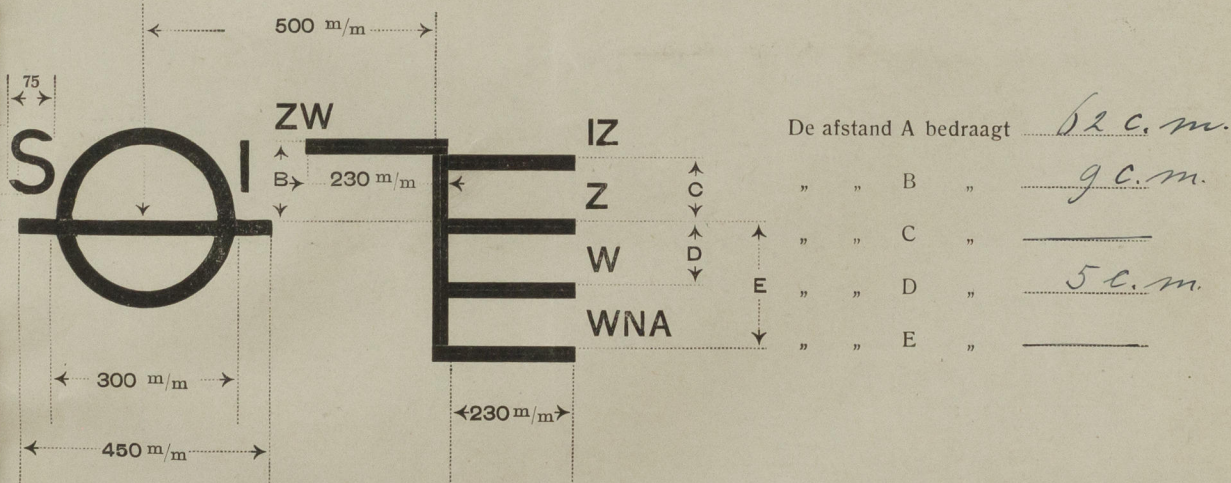

Alle lijnen moeten eene dikte hebben van 25 m/m, in houten schepen worden uitgestoken en in
stalen platen door ingeslagen putjes worden aangegeven.

Alle metingen geschieden van den bovenkant der lijnen, en het middelpunt van den
cirkel is gelegen in den bovenkant der betreffende lijn.

De letters S.I. worden slechts dan geplaatst als het uitwateringsmerk wordt
aangebracht door de Scheepvaart Inspectie. Deze letters worden vervangen door:

L. R. indien het merk door Lloyd's Register wordt geplaatst.

B. V. „ „ „ „ Bureau Veritas „ „

G. L. „ „ „ „ Germanischer Lloyd „ „

B. C. „ „ „ „ British Corporation „ „

Huboards Verified & found correct

H. R. H. Belland

SURVEYOR TO LLOYD'S REGISTER

JUL 6 1928

CURACAO, D. W. I.

Noted 14.8.28

002174-002183-0153