

MAKINA	Number in Register Book	LENGTH.	BREADTH.	DEPTH.	UNDER DECK TONNAGE.	Moulded Depth as measured.....	100 H1 Com with frubo
		305,0	50.29	15,146	1498 1/2	15'0"	

Commissie tot vaststelling der minimum uitwatering.

Aan den Heer Principal
 Surveyor to Lloyd's Register
 R'dam.



Volgens nevensgaand certificaat No. ^{4109/}₄₁₁₀ d.d. 14 April '25 bestemd
 voor St. Marianna
 moet het uitwateringsmerk worden aangebracht aan beide zijden van het schip,
 overeenkomstig het hieronder aangegeven diagram.

Bedoeld certificaat kan door U aan den betrokken persoon overhandigd
 worden nadat het uitwateringsmerk behoorlijk is aangebracht, waarvan bericht
 bij ons wordt ingewacht.

'S GRAVENHAGE, 14 April 1925.

De Secretaris.
[Signature]

De Voorzitter.
 De Ondervoorzitter.

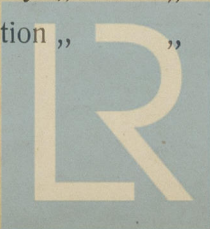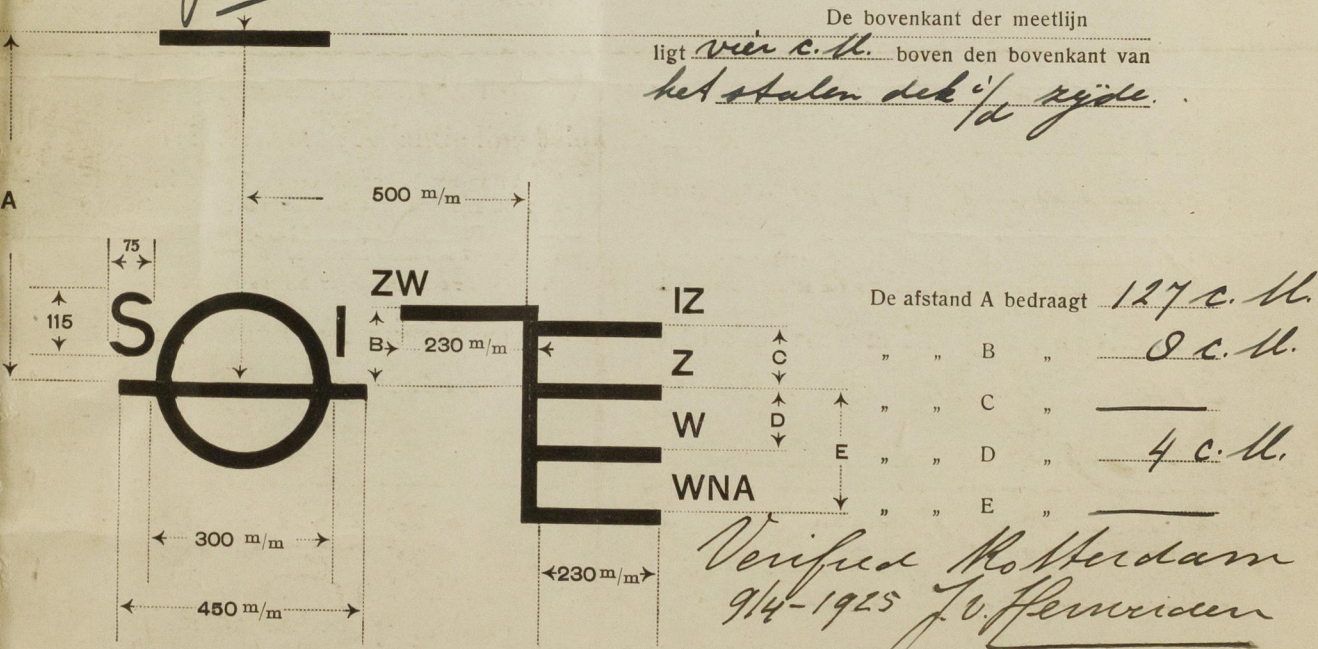

© 2025
 Lloyd's Register
 Foundation

002184-002193-0065