


COMMISSIE TOT VASTSTELLING VAN DE UITWATERING.
SCHEMA TOT PLAATSING DER MERKEN.

Lloyds Register
Rotterdam

Dean Bird

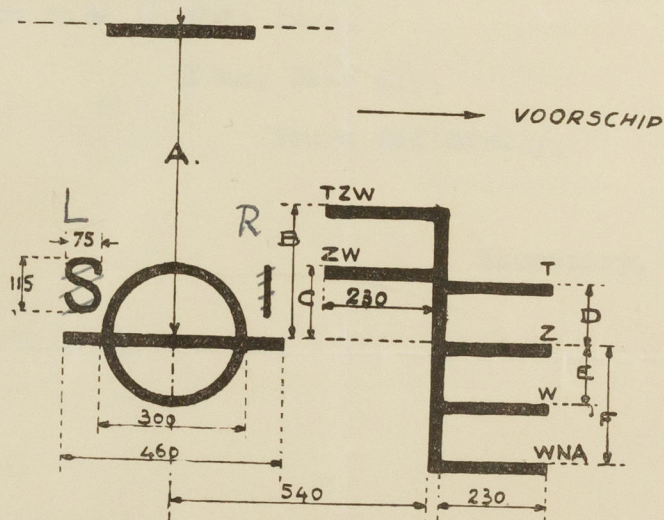

”	”	B	”	—	”
”	”	C	”	18	”
”	”	D	”	—	”
”	”	E	”	—	”
”	”	F	”	—	”

Verified and found correct.
 R Adams 13/11.34.
R. Levensburg

Bij geklasseerde schepen worden de letters SI vervangen door de gebruikelijke aanvangsletters in het bureau, waarbij het schip geklasseerd is.