


LONDON: COPY.

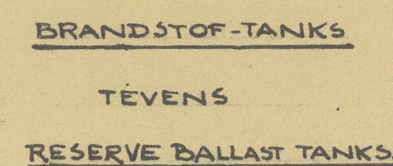

N ^o	GROOTE	PUP KOMT VAN :	PUP GAAT NAAR :
1	R.K. 76.82	B.B.KRAAN B ₁ (B.B)	3.WEGKRAAN W
2	" 76.82	" " B ₁ (S.B)	FILTER L
3	" 76.82	FILTER L	3.WEGKRAAN W.
4	" 76.82	3.WEGKRAAN W	KOELW. POMP. E.
5	" 76.82	3 " " V	HOOFDMOTOR
6	" 76.82	HOOFDMOTOR	TERUGSLAGKLEP H ₁
7	" 51.5.57	LEIDING 6	B.B. KAST (S.B)
8	GEGALV. 95.102	FILTER K	4.WEGHOLLEPLUGKRAAN S.
9	" 95.102	4.WEGHOLLEPLUGKRAAN S.	ALG. DIENSTPOMP. C.
10	" 76.82	MUDBOX. N ₁	4.WEG HOLLEPLUGKRAAN S.
11	" 95.102	LEIDING 26	4- " " " " S
12	" 76.82	" 20	4- " " " " S
13	" 95.102	ALG. DIENSTPOMP. C.	3- " " " " T.
14	" 95.102	3.WEGHOLLEPLUGKRAAN T	BALLAST VERDKASTEN R EN P.
15	" 95.102	3- " " " " T	TERUGSLAGKLEP G ₁
16	" 76.82	3- " " " " T	DEK WAS LEIDING.
17	R.K. 63.70	LEIDING 6	ZUGLEIDING 4 N. KOELW. POMP E.
18	" 76.82	2.WEGHOLLEPLUGKRAAN X.	LEIDING 5.
19	GEGALV. 76.82	LEIDING 25	FILTER L.
20	" 76.82	FILTER L	3.WEG HOLLEPLUGKRAAN U.
21	" 76.82	3.WEGHOLLEPLUGKRAAN U.	LENSPOMP D
22	" 76.82	LEIDING 1	3.WEG- HOLLEPLUGKRAAN U.
23	" 76.82	MUDBOX. O ₁	3- " " " " U.
24	" 76.82	2.WEGHOLLEPLUGKRAAN X.	TERUGSLAGKLEP H ₁
25	" 76.82	LENSKAST O (S.B.)	LENSKAST O. (B.B)
26	" 95.102	BALLASTKASTEN (S.B)	BALLASTKASTEN (B.B)
27	" 95.102	LEIDING 26	VERDEELKASTEN (MIDDEN)
28	" 51.5.57	LENSKAST O. S.B	FILTER M.
29	" 51.5.57	FILTER M.	3.WEGKRAAN Y
30	" 51.5.57	MUDBOX P ₁	" " Y
31	" 51.5.57	3.WEGKRAAN Y	LENSPOMP F.
32	" 51.5.57	LENSPOMP F.	TERUGSLAGKLEP K ₁
33	" 63.70	ACHTERPIEKAFSLUITER F ₁	BALLASTKAST P. B.B.
34	" 63.70	MUDBOX O ₁	RECHTE AFSLUITER E ₁
35	R.K. 35 ⁵ .38	B.B. AFSLUITER D ₁	FILTER N
36	" 35 ⁵ .38	FILTER. N	KOELW. POMPJE G
37	" 21 ⁵ .26	KOELWATERPOMPJE G	3.WEGKRAAN Z
38	" 21 ⁵ .26	3.WEGKRAAN Z	3- " " Z
39	" 13.16	3- " Z	COMPRESSOR
40	" 13.16	COMPRESSOR	3.WEGKRAAN Z
41	" 21 ⁵ .26	3.WEGKRAAN Z	HULPMOTOR B
42	" 21 ⁵ .26	HULPMOTOR B.	TERUGSLAGKLEP L ₁

2-	WEGHOLLEPLUGKRAAN	3"
Y	3-WEGKRAAN	2" L-PLUG
Z	3-	$\frac{3}{4}$ " T- " 2x
A ₁	BUITENBOORDSKRAAN	4"
B ₁	"	3" 2"
C ₁	"	2"
D ₁	"	$1\frac{1}{4}$ "
E ₁	RECHTE AFSLUITER	2 $\frac{1}{2}$ "
F ₁	"	2 $\frac{1}{2}$ "
G ₁	TERUGSLAGKLEP	4" A/D. HUID.
H ₁	"	3" " " 2x
K ₁	"	2" " "
L ₁	"	$\frac{3}{4}$ " " "
M ₁	"	2"
N ₁	MUDBOX	3"
O ₁	"	3"
P ₁	"	2"
R ₁	RECHTE AFSLUITER	2 $\frac{1}{2}$ "

The remaining requirements of the Rules for Pumping and Piping to be complied with so far as they are applicable.

LONDON COPY.

Schaal: 1:25	Datum	3066.XVII
Getekend: <i>[Handwritten Signature]</i>	27-12-'49	
Gecontr: <i>[Handwritten Signature]</i>	3-1-'50	
Gezien:		

SCHEMA VAN KOELWATER-, LENS- EN BALLAST-LEIDINGEN

MACHINEFABRIEK EN REPARATIE BEDRIJF
D. E. GORTER
HOOGZAND

BOUWEN	BODEWES'SCHEEPSWERVEN
377	MARTENSHOEK

007457-002464-0185

"BERGO" ★

Bilge, ballast & cooling water piping

RECORDS DEPT.,
LONDON

7

~~LONDON OFFICE~~

BODEWES

YARD NO. 377

002457-002464-0153



© 2020

Lloyd's Register
Foundation