
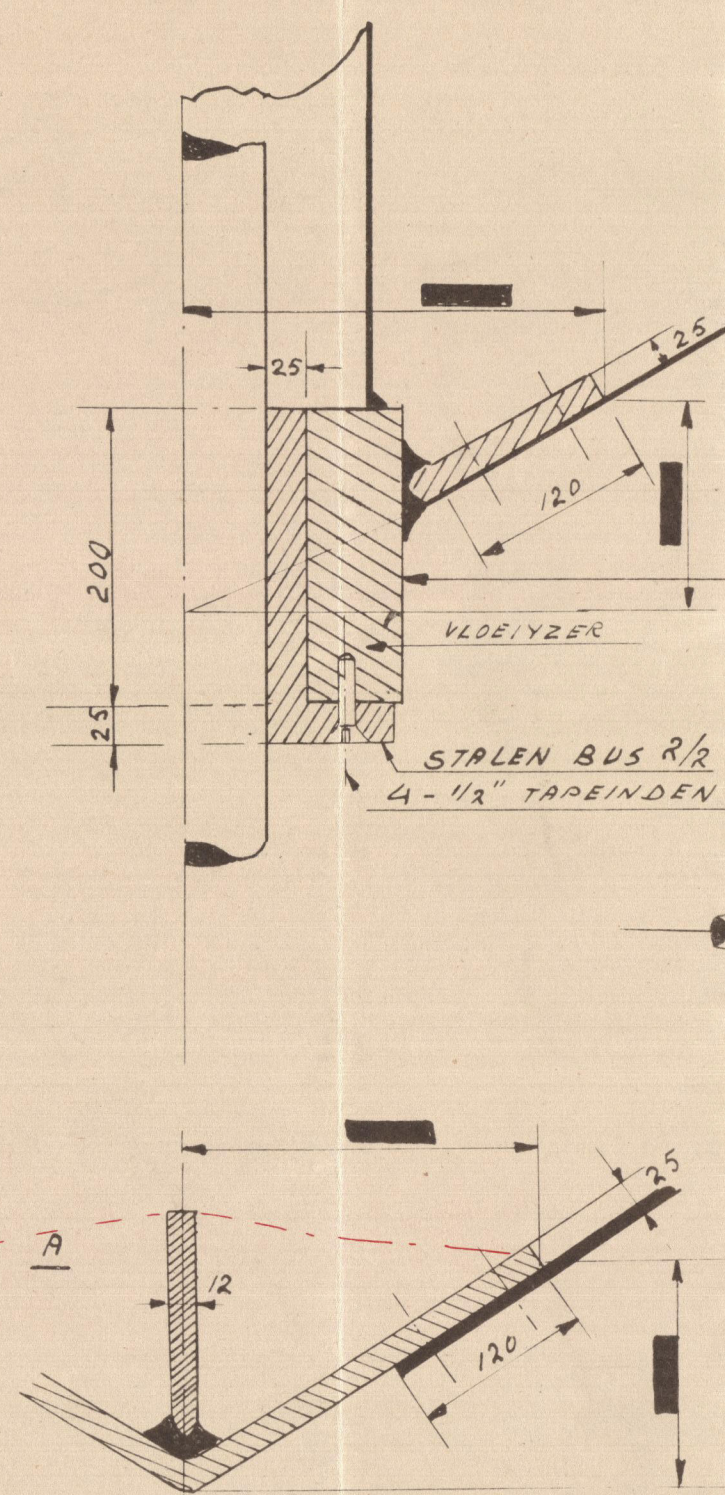
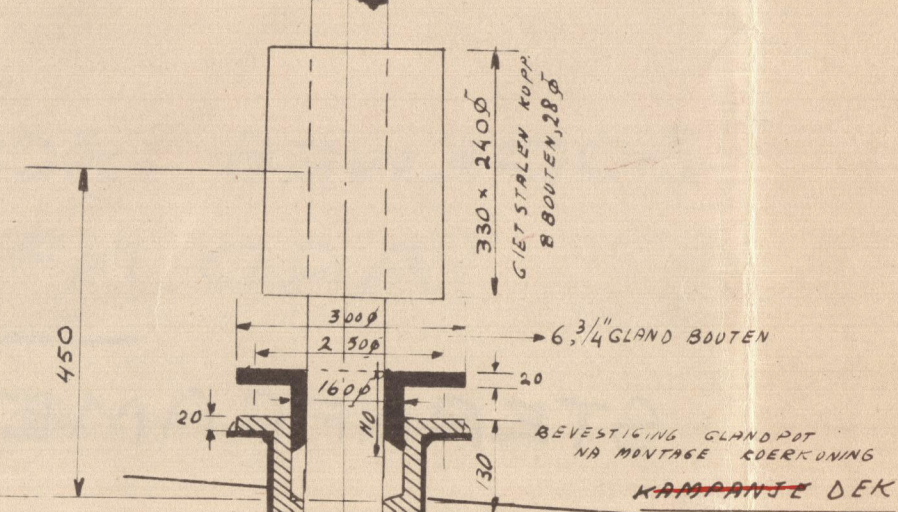
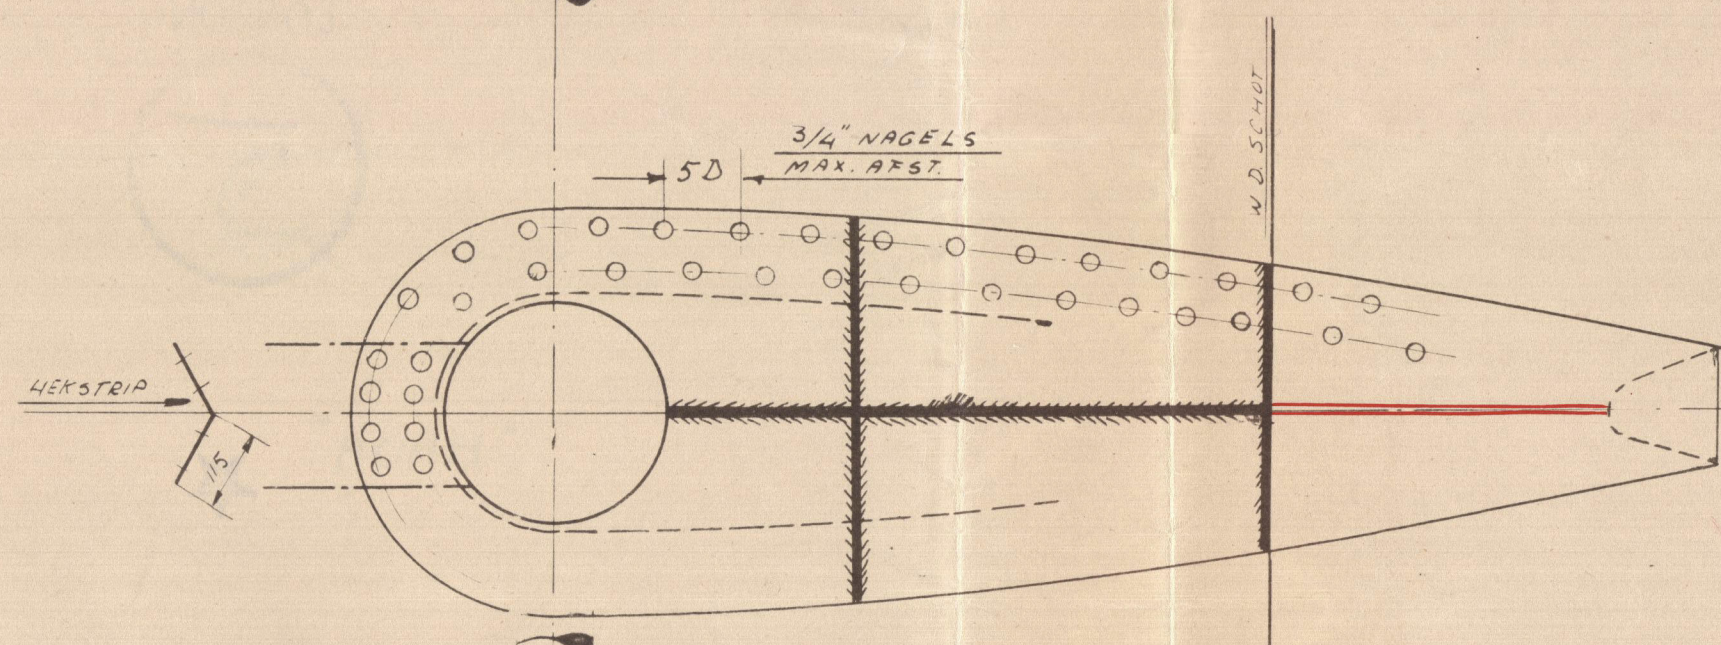
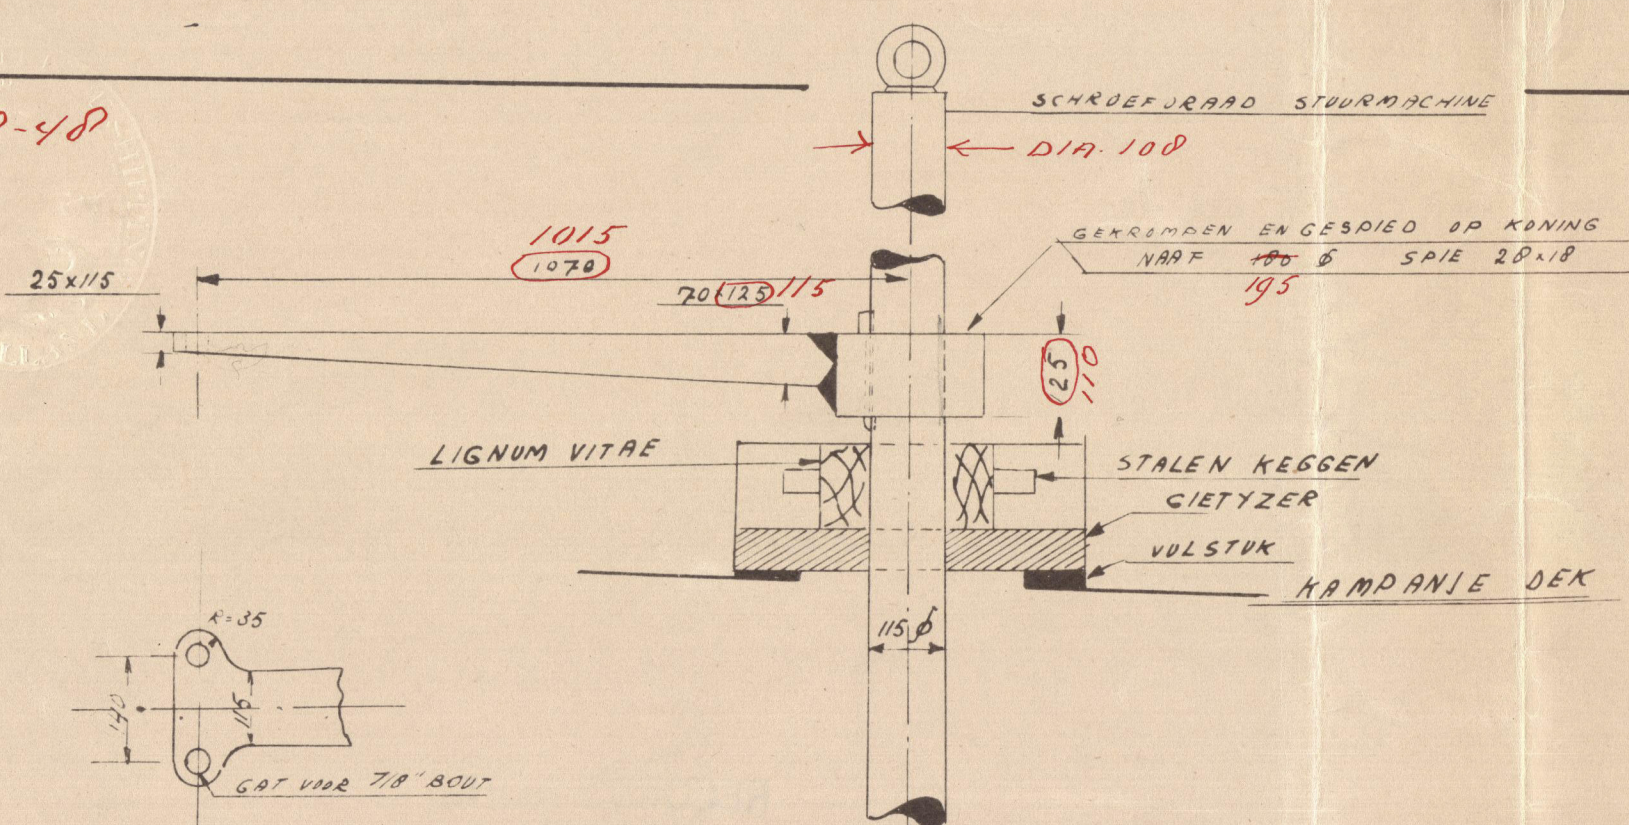
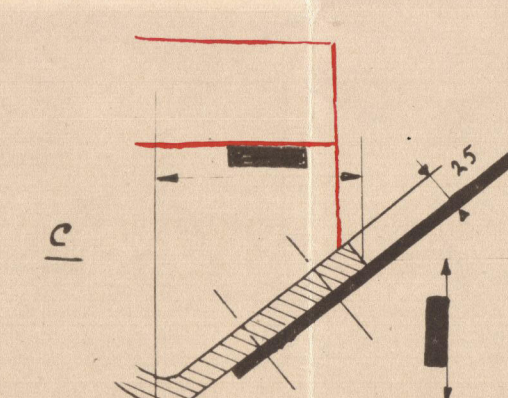
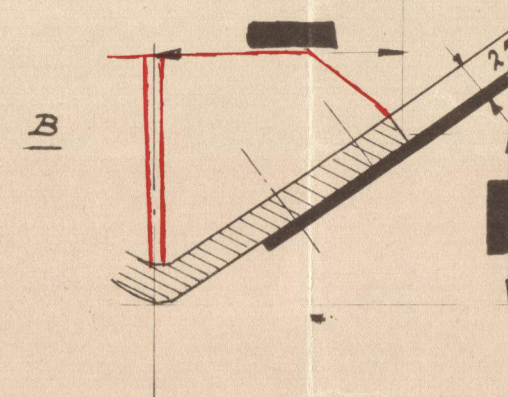
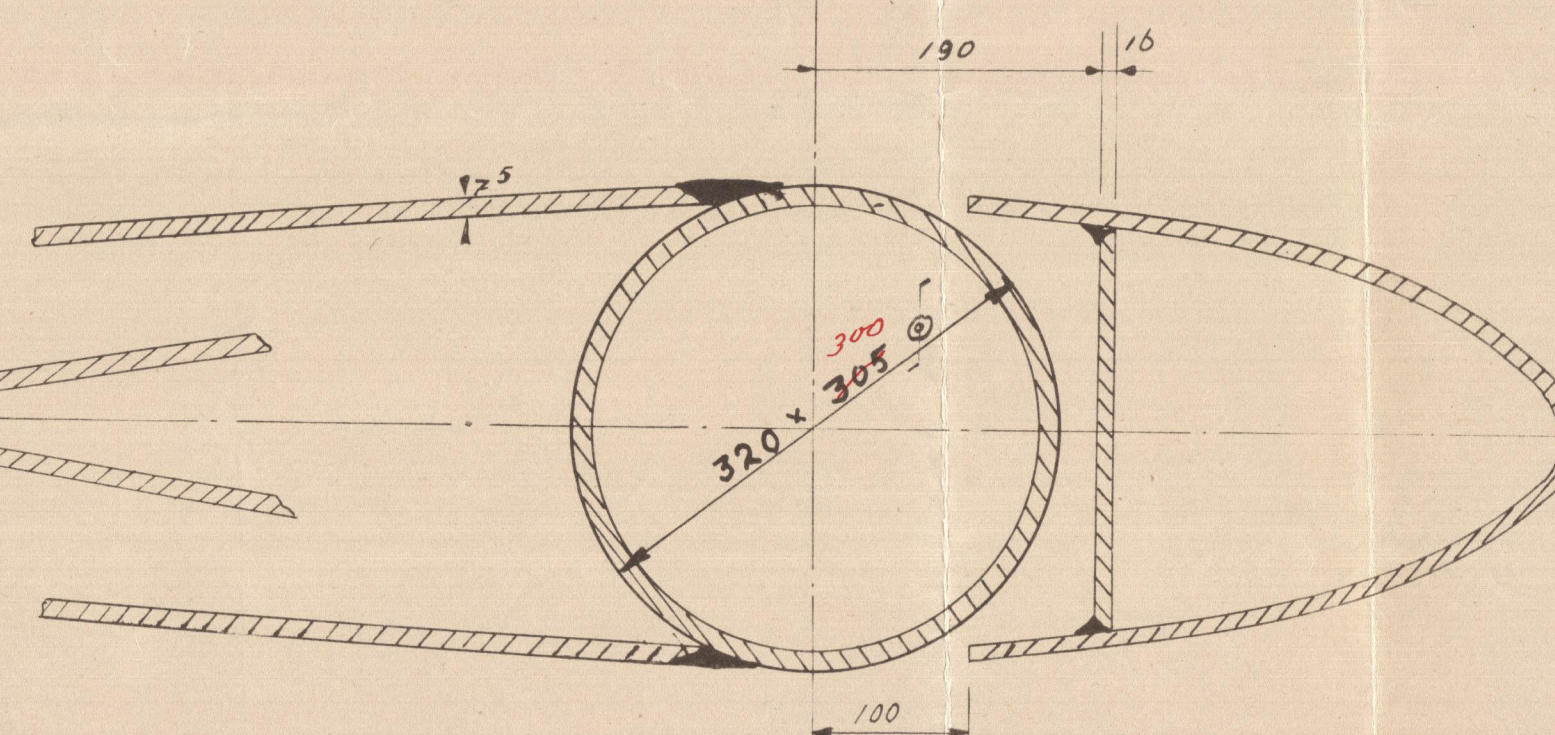
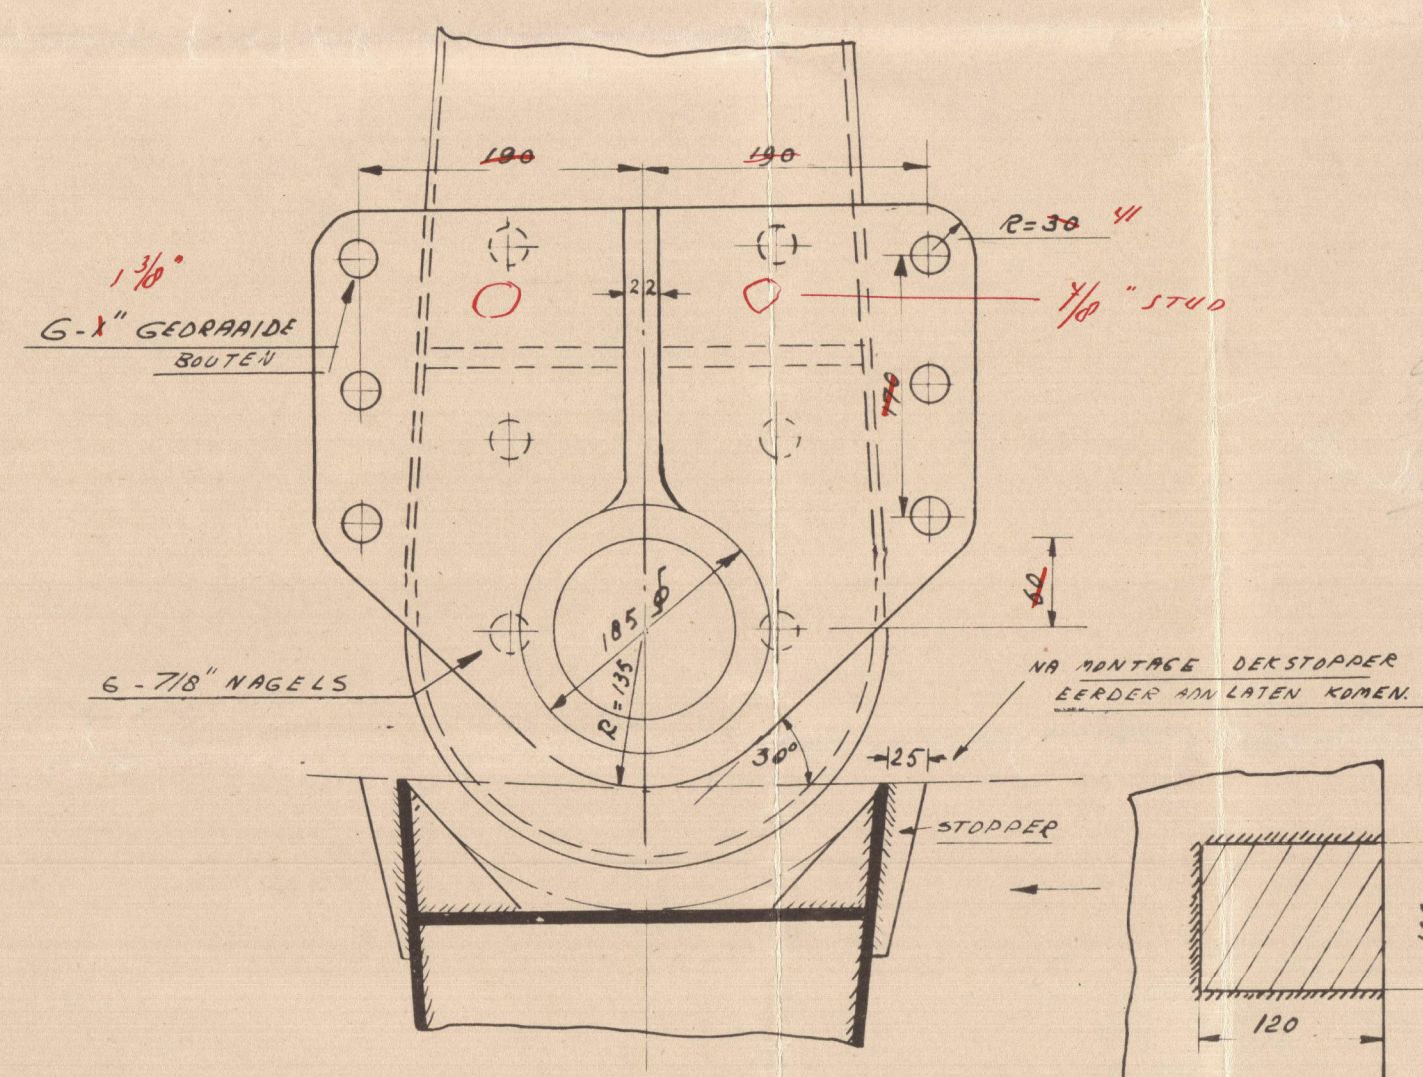


2-8-48



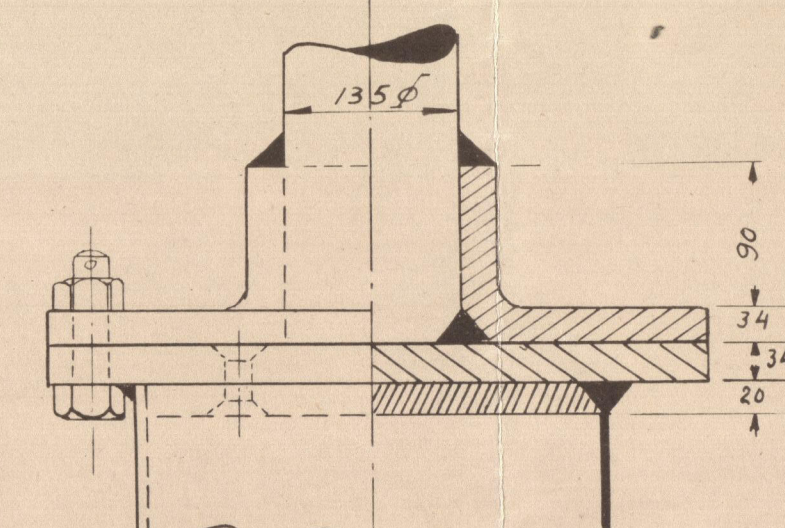


ALTERNATIEVE ROERCONSTRUCTIE

ROERKOPPELING

100 HP D=146
SPEED NOT EXCEEDING 12 KNOTS
THE REMAINING REQUIREMENTS OF SECTION 33
OF THE RULES TO BE COMPLIED WITH WHERE
APPLICABLE.

OMTREKLYN ROER BUITEN WERKS

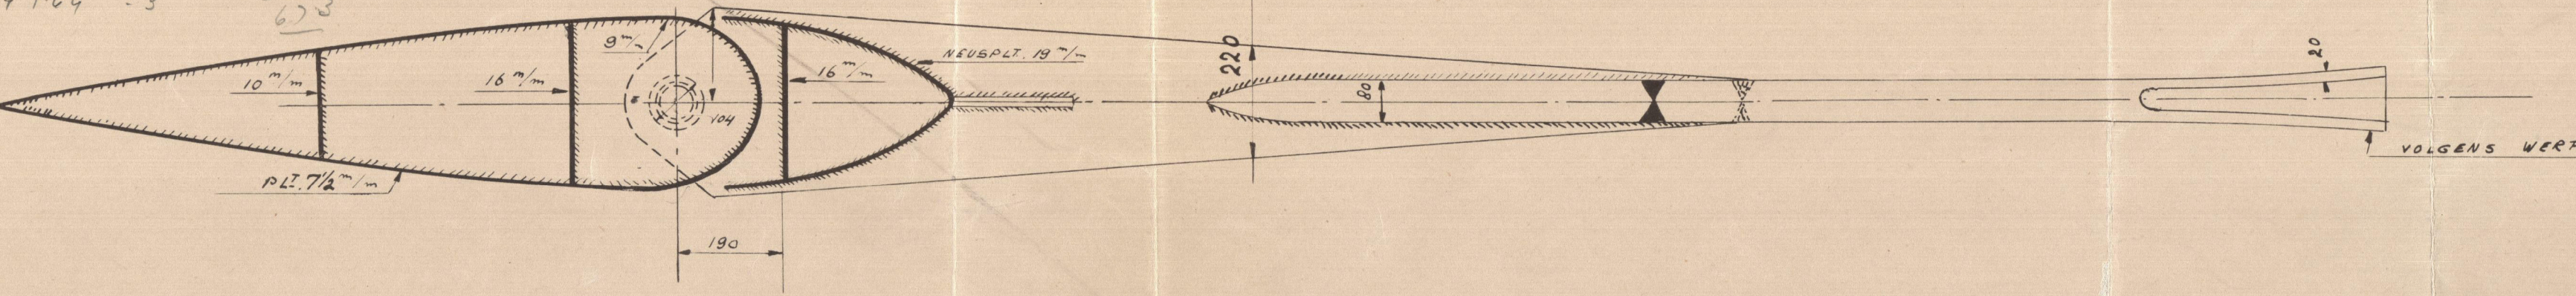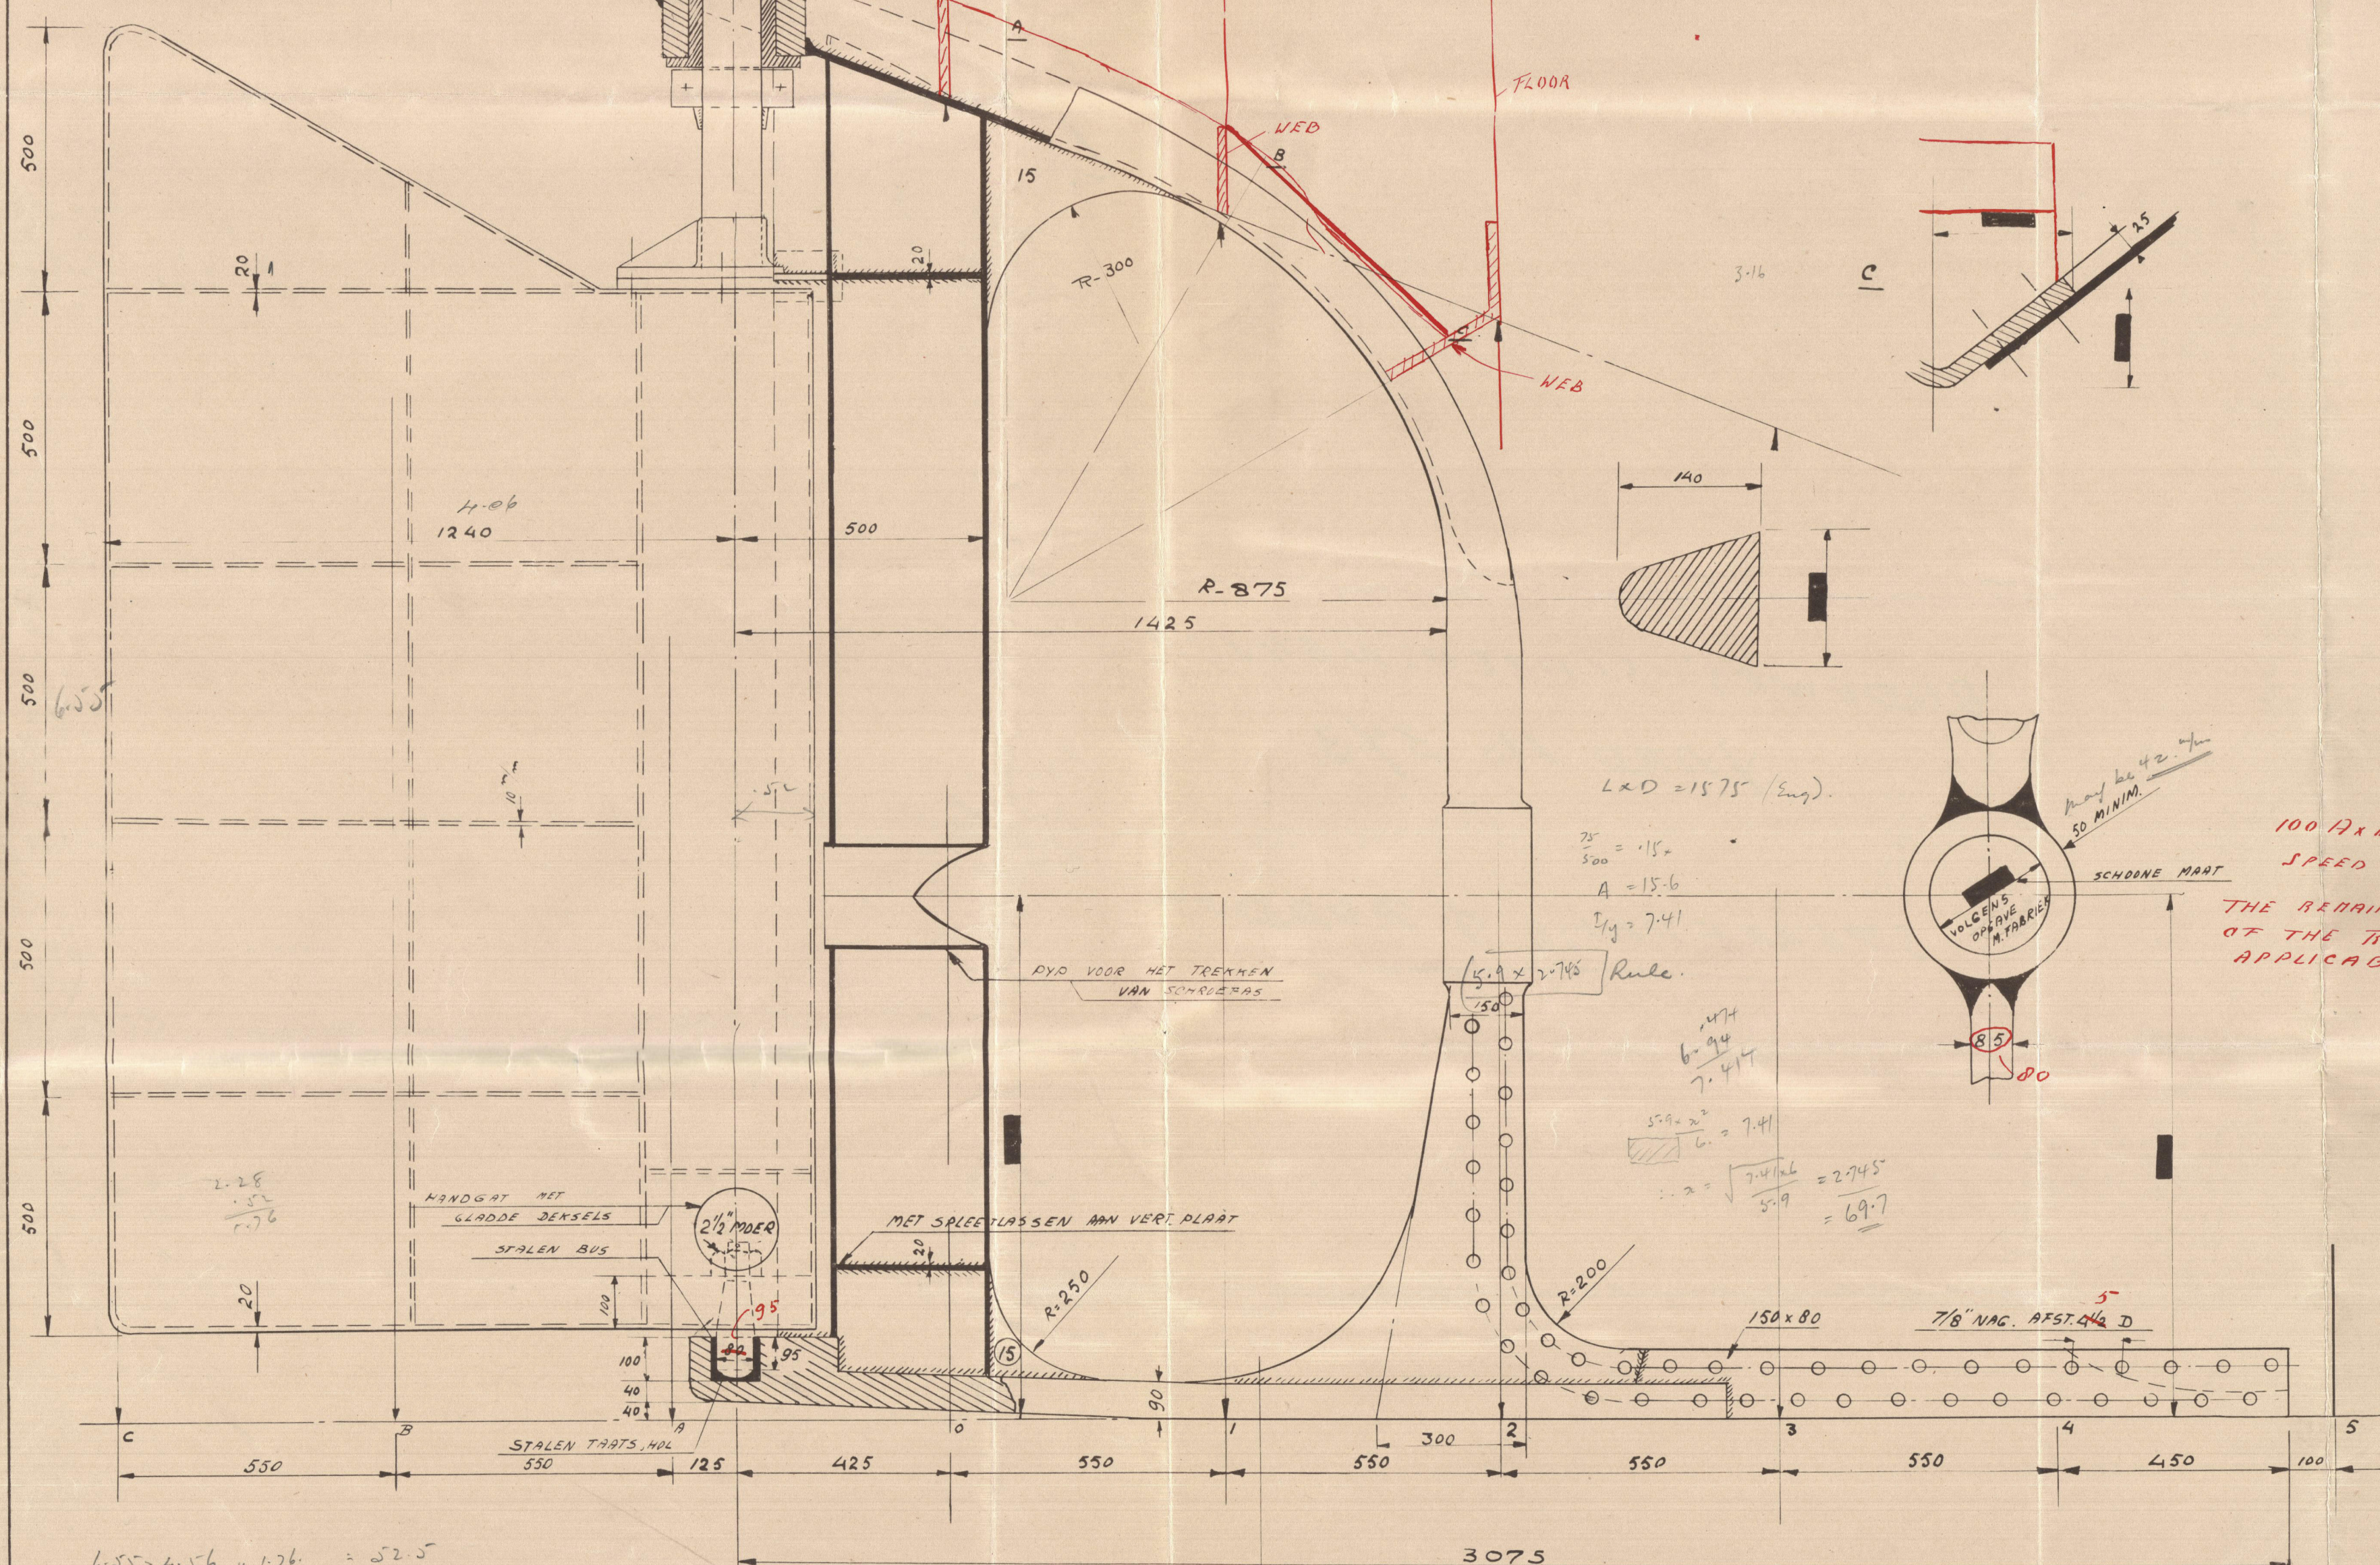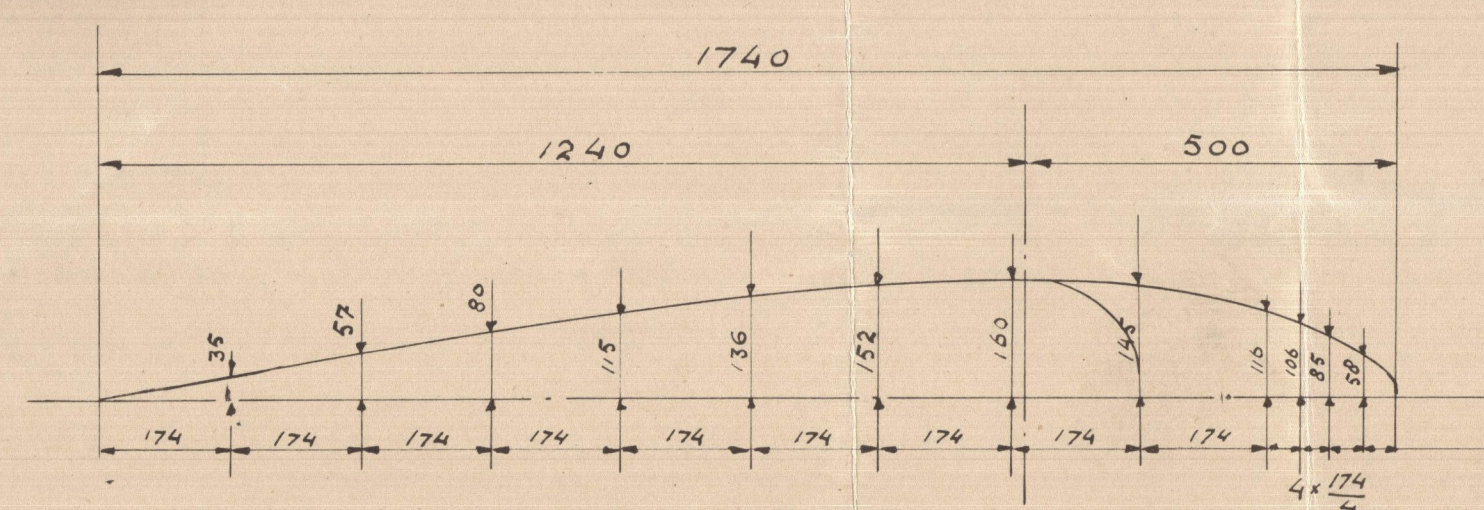

BODEWES' SCHEEPSWERVEN

V. H. GEBR. G. & H. BODEWES

MARTENSHOEK

TEL. 61

HOOGEZAND

ONDERWERP: ACHTERSTEVEN EN ROER

SCHAAL: 1:5 - 1:10

BOUW No. 373

DATUM: 28-6-48

GETEKEND: | | C

TEKENING No. 373-5.

OPMERKINGEN:

002701-002710-014

4,
BODEWES' SCHEEDSWERVEN.

YARD No 343.

STERNFRAME & RUDDER



© 2020

Lloyd's Register
Foundation

RECORDS DEPT.,
LONDON

5

"HADA" ★

BODEWES SCHEEPS,

YARD NO. 373

—
STERNFRAME & RUDDER

002701-002710-0149

© 2020

Lloyd's Register
Foundation