


21-6-48


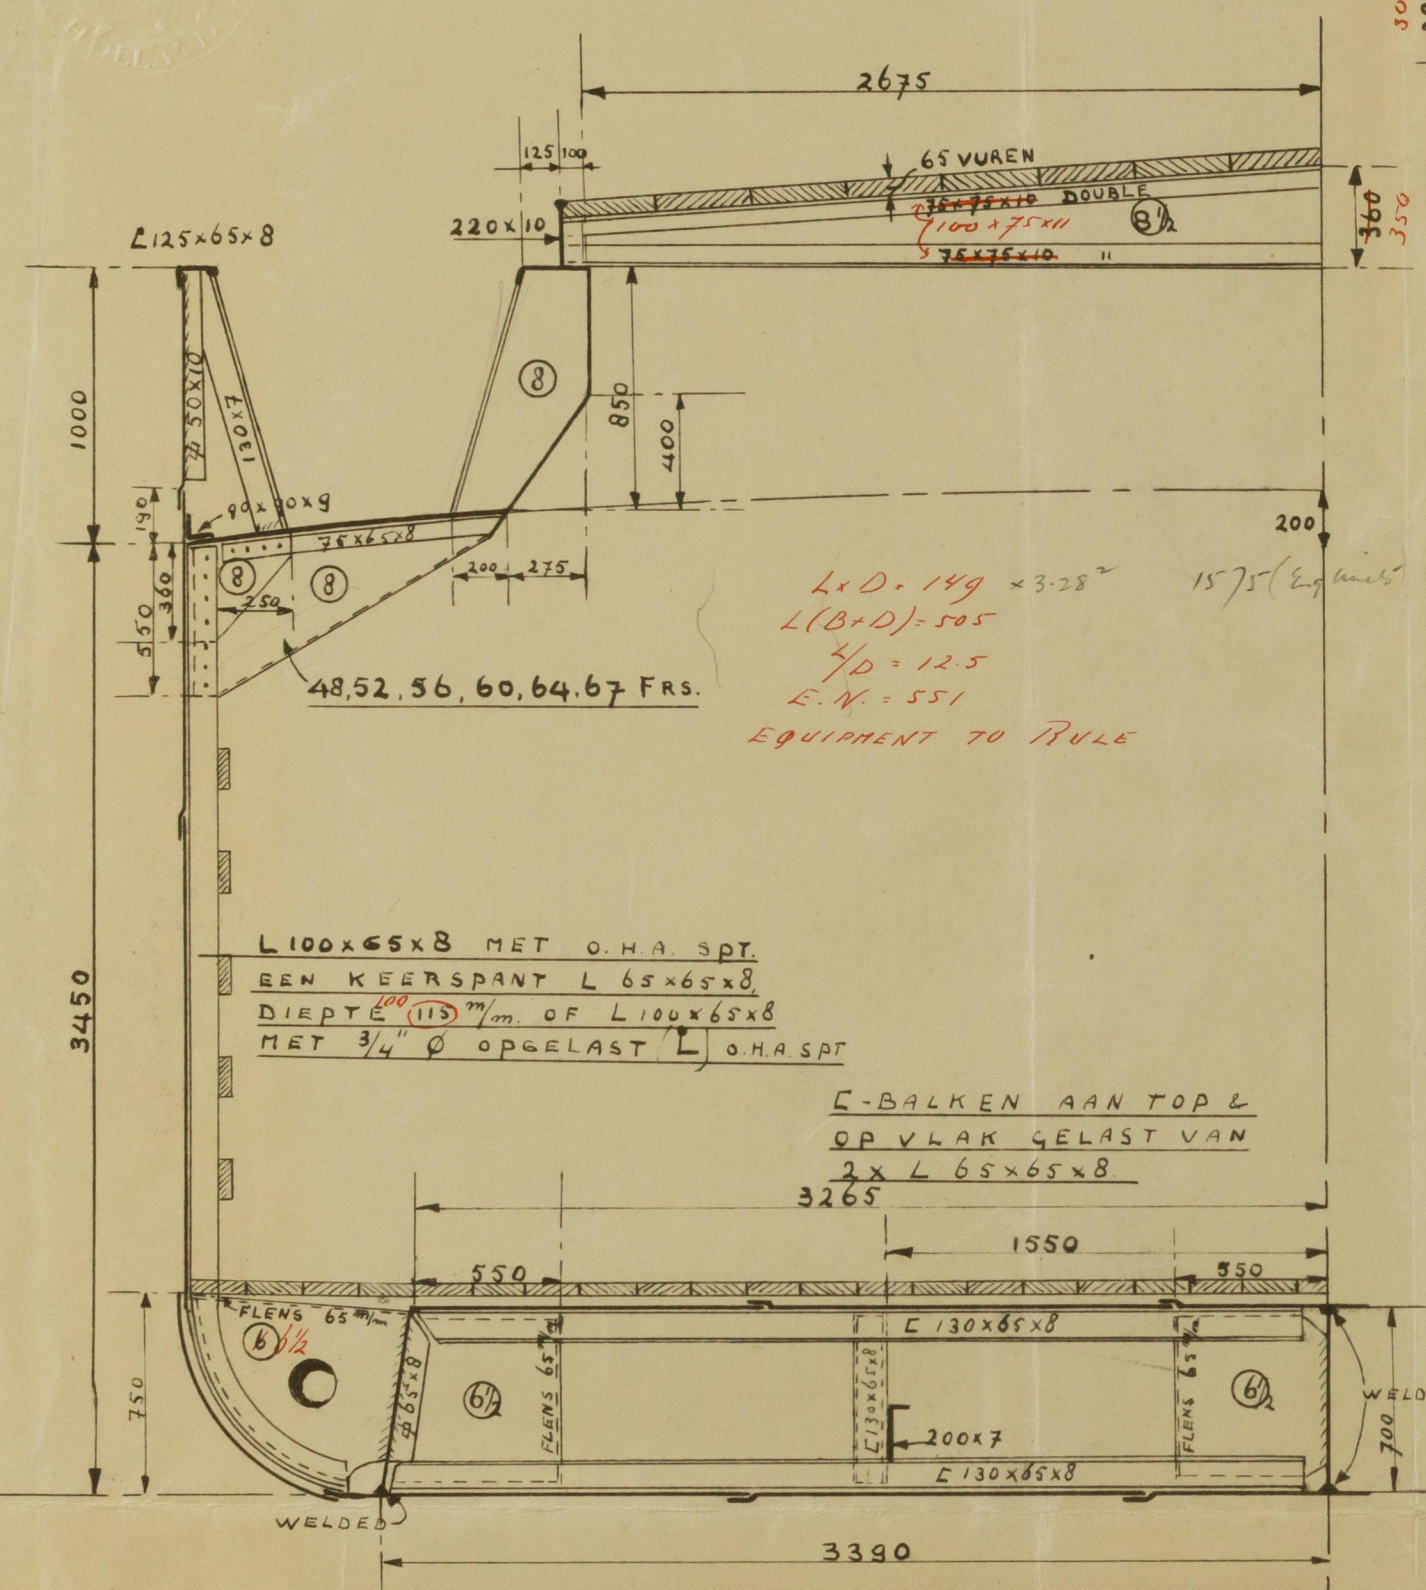


$L \times D = 149 \times 3.28$
 $L(B+D) = 505$
 $\frac{L}{D} = 12.5$
 E.N. = 551
 EQUIPMENT TO RULE

L 100x65x8 MET O.H.A. SPT.
 EEN KEERSPANT L 65x65x8
 DIEPTE 115 mm OF L 100x65x8
 MET 3/4" Ø OPGEAST L O.H.A. SPT


E-BALKEN AAN TOP &
 OP VLAKE GEAST VAN
 2x L 65x65x8

43.175 x 3.45

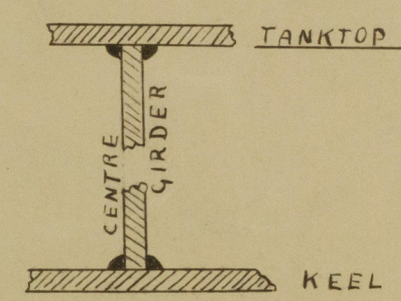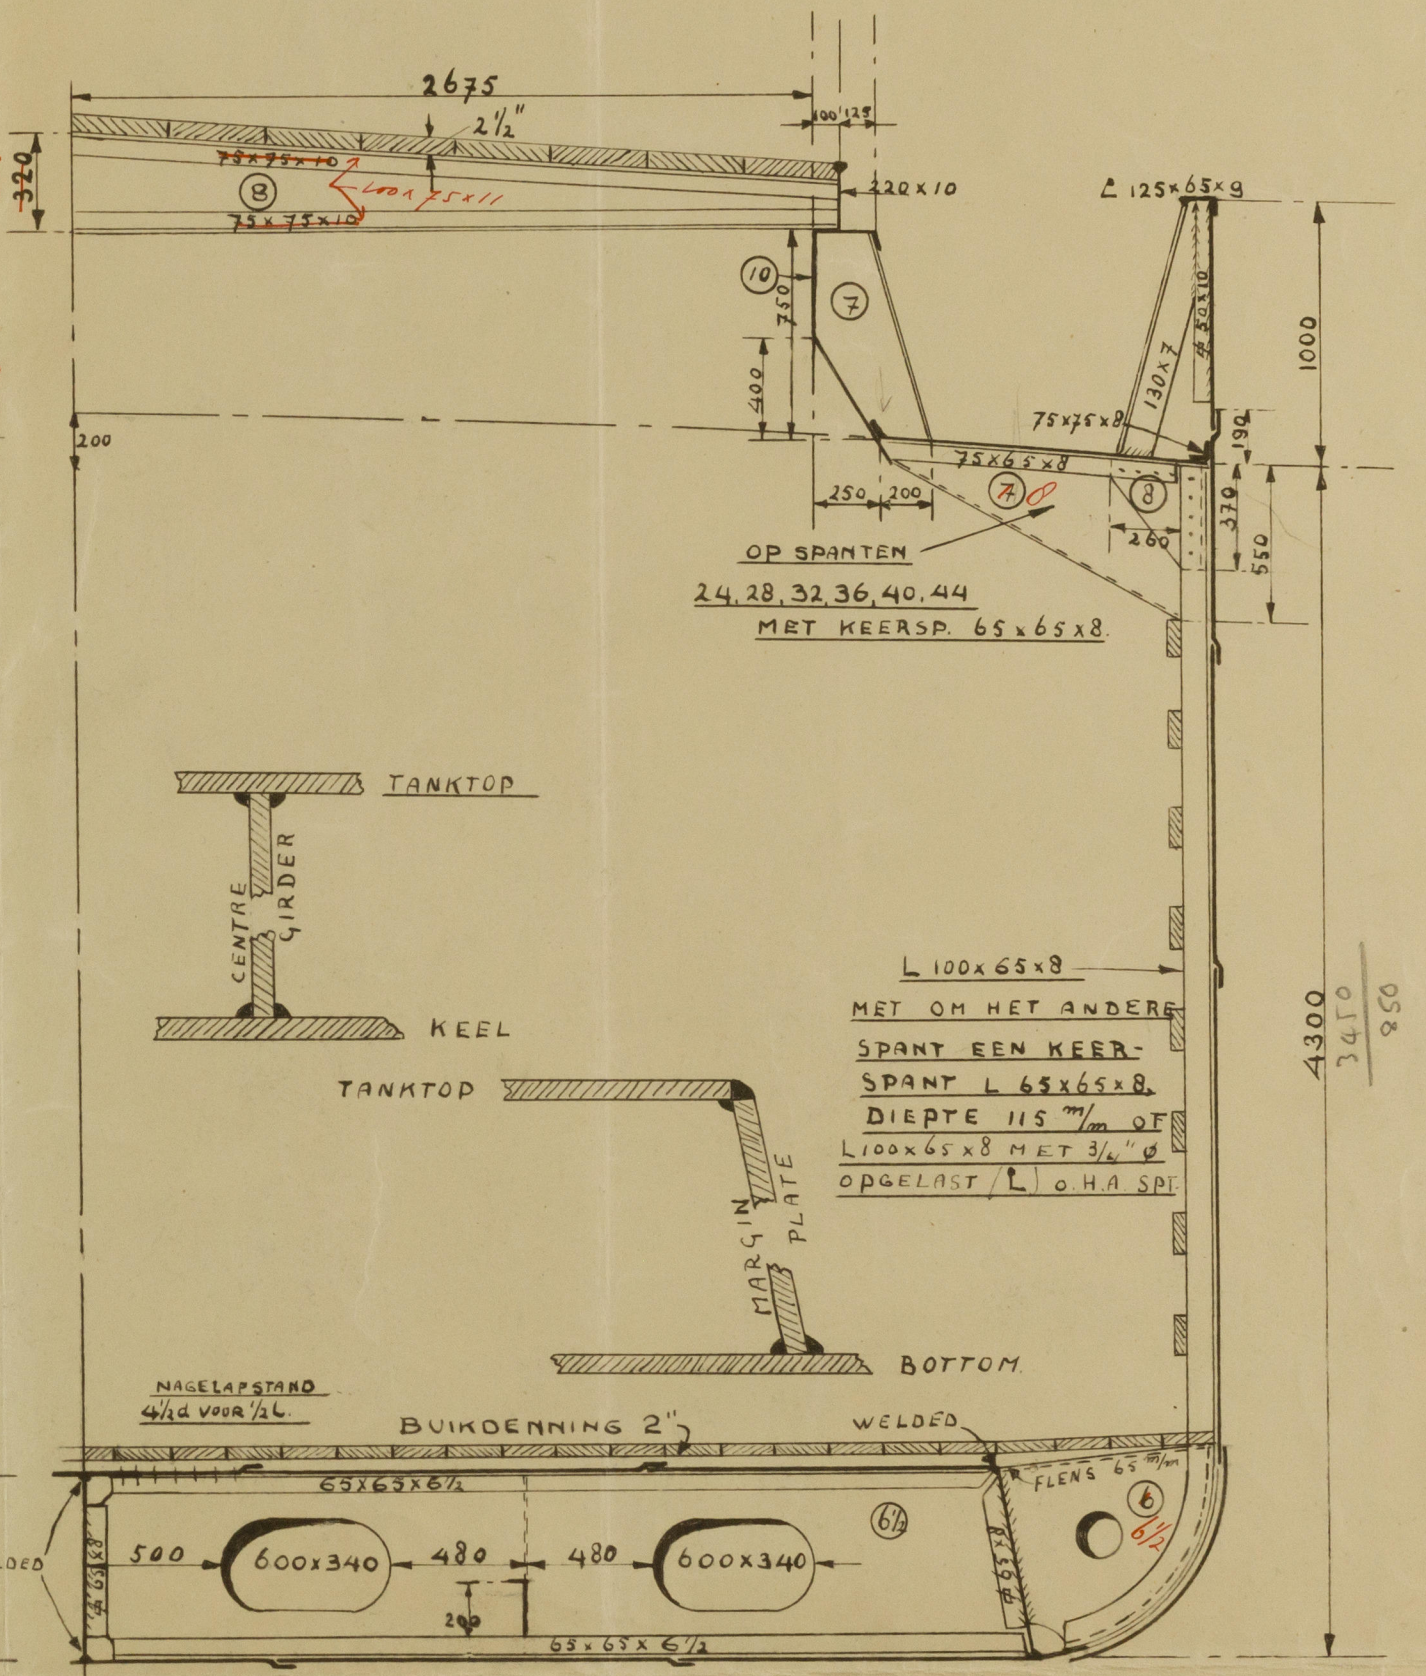

L 100x65x8
 MET OM HET ANDERE
 SPANT EEN KEER-
 SPANT L 65x65x8
 DIEPTE 115 mm OF
 L 100x65x8 MET 3/4" Ø
 OPGEAST L O.H.A. SPT

NAGELAPSTAND
 4 1/2 VOOR 1/2 L.
 BUIKDENNING 2"
 WELDED

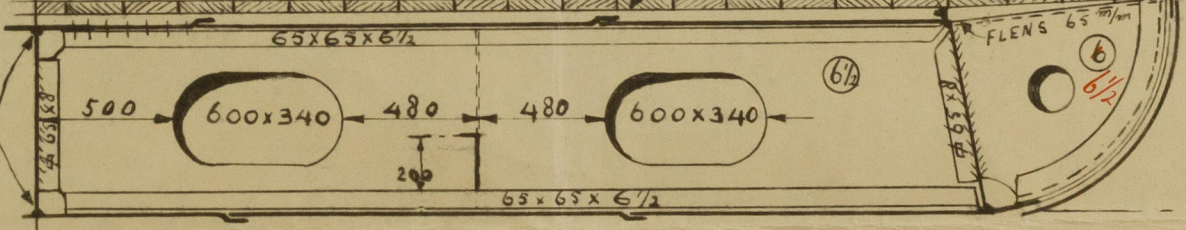

| | |
|--|-------------|
| BODEWES' SCHEEPSWERVEN - MARTENSHOEK (HOLLAND) | |
| GROOTSPANTTEKENING | |
| BOUWNº 373 | SCHAAL 1:25 |
| AFM. 43,- x 8,25 x 3,45/4,30 | KLASSE: |
| 83.175 | LLOYDS |
| | 100A1 |

002701-002710-0151

^uHADA^u ★

RECORDS DEPT.,
LONDON

3

BODEWES SCHEEPSWERVERN
YARD NO. 373

—
MIDSHIP SECTION

2

✓
BODEWES' SCHEEPSWERVERN

YARD NO 373

MIDSHIP SECTION



© 2020

Lloyd's Register
Foundation