


M.S. 722.

Hauptspant.

Tank-Motorschiff, Klasse: Lloyds Reg. + 100 A 1 Carrying Petroleum in Bulk,
und Germ. Lloyd + 100 .

Bauart: Längsspannen im Boden und Deck.

M: 1:25

Länge über Steven 460' 0" = 140,206 m
Breite auf Spanten 59' 0" = 17,982 m
Seitenhöhe bis Oberdeck 34' 0" = 10,363 m

G.L. Leitlinien.

$\frac{L}{H} = 13,52$

Lloyds Leitlinien


D = 34' 0"

L x D = 15640

L (B+D) = 42780

$\frac{L}{D} = 13,52$

Überdeckungsflächen
im Mittelraum und an den Enden
Verklebung mit 250000 22mm N.B. auf Entz.

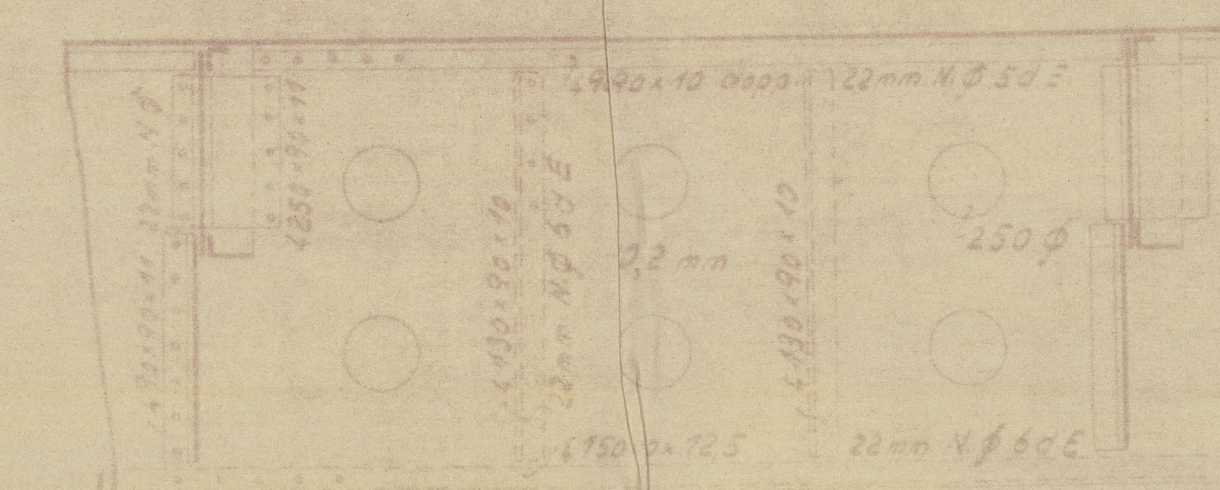

Bem.: Bei Ausführung
werden die Spanten
wie bei 707 gezeichnet.

MESSRS.: BREMER VULKAN'S YARD No 722

MOTOR TANKER "TORNUS"

MIDSHIP SECTION AS BUILT.

BREMEN FIRST ENTRY REPORT No

10PAS

EX

"Tornus"



© 2020

002711-002716-0154

Lloyd's Register
Foundation