
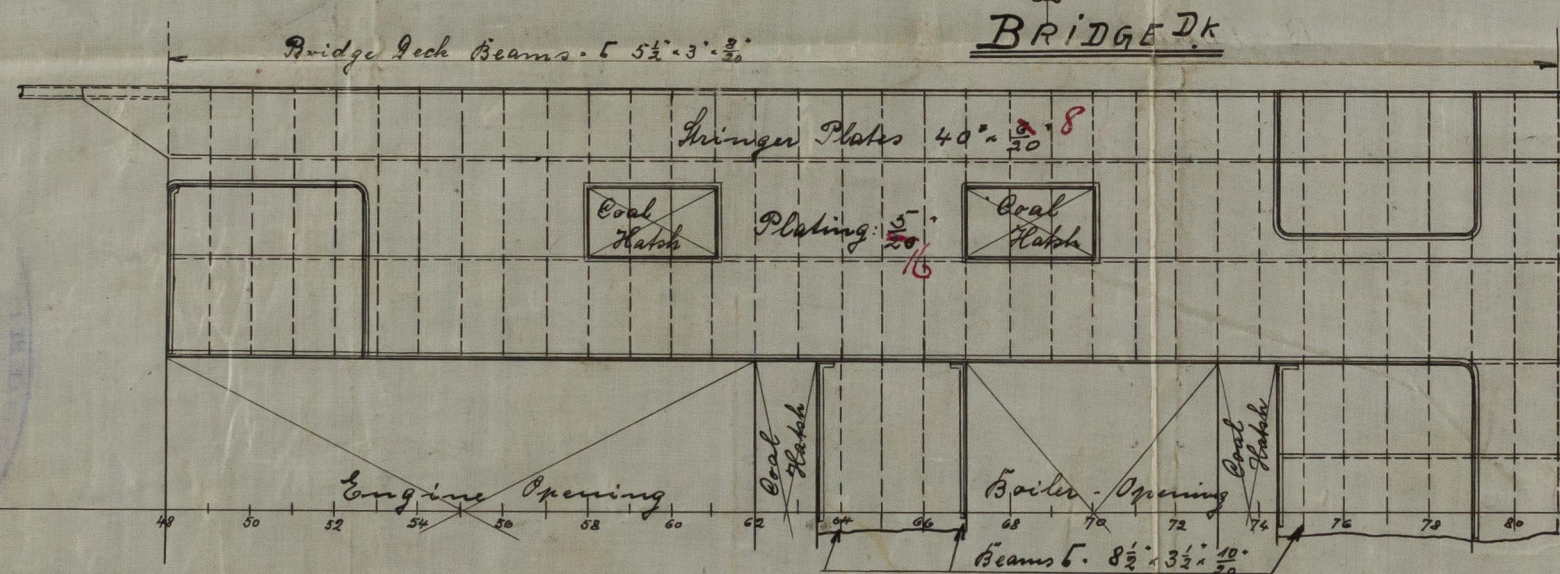


S. S. No 546.


1:100.

Stettiner Oderwerke
Aktiengesellschaft
für Schiff- und Maschinenbau

13.5.04
5.7.04
13.7.04
31.10.04
29.11.04

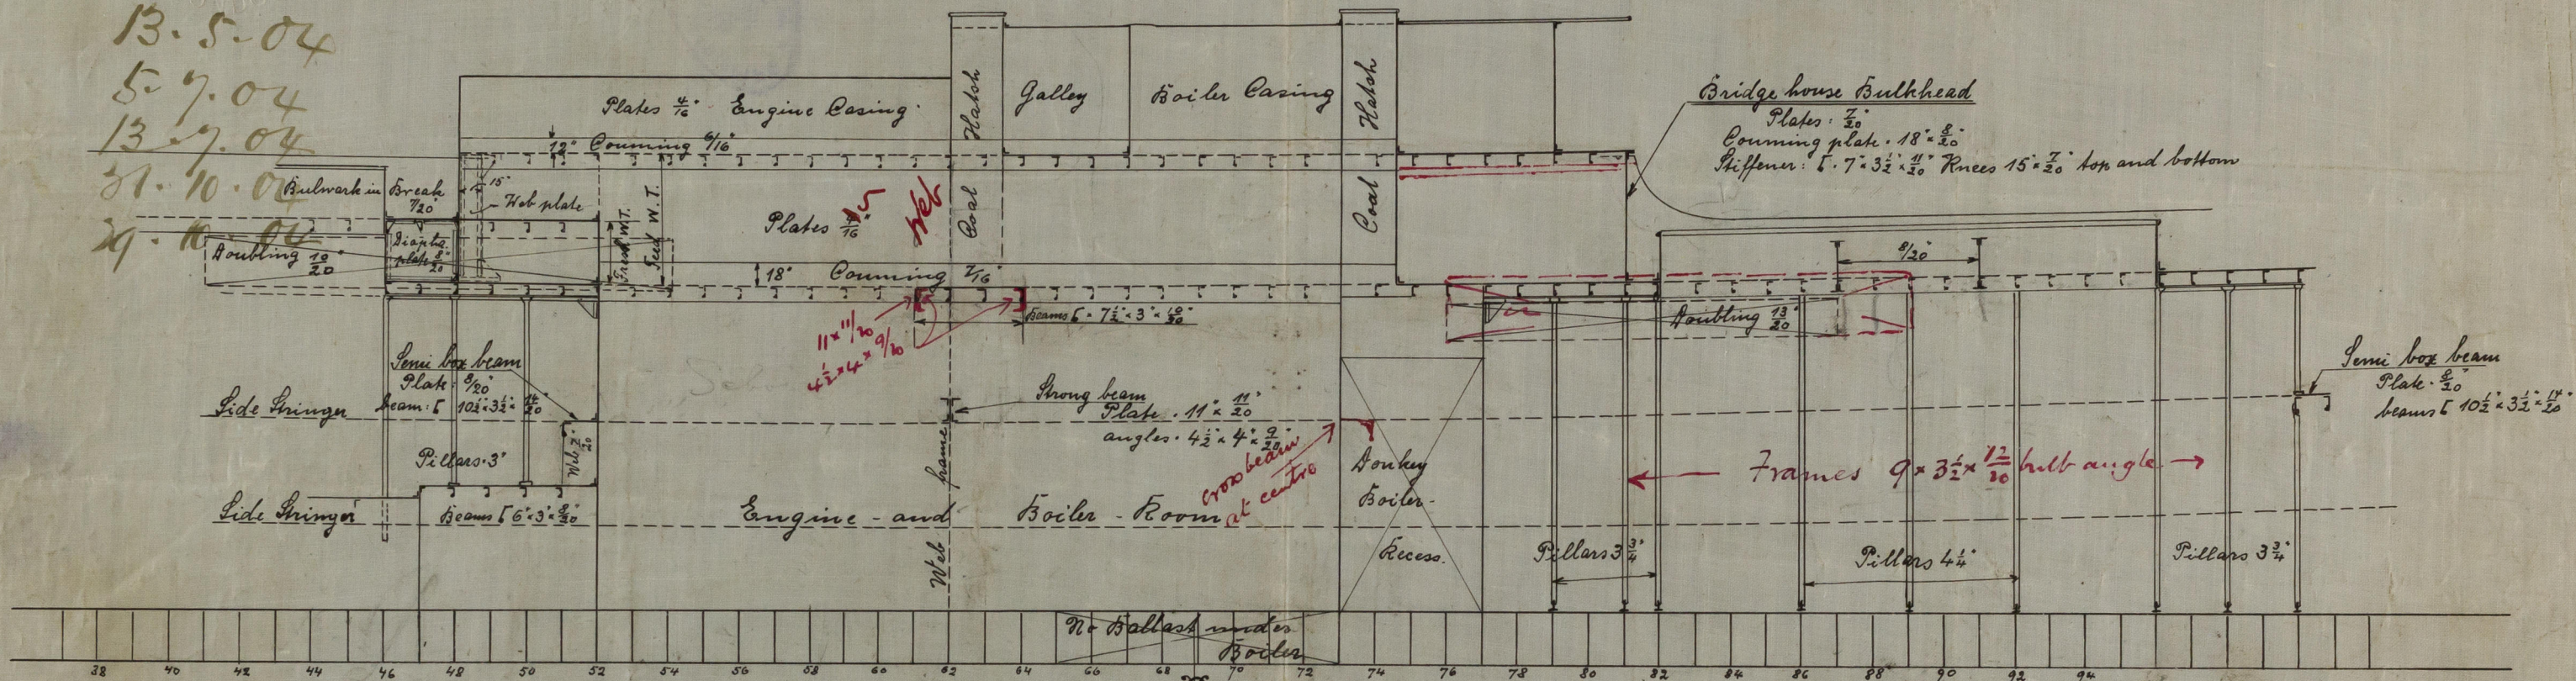

X Reverse Angle on Bulb
angle frame $4 \times 3 \frac{1}{2} \times \frac{10}{20}$
to deck

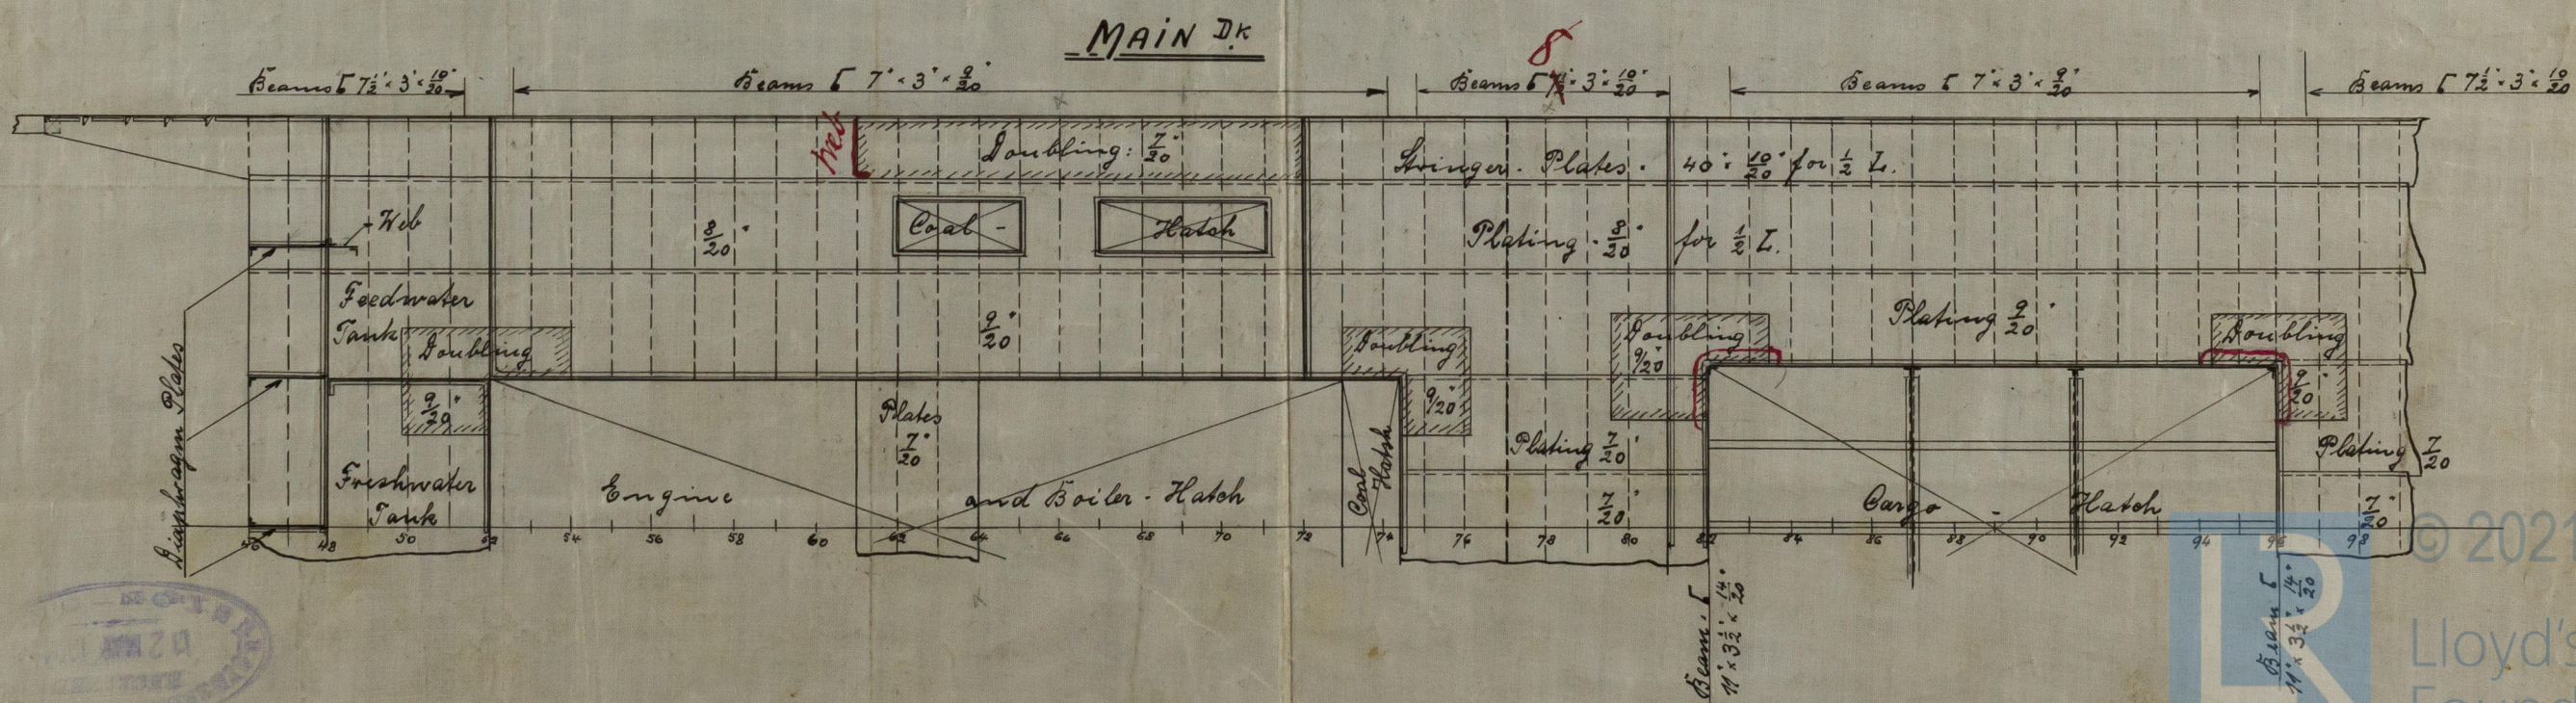











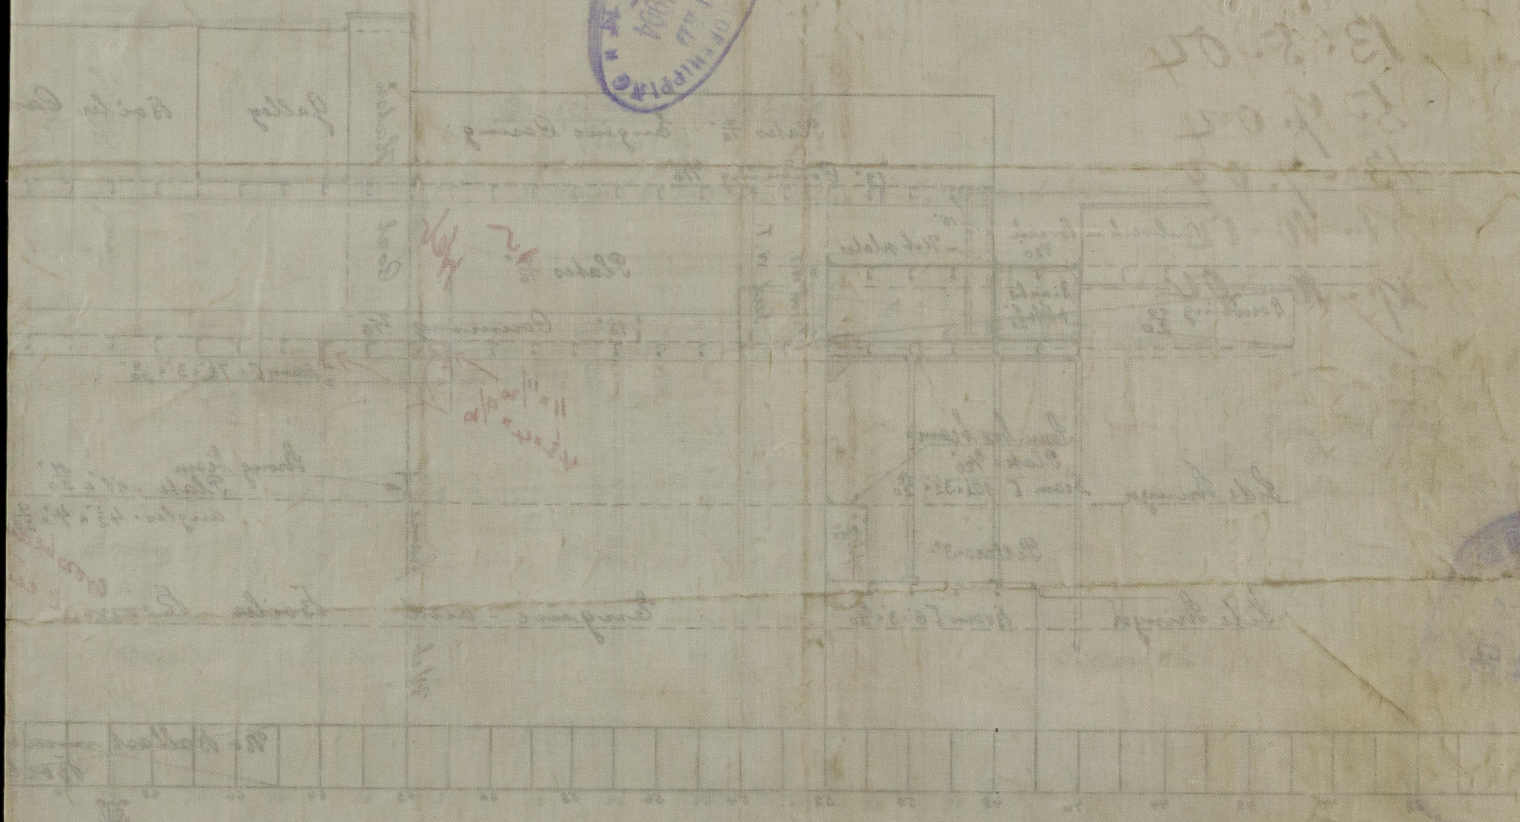

5000-820300-003023-0000

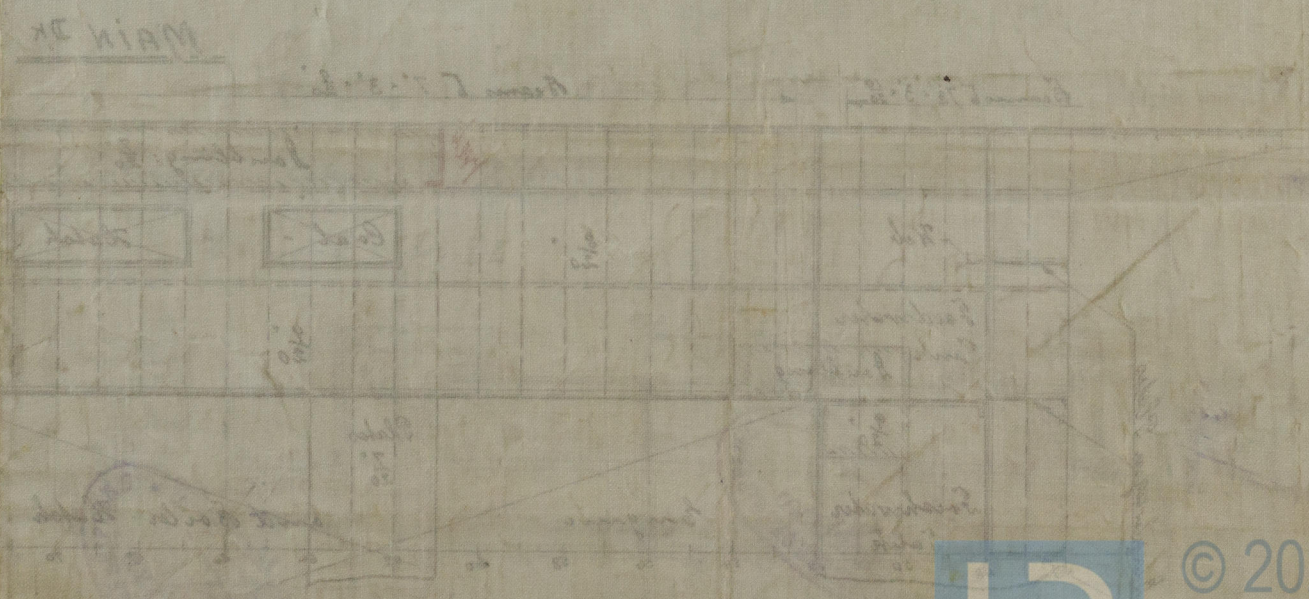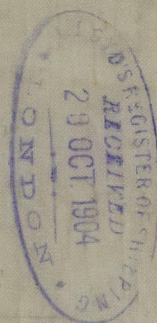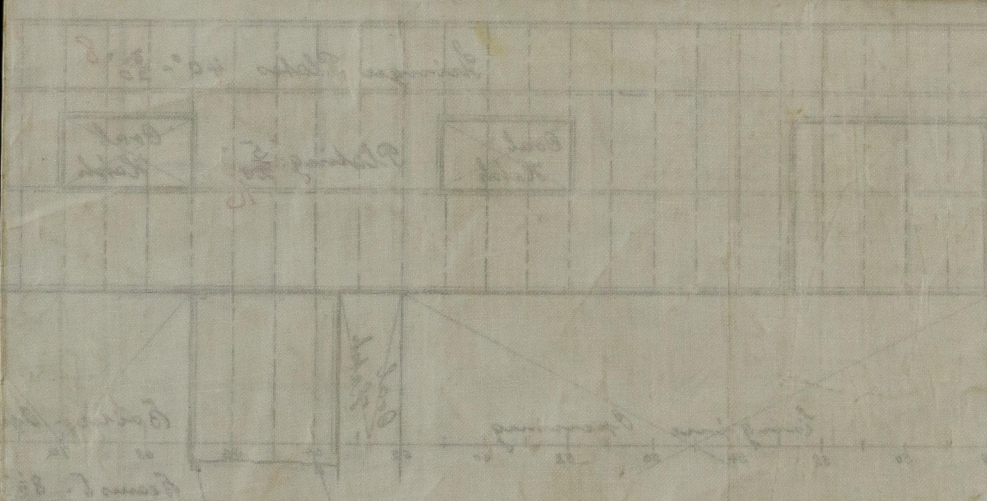

© 2021

Lloyd's Register
Foundation