


31.8.50

	0	1	2	523</
--	---	---	---	---	---	---	---	---	---	---	----	----	-----	-----	-------

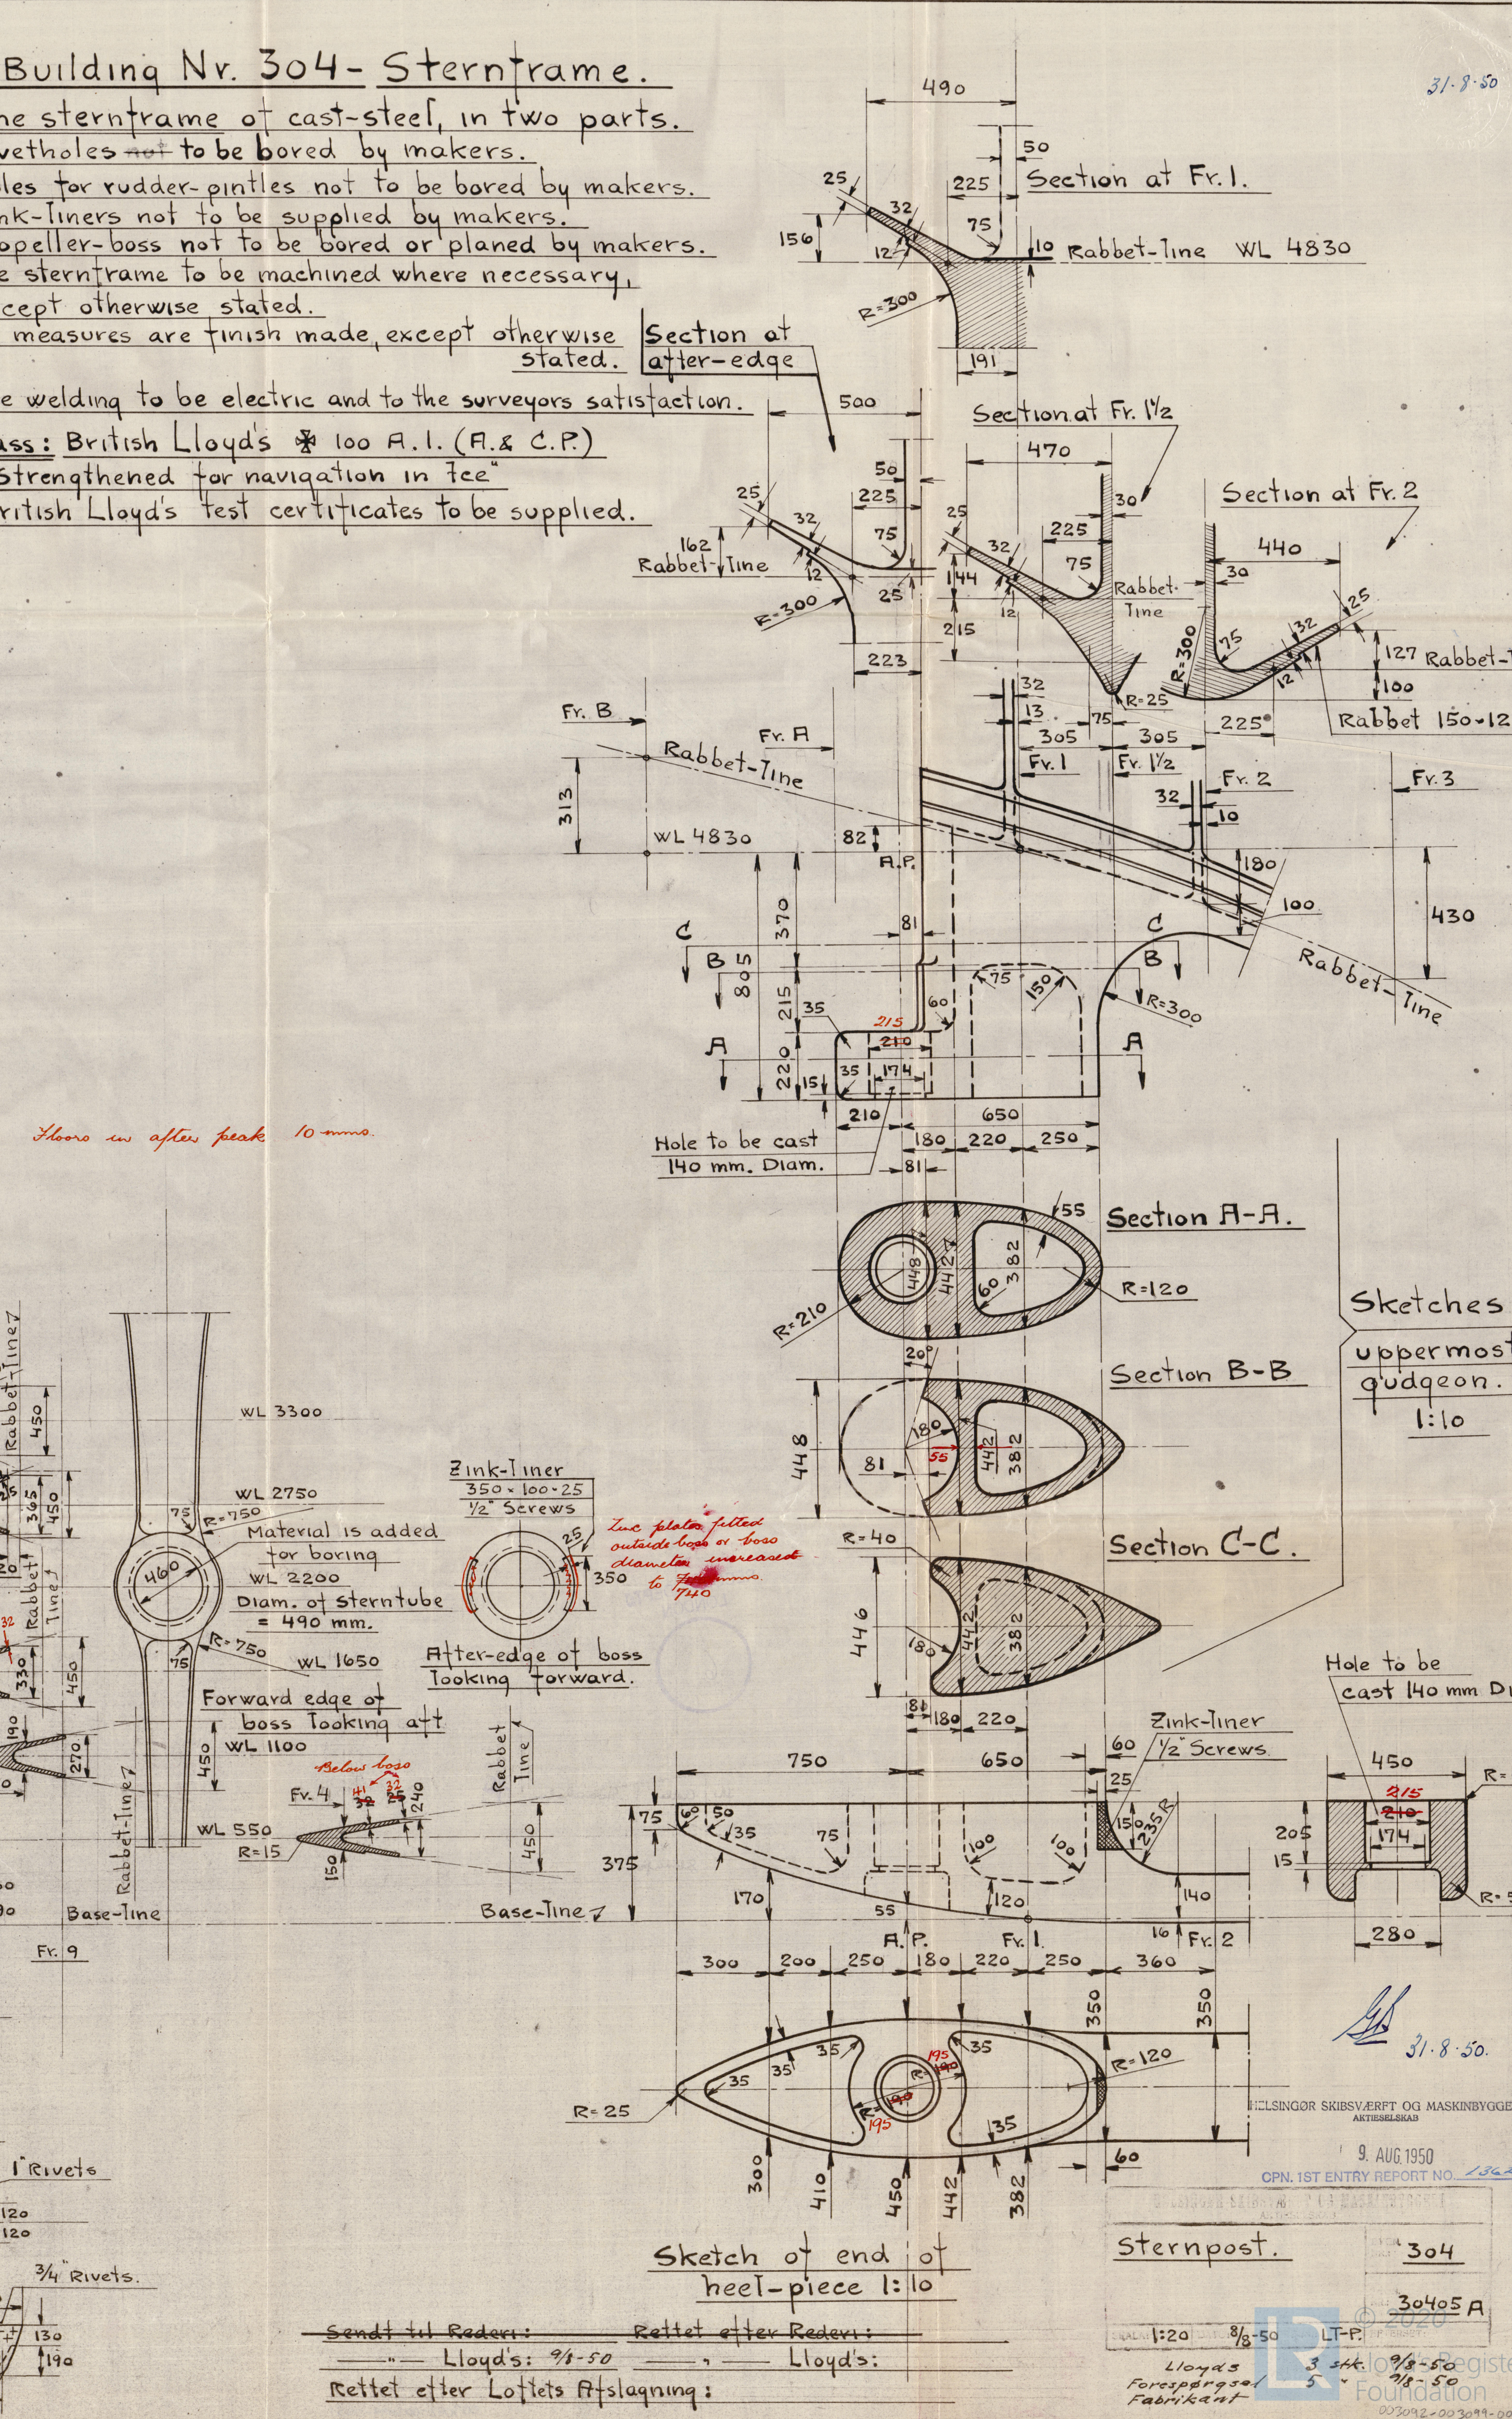

31.8.50.

9. AUG. 1950
ENTRY REPORT NO. 13421
304
30405A
T-P. P. 1000
44. 9/8-50
78-50
Foundation
002092-003099-005

RECORDS DEPT.
LONDON

6

'Th. Adler Swanholm' ★




© 2020

Lloyd's Register
Foundation

1500-1600-2000