

O.B.S. FULLERTFUNDAM. GVEJSES DIREKTE TIL DEK, PAA BYGN. NR 88.

INGEN NAGLEHULLER I BJÆLKE UNDER PULLERT. MEN BJ. SVEJSES TIL DÆKSPLADE.



0.B.5. PAA BYGN. NR. 83, BLEV DOBBELTKRYD5 UDFØRT EFTER AT
LØBBEBRO VAR SAT OP, SAA DERFOR BLEV HVERT ANDET KNE
SVEJST DIREKTE MOD DÆK UDEN 1 JERN.

TANK N: 5

UB $\frac{86}{102}$ 230-90-115

WB 85/103 230-90-115

SPANTEAFSTAN

UB ^{104/106} 230-90-115

UB ¹⁰³/₁₀₇ 230-90-11

BJALKER I SIDETÄNKE UB ¹⁰⁸/₁₂₄ 230.


BLÆKKER I CENTERTANKE UB $10\frac{1}{2}$ ₁₂₅ 230.

For J.H.
2. of 28/8-40

ODENSE STAALSKIEPVERFT TANK № 4

26/84 *W. H. W. W.*

003092-003099-0103

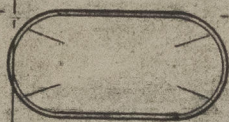


44.

Welding of Upper deck
Centre stake.

— Yard 88. —

Odense Staalstoværk.

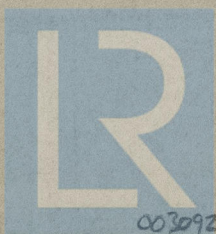

© 2020

Lloyd's Register
Foundation

003092-003099-0103

Welding of upperdeck centrestake


Yard No. 88.

Odense Staalskibsværft $\frac{2}{8}$


Odense

* m/s. Katrine Marck af Fredericia
Copenhague Report No. 11756.

(7)

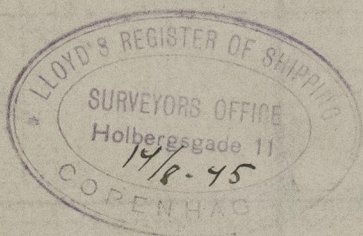

Only for Yard No 88.

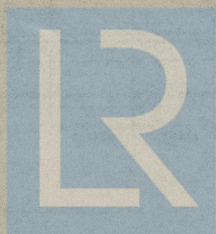

© 2020

Lloyd's Register
Foundation

003092-003099-0103