
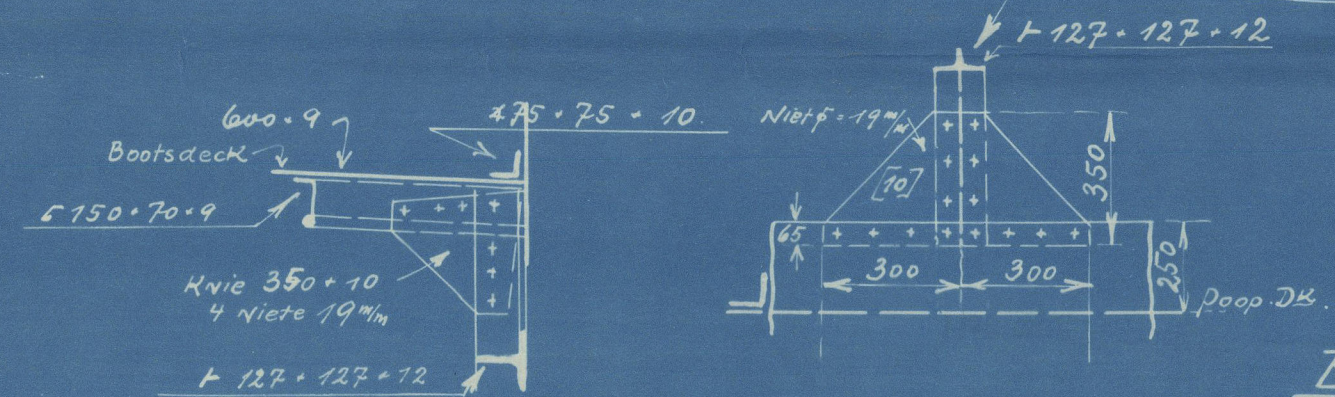


29/4/25



255. 472
Aufbauten
M. 1:100

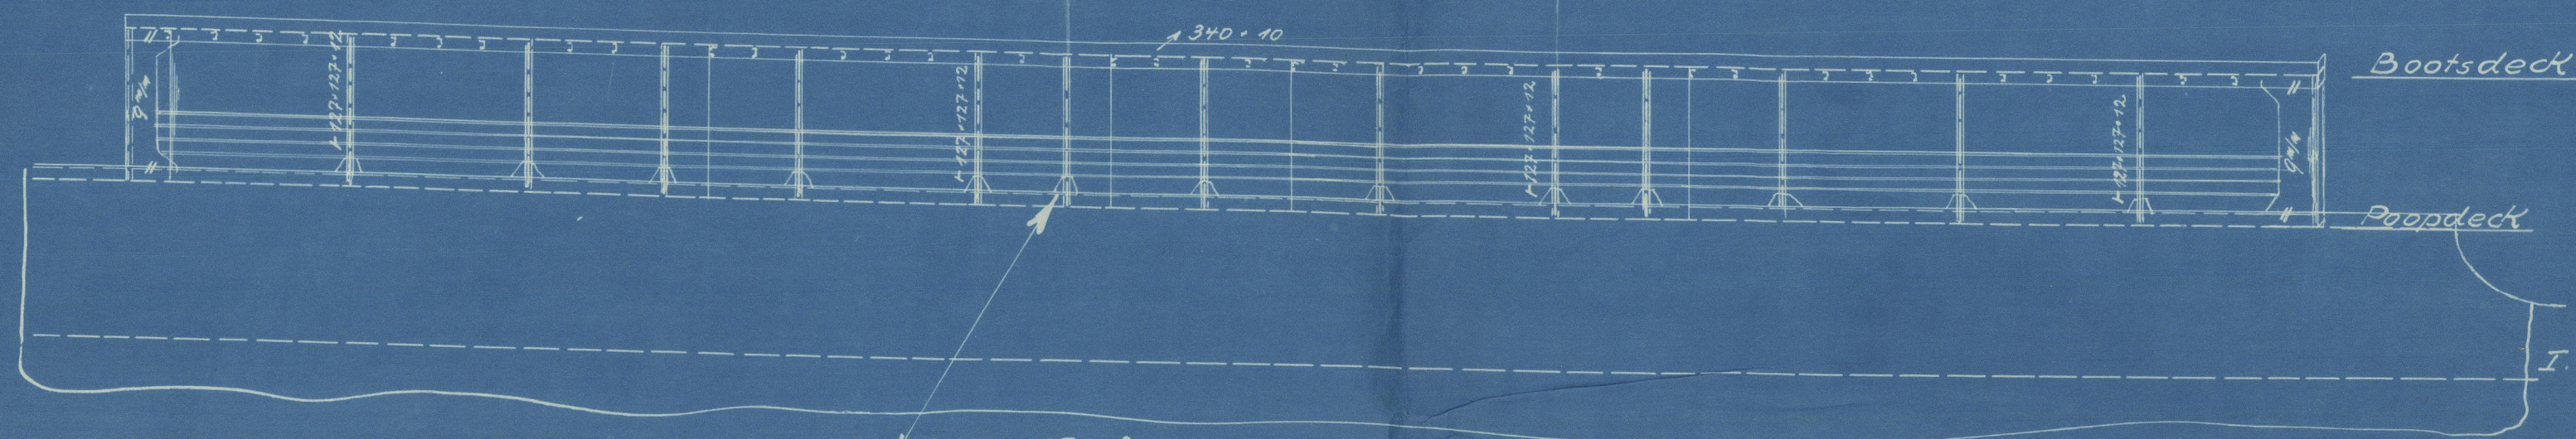

Für Bootsaufstellung
besondere Balken-Verstärkungen


Bootsdeck
Balken 6150 x 70 x 9

Stützungen d. Decke unter supports
in way of boat shafts & keels
to summer's satisfaction



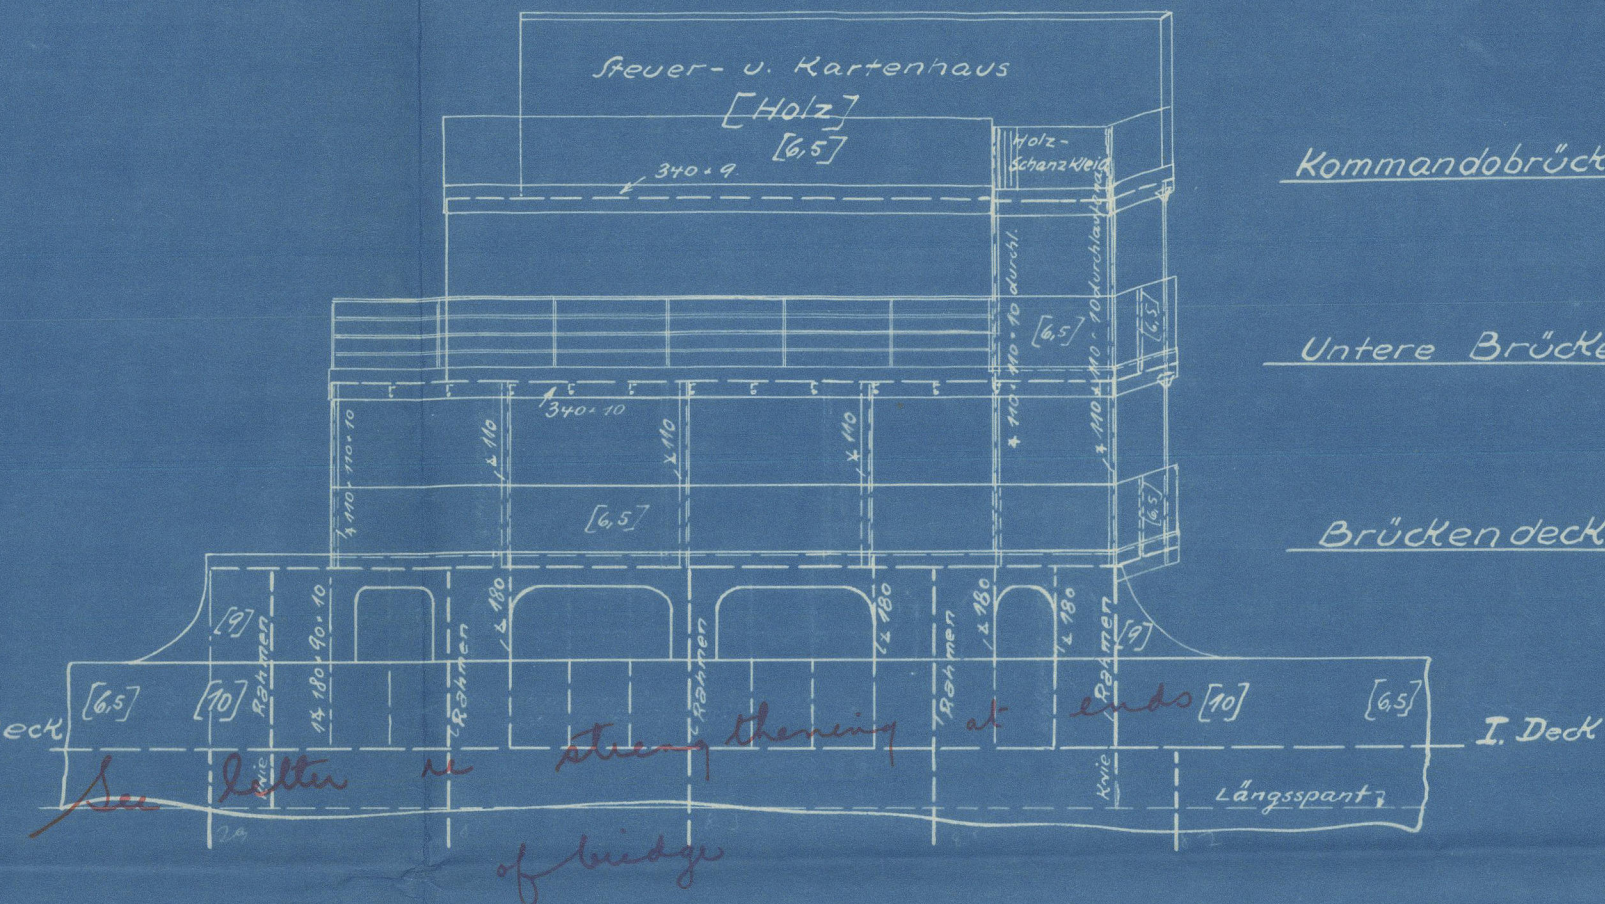
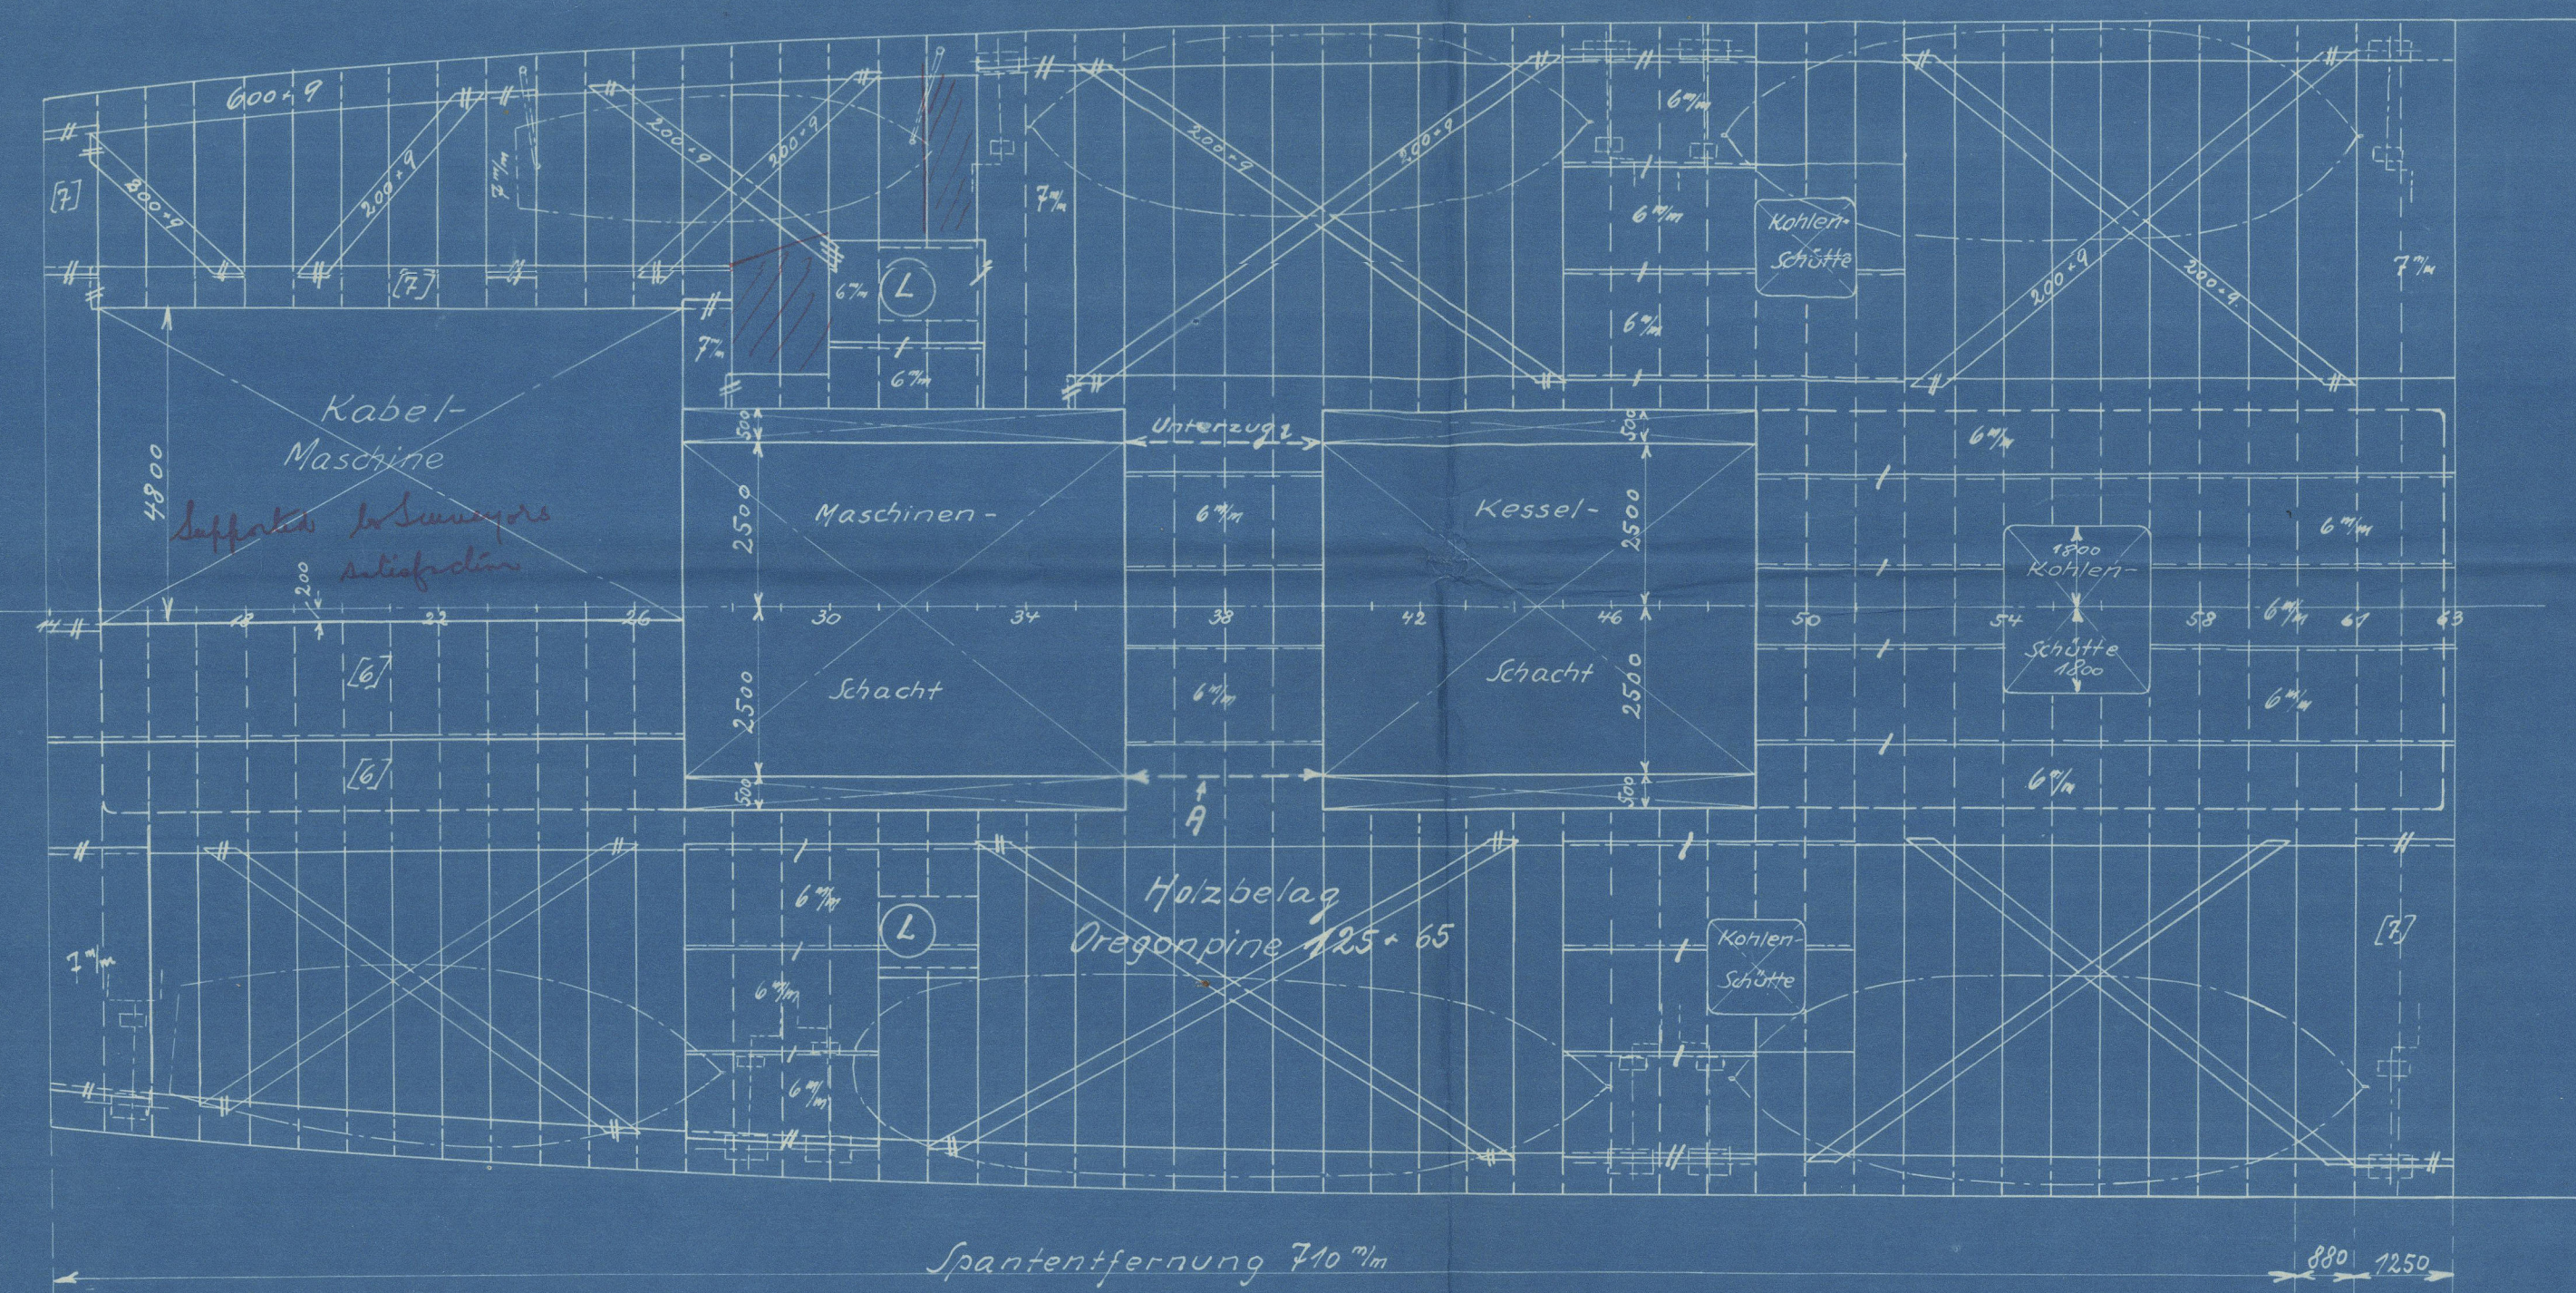


Stützen und Unterzüge
nach besonderer Zeichnung

Brückendeck
Längsspannen 6140 x 75 x 8,5
in ca 970 Entfernung

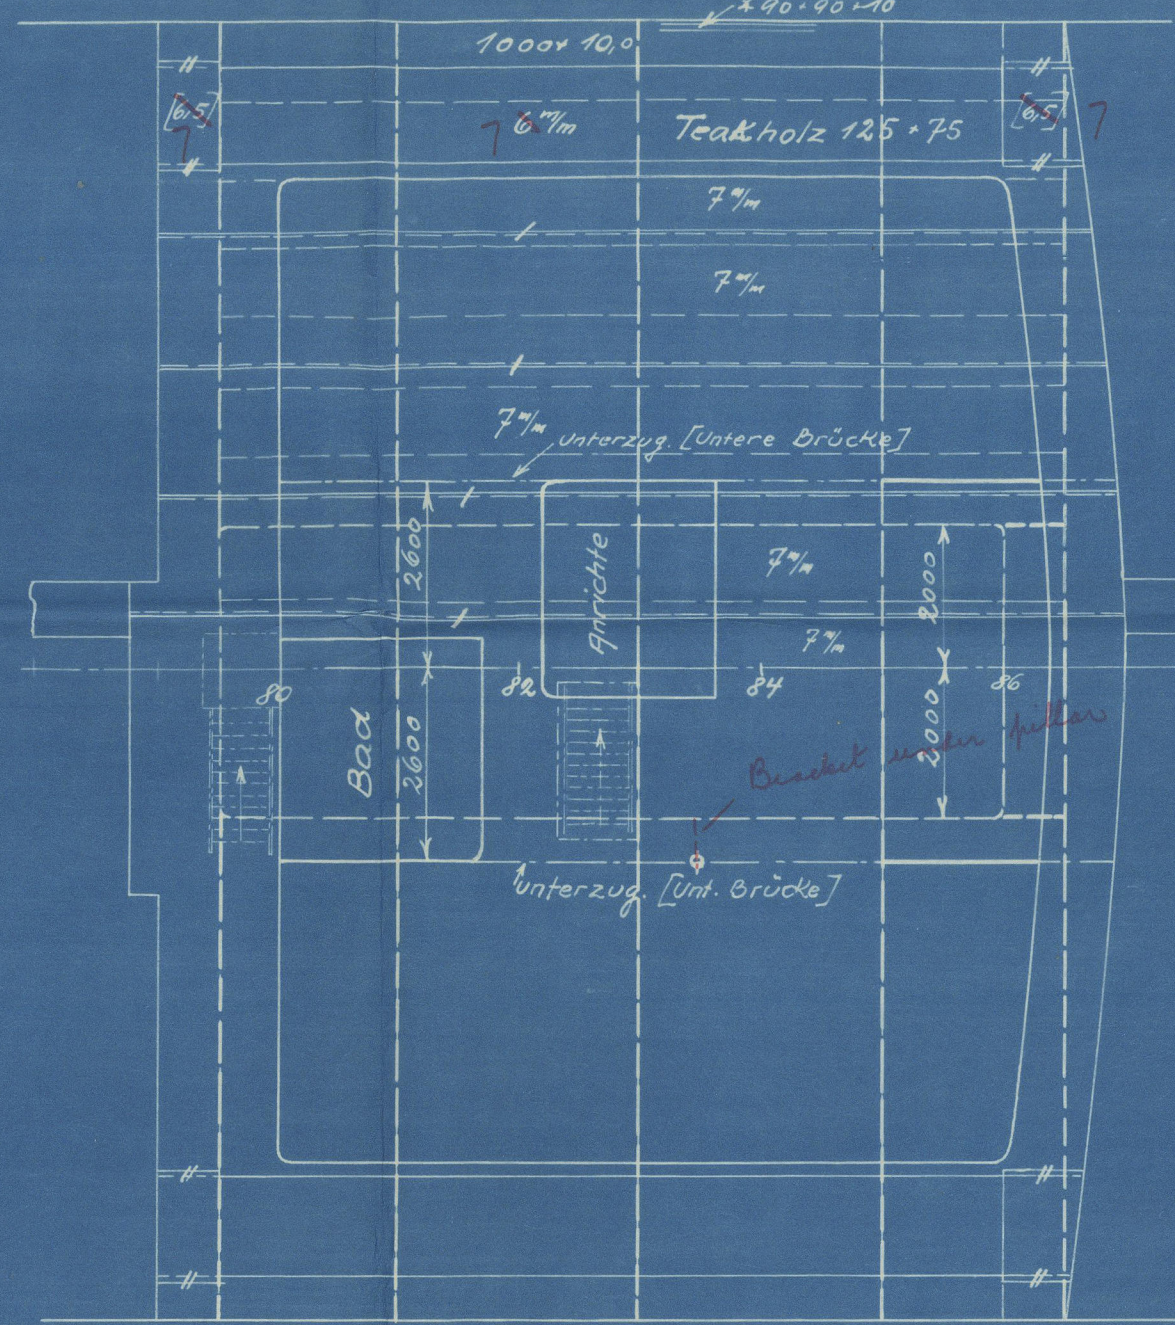

Untere Brücke

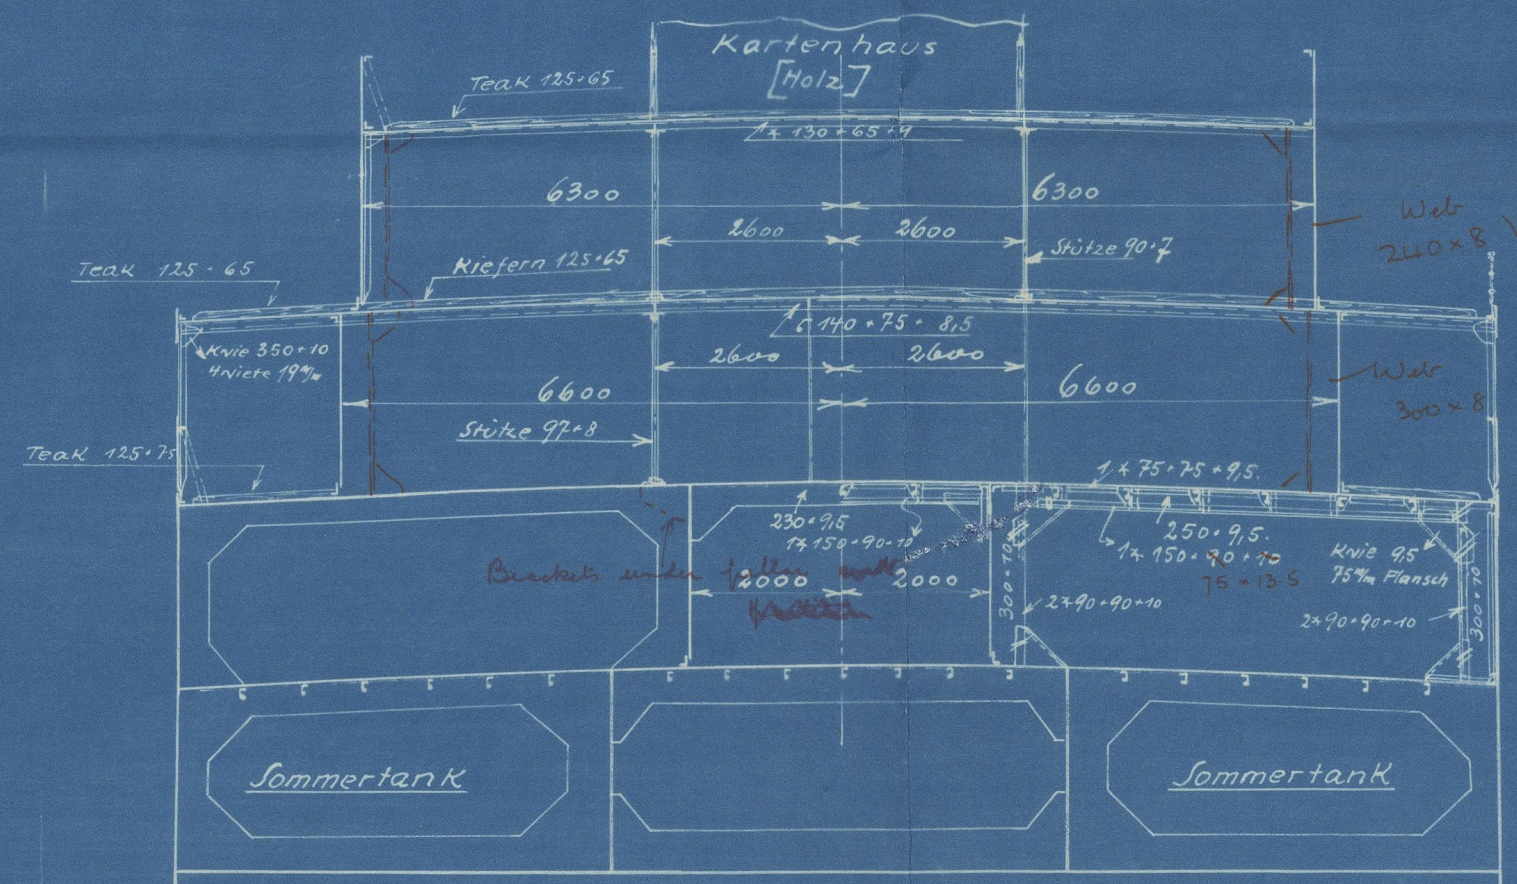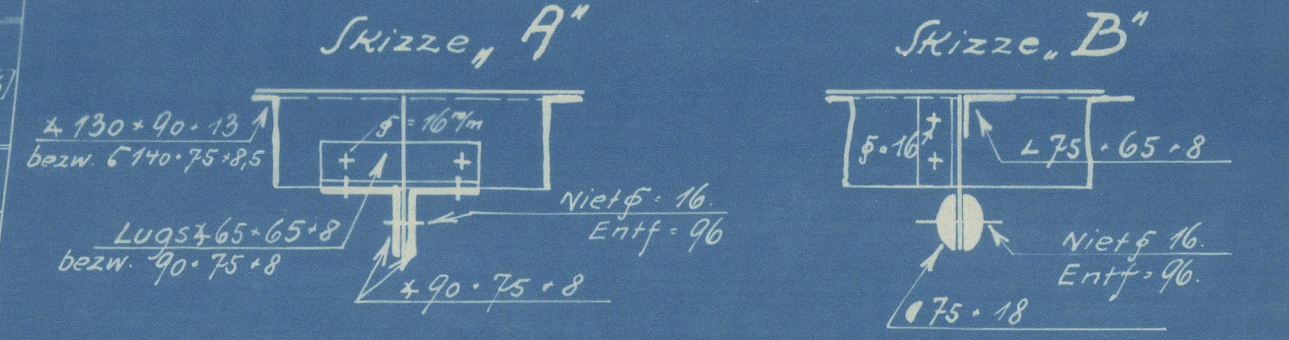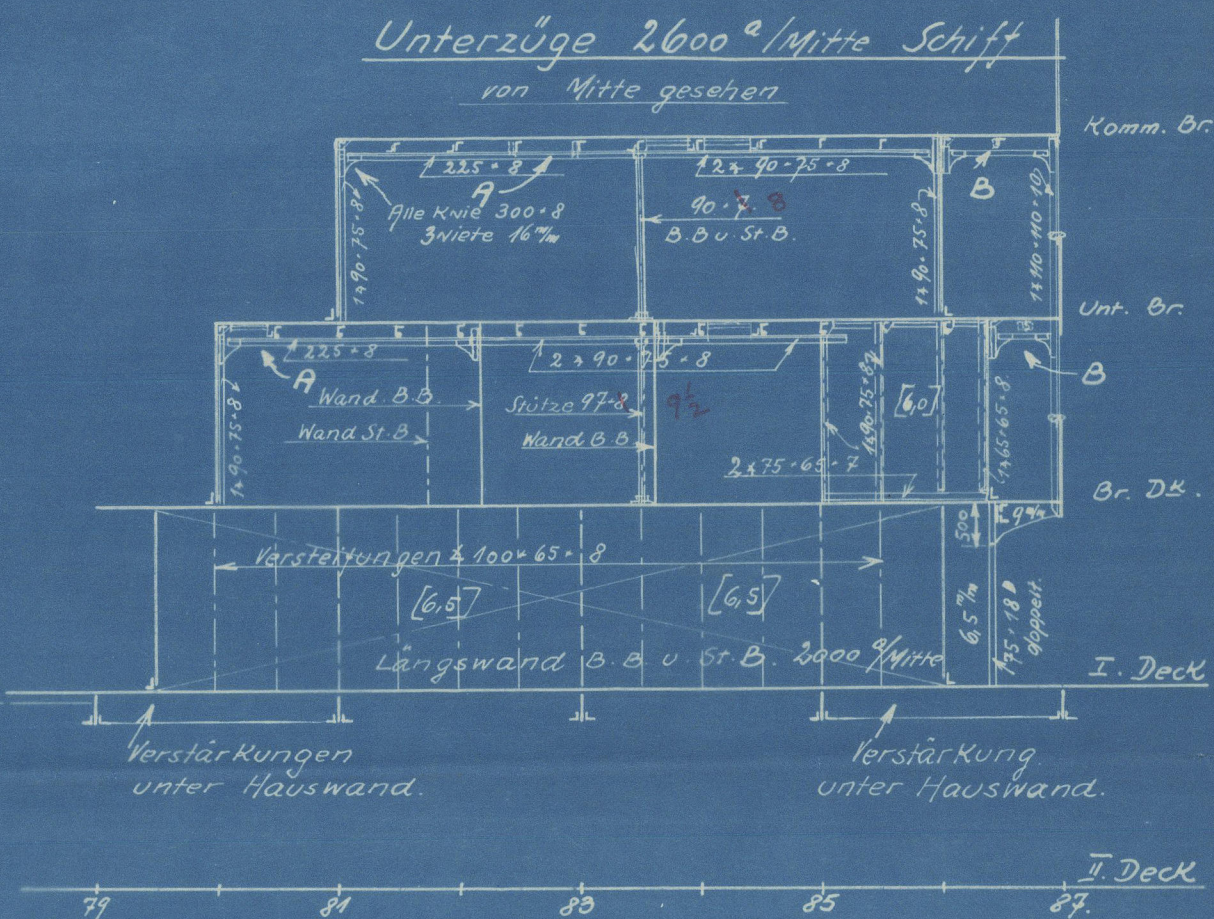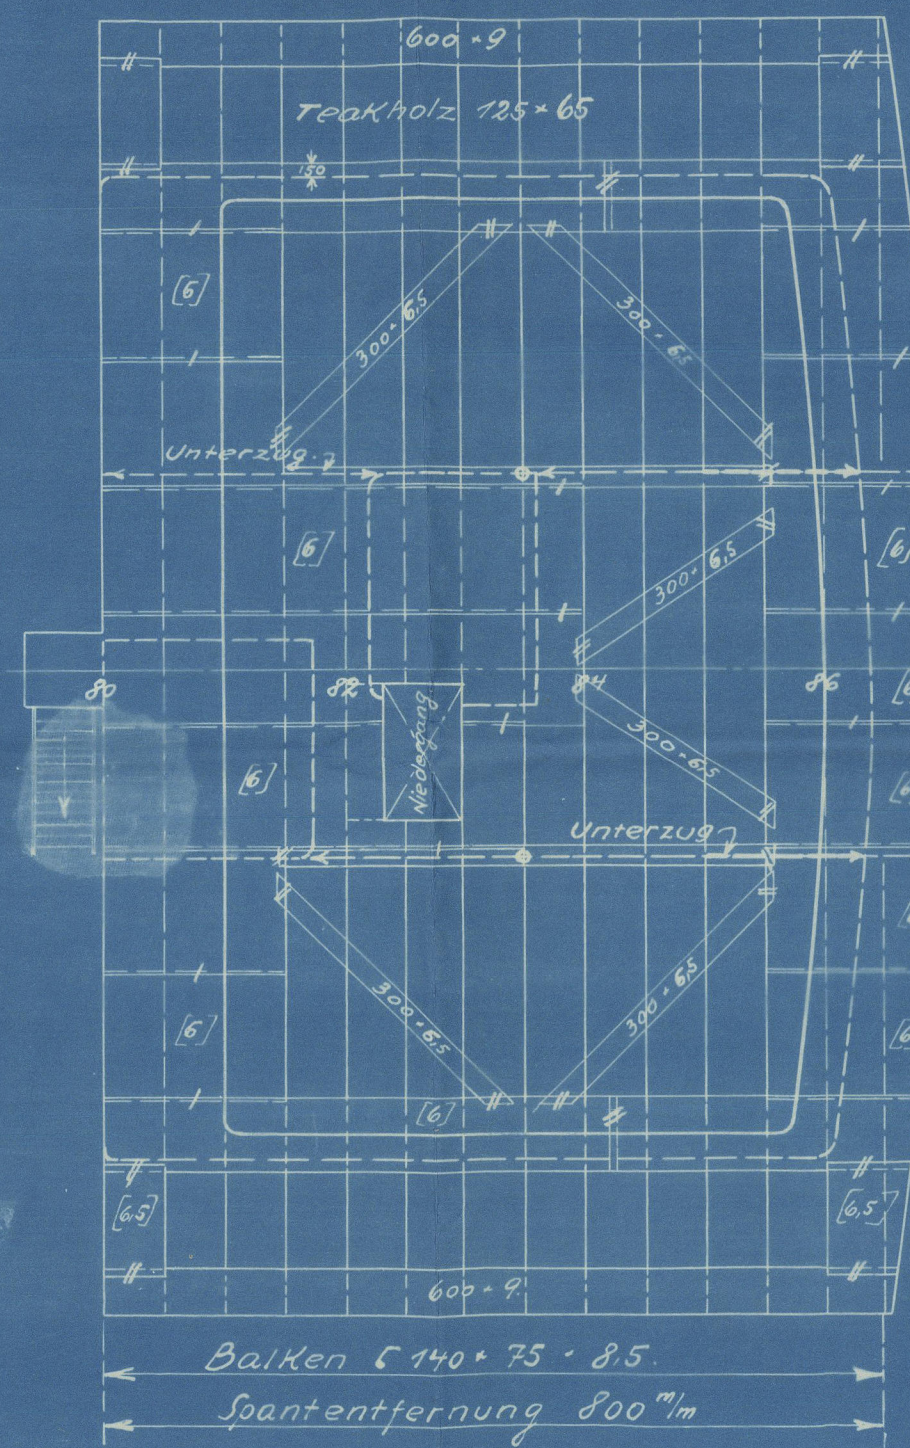

Kommandobrücke
Teile mangel
Untere Brücke

Brückendeck

I Deck
II Deck

Blohm & Voss
Kommissionäre für Aktien
Hamburg.

Blohm u. Voss
Hamburg.

255. 472
Aufbauten

Zeichn. No 256

Superstructures

Blohm & Voß' No. 472

Hamburg letter 22. 4. 1925.

13 / ⁿ S / S Neptune

Hamburg Report Nr. 16808



Lloyd's Register
Foundation

003833-003340-0196