
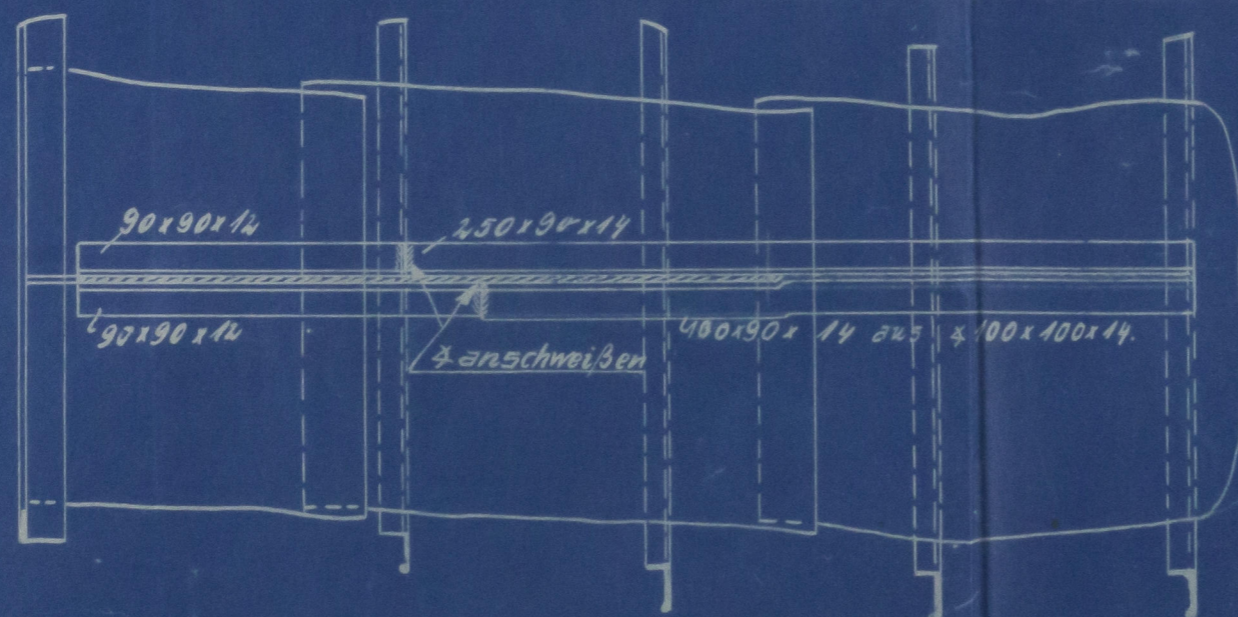


Hamburg Report No. 19420

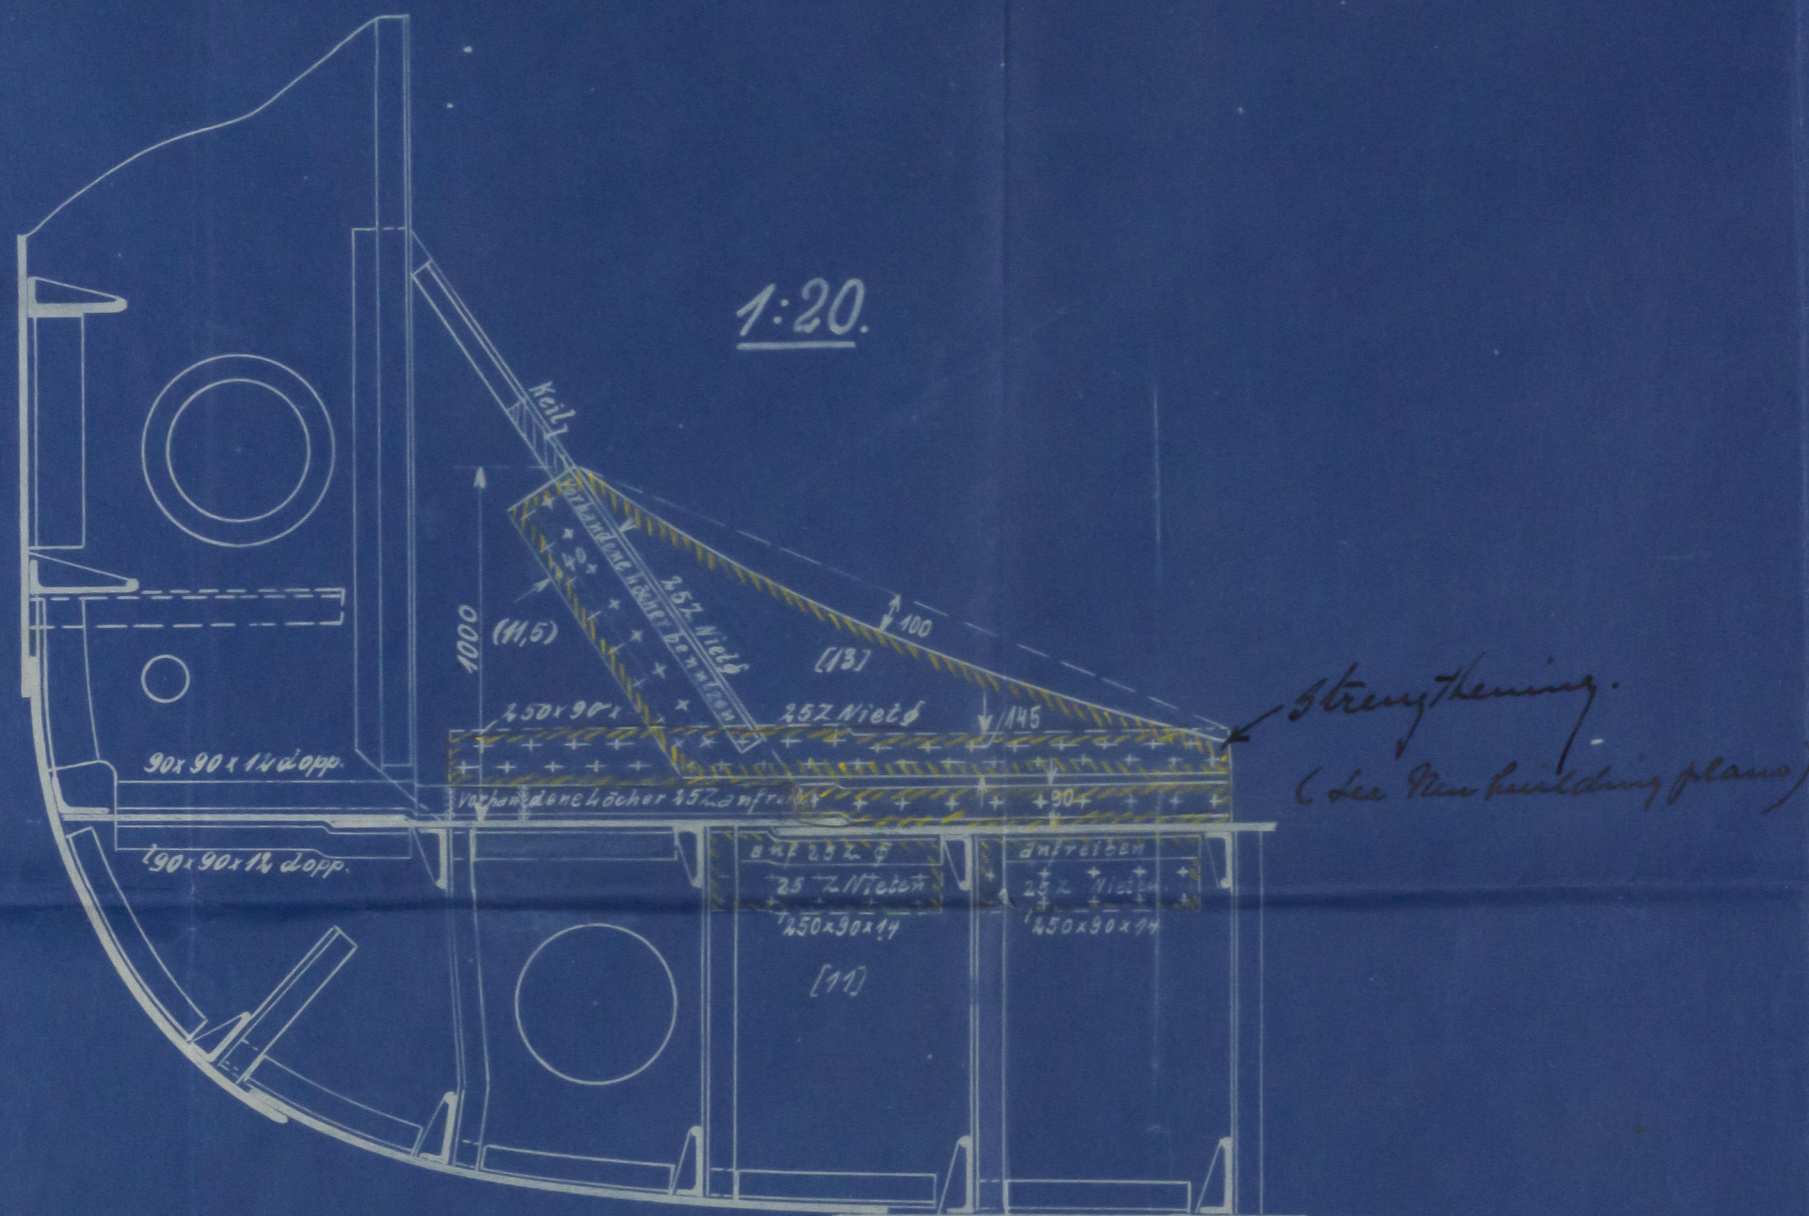

Blotum & Voss K.a.A.
19. APRIL 1927
HAMBURG

Zg. № 87a.

hp. 7

25.5 "Neptun."

Befestigung der Rahmenspannten mit dem Doppelboden.

Spt. 73, 83

Connection of Transverses to the double bottom

