




KLASSE LLOYDS 100 A1  
HOOFDAFMETINGEN  
LENGTE OVER ALLES ..... 467'-0"  
LENGTE TUSSEN L.L. .... 448'-4"  
BREEDTE OP BUITENKANT SPANTEN ..... 60'-6"  
HOLTE TOT BOVENDEK 1/2 ZYDE ..... 33'-6"  
HOLTE TOT BRUGDEK 1/2 ZYDE ..... 41'-3"

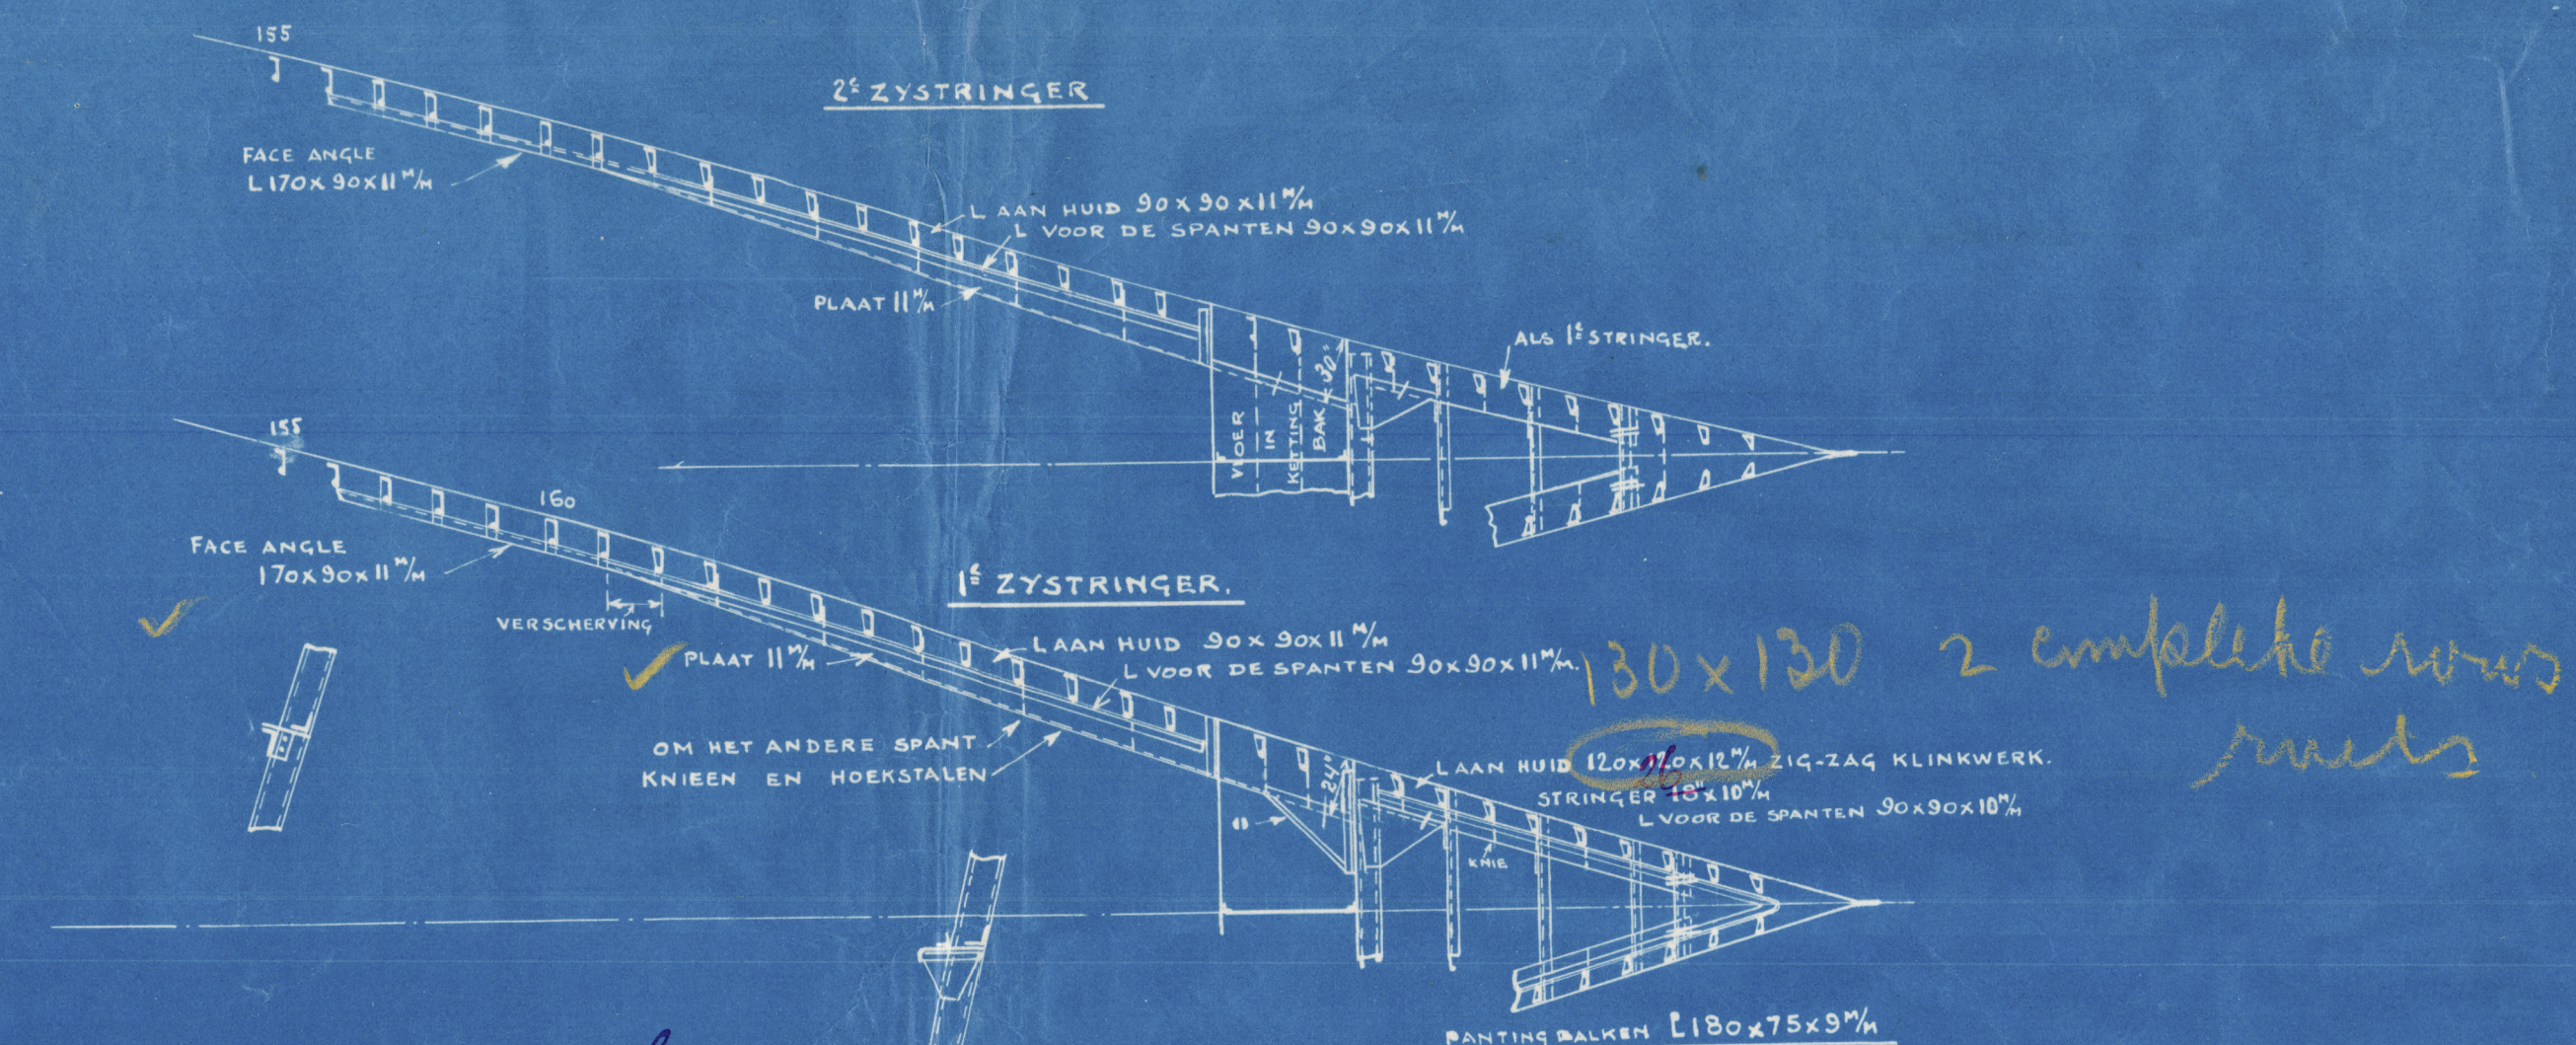

Shipping brackets to girders + brackets  
as per Rules

 

KONINKLIJKE MAATSCHAPPIJ „DE SCHELDE“  
M.S. „KOTA-RADJA“ N°182.  
LANGSDOORSNEDE.  
SCHAAL 1:96.  
AFGELEVERD 13.5.26 TEUK: N° 2.

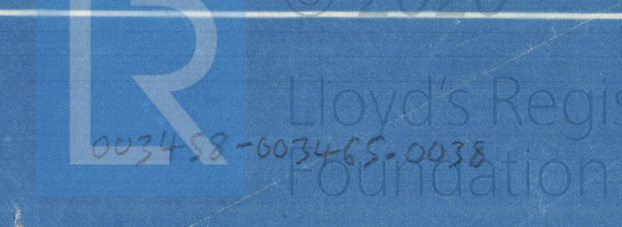



Kon Maats "de Schelde"

Jaar No 182

Profile

M.V. "KOTA INTEN"  
ROTT. 16931.

Maats Fyenoord

Jaar No 306

GEN. BOX NO 867

See Budge book extended  
17-6 at after end  
See NYH Rpt No 44928  
2-44



© 2020

Lloyd's Register  
Foundation

003458-003465-0038