

DOORSNEDE IN LANGE BRUG

KLASSE LLOYDS 100A1 

HOOPDAFMETINGEN

LENGTE OVER ALLES ..... 467'-0"  
    " TUSSENEN LL ..... 448'-4"


BREEDTE OP BUITENHANT SPANTEN ..... 60'-6"  
HOLTE TOT BOVENDEK 1/4 LYDE ..... 33'-6"  
    " " BRUGDEK ..... 41'-3"  
TYPE VOLDERSCHAP MET BAUK, LANGE BAUK  
  KORTBAUK

DIERGANG OP IZOMEWALBOORD ..... 26'-6"  
WATERVERPLAATSING OP 26'-DIERGANG = 15000 Ton.  
 $\delta = 0,73$      OP MH8-M' LENGTE  
                             NUMMERS

L x D ..... 18019  
L x (B + D) ..... 42143  
1/4 VOOR BOVENDEK ..... 134  
1/4 " BRUGDEK ..... 109

VERMEETINGSVOLLEDIGHEIDCOEFFICIENT = 0,77.

DOORSNEDEN IN KUILEN.

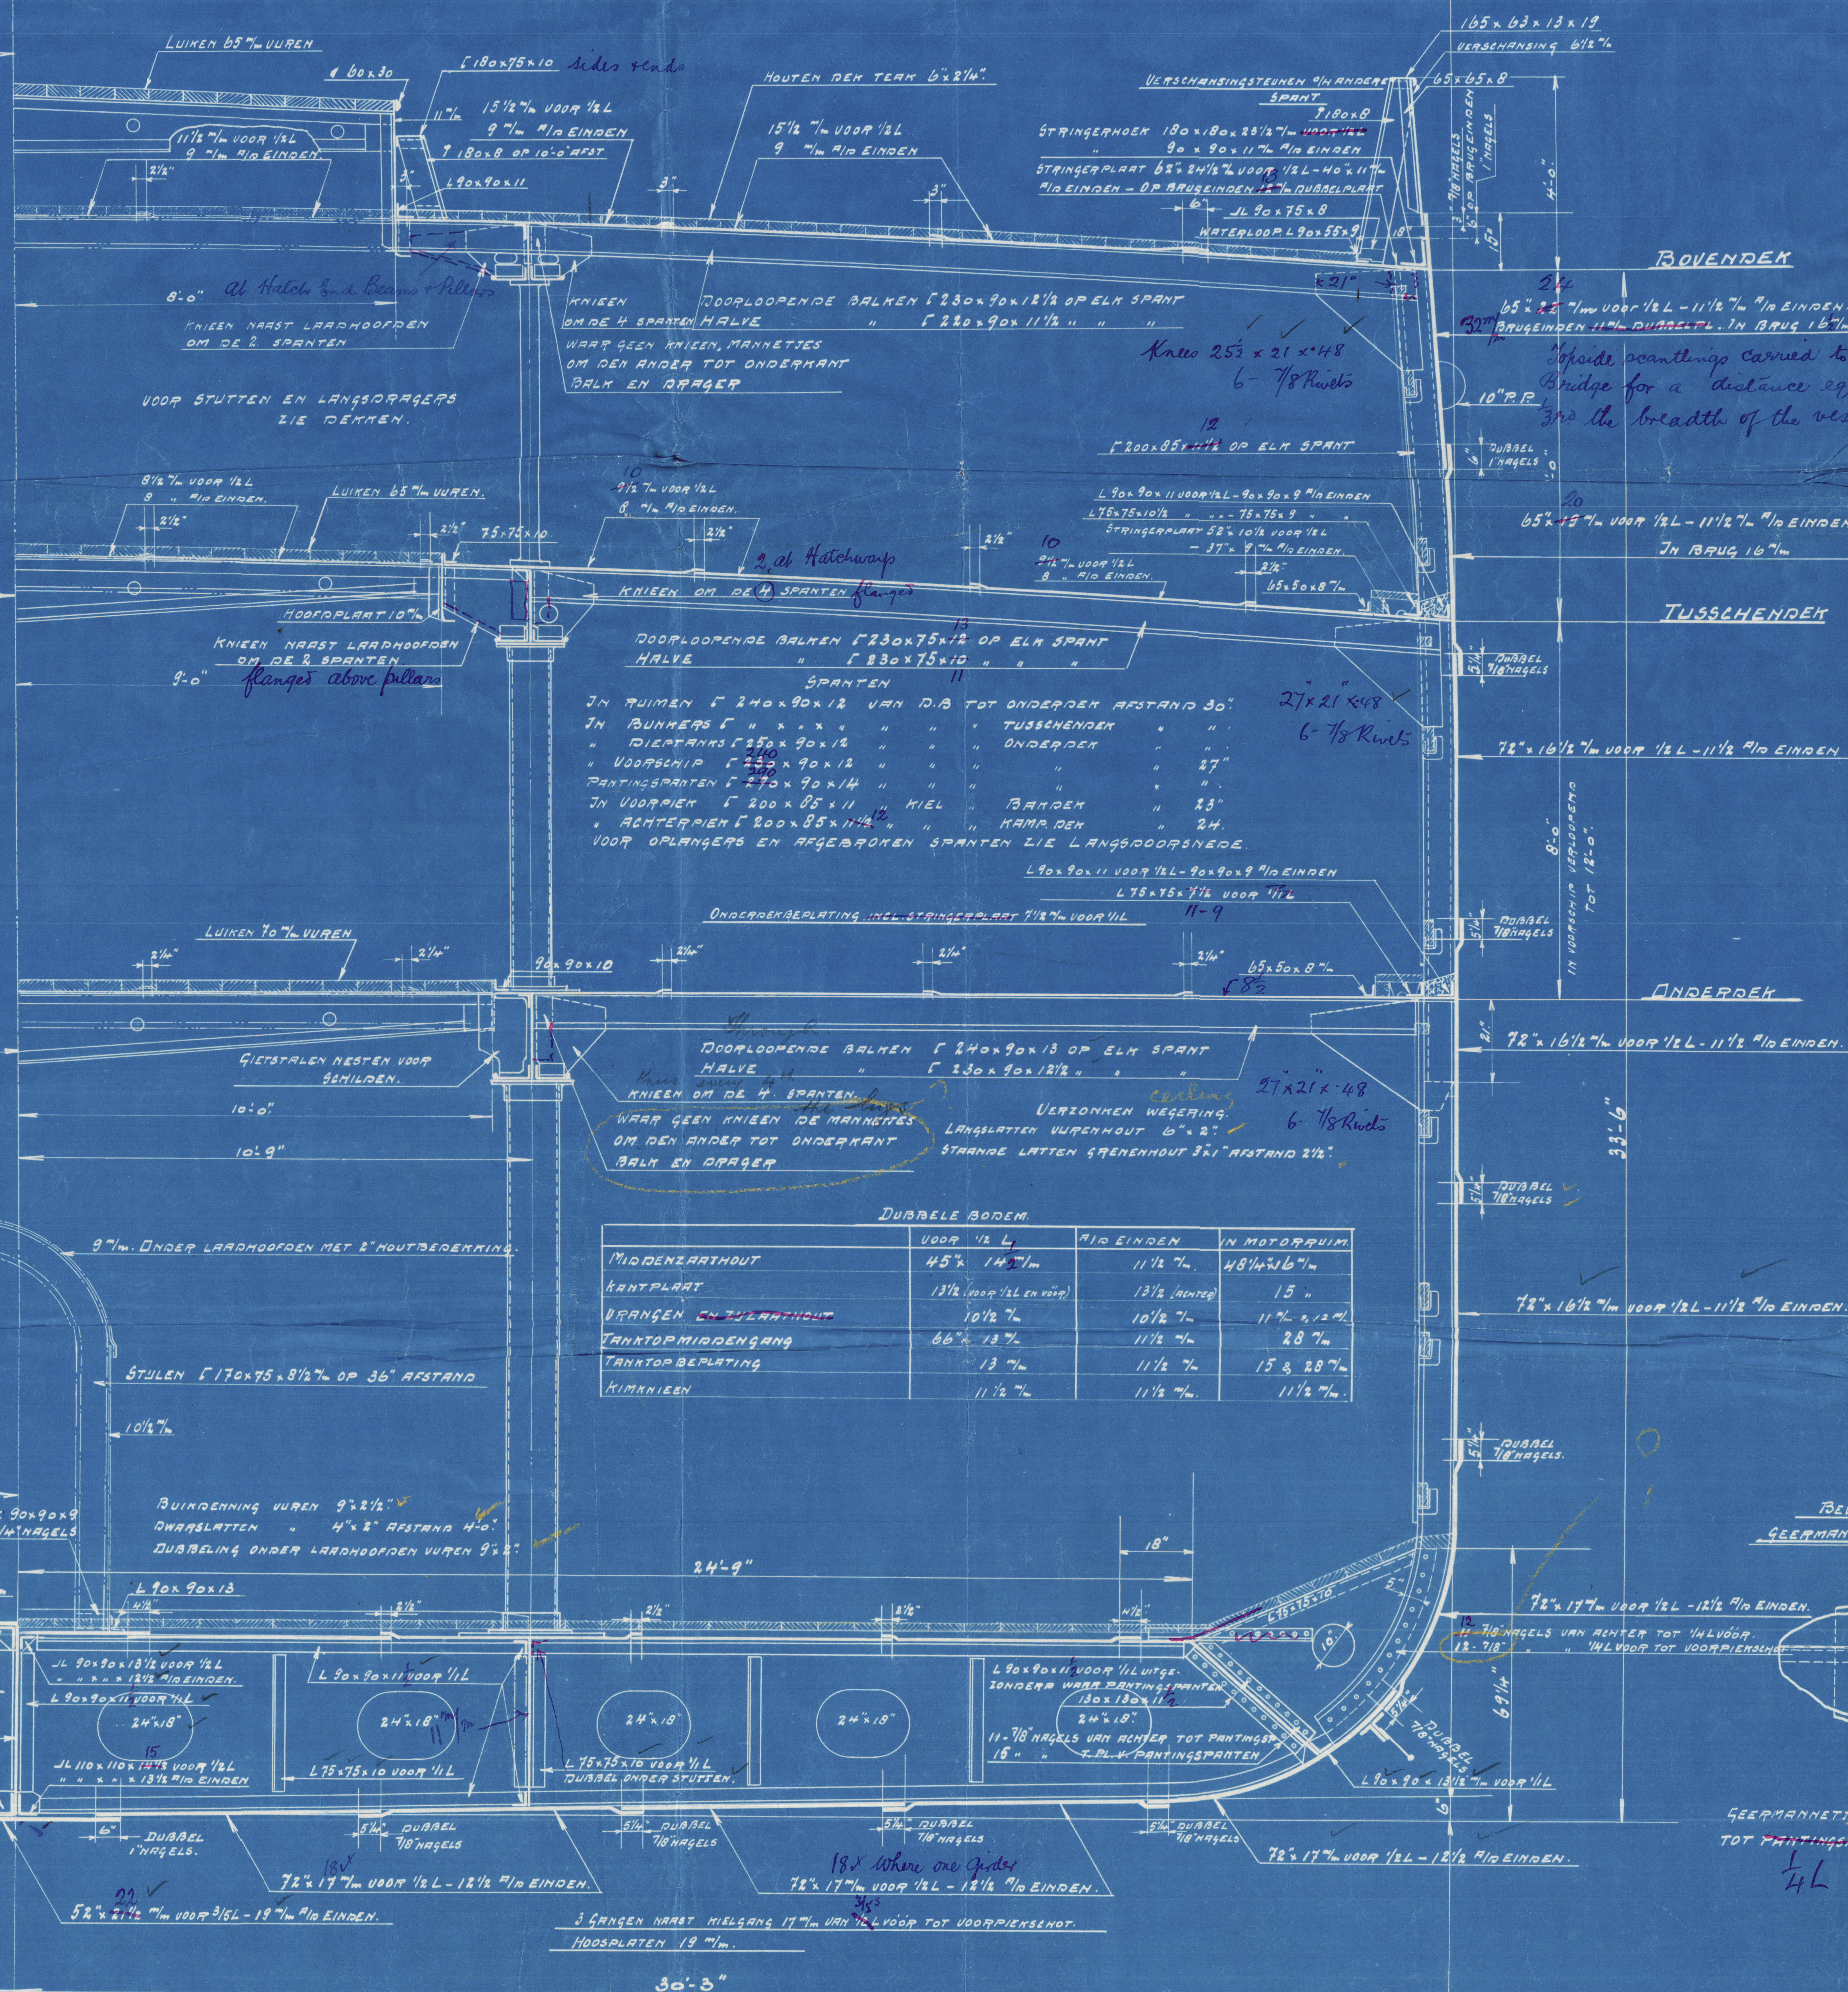

IN VERBAND MET DE SCHEPTE VAN HET SCHIP

VYN DE VOLGENDE AMEINTEKENING VERDIENT WEN:				
BOVENAANSTRIJKINGSPLAAT	02% 80% "	02% 24% "	100% % L	
" BEPLATING	10% "	12% "	" "	" "
" BEHOUDENING	05% 23% "	05% 22% "	" "	" "
" ONDER AANSTRIJKING	05% 20% "	05% 19% "	" "	" "
AFSTRIJKINGSPLAAT	02% 10% "	02% 73% "	" "	" "
" BEPLATING	11% "	11% "	" "	" "
BOVENAANSTRIJKINGEN	100% 100% 23% "	100% 100% 22% "	" "	" "
AFSTRIJKEN	150% 130% 41% "	130% 100% 22% "	" "	" "

## ULTRASTING


## KLINKWERK

## STUIKEN

[illegible]

LANDEN.

[illegible]

*Deur van de collectie door*

DEN-INDEN TEN PLAATSE VAN OLIEBURNERS EN VERSTRAATS ALLE 2 VOOR  
GEN. UITGELOOGERD WAAR MET DEN EEN AANSLAAG IS TUSSEN EN 2 BUNTERIANS  
WAAR ENKEEL.

*en*

ALES NAGELS IN LONDEN MET SPANTAN (UITGELOOGERD) NAGELS IN SPANTAN  
IN HULANDLAND WILDE AFNEDER 3 NAGELS TOEGEVEN IN EENE OF.  
" " " " " " " "  
" " " " " " " "  
" " " " " " " "

KONINKLIJKE MAATSCHAPPIJ „DE SCHELDE“  
M.S. „KOTA - RADJA“ N<sup>o</sup> 182.  
GROOTSPANT. *Kota Radja*  
SCHAAL 1:24.  
AFGELEVERD 4. 3. 26. TEEK: N<sup>o</sup> 6.



Kon. Maats De Schelde  
Yard № 182.

GEN. BOX NO 867


Midship Section.

London

M.V. "KOTA INTEN"  
ROTT. 16931.

Maats Fyenoord

Yard № 306

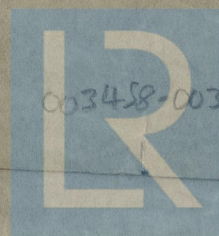

© 2020

003458-003465-0040

Lloyd's Register  
Foundation