
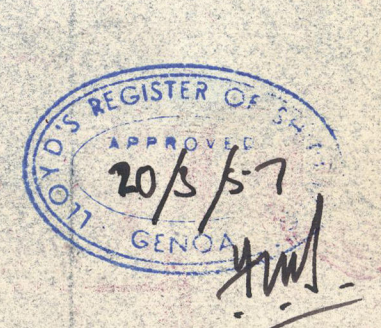


Eliminazione del 3° ponte nelle stive
N° 3 e 4 con costruzione di un corrente
a murata e di oss. rinforzate.

Scala $\frac{1}{2}'' = 1\text{ FT}$

N° 2

Tasmania
Gen.
6.57.

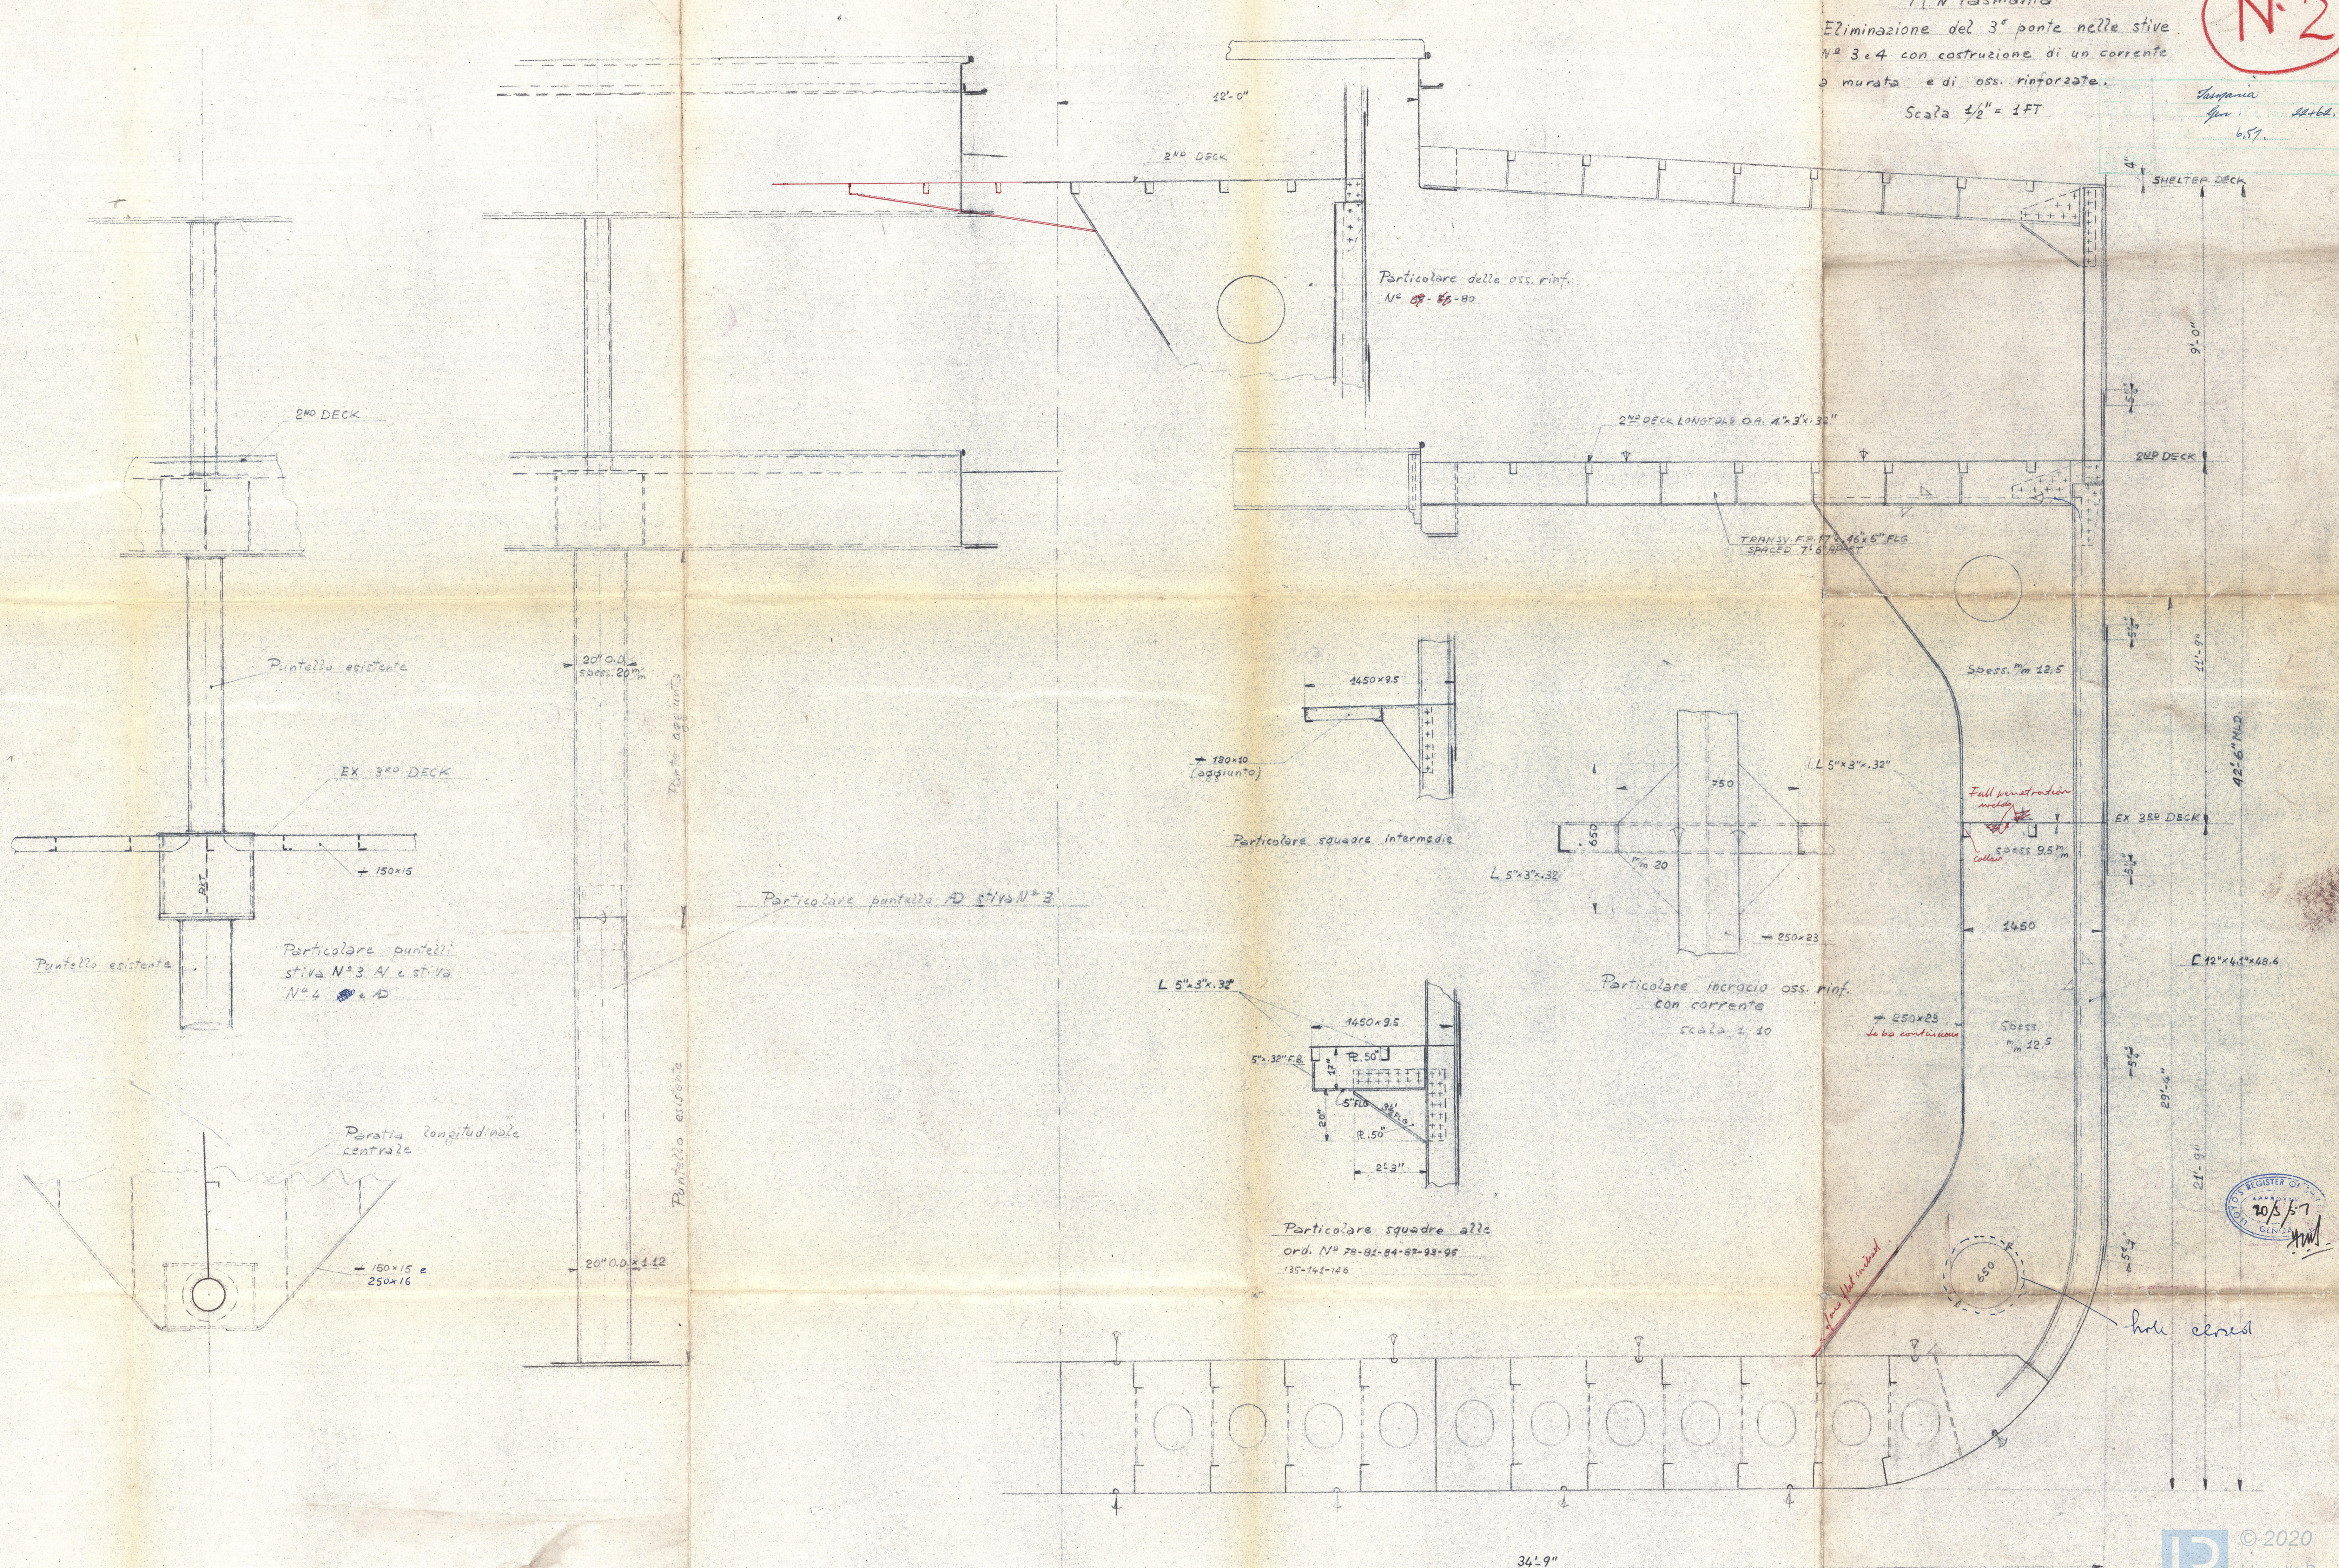

M/V - TASMANIA -
SENDA REPORT Nº 22462

003479- 003486- 0003



© 2020

Lloyd's Register
Foundation