




BOOTSDECK.

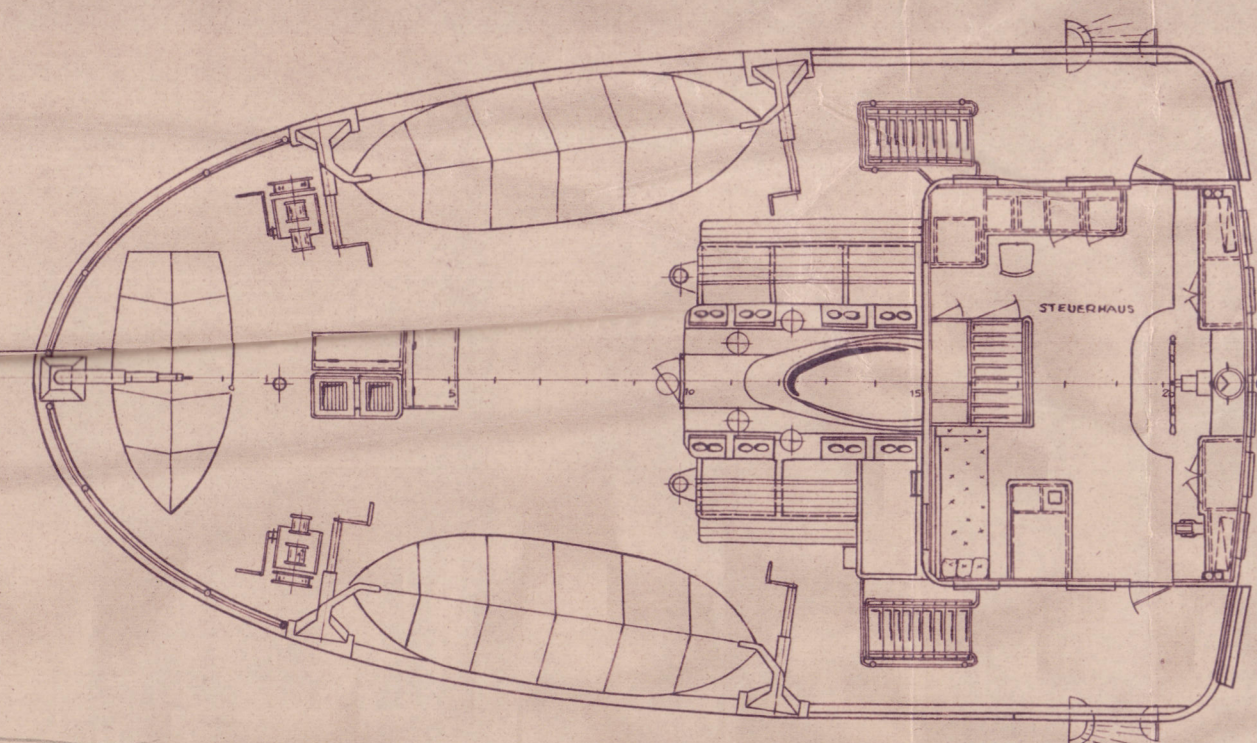


BAU NR. 546
FRACHT-MOTORSCHIFF.

1:100


LÄNGE ÜBER ALLES.....	63,03 m
LÄNGE ZW. DEN LOTEN.....	57,26 m
BREITE AUF SPANTEN.....	9,25 m
SEITENHÖHE BIS SCHUTZDECK.....	5,80 m
SEITENHÖHE BIS HAUPTDECK.....	3,78 m
TIEFGANG.....	3,75 m

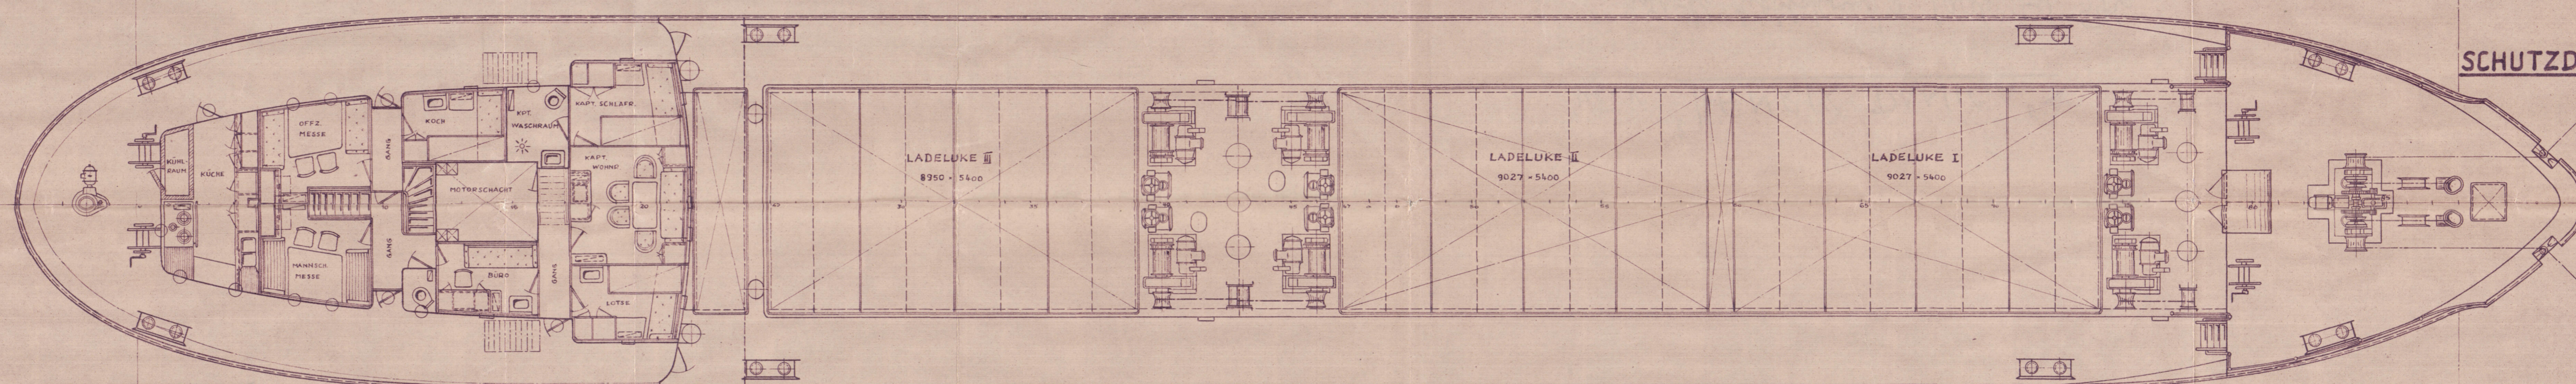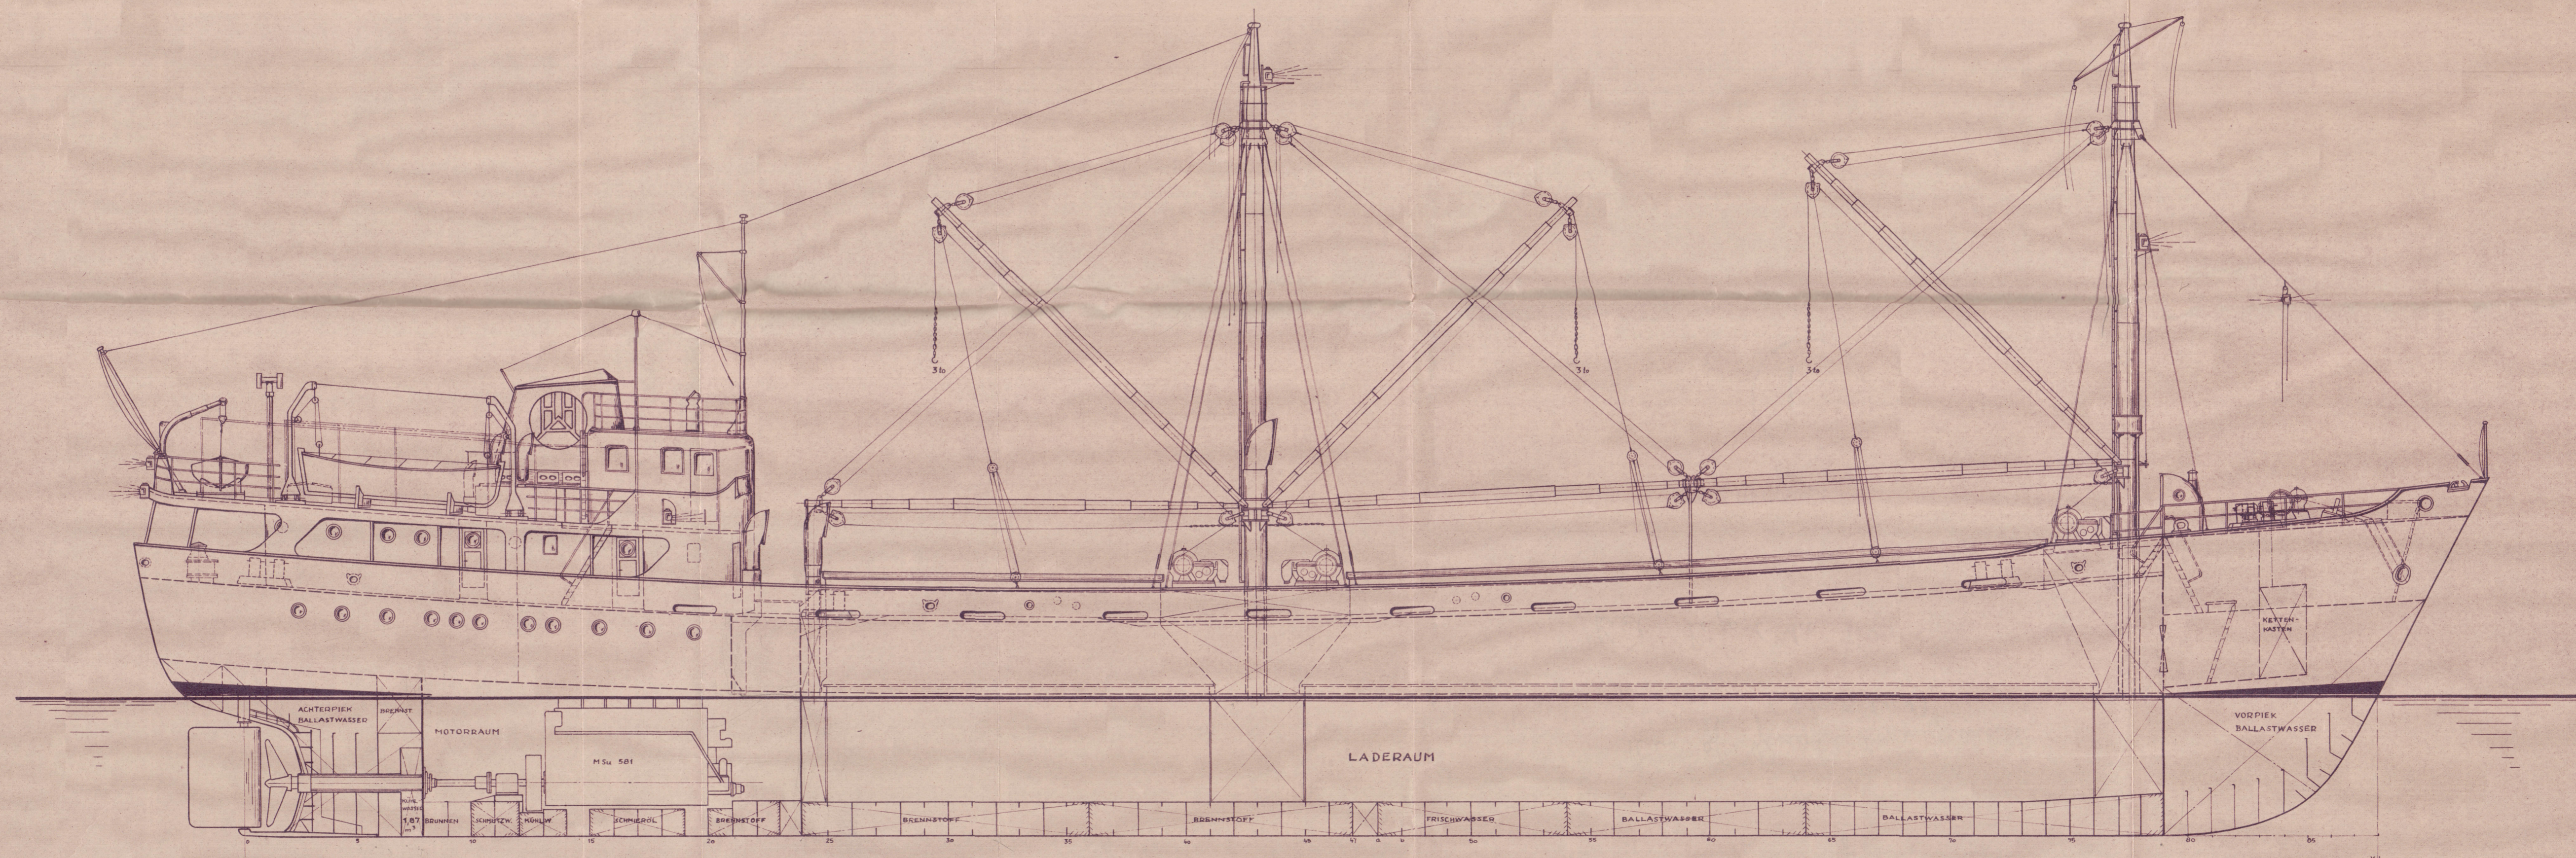

SCHUTZDECK.

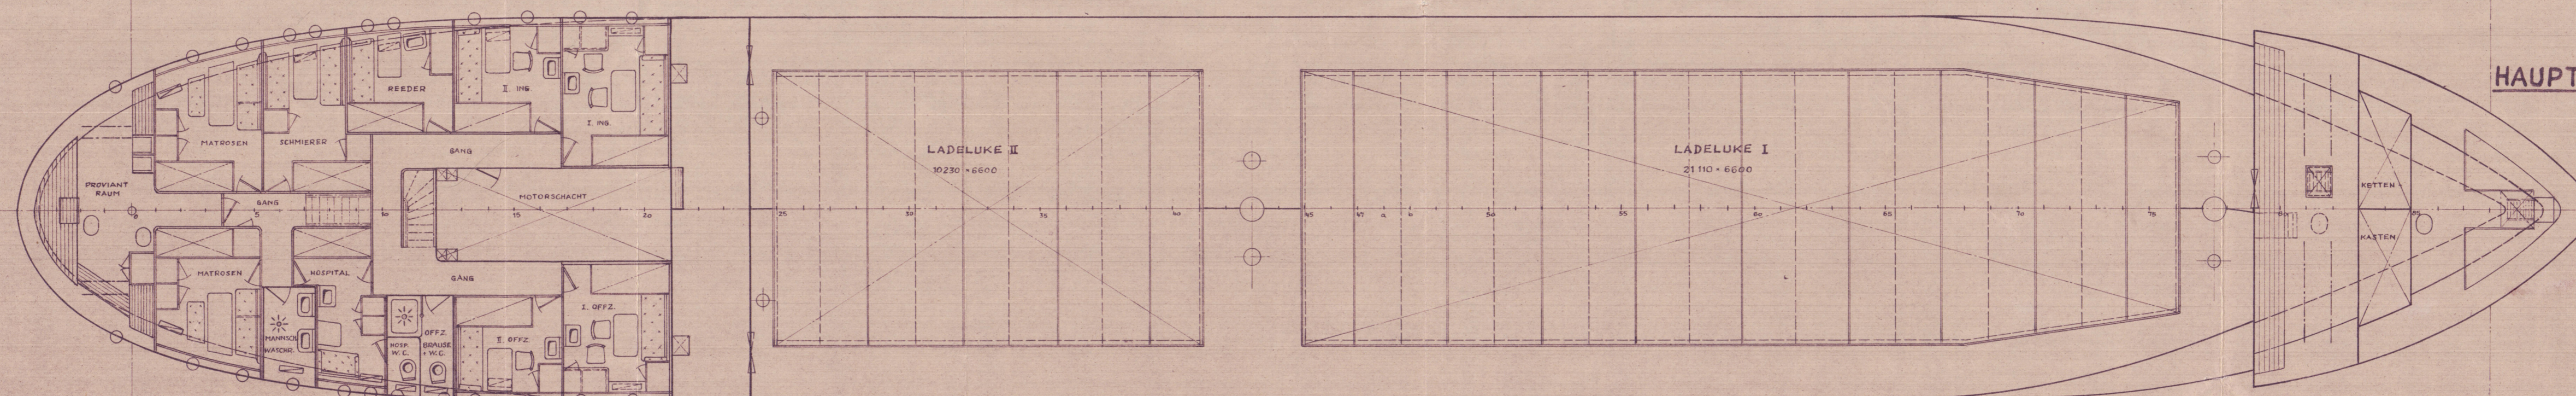

HAUPTDECK.

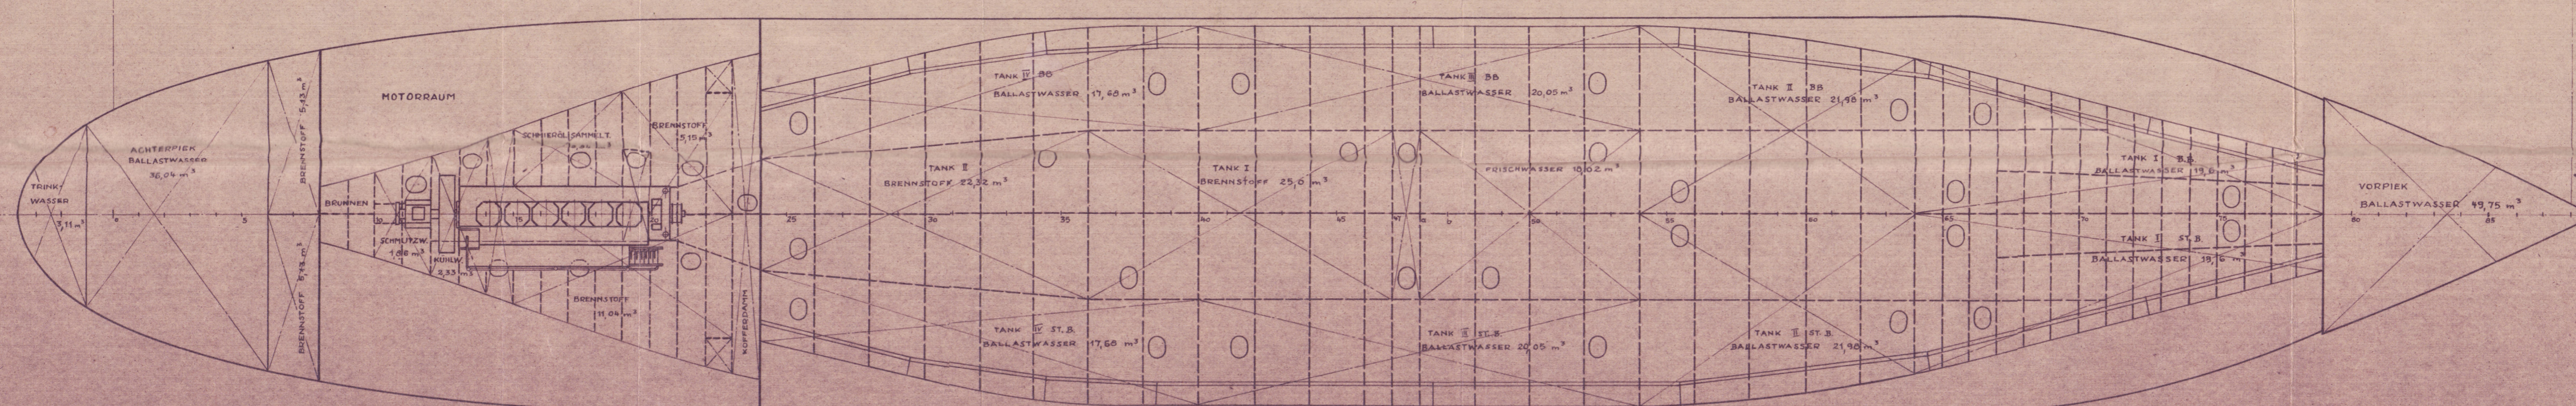

STAUUNG.

WERFT NOBISKRUG G.M.B.H.
ZEICHNUNG NR. 21028
RENSBURG A.F. 8.7.52


m. v. "HENRIK DANICA"★

Werft Hobiskrug's Jard no. 546
Rendsburg.

Plan of General Arrangement.
(As Fitted)

Kiel Report no. 691

RECORDS DEPT.,
LONDON

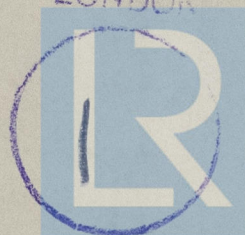

© 2020

Lloyd's Register
Foundation

003487-003494-0221