

KLIKWERK.


72½ Cwts

6%

200x7

150

SLOEPENDEK

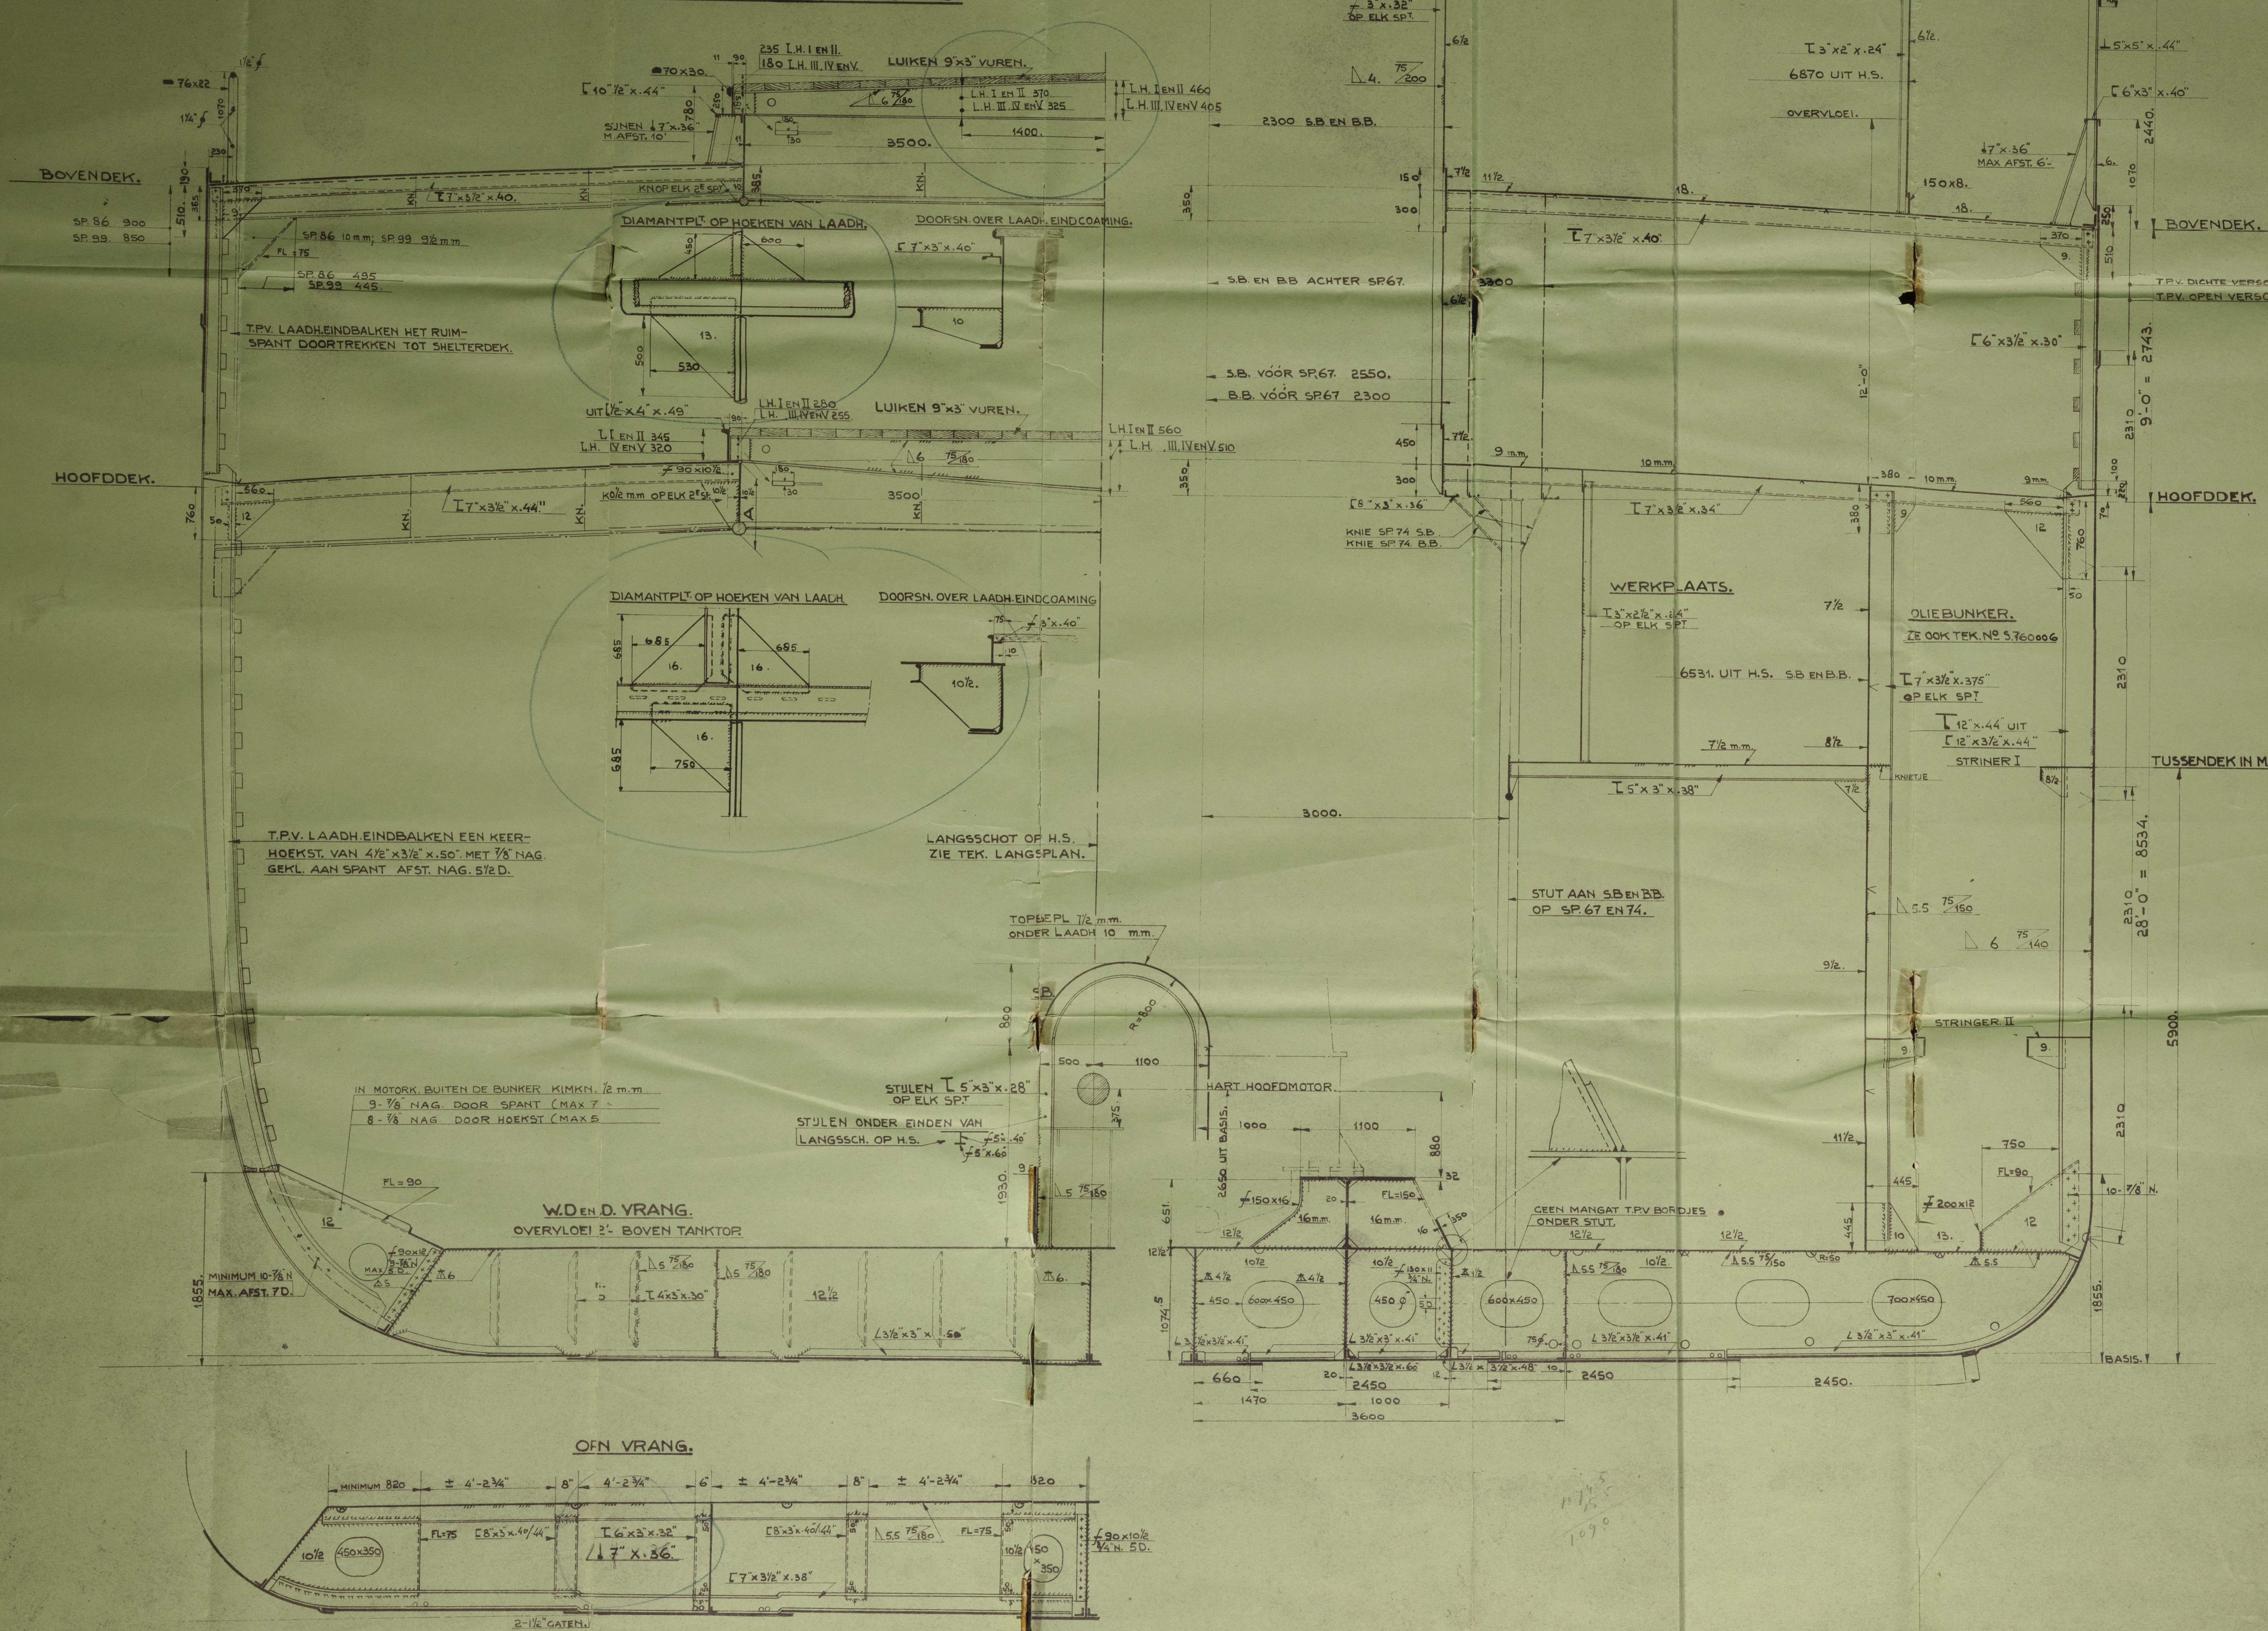

OFFICIERE

BEPLATING SHELTERDEK.

STRINGERPLAT EN BEPL. NAAST LAADH. 0,4 L MIDS. 18 mm.

————— MOTORSCH 18 mm.

BEPLATING TUSSEN DE LAADH. 0,4 L MIDS. 9/2 mm.

STRINGERPLAT 0,1 L 1/2 E. 930 x 10.

BEPLATING 0,1 L 1/2 E. 8 1/2 mm.

————— 6670 UIT H.S.

L 3 x 2 1/2 x 2 1/2  
OP ELK SPT


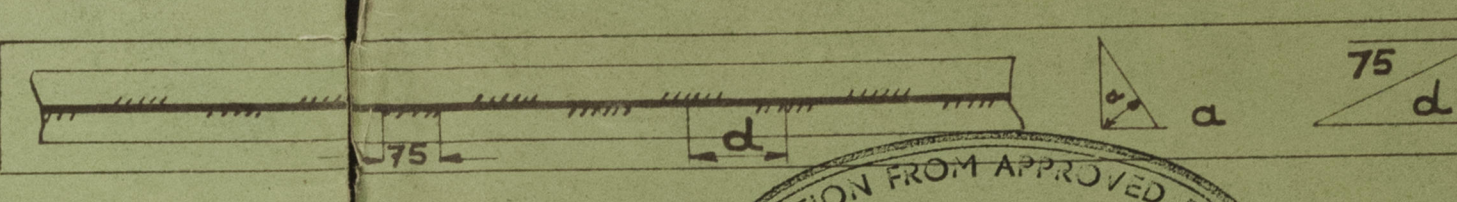
BEPLATING HOOFDDEK.

**BEPLATING NAAST LAADHOOFDEN** 10 m.m.  
**MOTORSCHACHT** 10 m.m.  
**TUSSEN LAADHOOFDEN** 7½ m.m.  
**0.1 L ½ E.** 7½ m.m.  
**ZIE VERDER OOK HET LANGSPLAN.**

HUIDBEPLATING.

GANG J (SCHEERGANG)	0.4 L MIDSCH.	1550 X 150	11 mm
	0.05 L VOOR		5
	0.05 L ACHTER		5
GANG D.E.F.G.H.N.	0.4 L MIDSCH.	150	11 mm
	0.05 L VO EINDEN.	115	11 mm
GANG A.B.C.	0.4 L MIDSCH.	1572	11 mm
	0.05 L VO EINDEN.	1172	11 mm
HOOFDEK.	WAND 0.5 L UT VILL. TOT 0.05 L UT VILL.		
	WAND 0.2 L UT VILL. TOT 0.05 L UT VILL.		
	WAND 0.5 L TOT 0.2 L UT VILL.		

AANDUIJING VAN ONDERBROKEN ZIG-ZAG LAS.



DEVIATION FROM APPROVED PLAN  
marked or ringed  
blue on white yellow on blue.  
Approved by local Surveyor  
or by: R. DAWSON  
LLOYD'S REGISTER HOLLAND

POTTERDAM: *SEPT 52*  
 SHIP: *TV NIN*  
 YARD: *IN GRESSEN*  
 YARD NUMBER: *760*  
 NUMBER C. 11 REPORT: *35264*  
 NUMBER FIRST ENTRY REPORT: *35372A*  
 AND 2 VOLUMES  
*AS ABOVE*

SCHEEPVAART INSPECTIE 12/ 12/ 12/ 12/

PLAATS	13
AANVRAAG	
AANBOUW	
SCHEEP. BAAS	
SMEDERIJ	
HOUTBEWERKING	
LOODS	
LOODSBAAS	
HOOFDBAAS	
BEDRIJFSLEIDING	
LOONCALCULATIE	
OPZICHTER	
SCHEEP. INSP.	
BUR VAN OZICHT	



C. VAN DER GIESSEN & ZONEN S.  
SCHEEPSWERVEN  
KRIMPEN A.D. IJSSEL - HOLLAND

GROOTSPANT.

GOEDGEKEURD  
DOOR LLOYD'S 13-12-50  
SCHEEPV. INSP. 78 ST.  
VERZONDEN;  
VAN

SCHAAL: 41.25.

GET.	GEC.	COR.
21 1050	48	

!LOYDS-REGISTER

BIJGEWERKT VOLGENS  
LLOYD'S 9/2 1950


N<sup>o</sup> S760004

No. S760004




RECORDS DEPT  
LONDON

NYon ★  
Midship Section

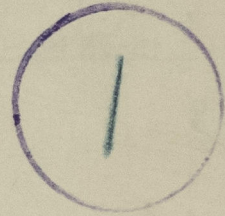

003605-003610-0189

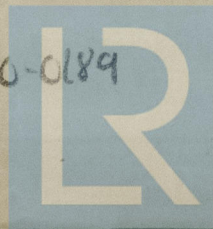

© 2020

Lloyd's Register  
Foundation