



30 OCT 1956

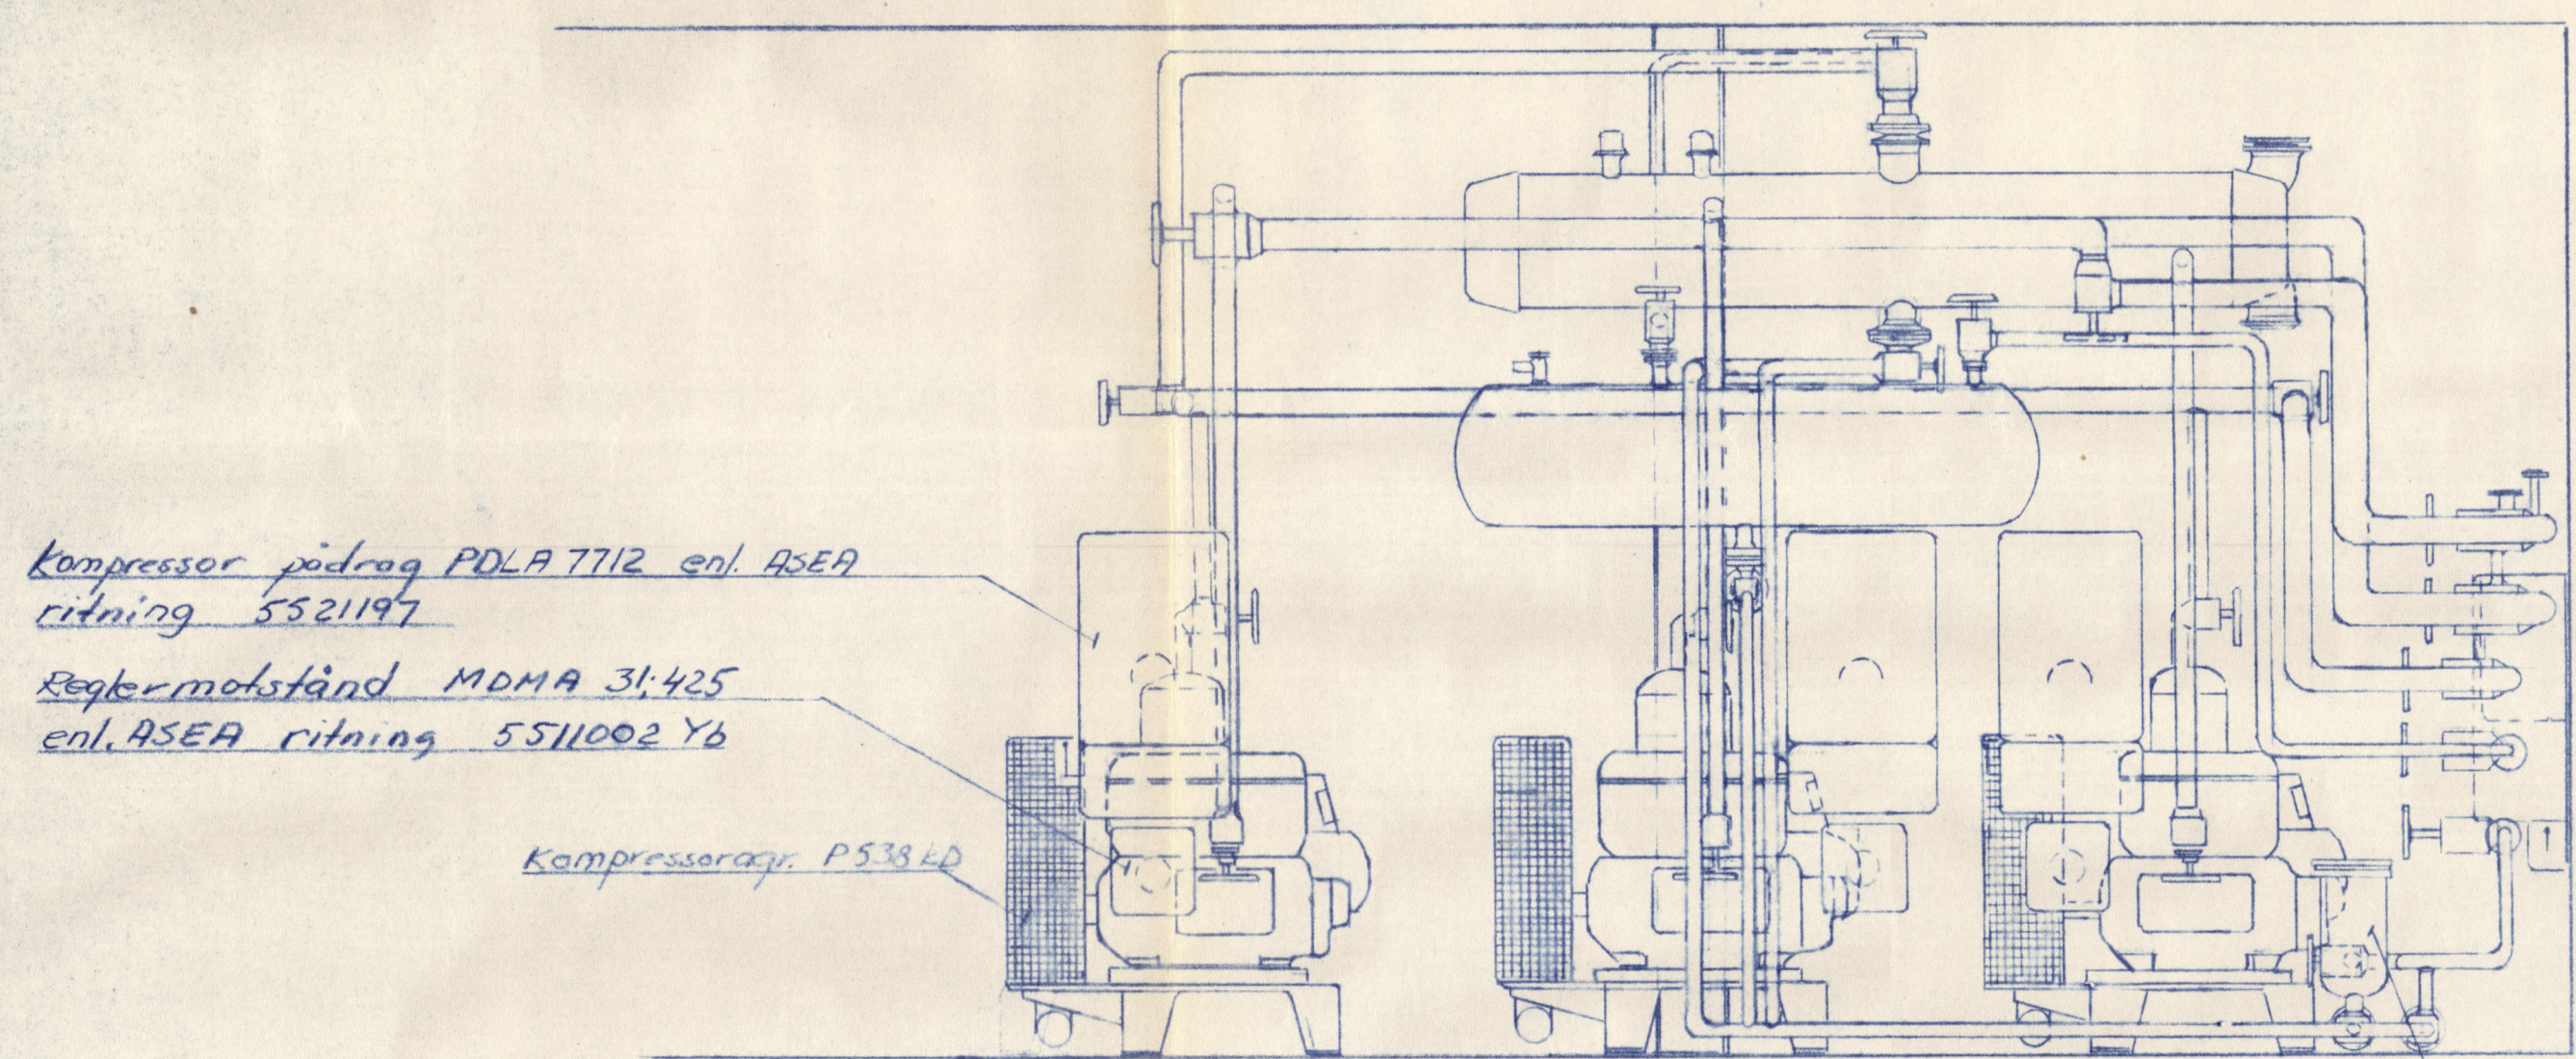

Kompressor pådrag PDLA 7712 enl. ASEA
ritning 5521197
Reglermötestånd MDMA 31.425
enl. ASEA ritning 5511002 Y6

Kompressoraggr. P538LD

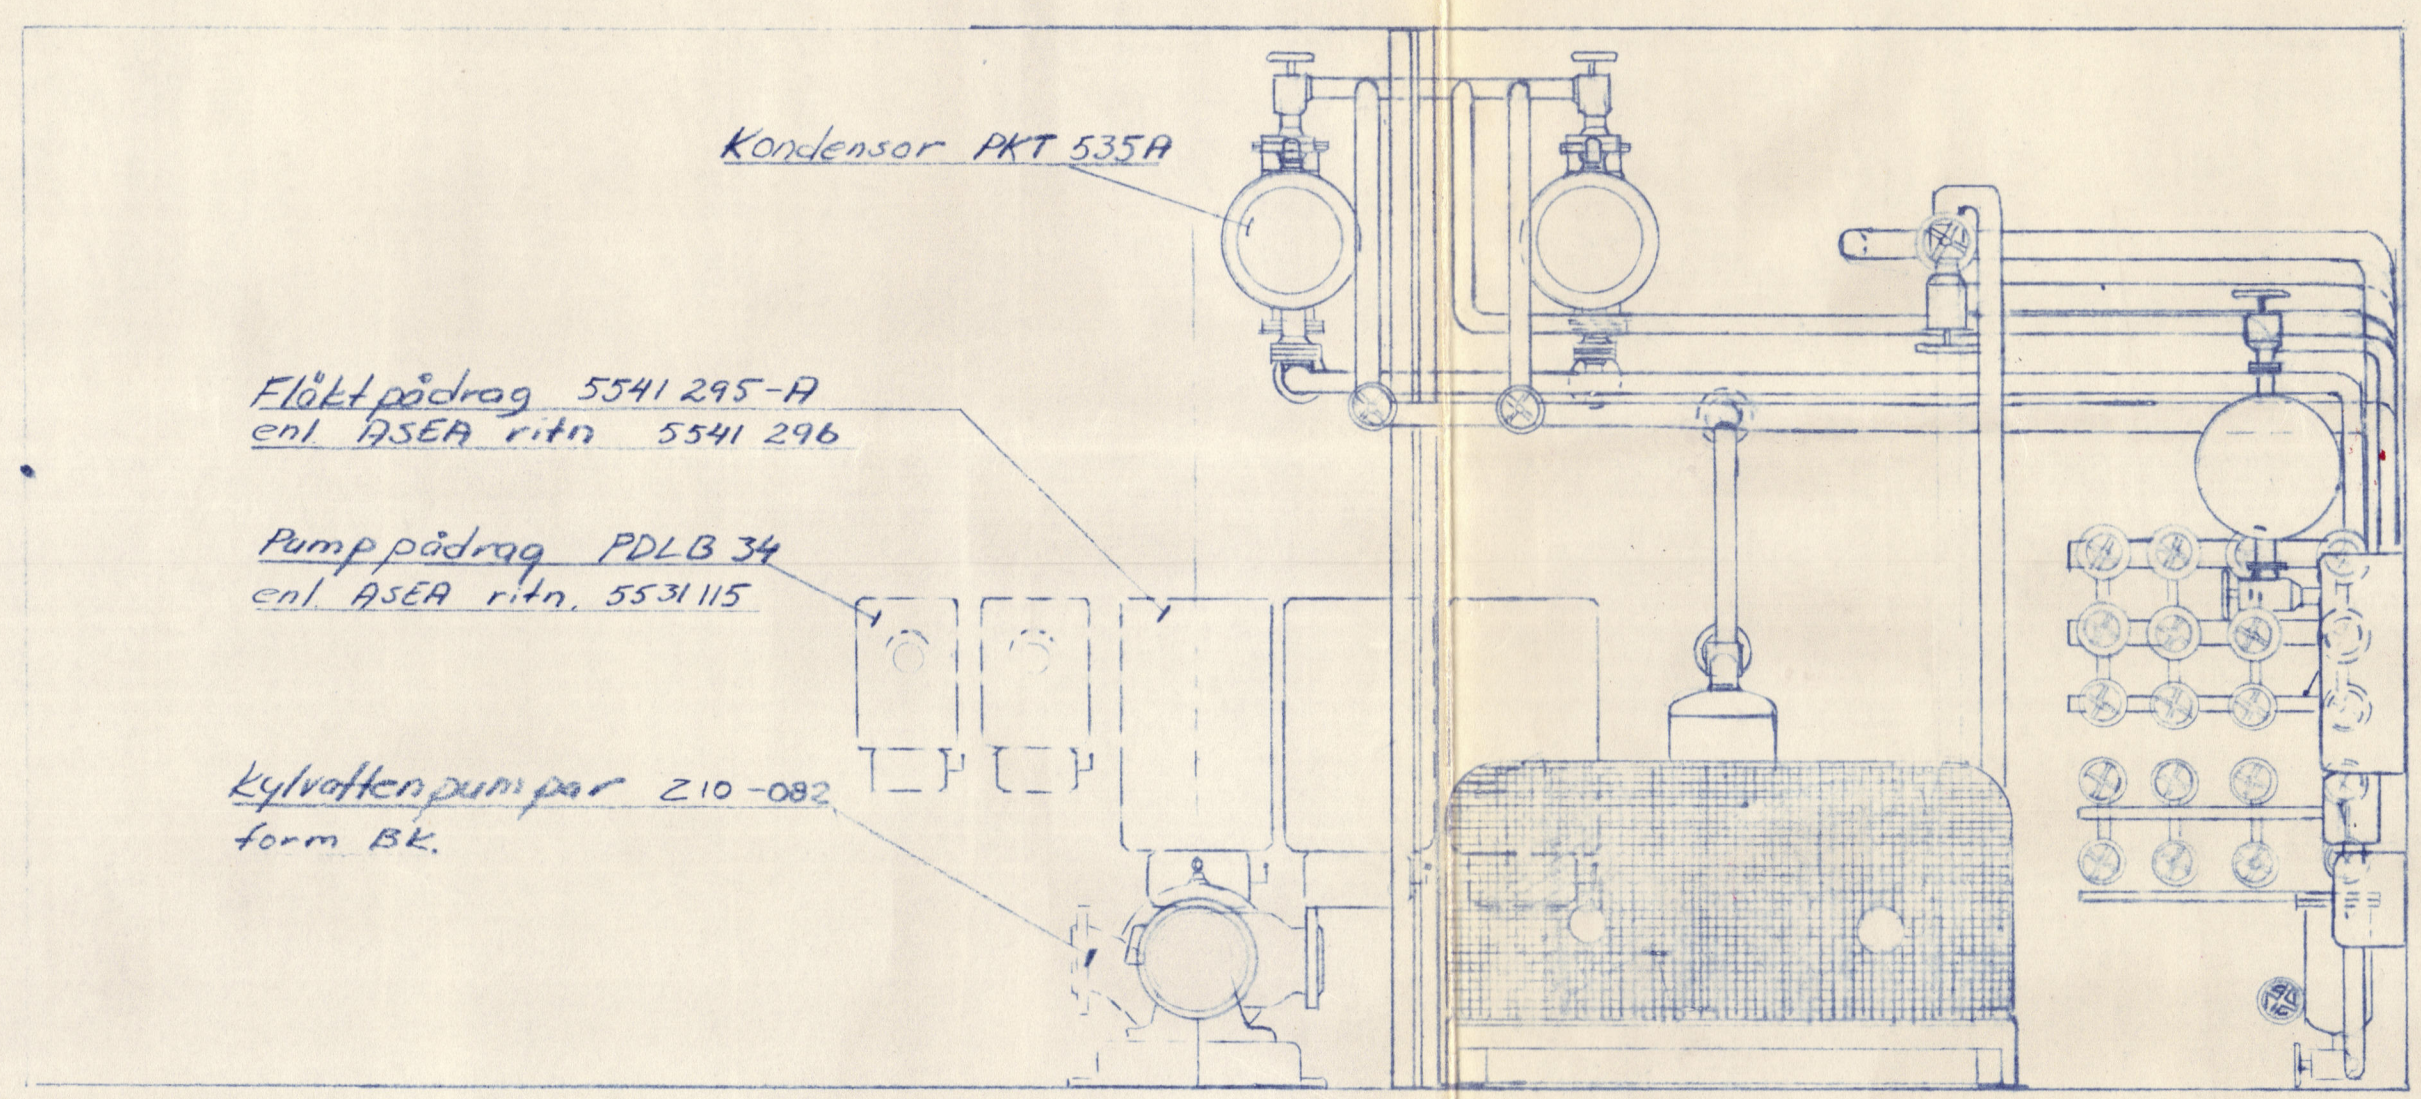

Flökt pådrag 5541 295-A
enl. ASEA ritn. 5541 296


Pump pådrag PDLB 34
enl. ASEA ritn. 5531115

Kylvattenpumpar Z10-082
form BK.

Kondensor PKT 535A

Torkarefilter P105 917A

79 79 80 81 82 83 84 85

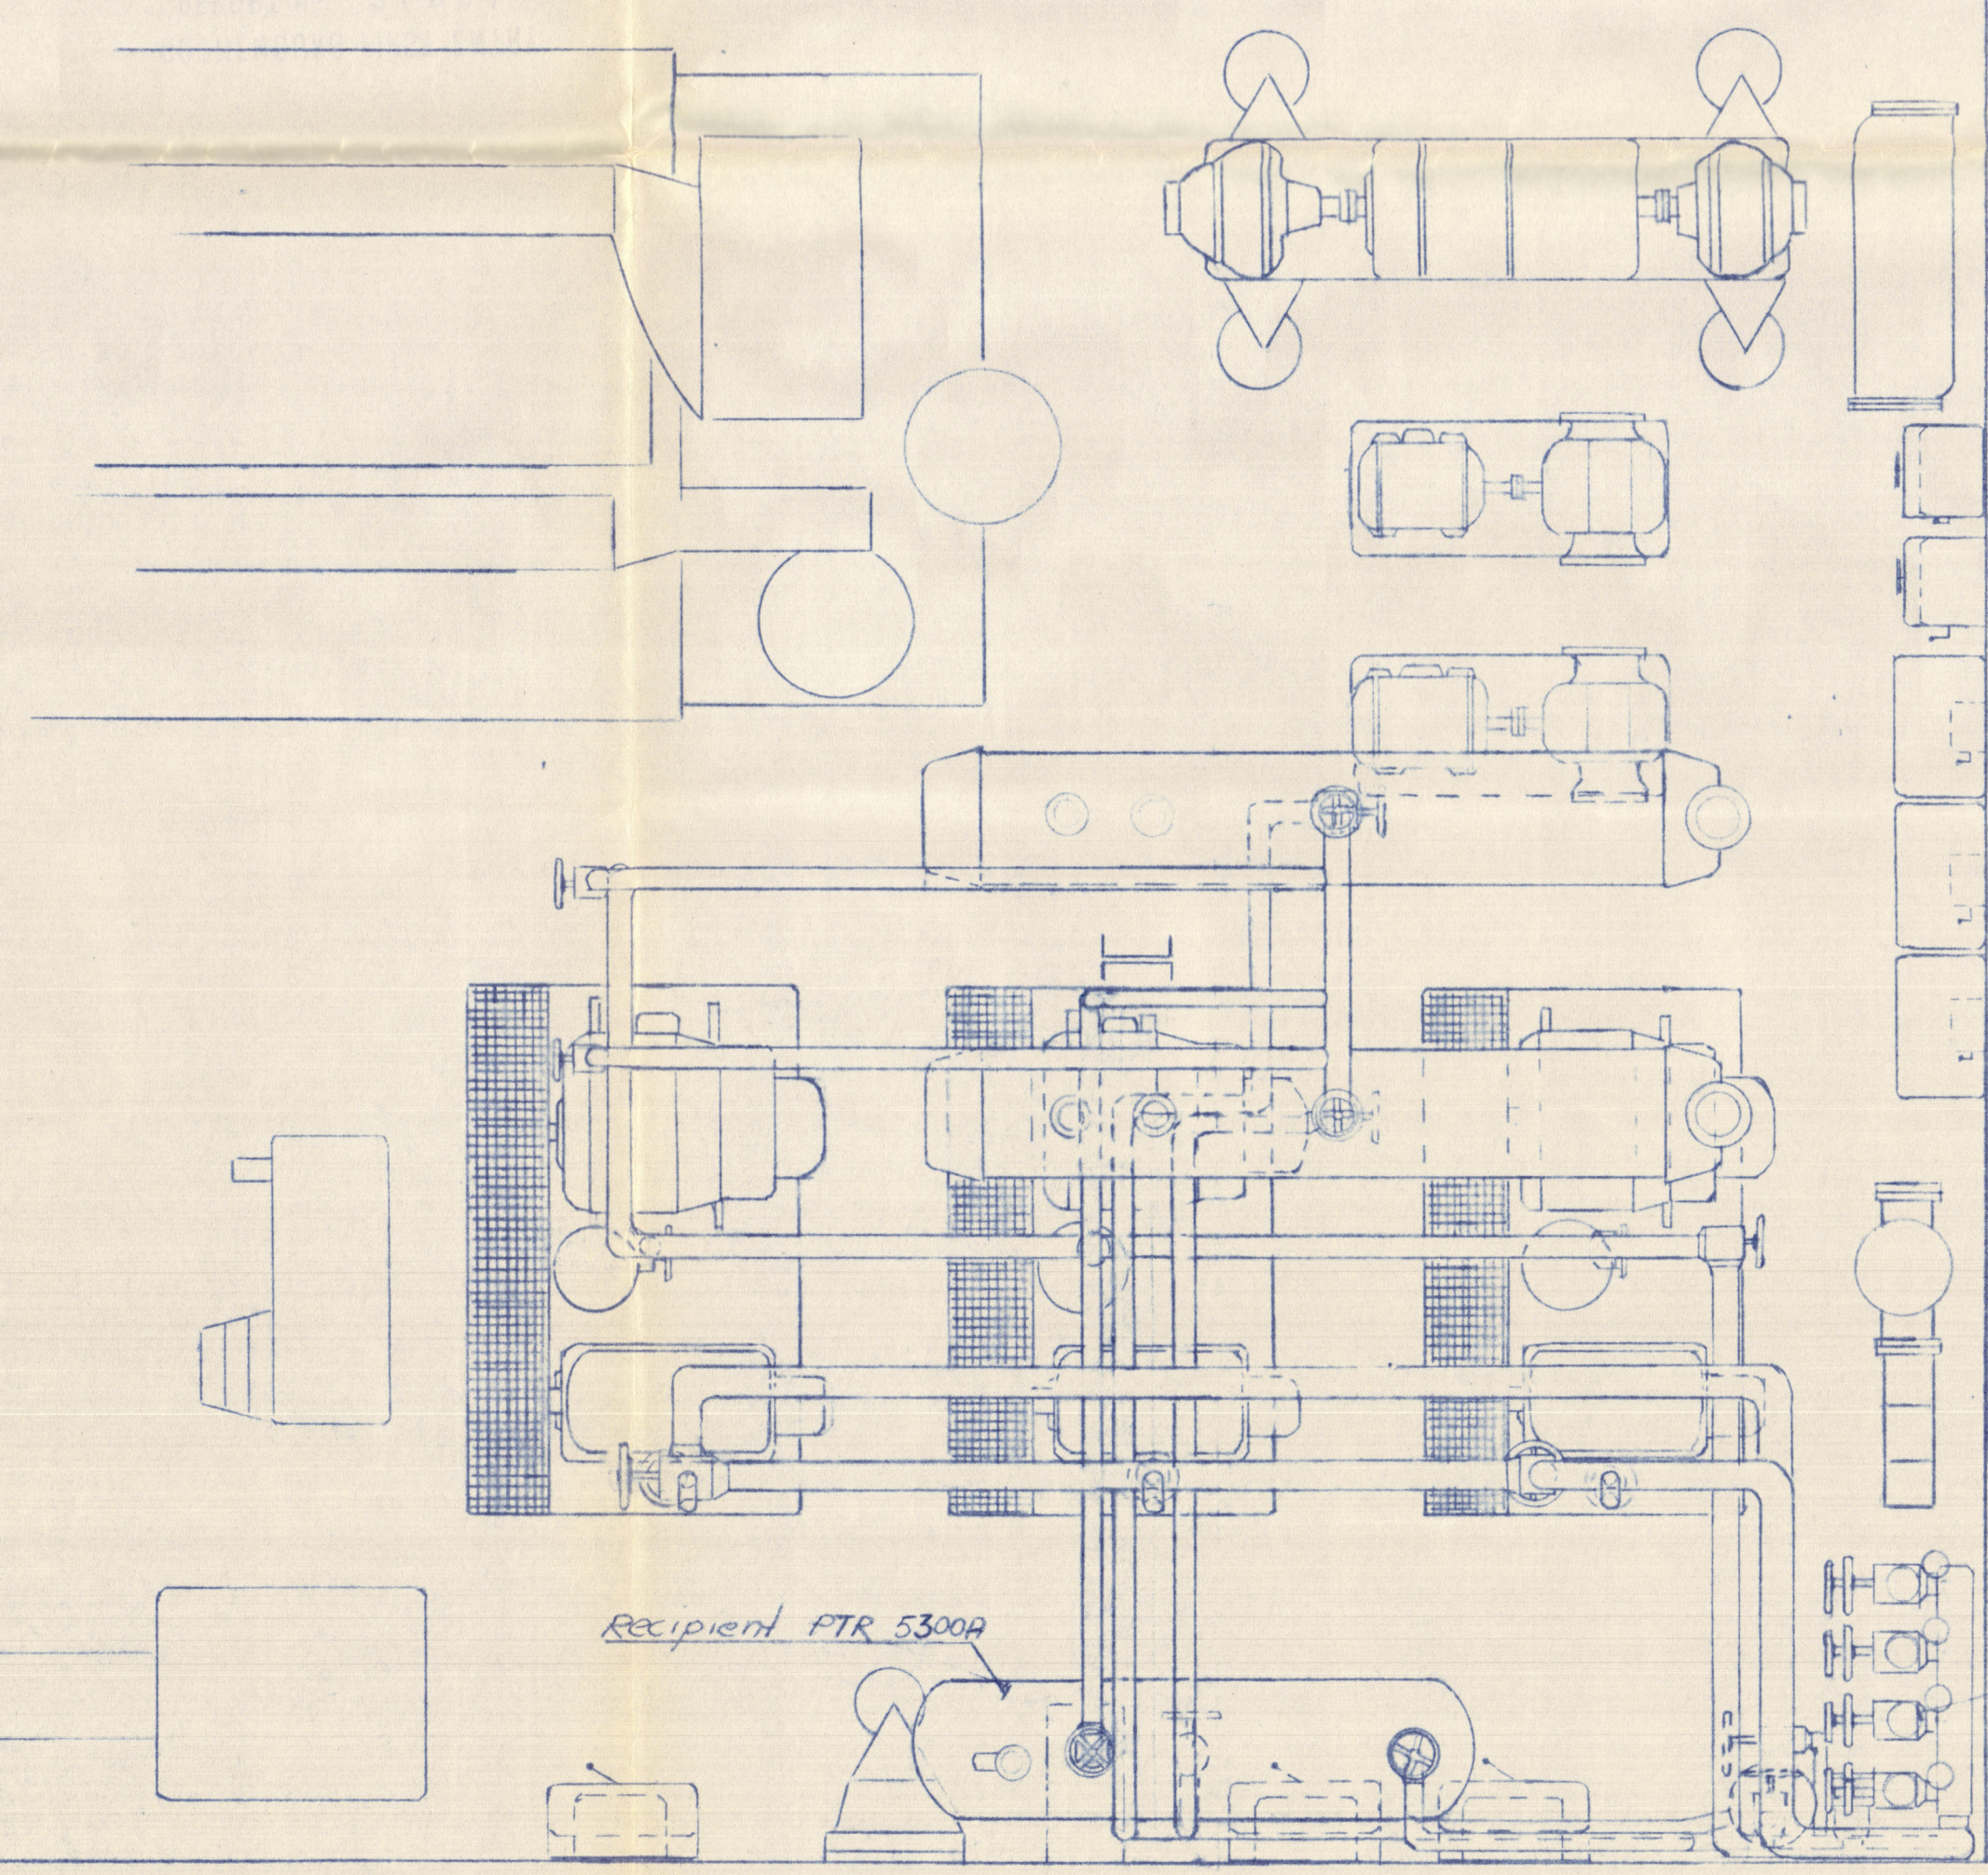

Receiver PTR 5300A

Ventilcentral

This plan has not been considered in connection
with the requirements laid down in the Society's
Rules for the Construction of Steel Ships or for
Load Line assignment.

The remaining requirements of the Rules
for Refrigerated Cargo Installations
to be complied with so far as they are
applicable. *Blu* 20.10.56

STAL
23 OKT 1956

Submittal undersigned for ANNIE JOHNSON also applicable to ANNIE JOHNSON
18/10.56 *Blu* 20.10.56

Grupp	Datum	Ritad	Kop.	Kontr.	N-gr.	Godk.	Skala	Tekn. rättsh.	Ers.
	18/10.56	A					1:25	ISA	Ytjämnhet enl. SMS 672
STAL Förslag till placering av kylmaskineri. <i>Angif. Refrig. M/C.</i>									18/10.56 <i>Blu</i> 20.10.56
P6630.34-8A									P6630.34-8A

Den här ritningen är STAL:s egendom och skall på begäran återlämnas. Den får ej på något sätt användas till annat än STAL:s intressen.

Andring	Inford
P6630.34-8A	

ANNIE JOHNSON *

AXEL JOHNSON.

amgt of Refig machinery

003605 - 005610 - 0288



© 2020

Lloyd's Register
Foundation