


Free

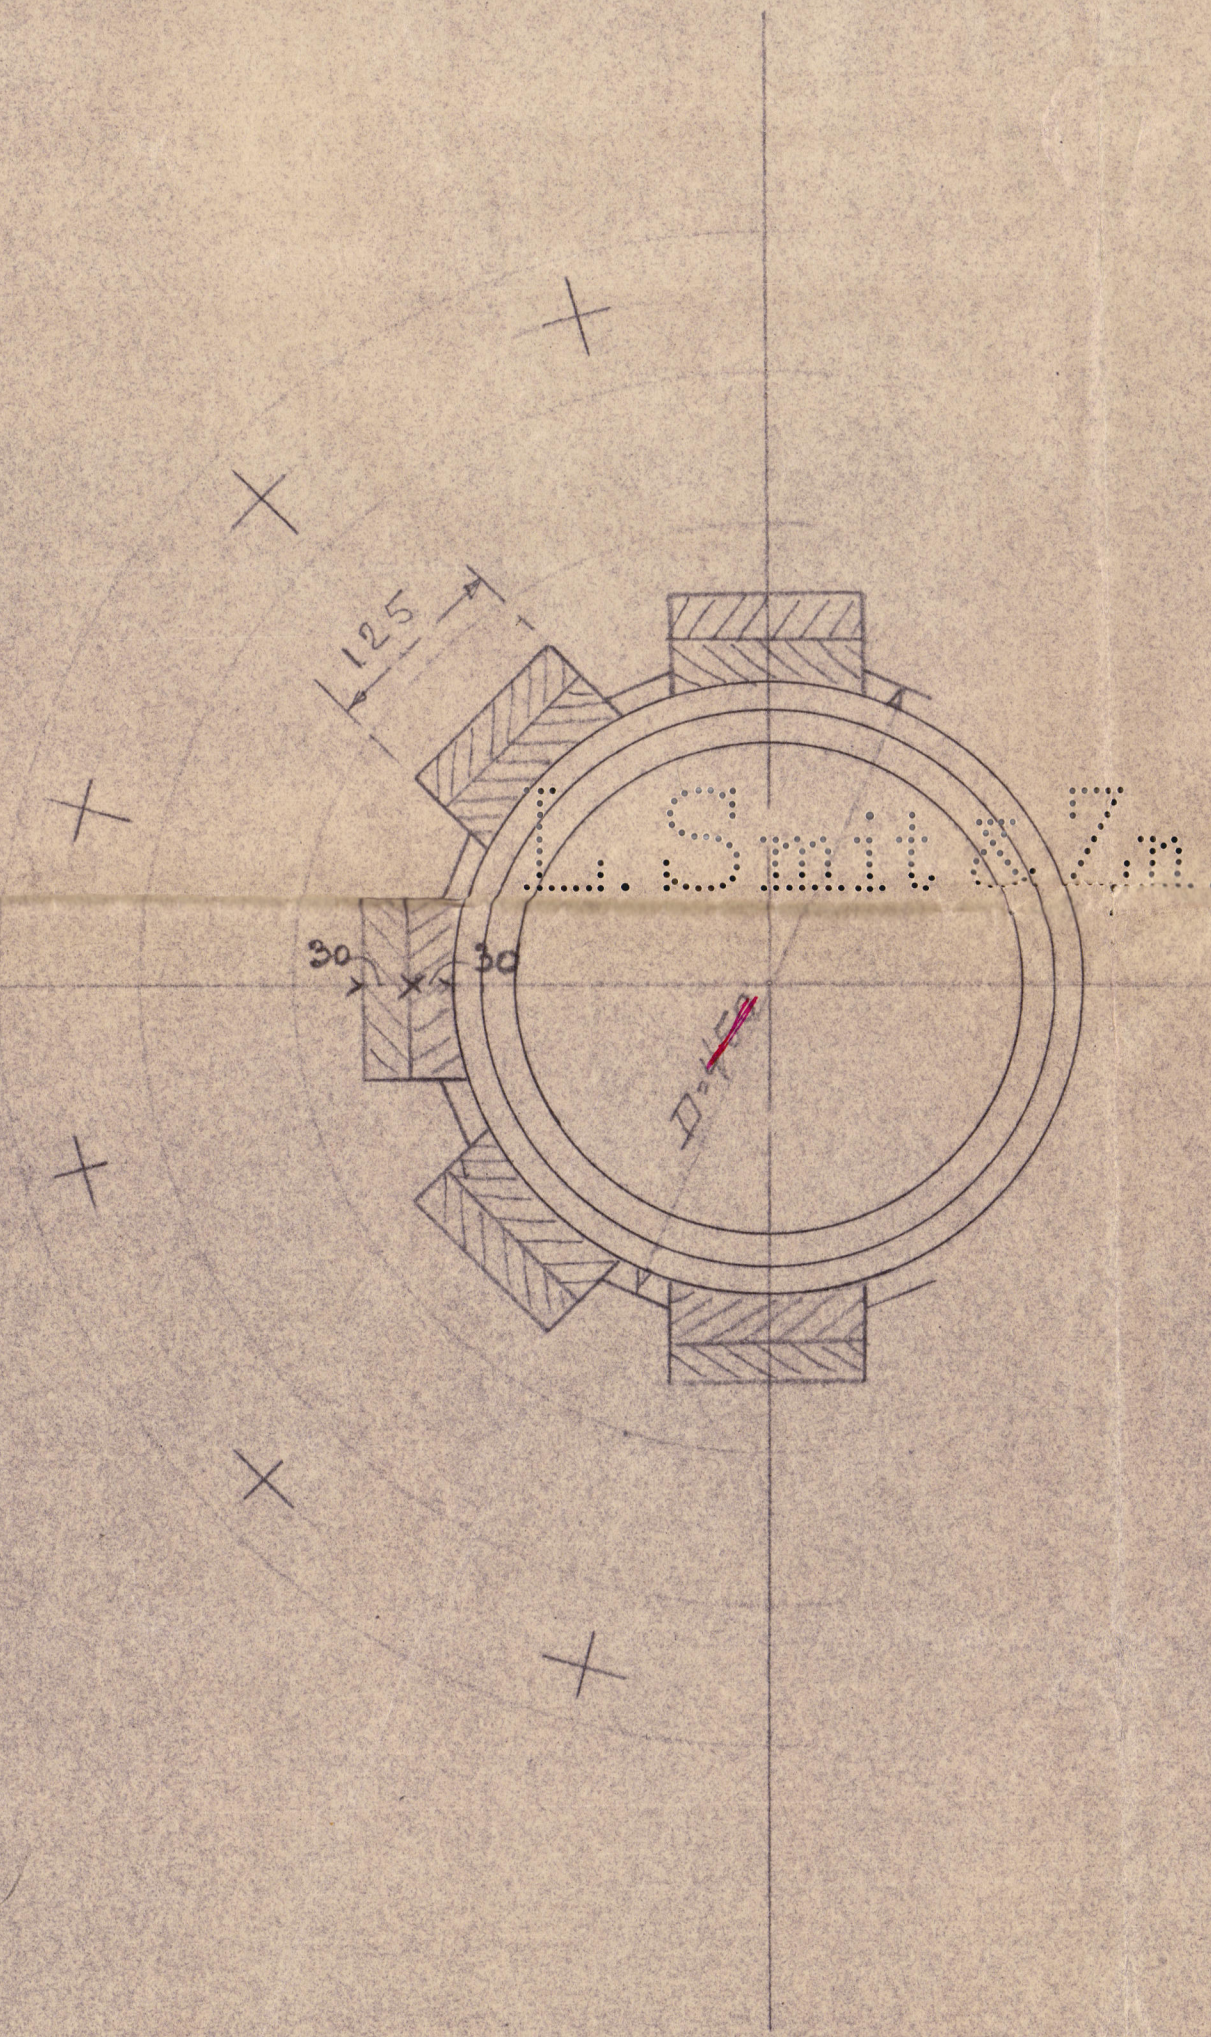

LSMIT & ZOON
KINDERDIJK
HOLLAND

S.M. STALEN BUS.
S.M. STEEL BUSH.


KOPER $\frac{2}{2}$.
BRASS

$\frac{2}{2}$. KOPEREN GRONDRING.
MET UITSPARINGEN AAN ONDERKANT.

GIETIJZER $\frac{2}{2}$.
CAST IRON

ROERPOT UIT EEN STOK
GIETIJZER.
CAST IRON.

S.M. STALEN RING
S.M. STEEL RING.

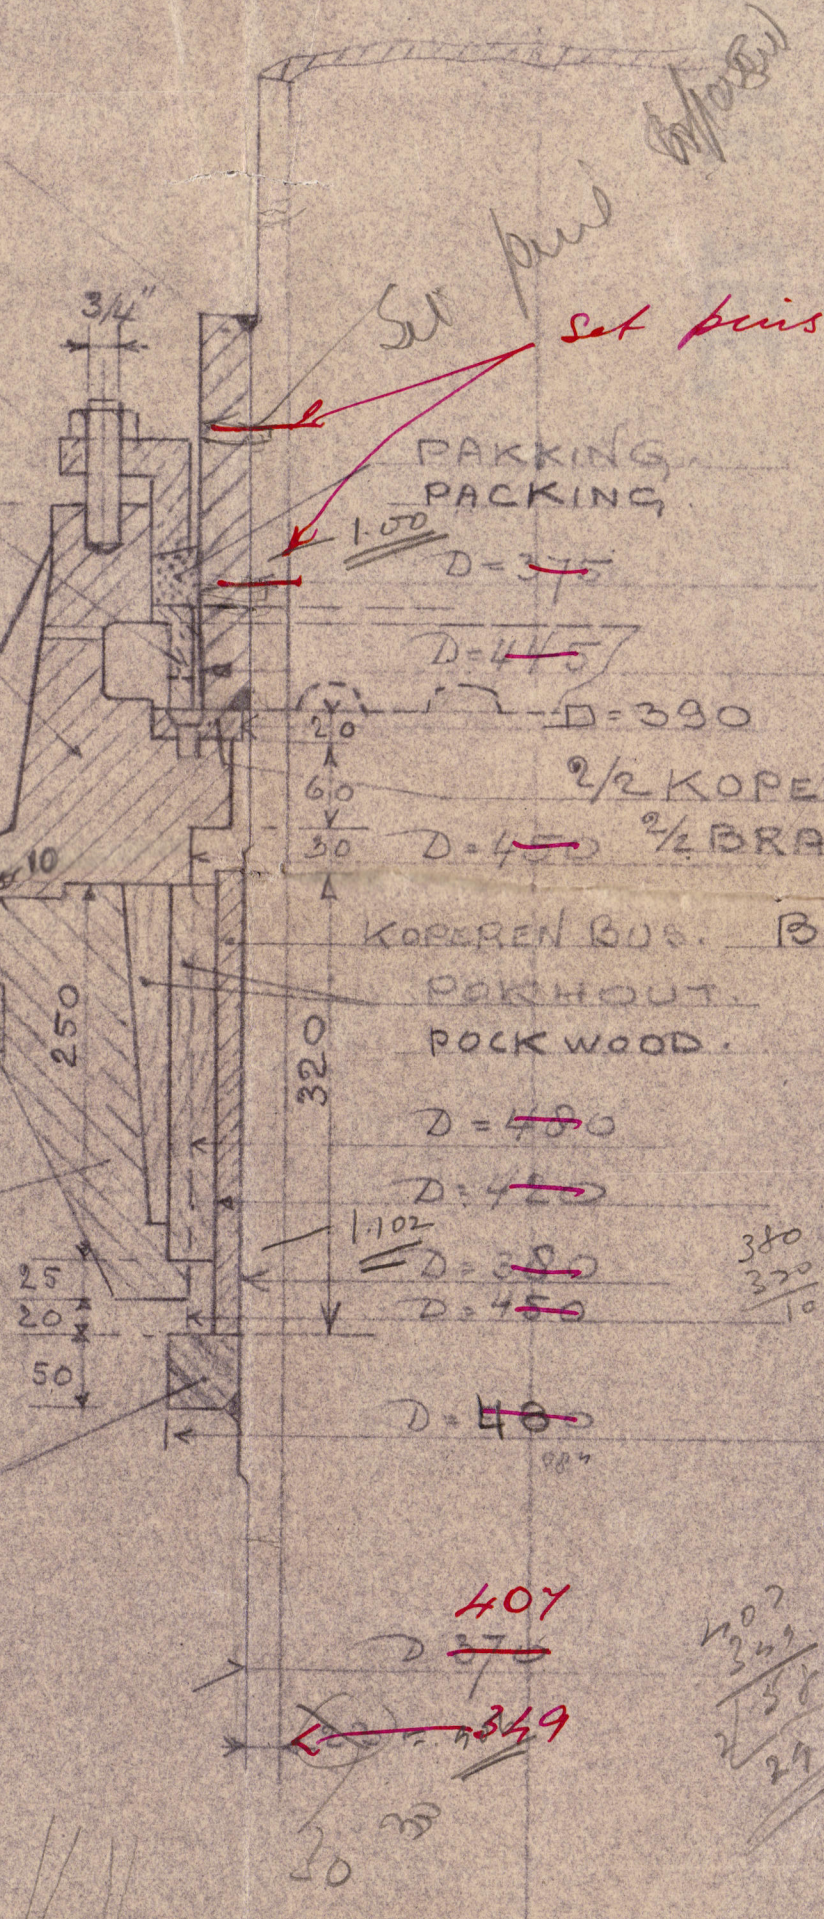

set pins to Surveysor satisfaction

N^o 872
MOTOR SCREW TUG.
RUDDER CARRIER.
SCALE 1:5.

Stijl van de
L. Smit & Zoon

Stijl van de
L. Smit & Zoon

Stijl van de
L. Smit & Zoon

LSMIT & ZOON
KINDERDIJK
HOLLAND

© 4672.
Lloyd's Register
Foundation

Ruddus cavus

'ZWARTE ZEE'

GEN. BOX NO 1218



© 2021

003712-003719-0275

Lloyd's Register
Foundation