

B.Nº 437-438.

GROOTSPANT.

SCHAAL 1:20.

SHELTERDECKTYPE.

LLOYDS NUMMERS.

$D = 18'-4" + 7'-6" = 25'-10" = 25.833$
 $1^{ste} \text{ LANGSNUMMER} = L \times D = 265 \times 25.833 = 6845.745$
 $2^{de} \text{ } L = L \times (B+D) = 265 \times (38.5 + 25.833) = 17048.245$
 $3^{de} \text{ } L = \frac{265}{26} = 10.2$
 $d = 18'-4" - 2'-11" = 15'-5" = 15.416$

UITRUSTING NUMMER.

$L \times (B+D) = 265 \times (38.5 + 26) = 17092.5$
 MIDDELSHUIS $61'-0" \times 3'-10\frac{1}{2}" = 236.36$
 BRUGDESHUIS $34'-0" \times 3'-10\frac{1}{2}" = 122.12$
 $17092.5 + 122.12 = 17214.62 = \text{LETTER T}$

UITRUSTING.


3 BOEGANKERS, STOKLOOS, TOTAAL GEW. 5130 KG.
 1 STROMANKEER, EX. STOK, 470
 1/2 STROMANKEER, MIN. GEW. 18500
 1/2 STROMANKEER, MIN. GEW. 18500
 1/2 STROMANKEER, MIN. GEW. 18500
 2x165 57
 2x165 44

HOOFDAFMETINGEN.

LENGTE TUSSEN HOOFDLIJNEN $265'-0" = 80.771 \text{ MP.}$
 BREEDTE OP BUITENKANT SPANTEN OP BINNENGANGEN $38'-6" = 11.735$
 HOLTE TOT 2^{DE} DEK $18'-4" = 5.588$
 SHELTERDECK $26'-0" = 7.925$

KLAS 100 A.I. LLOYDS.

DEKRONDE VOOR ALLE DEKKEN 240% OP DE VOLLE BREEDTE.

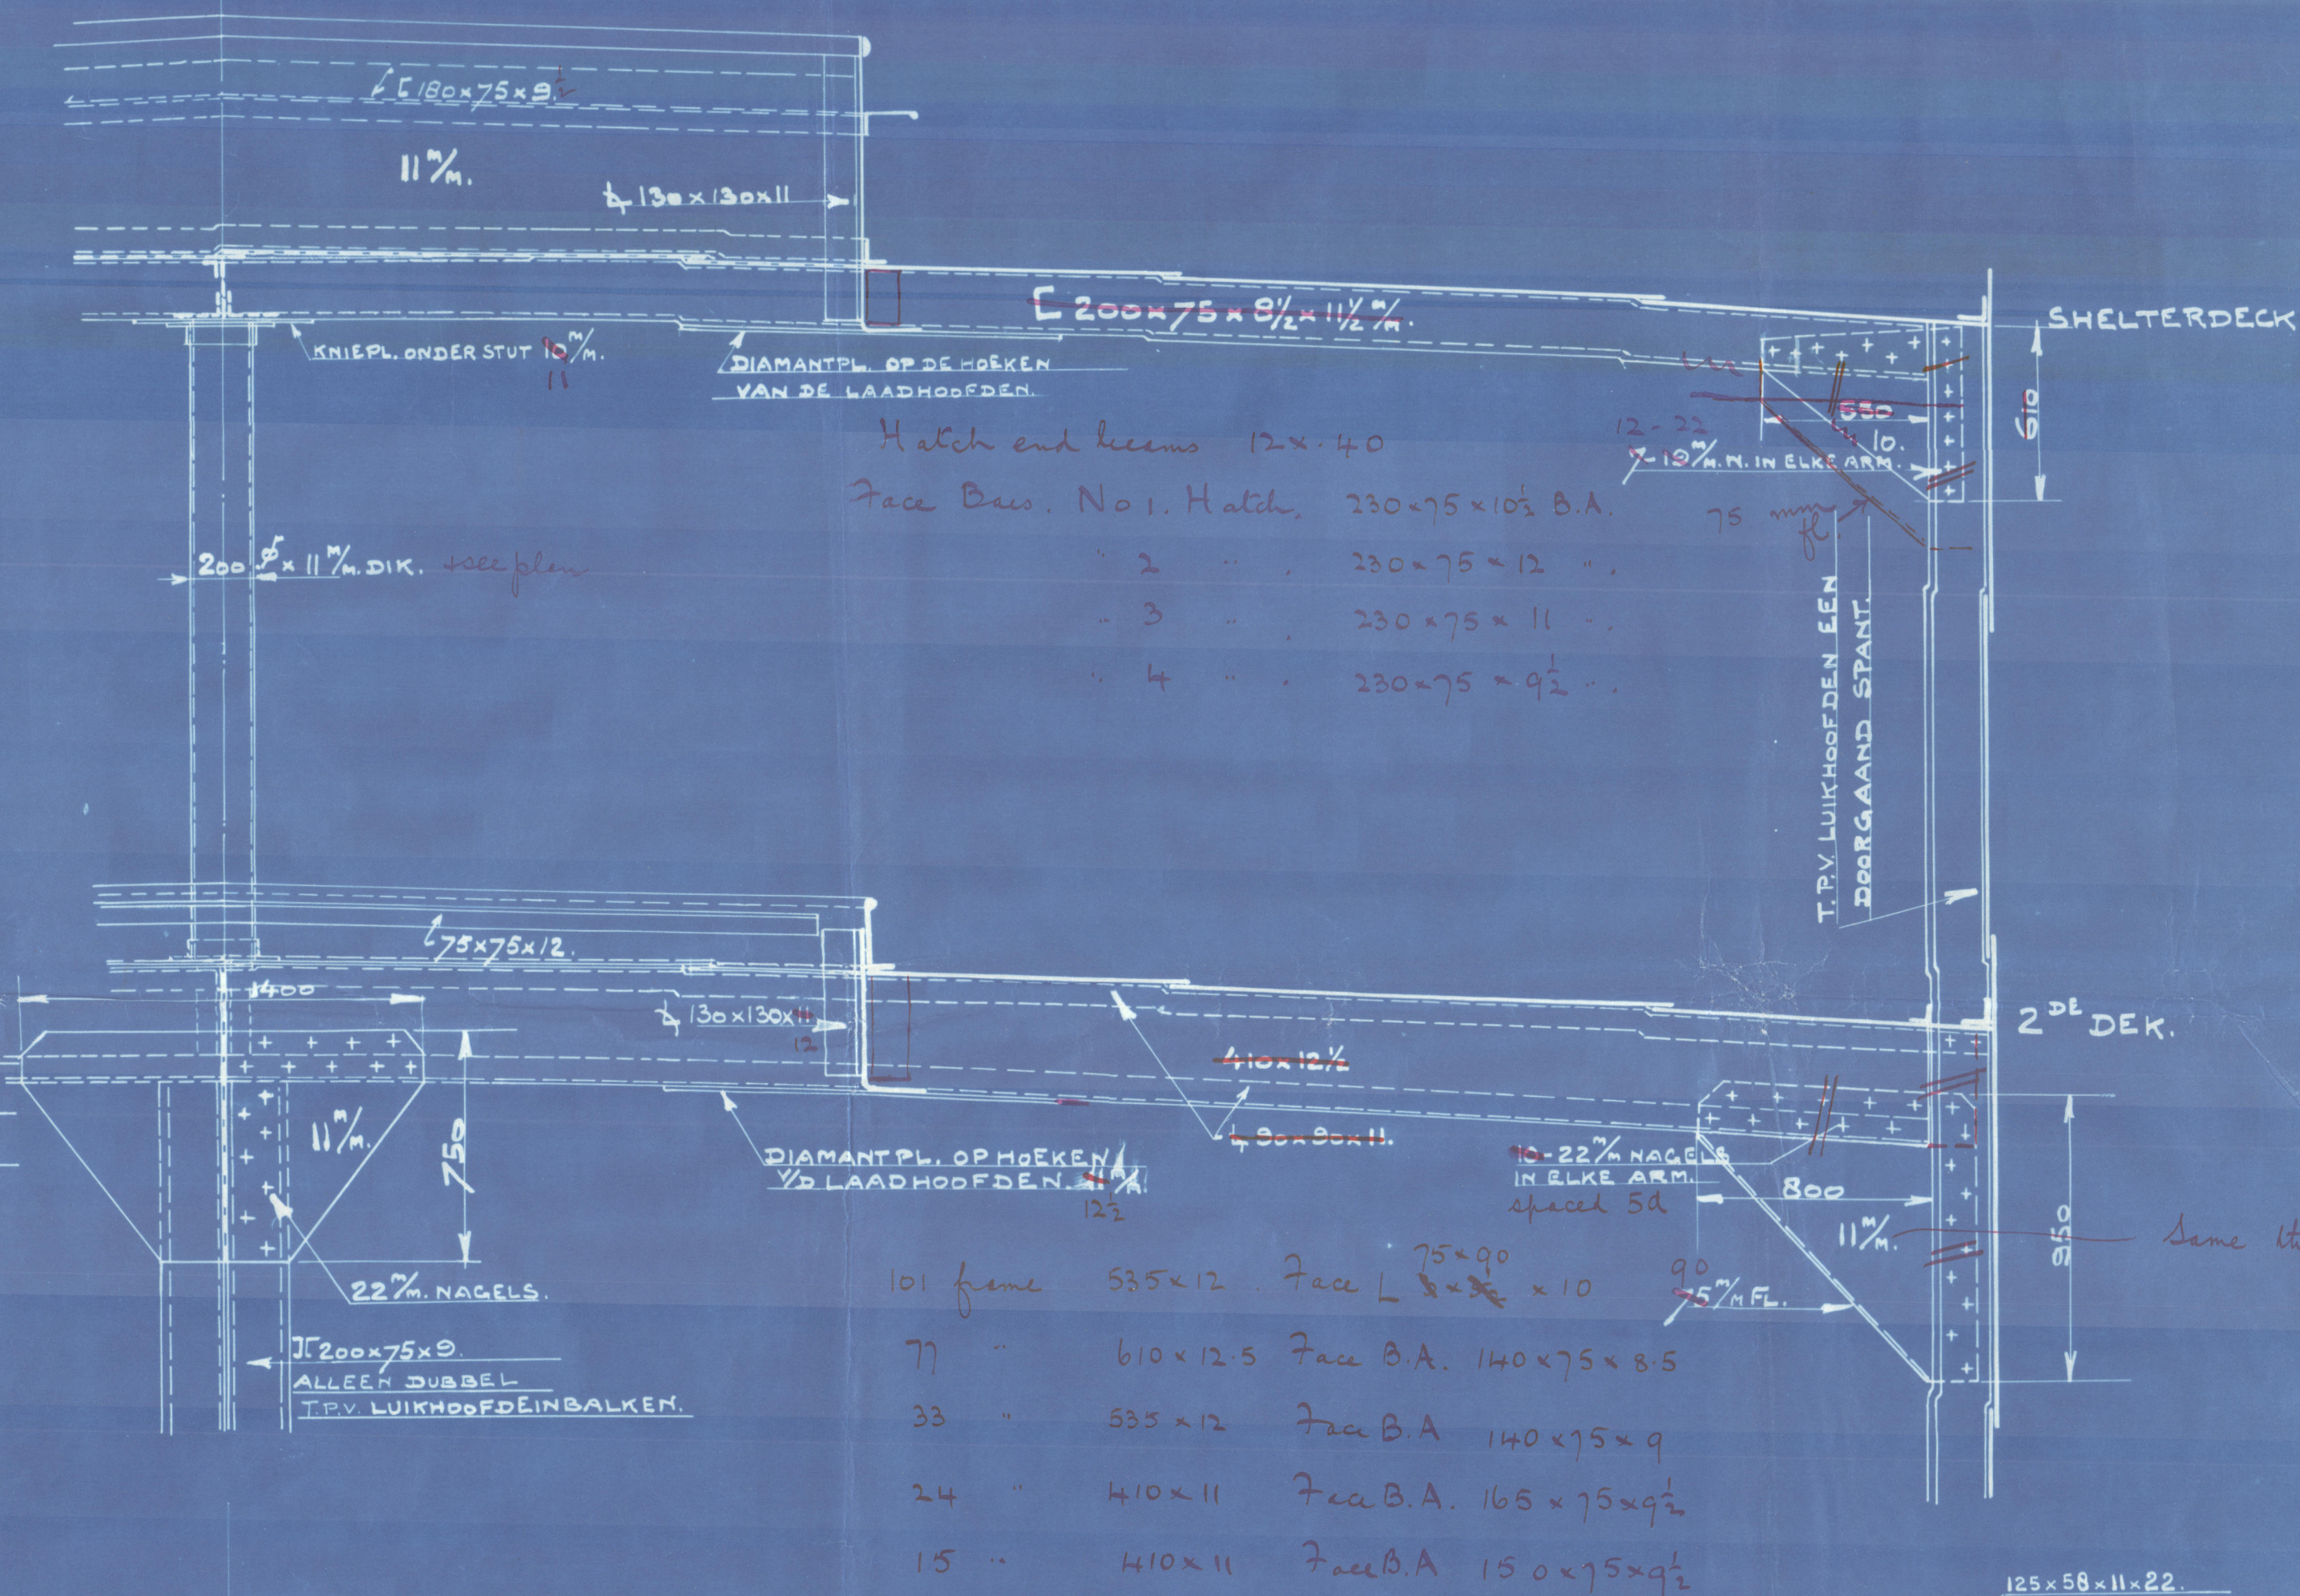

Strooming in way of bows + sterns to Surveyor satisfaction

DEKHUIZEN.

VLOERBEDEKKING LITO S.I.O.

MANHETE 75x75x9

4-10% NAGELS

4-75x75x10










VOORSTEVEN 137 x 54%
 SCHROEFSTEVEN 215 x 140%
 ROERSTEVEN 190 x 140%

SPANTEN.
 SPANTEN IN DE ZIJDEN 200x75x9 1/4 1/4 1/4 IN K.R. EN BUNKERS.
 VAN 1/4 L. VOOR TOT 1/4 L. ACHTER OP HET ANDERE SPANT.
 DOORGAANDE TOT SHELTERDECK EN HET 2^{DE} DEK.
 VAN 1/4 L. VOOR TOT AANVARINGSCHOTEN VAN 1/4 L. TOT ACHTERPIERSCHOT.
 OM HET ANDERE SPANT DOORGAANDE TOT 2^{DE} DEK EN SHELTERDECK.
 WAAR DE SPANTEN TOT HET 2^{DE} DEK GAAN TUSSENGEVOEGDE SPANTEN
 150x75x7 1/2 1/2 TOT SHELTERDECK. *schuif op buidel*
 PIJKESPANTEN 150x75x7 1/2 1/2
 PANTINGSPANTEN 125x90x11 1/2
 AFSTAND DER SPANTEN 660 7/8 IN PIJLEN 610 7/8

VERTICALE KIEL 890x11 1/4 1/4 VOOR 1/4 L. 9 3/4 1/4 EINDEN EN 14 1/4 1/4 IN KETELRUIM.
 KANTPLAAT 10 1/4 1/4 IN RUIMEN EN MACH. KAMER, 13 1/4 1/4 IN KETELRUIM. MIN. HOOGTE 1/2 KANTPL. 665 7/8.
 VRANGEN IN RUIMEN EN MACH. KAMER 8 1/4 1/4 IN KETELRUIM 11 1/4 1/4.
 WATERDICHTHEID VRANGEN 10 1/4 1/4 VERSTREKT DOOR VERTICALE HOEKSTALEN 75x75x8 1/

P. Smith
437 4438
Midship Section
London

Jonge Johanna

JUPITER *
1928

GEN. BOX NO

254

NINA

E+ Maria de Lourdes 61

In Jupiter

Midship Section

S.V. Transvink
(ex Jonge Elizabeth)

RETAIN

005838-005845-0296



© 2021

Lloyd's Register
Foundation