



AANZICHT VOLGENS PUL B.

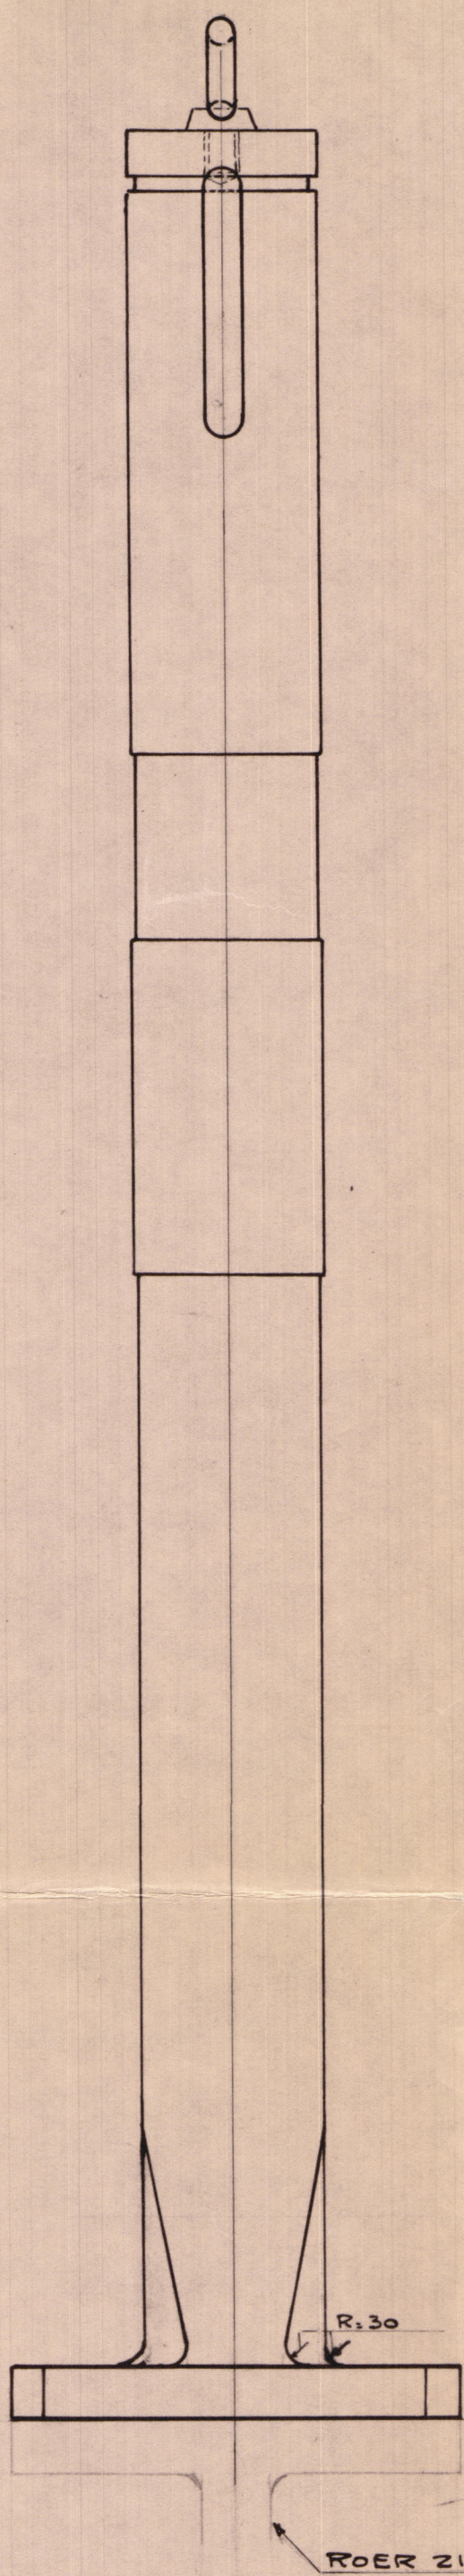


MATERIAAL ST. 42 MET CERTIFICAAT L.R.

FOR RUDDERSTOCK MATERIAL NOT COMPLYING WITH P.1009. SEE NOTE 3 TABLE 44

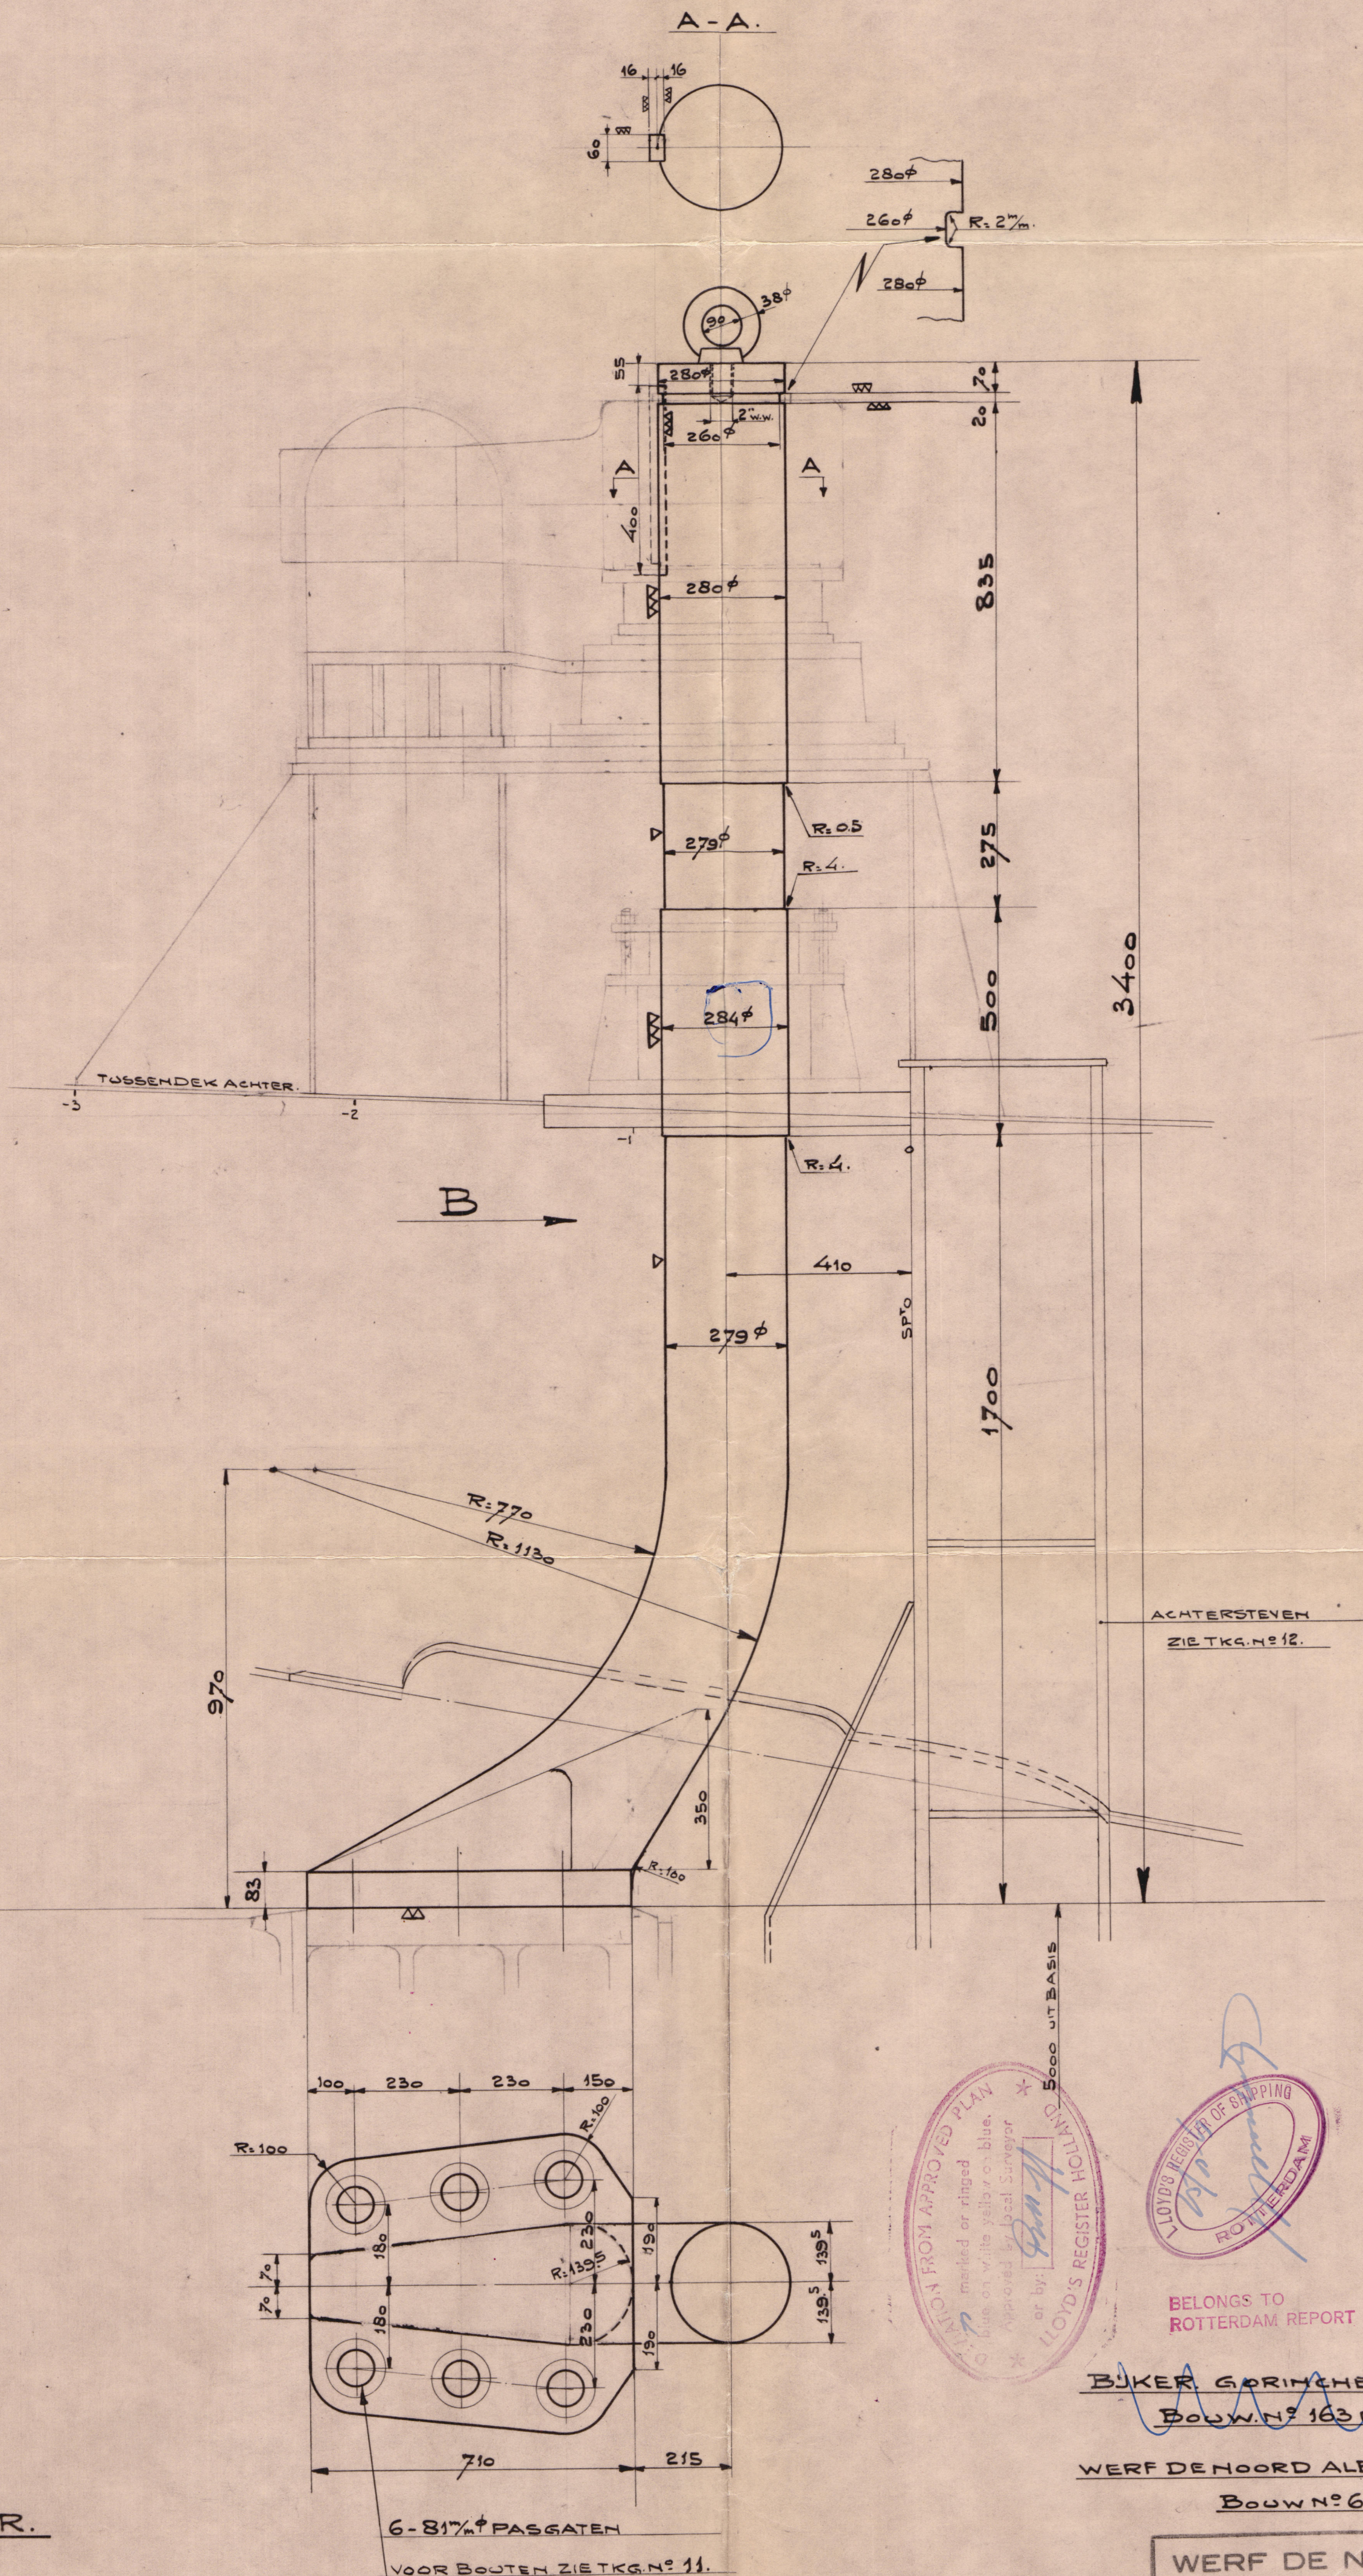

PLAN AS BUILT

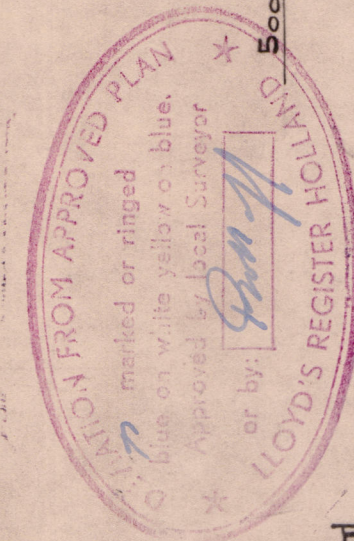

BELONGS TO ROTTERDAM REPORT NO. 52167

BUKER, GORINCHEM HOLLAND
BOUW N° 163 EN 165

WERF DE NOORD ALBLASSERDAM HOLLAND
BOUW N° 665

WERF DE NOORD N.V.
ALBLASSERDAM - HOLLAND

ROERKONING.

DAT. 13-4-60
GET. 1:10
GEZ. 665 13

GOEDGEKEURD LLOYDS 9 MEI 1960
REDERY 12

004866-004872-004873

AANZICHT VOLGENS PUL

River Don

004866-004872-0043



© 2020

Lloyd's Register
Foundation