

23 JULI 1956

GEDEVEN

HOOFDAFMETINGEN

LENGTE O.A.	52.64 METER
LENGTE LL.	47.85 "
BREEDTE 1/2 SPANTEN	8.50 "
HOLTE 1/2 ZUDE	3.55 "
DIEPGANG (ZOMER)	3.23 "

VOORTSIJNING „BRONS“ MOTOR TYPE 6.E.D 375 EPK x 320 OMW/MIN
KLASSE: LLOYD'S REGISTER OF SHIPPING 100 A.I.
CERTIFICAAT SCHEEPVAARTINSPECTIE VOOR ONBEPERKT VAARGEBIED
CERTIFICAAT HOUTVAART ONBEPERKTE DEKLAST MET DIEPER AFLADEN

The scantlings as shown and amended are suitable for a summer draught measured from top of keel of ABOUT 3.28 M

UITRUSTING

3.2 BOEGANKERS (STOKLOOS)	GEWICHT 445 K.G. ELK
1 STROOMANKER	150 K.G. INCL. STOK
ANKEKETTING	330 METER 27% DAMKETTING MIN. GEN. 5280 K.G.
1 STROOMANKERTROS	135 METER 55% STAALDR. (6 x 12 + 7)
1 SLEPTROS	135 METER 63% STAALDR. (6 x 12 + 7)
2 TROSSEN	165 + 135 METER 50% STAALDR. (6 x 12 + 7)
1 WERPAKKER	30 K.G. INCL. STOK

KLINKWERK

KIELGANG	
LANDEN	DUBB. GEKL. 120% BREED 19% NAG. AFST. 4 x DIAM. IN ELKE RU (6 rivs per ft op. including fr. rivet)
STUKEN	ELECTR. LASSCHEN
VLAKPLATEN	
LANDEN	ENKEL GEKL. 60% BREED 16% NAG. AFST. 4 x DIAM. (3 rivs per ft op. including fr. rivet)
"	VOOR O.S.L. MIDSCH. DUBB. GEKL. 20% BREED 19% NAG. AFST. 4 x DIAM. IN ELKE RU (4 rivs per ft op. including fr. rivet)
STUKEN	ELECTR. LASSCHEN
ZUWUID	
LANDEN	ENKEL GEKL. 60% BREED 16% NAG. AFST. 4 x DIAM.
STUKEN	ELECTR. LASSCHEN
SPANTEN	
IN RUIM	16% NAG. AFST. 7 x DIAM. VOOR O.S.L. AFST. 55 x DIAM.
IN PIETANKS	16% NAG. AFST. 55 x DIAM.
IN TUNNELTANK	16% NAG. AFST. 55 x DIAM.
BODENSPANTEN	16% NAG. AFST. 7 x DIAM. VOOR O.S.L. MIDSCH. AFST. 65 x DIAM.
TUSSENEN SPANTEN	IN RUIM, DUBB. BODEN EN VOORPIEK 16% NAG. AFST. 55 x DIAM. 3 NAG. AAN ELK EIND AFST. 4 x DIAM.
STRINGER HOEKSTAAL	MET HUID EN DEK 12% NAG. AFST. 45 x DIAM.
DEKBALKEN	MET DEK 16% NAG. AFST. 7 x DIAM. BOVEN TANKS EL

E.L. = ELECTR. LASSCHEN

HUIDBEPLATING KAMPANJE 6% NAG. 6% NAG. 6% NAG.
AAN ACHTERSTEVEN 9% NAG. 9% NAG. 9% NAG.




MOTORVRACHTSCHIP

SCHIEPERSWERF „APPINGEDAM“
TE
APPINGEDAM HOLLAND
SCHEEPBOUWKUNDIG BUREAU
J. GOEDKOOP
DELFTZUL - HOLLAND
ONTWERP C. MEI 1956

GOEDKEURD
GROOT SPANT © 21
BOUW N° 178
TEK N° 4

GOEDKEURD
HYPOTHECAIR
YARD N° 178
BOUW N° 178
TEK N° 4

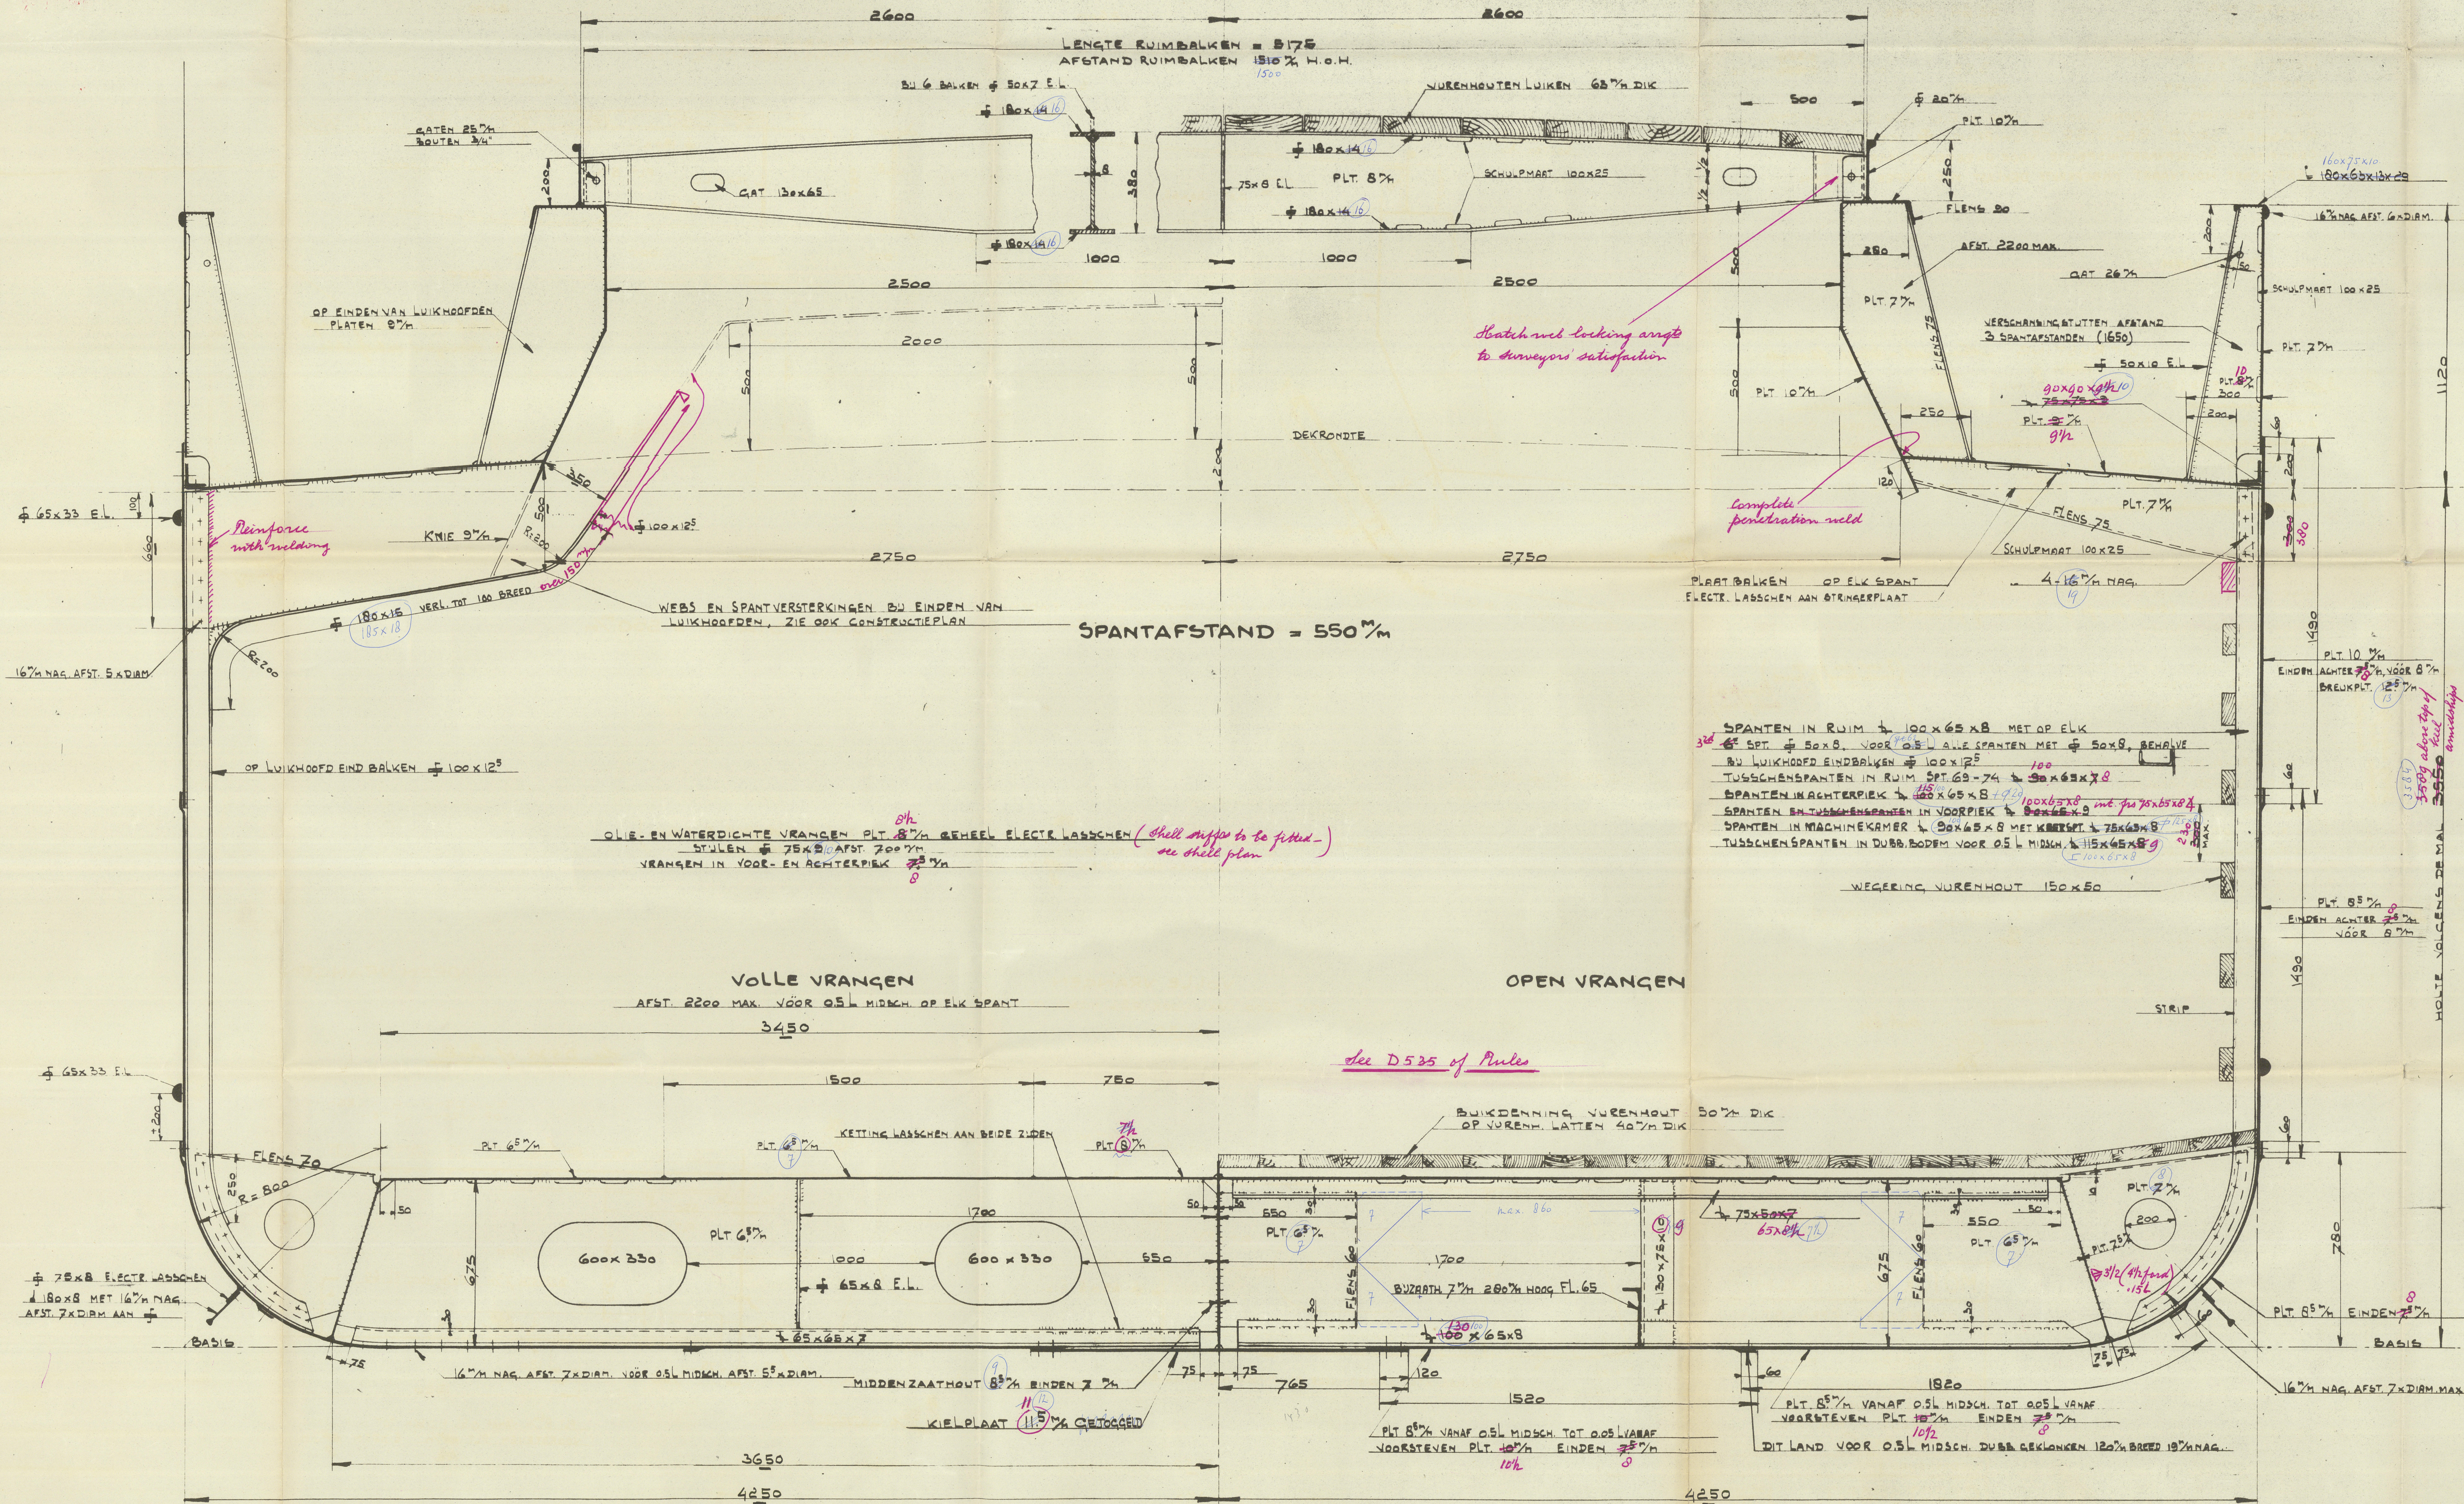

"RANA"
Mudshik Section



Lloyd's Register
Foundation

005367-005376-0232