Office

CHANTIERS DE NORMANDIE
D 15 MAI 1929 D
Grand-Quevilly (S.-Inf.re)

CARGO DE 8900 T DE PORT

~~1920~~

COUPE AU MAITRE

ANNULE ET REMPLACE LE N° 19

ECHELLE 1/20

Midship Section

"Alabama"

Cde 220

36 B

NOTA: CE PLAN A ETE DEDUIT DE LA COUPE AU MAITRE DES CARGOS TYPE "ALASKA" COMMUNIQUEE PAR LA Cie GENERALE TRANSATL. TOUTEFOIS ON A CHANGE L'ECHELLE ET TRADUIT LES ECHANTILLONS EN FRANÇAIS.

EN OUTRE LE BALLAST A ETE MODIFIE POUR RECEVOIR DU MAZOUT.

CERTAINS DETAILS ONT ETE COMPLETES D'APRES LES RENSEIGNEMENTS RELEVES A BORD OU SUR LES PLANS ACHETES PAR LE SIEGE SOCIAL

EN CAS DE COMMANDE LES ECHANTILLONS QUINE POURRONT PAS ETRE APPROVISIONNES, SERAIENT A REMPLACER PAR D'AUTRES EQUIVALENTS MAIS APRES APPROBATION DE LA SOCIETE DE CLASSIFICATION ET DES ARMATEURS

LES DIMENSIONS DU BOIS INDIQUEES SUR CE PLAN SONT LES DIMENSIONS BRUTES DU COMMERCE

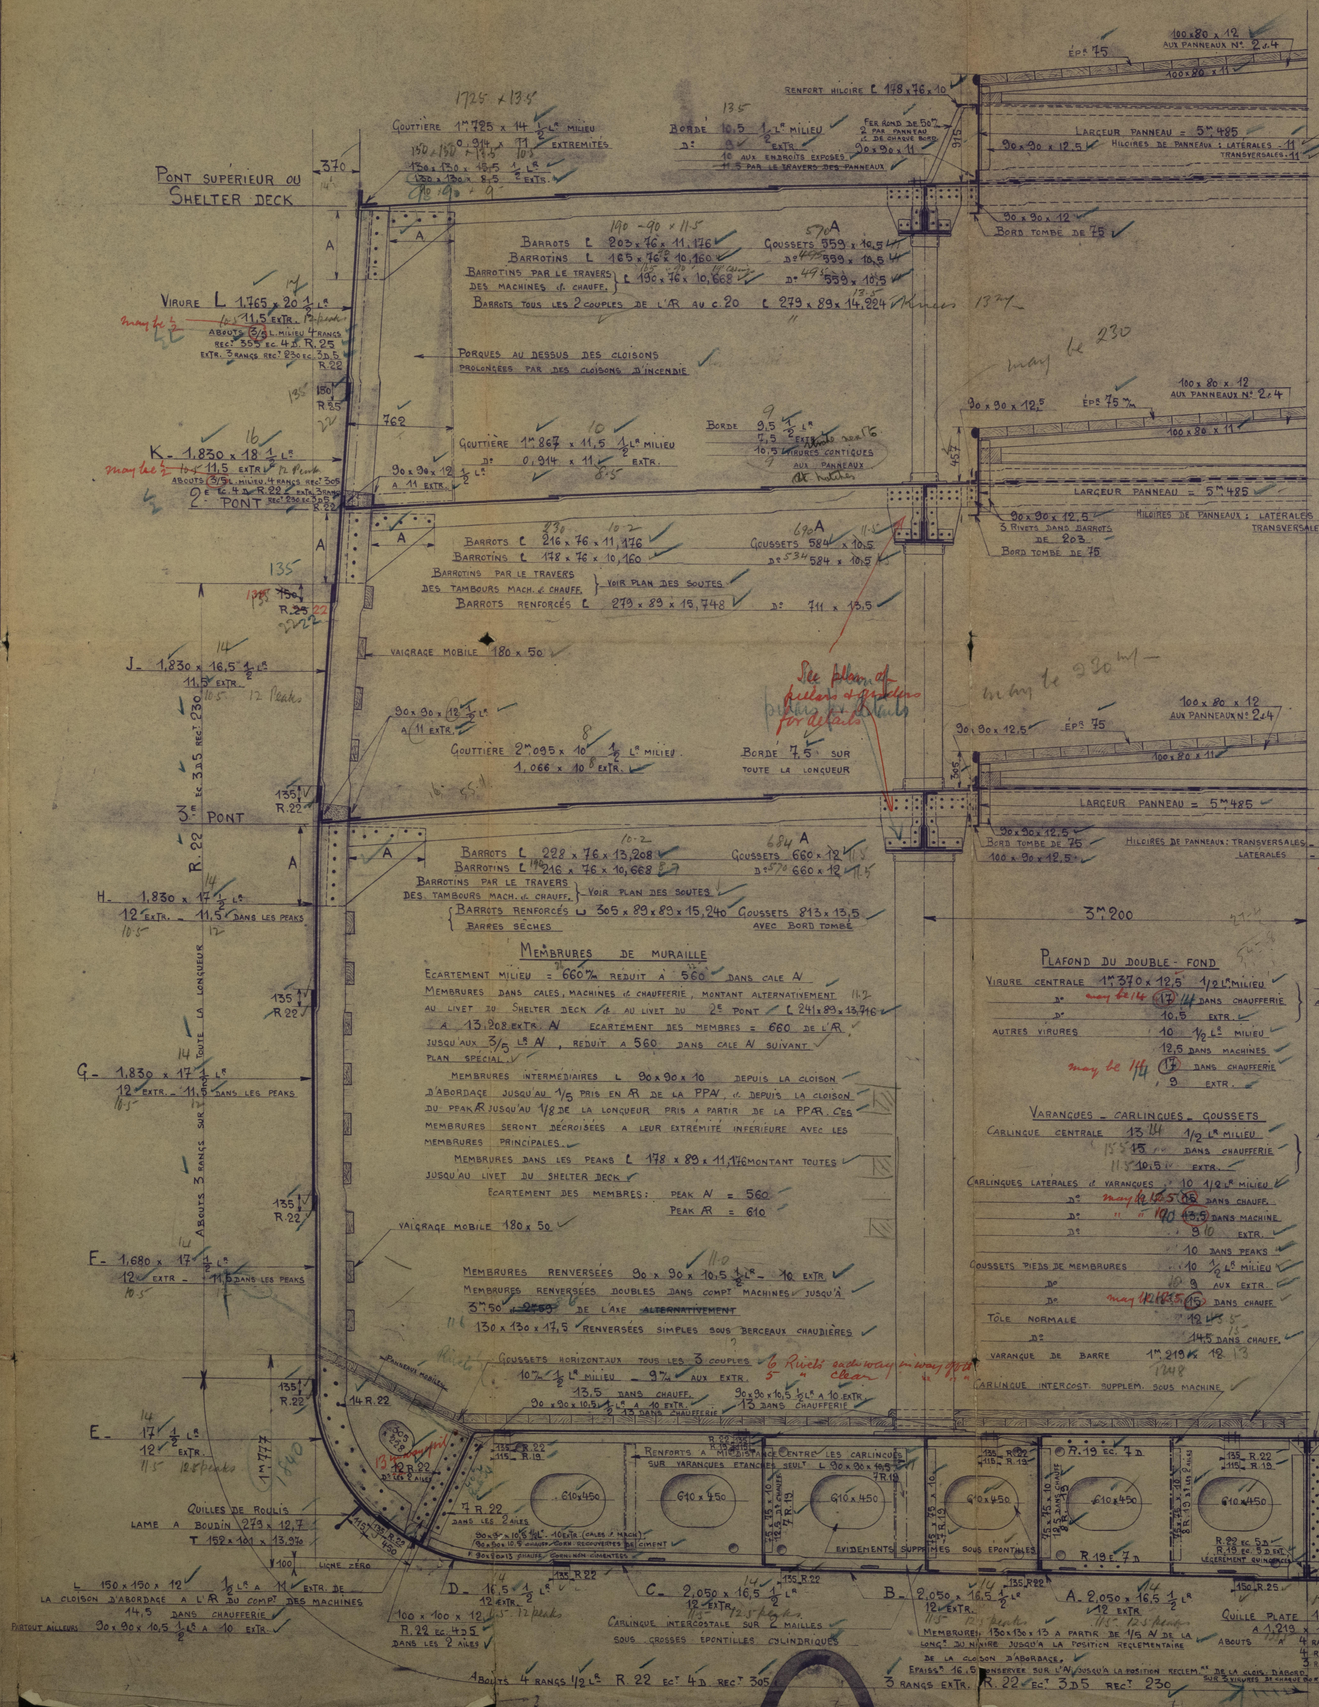

DIMENSIONS PRINCIPALES

LONGUEUR ENTRE PERPENDICULAIRES	129m537	425
LARGEUR AU FORT HORS MEMBRES	16,662	54'6
CREUX SUR QUILLE AU LIVET DU 2e PONT	8,839	29'0
HAUTEUR DES ENTREPONTS DE SOMMET A SOMMET		
DU PONT SUPERIEUR AU 2e PONT	2,51	
DU 2e PONT AU 3e PONT	2,59	

* CETTE LONGUEUR ETANT MESUREE AU 2e PONT DIFFERE LEGEREMENT DE CELLE INDIQUEE AU PLAN DE FORME LAQUELLE EST PRISE A LA FLOTTAISON

Class - 100 A.1. Shelter Deck with Freeboard

NOMBRES POUR ECHANTILLONNAGE

B + C = 16,662 + 8,91 = 25,572

(B + C) x L = 25,572 x 129,537 = 3313,167

RAPPORTS

LONGUEUR AU CREUX 11,46 AU SHELTER DECK

To 1918-1919 Rules.

SUPERSTRUCTURES

SHELTER DECK	129,53 x 2,438 x 0,75 = 236,858
ROOFS	8,585 x 2,438 x 0,5 = 10,465
	21,031 x 2,438 x 0,5 = 25,637
	12,196
	3313,167
NOMBRE POUR L'ARMEMENT =	~~3325,363~~ 3317

L x (B + D) = 39062
Islands = 113
Casings = 276
Knees aft = 131
39582 = a+

ARMEMENT

1 ANCRE BOSSOIR	3454 k	STOCKLESS (SANS JAS)
1 D°	3327	D° (D°)
1 D°	3099	D° (D°)
1 ANCRE DE TOUEE	965	JAS NON COMPRIS
1 ANCRE A JET	406	D° & Not required
495 m	DE CHAINE AVEC ENTRETOISE DE 59m/m DE DIAM.tre	
165 m	DE CHAINE OU FILIN D'ACIER POUR ANCRE DE TOUEE DE 33m/m DE DIAM.tre	
220 m	CHANVRE OU FILIN D'ACIER	CIRCONF. CHANVRE = 381m/m; D° ACIER = 133m/m
2 DE 165 m	GRELIN CHANVRE OU FILIN D'ACIER	CIRCONF. CHANVRE = 203; D° ACIER = 70
2 DE 165 m	GRELIN CHANVRE OU FILIN D'ACIER	CIRCONF. CHANVRE = 178; D° ACIER = 63

The Requirements of Section 49 of the 1918-19 Rules to be Complied with.

Blue - old Rules
Pencil figures - New 1929 Rules

27.5.29

© 2021 Lloyd's Register Foundation
005654-005670-0033