

Exponentenformung 500 Z.

Badenarrangen 250. 5 1/2 Z um jedem Spant.  
" " unter Maschine 400. 6 1/2 Z.  
" " Kessel 400. 7 1/2 Z.

Spannen 75. 55.  $7\frac{1}{2}$  Z.

Seignspanien 50.50% im Oberflächenniveau Doppelt, Brackwasserspanien 100.5%  
 Seigotten unter 4% oben 3% *Verlust 65 x 50 x 5 =* Seitenbrunnen 120.62 + 65.50% im Oberflächenniveau

Schallversteifung  $\times 65 \times 50 \times 5 \frac{1}{2}$  in 500 Z. Entferrner " " "  $\times 100.50 \times 90.15$  " Vorder x Spinterschiff außen

Vordrucker 100 x 28 Z.

Spintersteen 100 x 50 Z.

Ruizorsteven 100 x 50 Zm.

Hicloxanox 920 x 9-7 1/2 Z



11.8.10

Druck: Krimover. 560.6Z - 360.5 1/2 Z.      Luftkstringer 150 x 6 m/m

Winkel 75.75.6 Z.

Deckbohlen 100. 50. 22 cm x Spizpunkt

45  
Dochterkammer 27 Broderer um x. 4 Spant.





Seitenstringer 120.62 x 65.50 x im Maschinenraum.


Heißelstrichstein intercastat 6 1/2 L.

Winkel 2x 90.75.7 1/2 Z.



Seitenrißschwein 74 6.5

Spontentlinie 250. & Z.

Unterzüge  $\pm 80.80.9^{\circ}$  unter




Glass, AI for River purposes only.

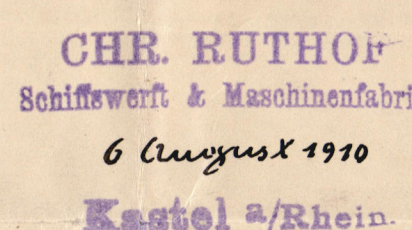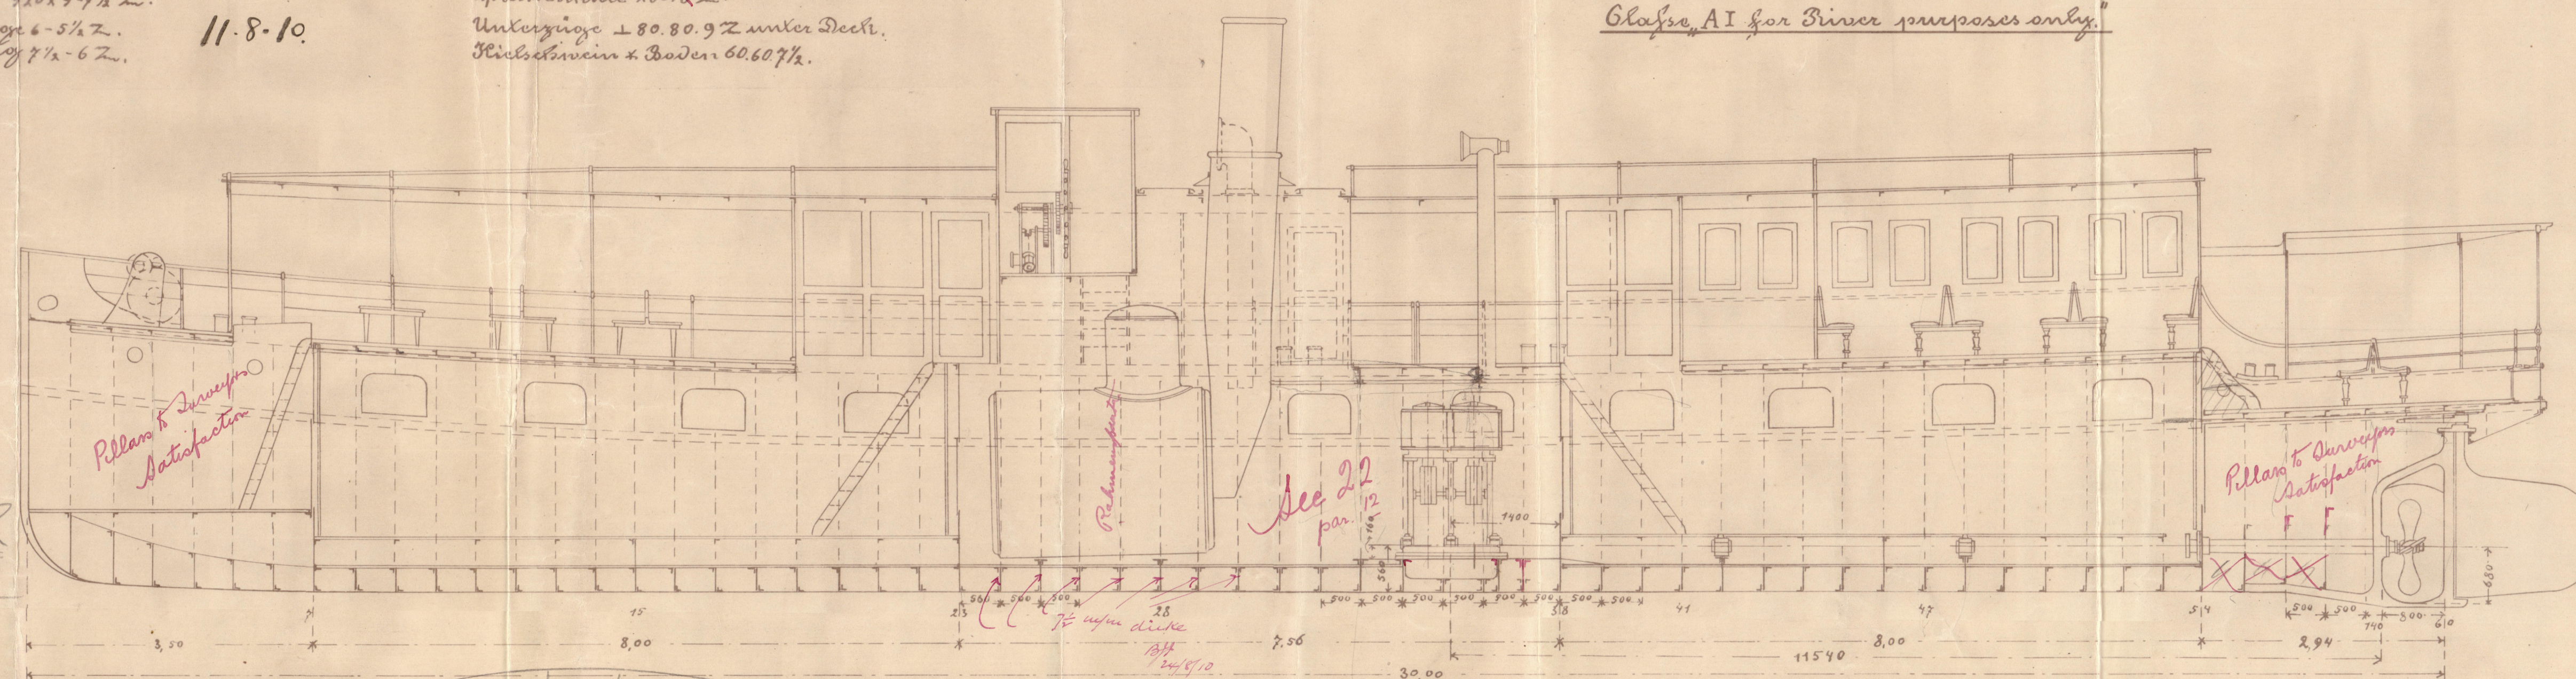



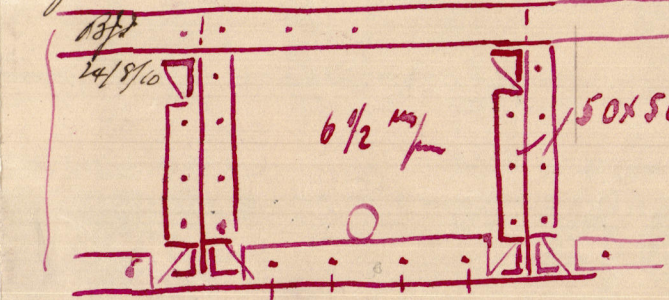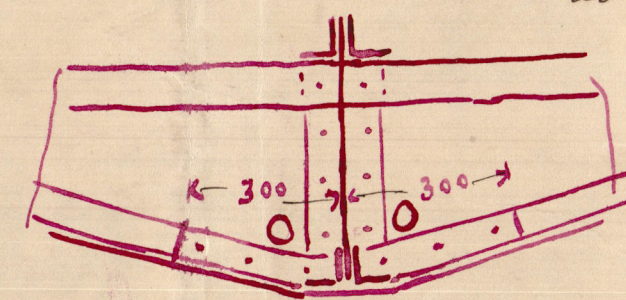



S.S. "No 6."

TRI. 2641.




© 2020

Lloyd's Register  
Foundation

006741-006748-0036



MON. 8 AUG 1910

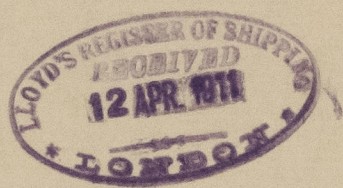

© 2020

Lloyd's Register  
Foundation